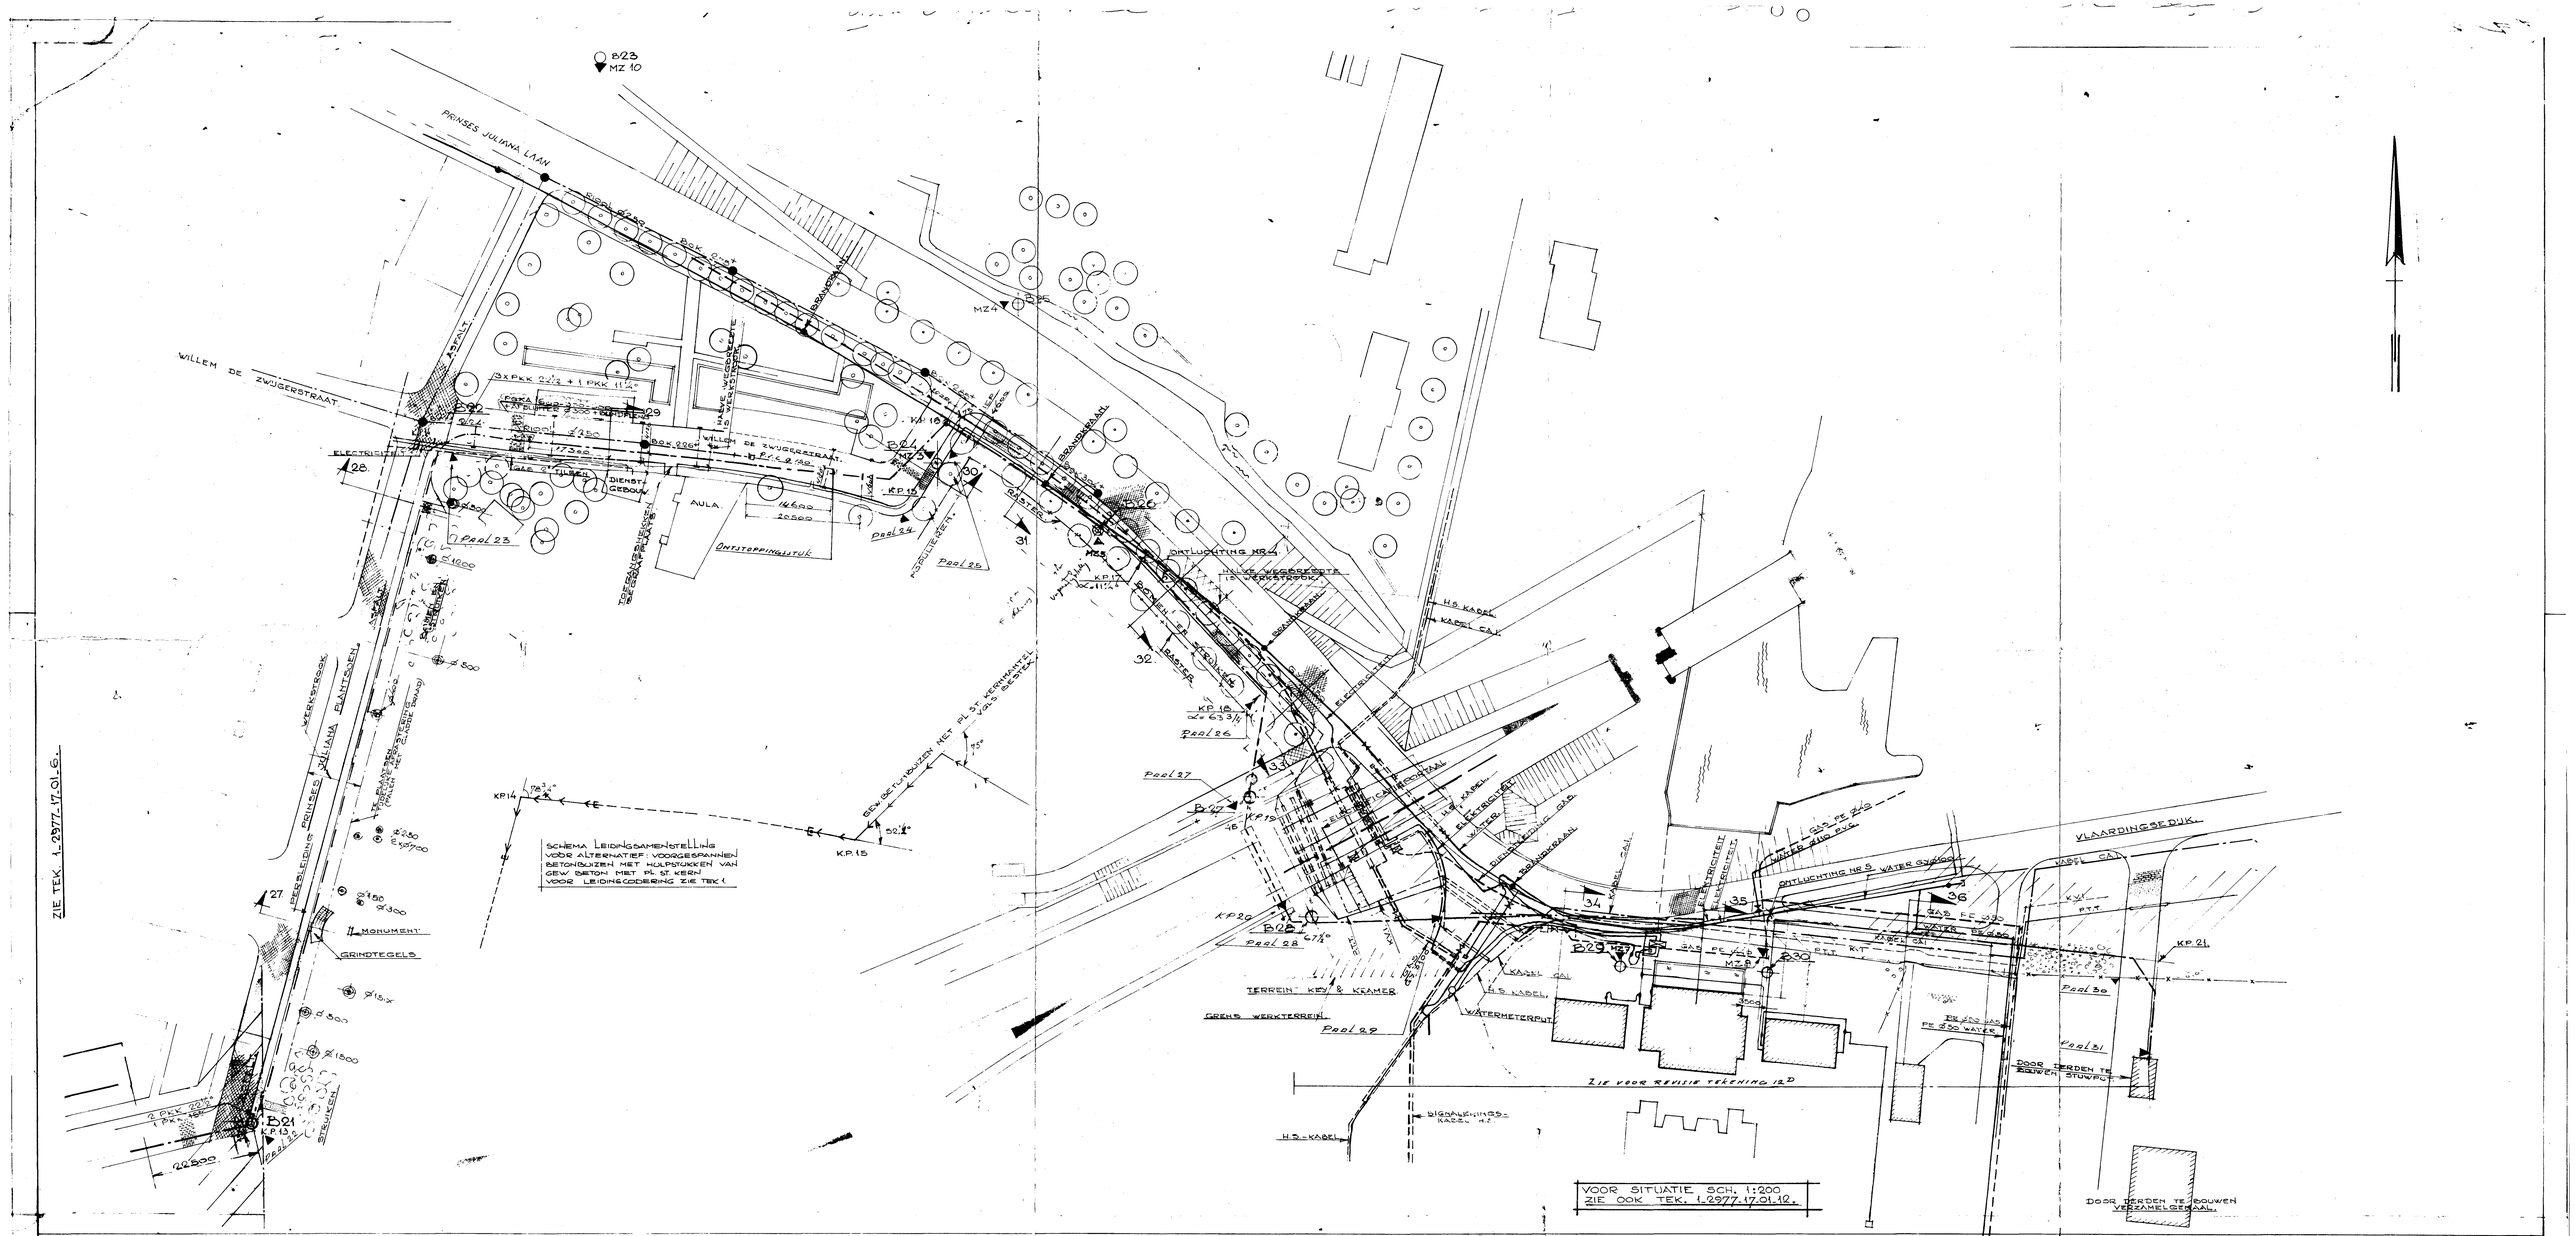

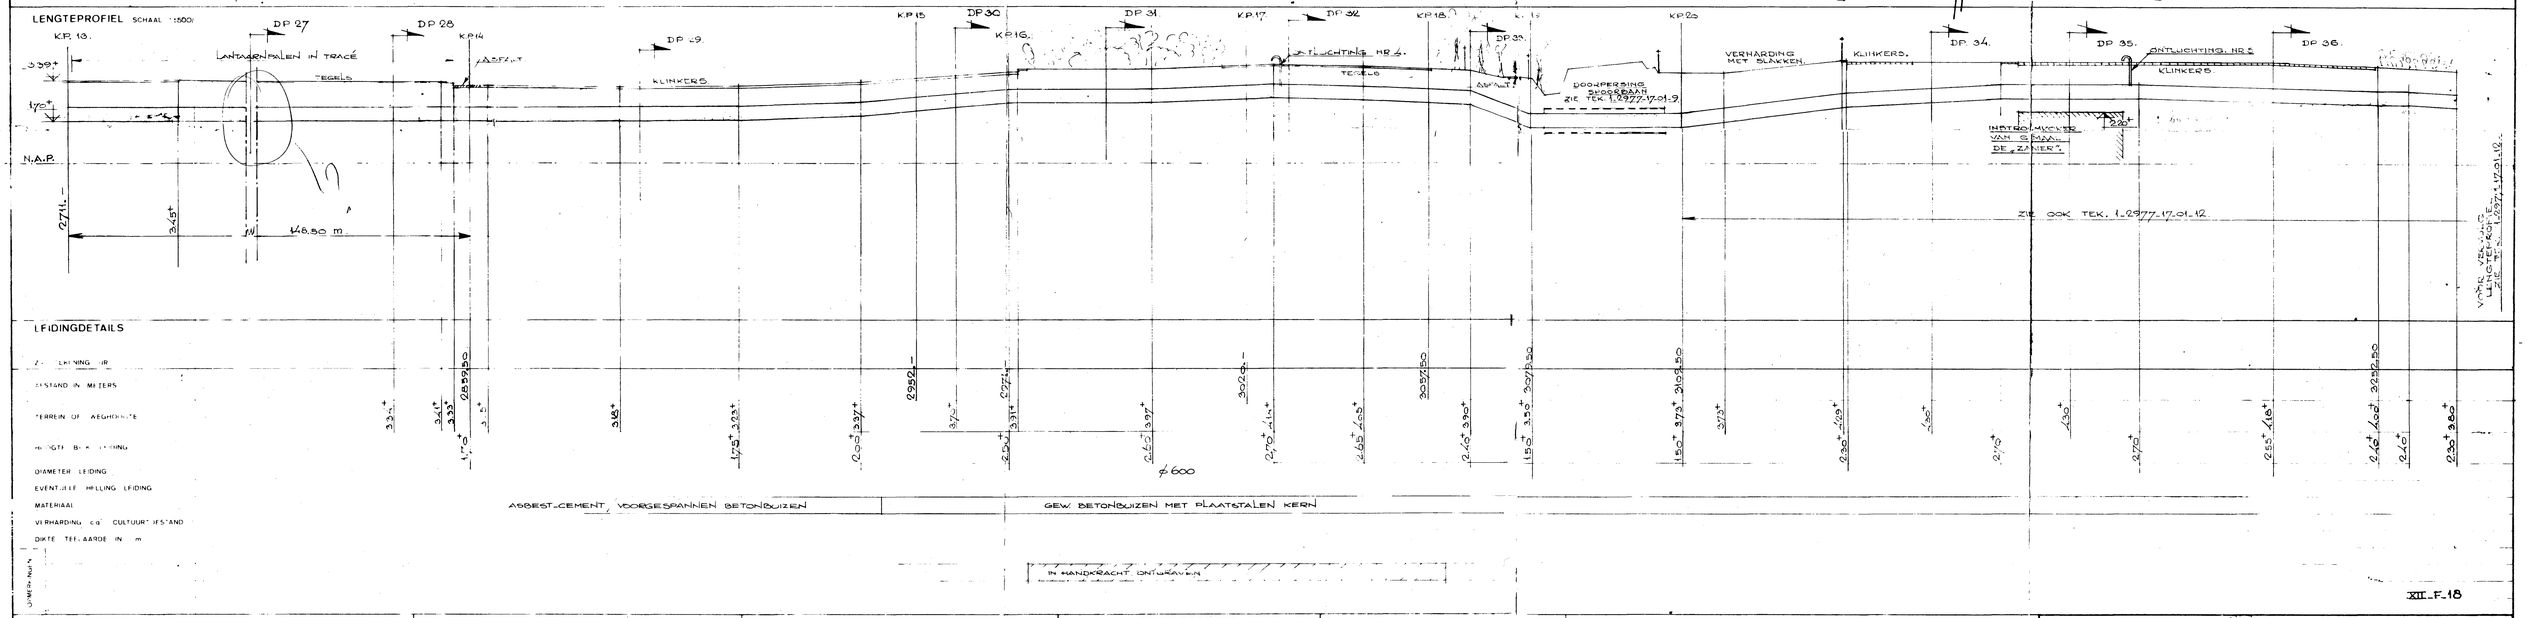

XII_F_18

BENODIGDE BUIZEN EN HULPSTUKKEN VOOR DIZE EN HIERBIJHORENDE TEKENINGEN

MATERIAAL	CODE	AANTAL	LENGTE PER STUK	DIAMETER	TOTALE LENGTE	OPMERKINGEN

BIJBEHORENDE TEKENINGEN

DETAIL	TEKENING TITEL	TEKENING NR
	VOORPERSING SPOORBAAN BIJ VLAARDINGSE DUIK	1_2977_17_01_9
	ONTLUCHTINGEN	1_2977_17_01_13
	DWARSPROFIELEN 29 t/m 36	1_2977_17_01_16

BESTAANDE KABELS EN LEIDINGEN

DETAIL NR	PLAATS	AFMETING	MATERIAAL	DIEPTE	EIGENAAR

ALLEEN INFORMATIEF BIJ UITVOERING STEEDS DE TEKENINGEN VAN DE NUTSBEDRIJVEN RAADPLEGEN

CULTUURTECHNIEK

LEGENDA

- BOVENGRONDSE LEIDING
- ELECTRICITEITSKABEL
- PTT KABEL
- WATERLEIDING
- GASLEIDING
- RIOLERING MET KOKER EN KOLK
- PERSLEIDING MET ONTLUCHTING
- PLAATS DWARSPROFIEL
- KROMETTERING
- SONDERING
- BORING
- HOR. KNIKPUNT IN LEIDING

VOOR OVERZICHT ZIE TEKENING NR. 1-2977-17-01-8.

REVISIE			
		12.09.07	F
KP 4, KP 15 PL. ST. KERN BUIZEN		81.11.12	E
		81.11.25	D
		81.10.15	C
		01.09.07	B

verklaring | omschrijving wijziging | kontrolebl. tek. | datum

© copyright DHV

AANLEG PERSLEIDING MERELLAAN_VERZAMELGEMAAL

HOOGHEEMRAADSCHAP VAN DELFLAND.

DHV
DHV Raadgevend Ingenieursbureau BV

SITUATIE EN LENGTEPROFIEL DEEL 7.

projectnr. | formaat
maten in mm | 850 . 1050
schaal. 1:500

1_2977_17_01_7.