




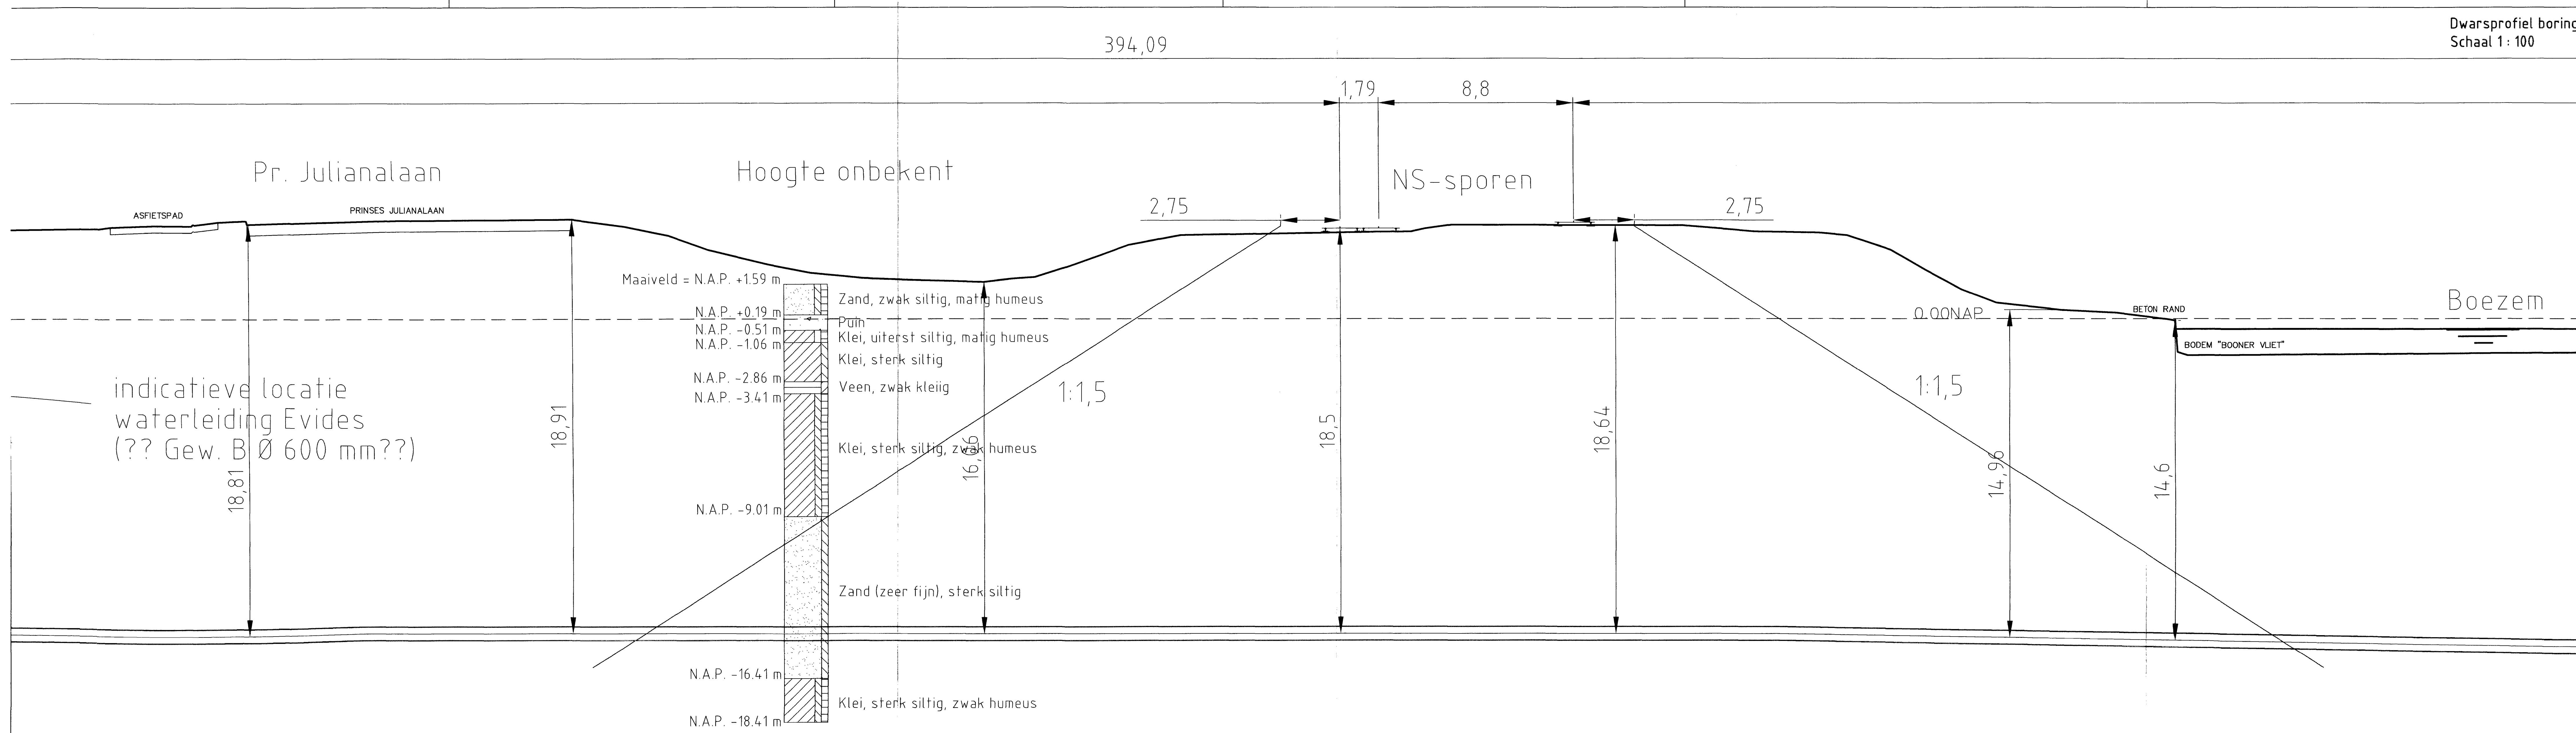

Dwarsprofiel boring
Schaal 1: 500

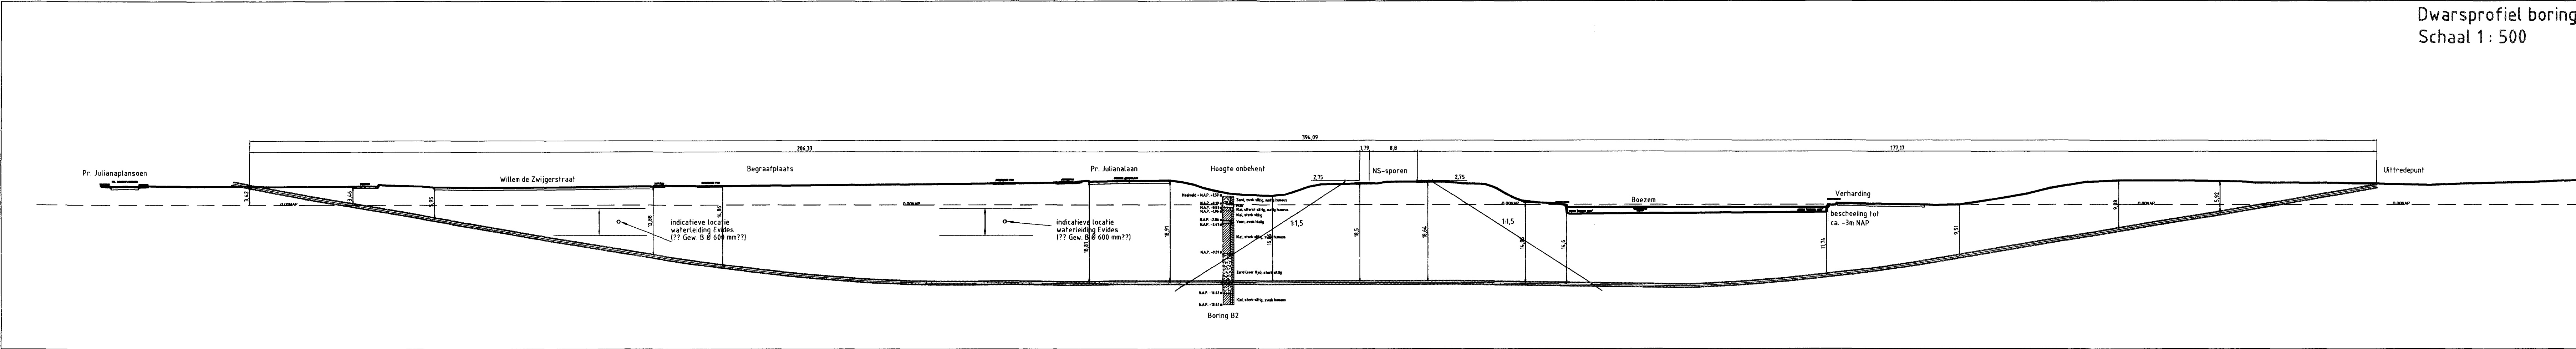

Situatie boring
Schaal 1: 500

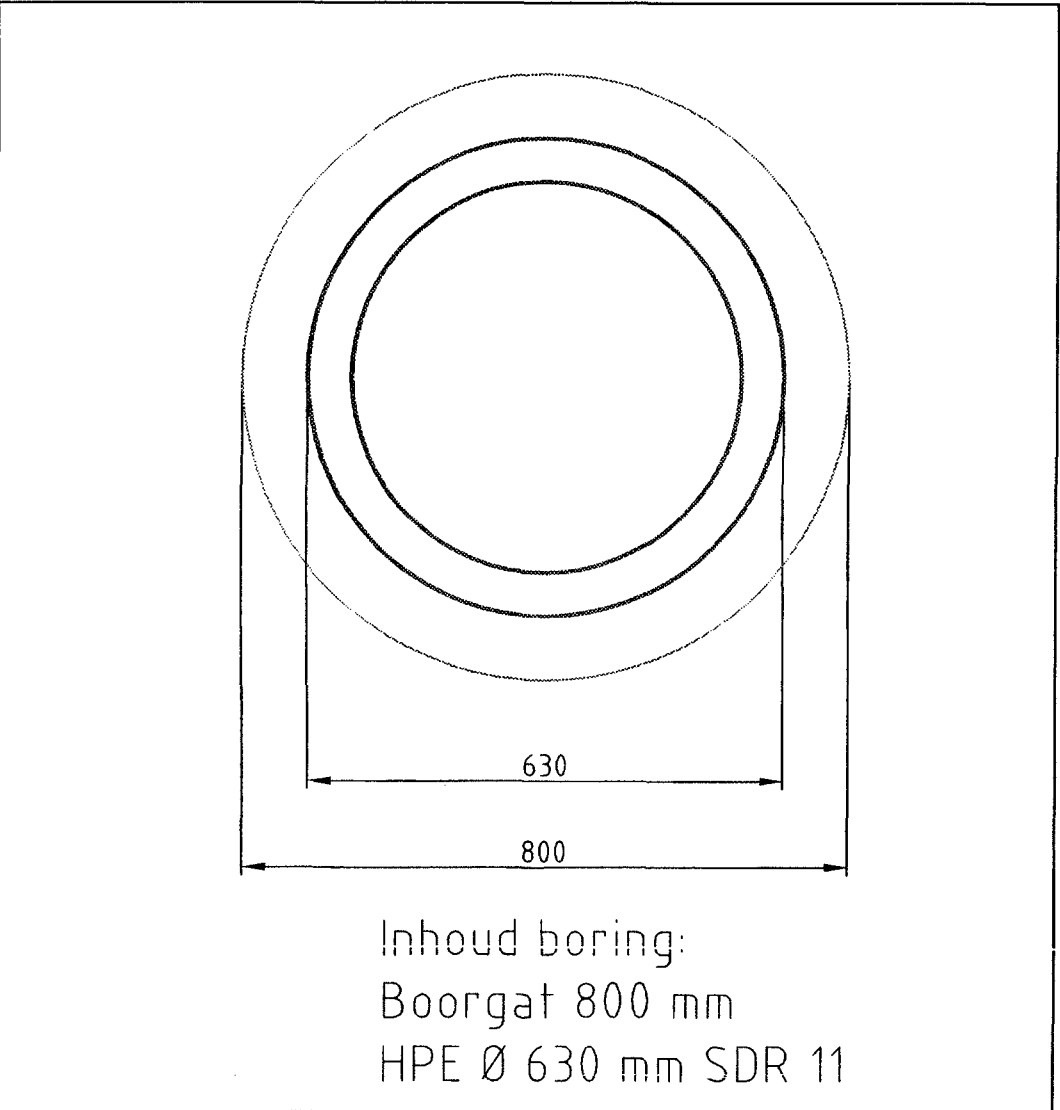

Inhoud boring
Schaal 1: 10

02	08-11-2005	side track	E/Ta	R/K	
01	28-10-2005		E/Ta	R/K	
Versie	Datum	Wijziging	Gekend	Beoordeeld	Vrijgegeven
HEIJMANS					
Heijmans Technische Infra					
REVISIE					
HDD-boring onder spoor Schiedam - Hoek v Holland km 11.700 nabij Vlaardingsedijk te Maassluis Proraikenmerk: ProRail/IM/415/9615 Persleiding HPE100 Ø 630 mm SDR 11 In opdracht van HHRS van Delfland					
Schaal: Diverse			Formaat: A0		
Bestaand: 916453.ADR012			Projectnr: 379.291.238		
Tekeningnr: 379.291.238-01-R-02					