
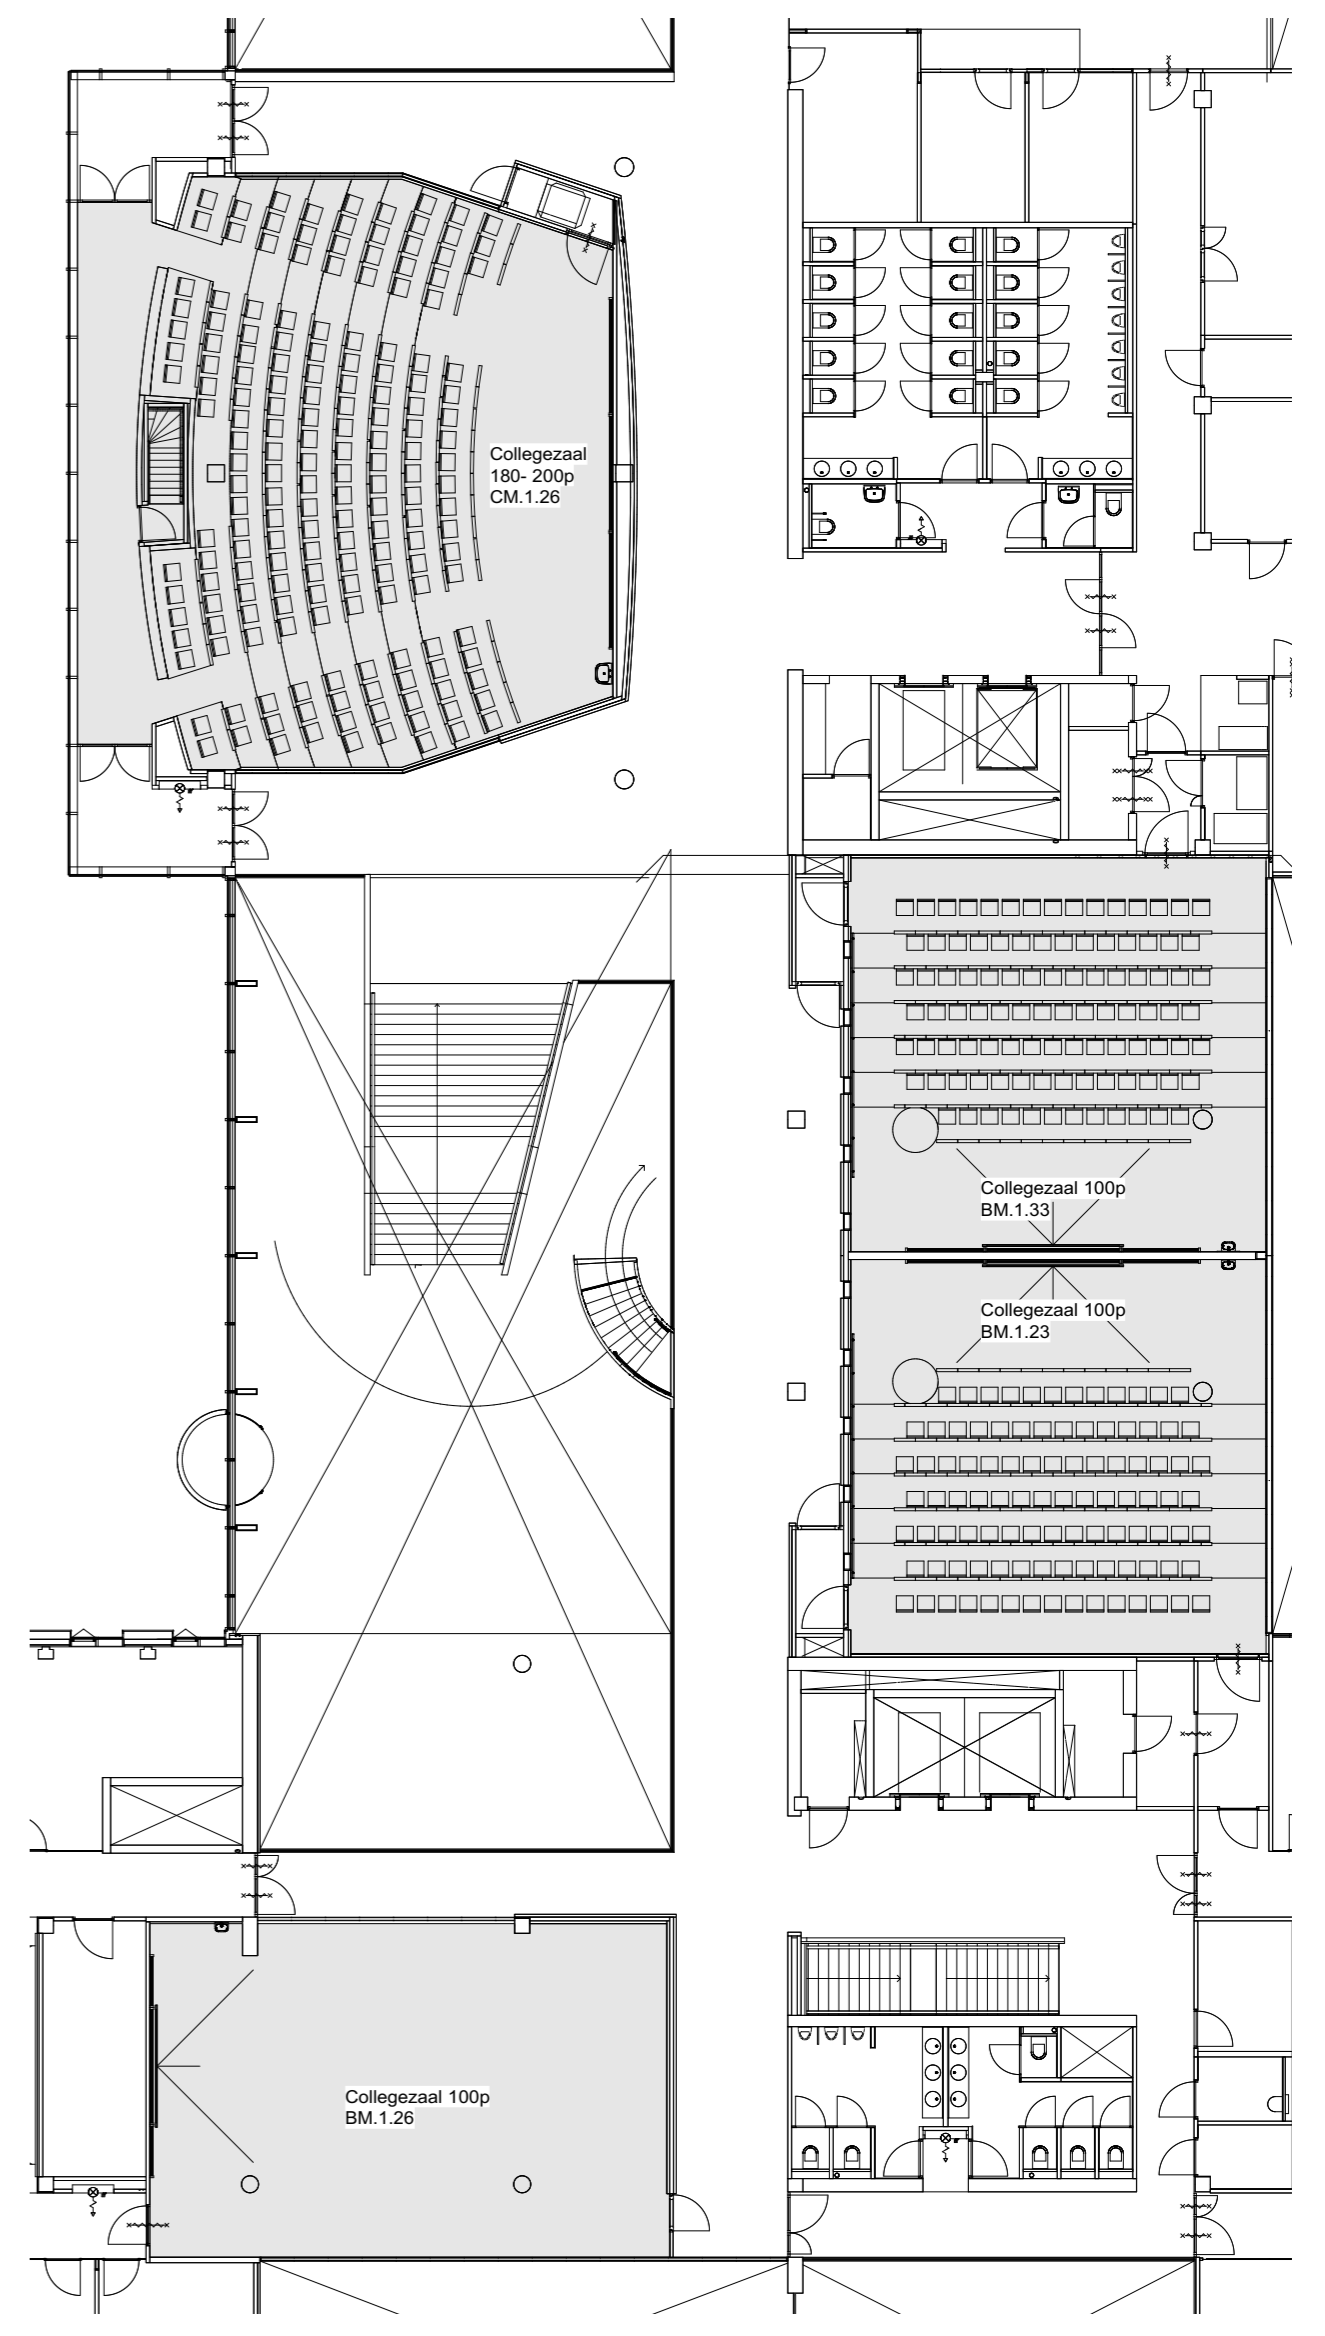


- TOE TE PAssEN STOFFEN
- Colleegezaal CM.1.26 en BM.1.23
- Schakering van blauwtinten bestaande uit:
- Kvadrat - Remix 2 - 123
 - Kvadrat - Remix 2 - 143
 - Kvadrat - Remix 2 - 163
 - Kvadrat - Remix 2 - 733
 - Kvadrat - Remix 2 - 743
 - Kvadrat - Remix 2 - 823
- Colleegezaal BM.1.33
- Kvadrat - Remix 2 - 123
 - Kvadrat - Remix 2 - 143
 - Kvadrat - Remix 2 - 163
 - Kvadrat - Remix 2 - 612
 - Kvadrat - Remix 2 - 433

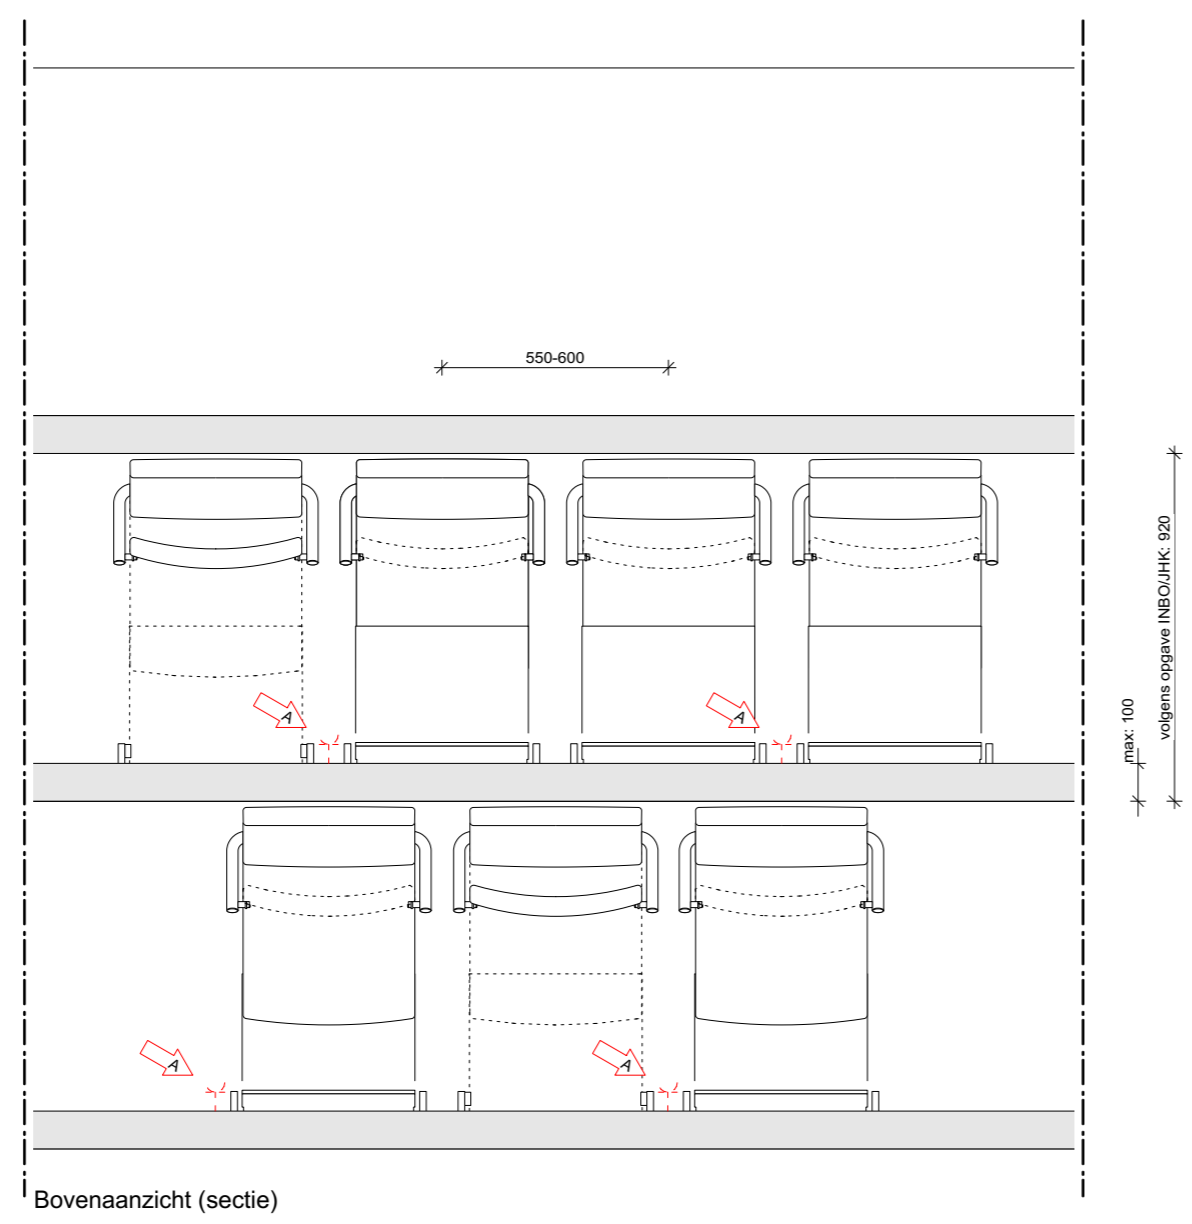

opdrachtgever	Universiteit Leiden	schaal	
project	Universiteit Leiden Fase 2	formaat	A2
onderdeel	Meubilair colleegezalens	datum	19.02.2020
projectnummer	18-324	gewijzigd	A 11.03.2022
			B 29.07.2022
Ex Interiors BV	Wiersedreef 1 3433 ZX Nieuwegein	t 030-2368162	www.ex-interiors.nl