



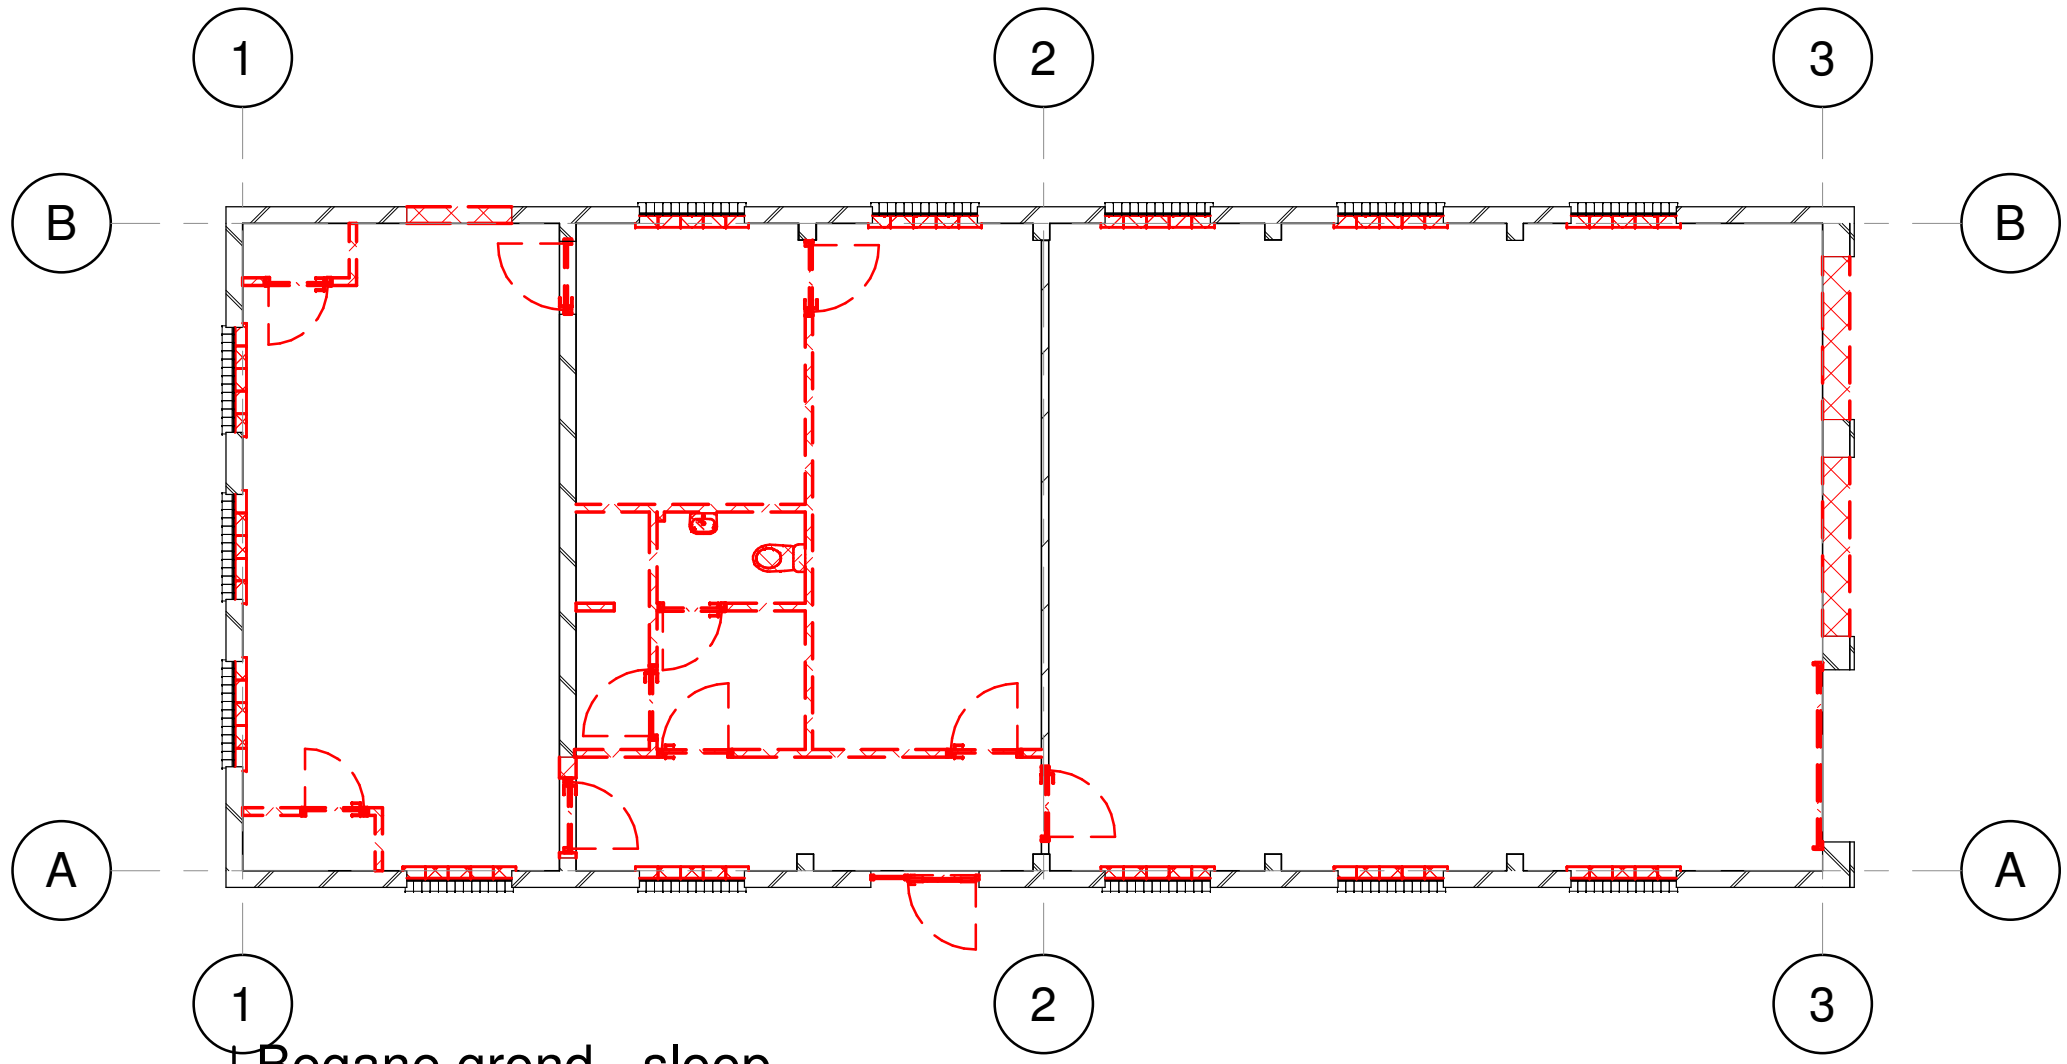

- algemeen:
- alle te slopen onderdelen zijn in rood aangegeven.
 - alle installatie onderdelen aan de gevel, dak en interieur te verwijderen
 - alle afwerking aan wanden, plafonds, vloeren te verwijderen


Begane grond - sloop

schaal 1 : 100

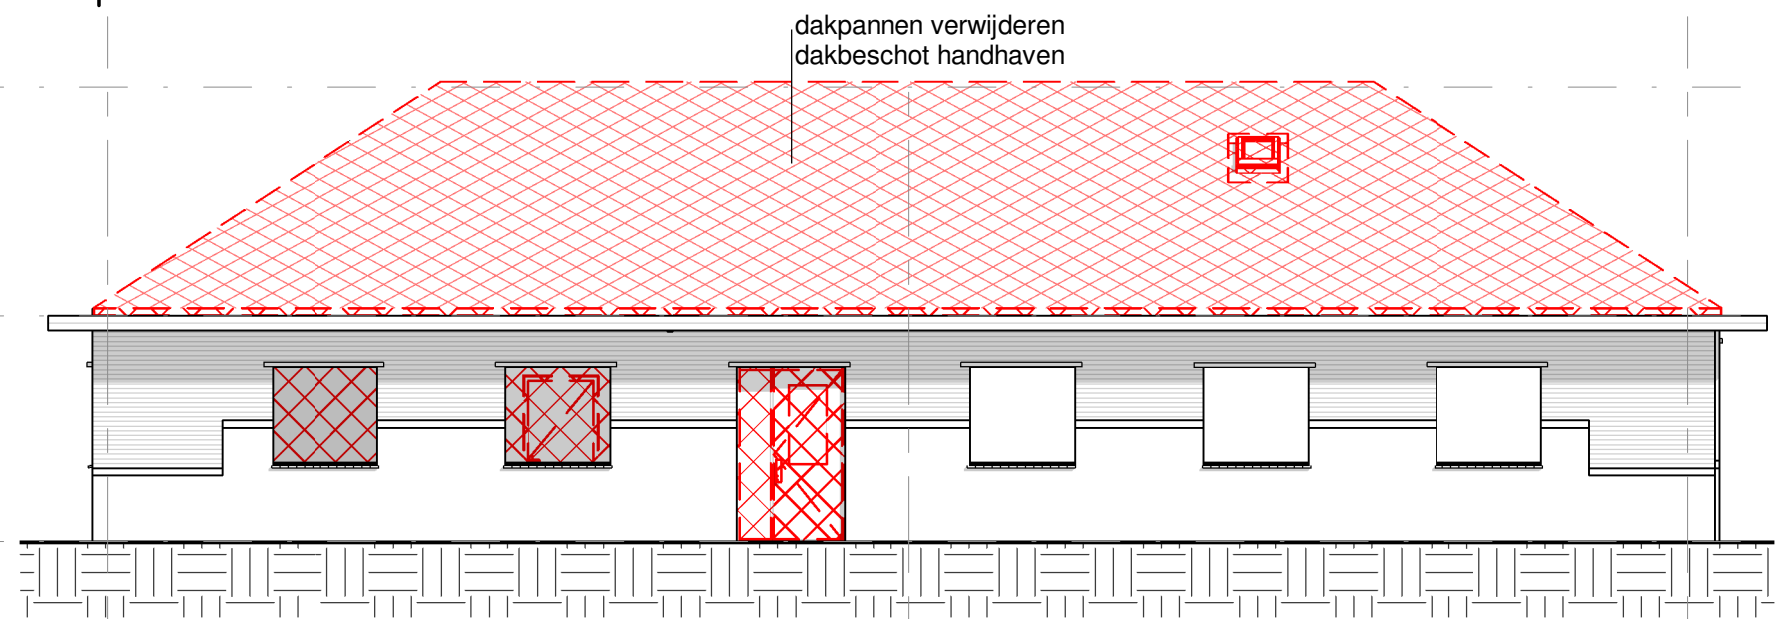

Voorgevel (zuid)- sloop

schaal 1 : 100

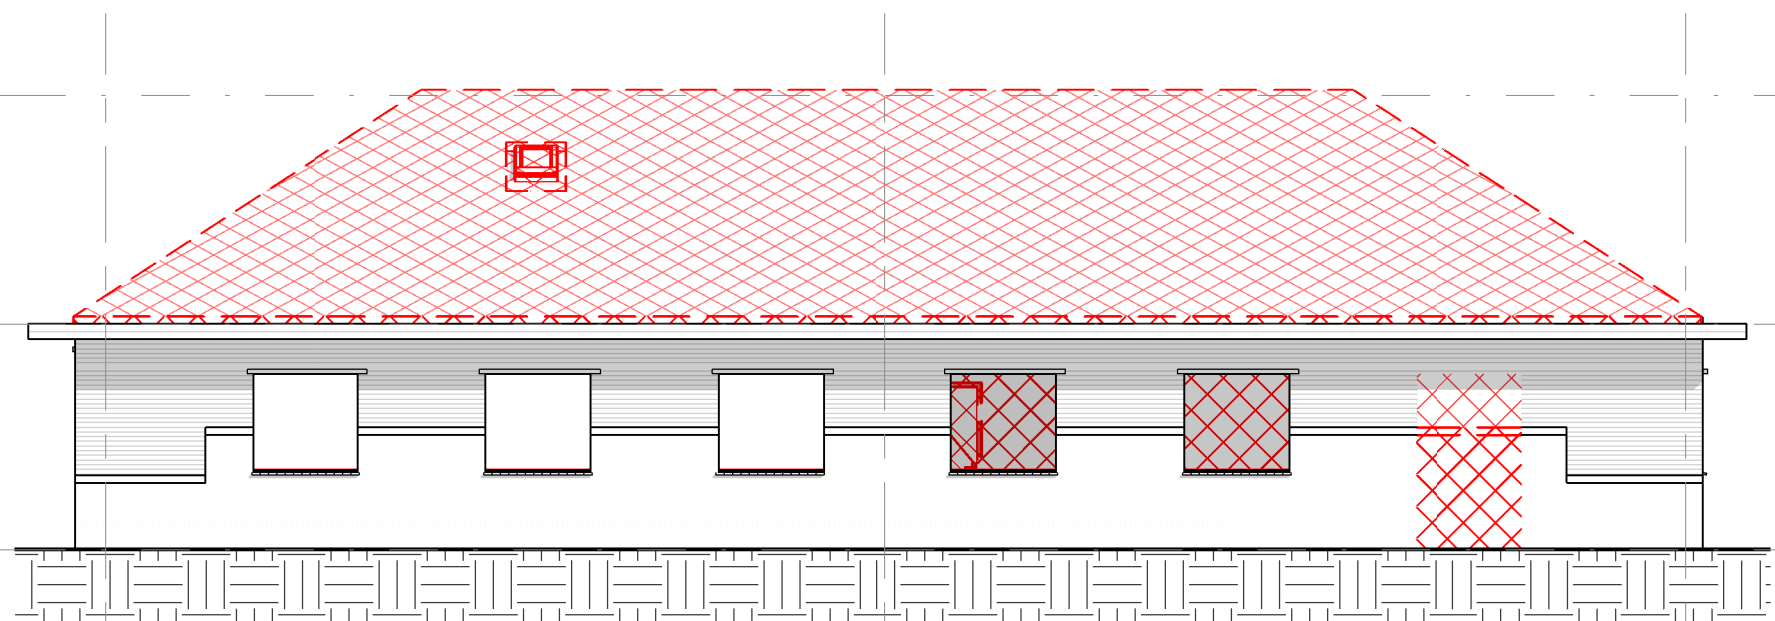


Achtergevel (noord) - sloop

schaal 1 : 100

6009
nok


2982.5
01_Eerste verdieping

0
00_Begane grond

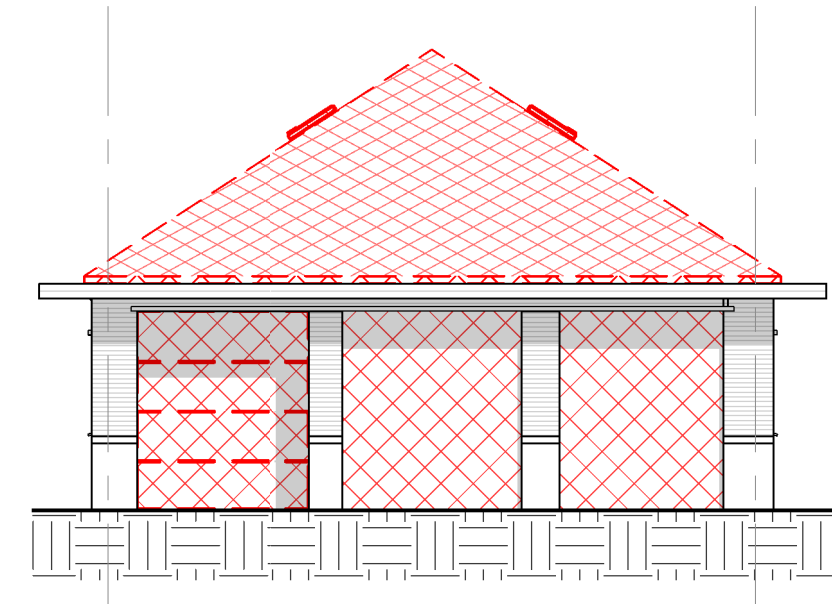

Rechter zijgevel (oost) - sloop

schaal 1 : 100

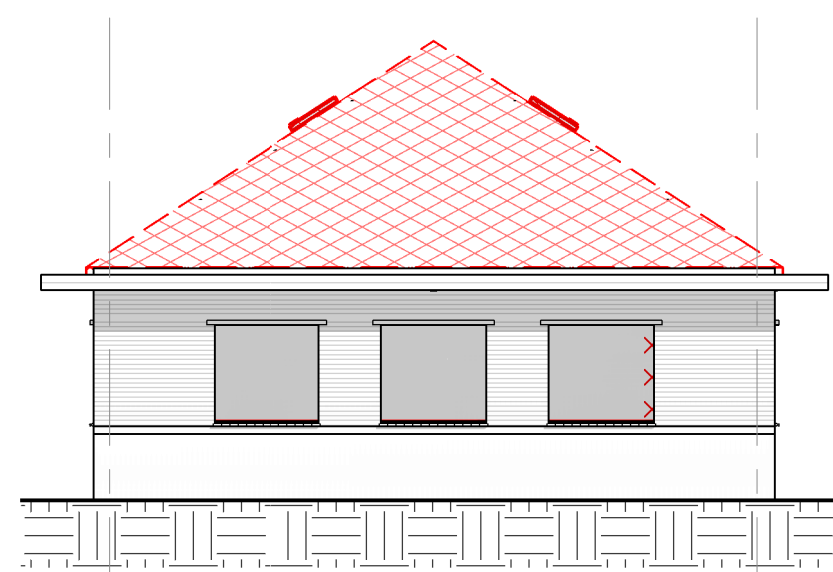

Linker zijgevel (west) - sloop

schaal 1 : 100

6009
nok

2982.5
01_Eerste verdieping

0
00_Begane grond

Gls

architectuur | interieur

info@glsearchitectuurinterieur.nl tel 06-28777825

| project:
Willemspoort gebouw G

| opdrachtgever:
Born advies

| onderwerp:
slooptekening

| fase:
uitvoering

| status:
definitief

schaal:
1 : 100

formaat:
A2

getekend:
mg

datum:
11.02.2022

wijzigingen:

| werknummer:
20.200

| blad:
G310

copyright all rights reserved 2020 GlS architectuur | interieur eindhoven | tilburg