


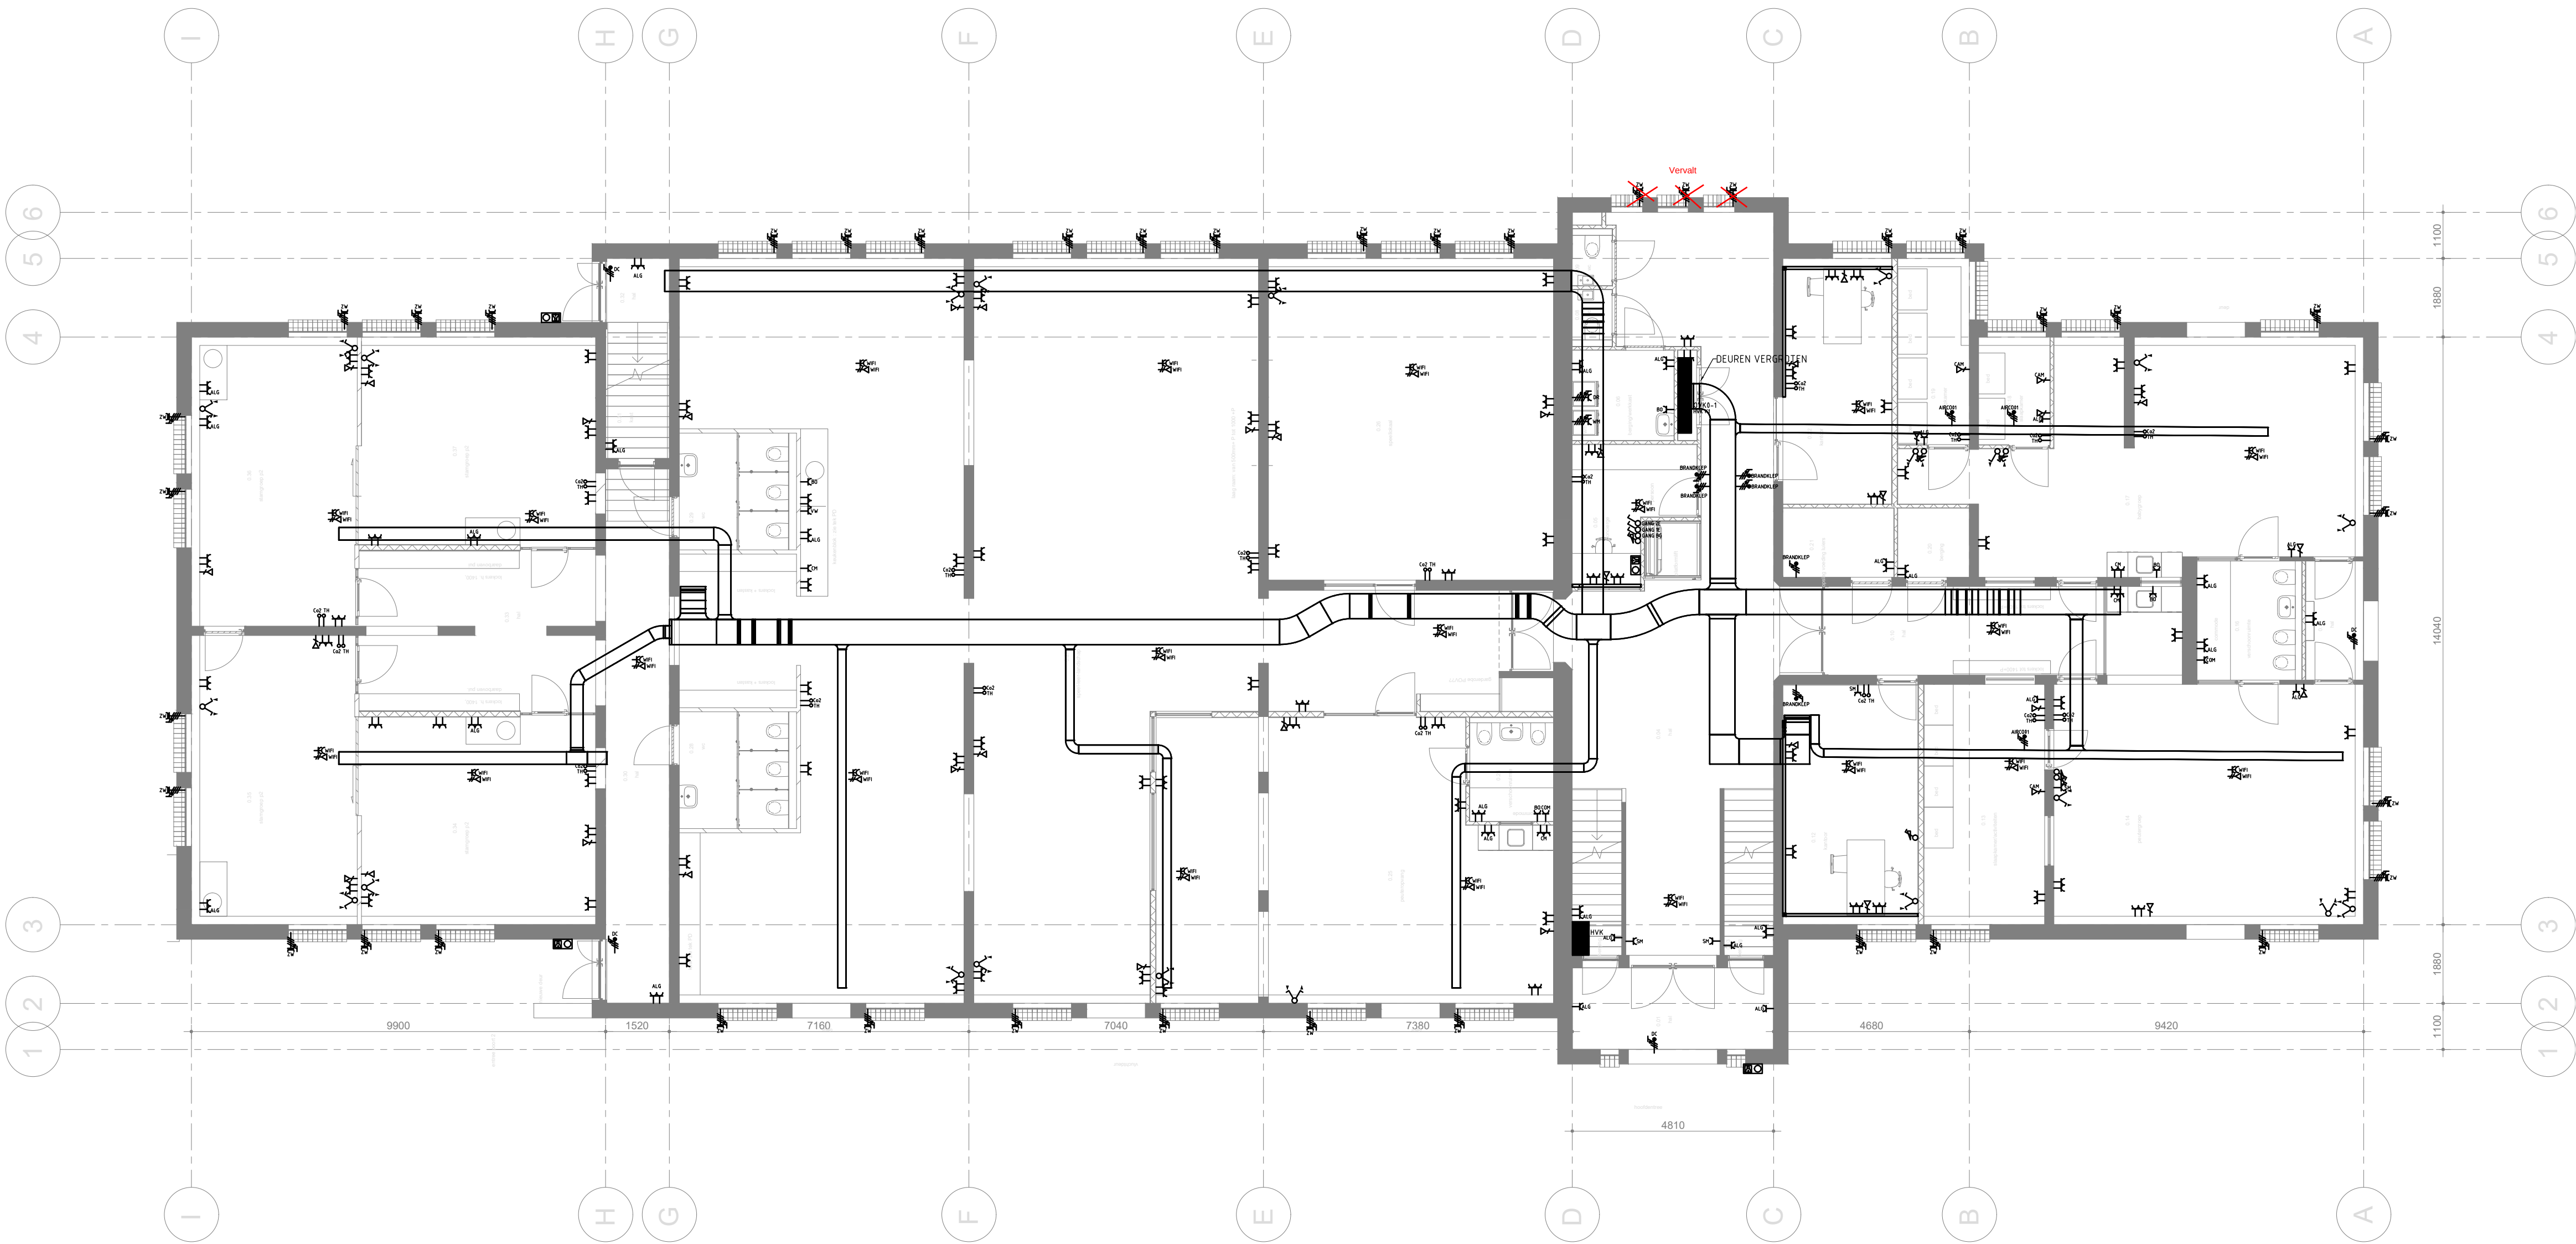

SYMBOLENLIJST

Symbol	Omschrijving	Symbol	Omschrijving
■	Verdeelinrichting	☎	Intercom videfoon
⚡	Aansluitpunt 1 fase, nul en beschermingscontact	🔥	Handbrandmelder
⚡	Aansluitpunt 3 fasen, nul en beschermingscontact	🔊	Melder, multi-criteria
⚡	Contactdoos 3 fasen, nul en beschermingscontact	🔊	Melder, rook, optisch
⚡	Contactdoos 2 fasen, nul en beschermingscontact, waterdicht	🔊	Ingangseenheid
⚡	Contactdoos, perilax	🔊	Flitslicht
⚡	Contactdoos 1-voudig met beschermingscontact	🔊	Nevenindicator
⚡	Contactdoos 2-voudig met beschermingscontact	🔊	Signaalgever akoestisch slow whoop
⚡	Contactdoos verlichting, 2-voudig wandcontactdoos	🔊	Centrale, brandmeld-
⚡	Contactdoos 2-voudig met beschermingscontact in 2 inbouwdozen	🔊	Codeslot
🔧	Patchkast	🔊	Passief Infrarood
⚡	Aansluitpunt data	🔊	Contact, magneet-
⚡	Aansluitpunt data 2-voudig	🔊	Signaalgever optisch
⚡	Detector, plafond	🔊	Schakelaar, 1-polig
⚡	Thermostaat / Co2 leiding, onbedraad	🔊	Lichtschakelaar, PIR, 180 graden
🔧	Afstelcombinatie	🔊	Schakelaar, 1-polig, met thyristorregeling
🔧	Signalering invalidentoilet	🔊	Schakelaar, 3-polig (Werksschakelaar)
🔧	Zusteroproep schakelaar	🔊	Schakelaar voor zonwering op en neer
🔧	Zusteroproep trekschakelaar	🔊	Armatuur op wand met invoegpunt aan buitenzijde

AFKORTINGENLIJST

Vermogenscode	Omschrijving
AIRCO	Airco splitunit t.b.v. Serverruimte
AFZ	Afzuigventilator
ALG	Algemeen
BO	Boiler
COM	Comode Lift
DC	Deurcontroller
DR	Droger
LBK	Luchtbehandelingskast
LIFT	Voeding Lift
KA1	Koffieautomaat
KK	Koelkast
PK	Patchkast
RK	Regelkast
SEP	Separate groep
SM	Schoonmaak
VW	Vaatwasser
VZ	Vriezer
WIFI	WIFI
WM	Wasmachine
WP01-W-W	Warmtepomp water/water
ZW	Zonwering

! Belangrijk

Maatvoering, locatie, dimensionering en brandwerende, constructieve voorzieningen definitief te bepalen volgens opgave werktekeningen en berekeningen installateur en zijn niet van deze tekening af te leiden

code		datum		wijziging		gewijzigd		gecontroleerd	
project		BS KC Willemspoort Ringbaan-Zuid 500 Tilburg		status		CONCEPT TO		projectnummer	
opdrachtgever		Xpect primair		J. Asselbergsweg 38		5026 RR Tilburg		2115	
onderwerp		Elektrotechnische installatie Diverse installaties Begane grond		schaal		1:100		gecontroleerd	
tekenaar		-		formaat		A2		bladnummer	
engineer		RH		projectleider		FP		E00-05	
datum		13-04-2022		datum		13-04-2022		datum	