
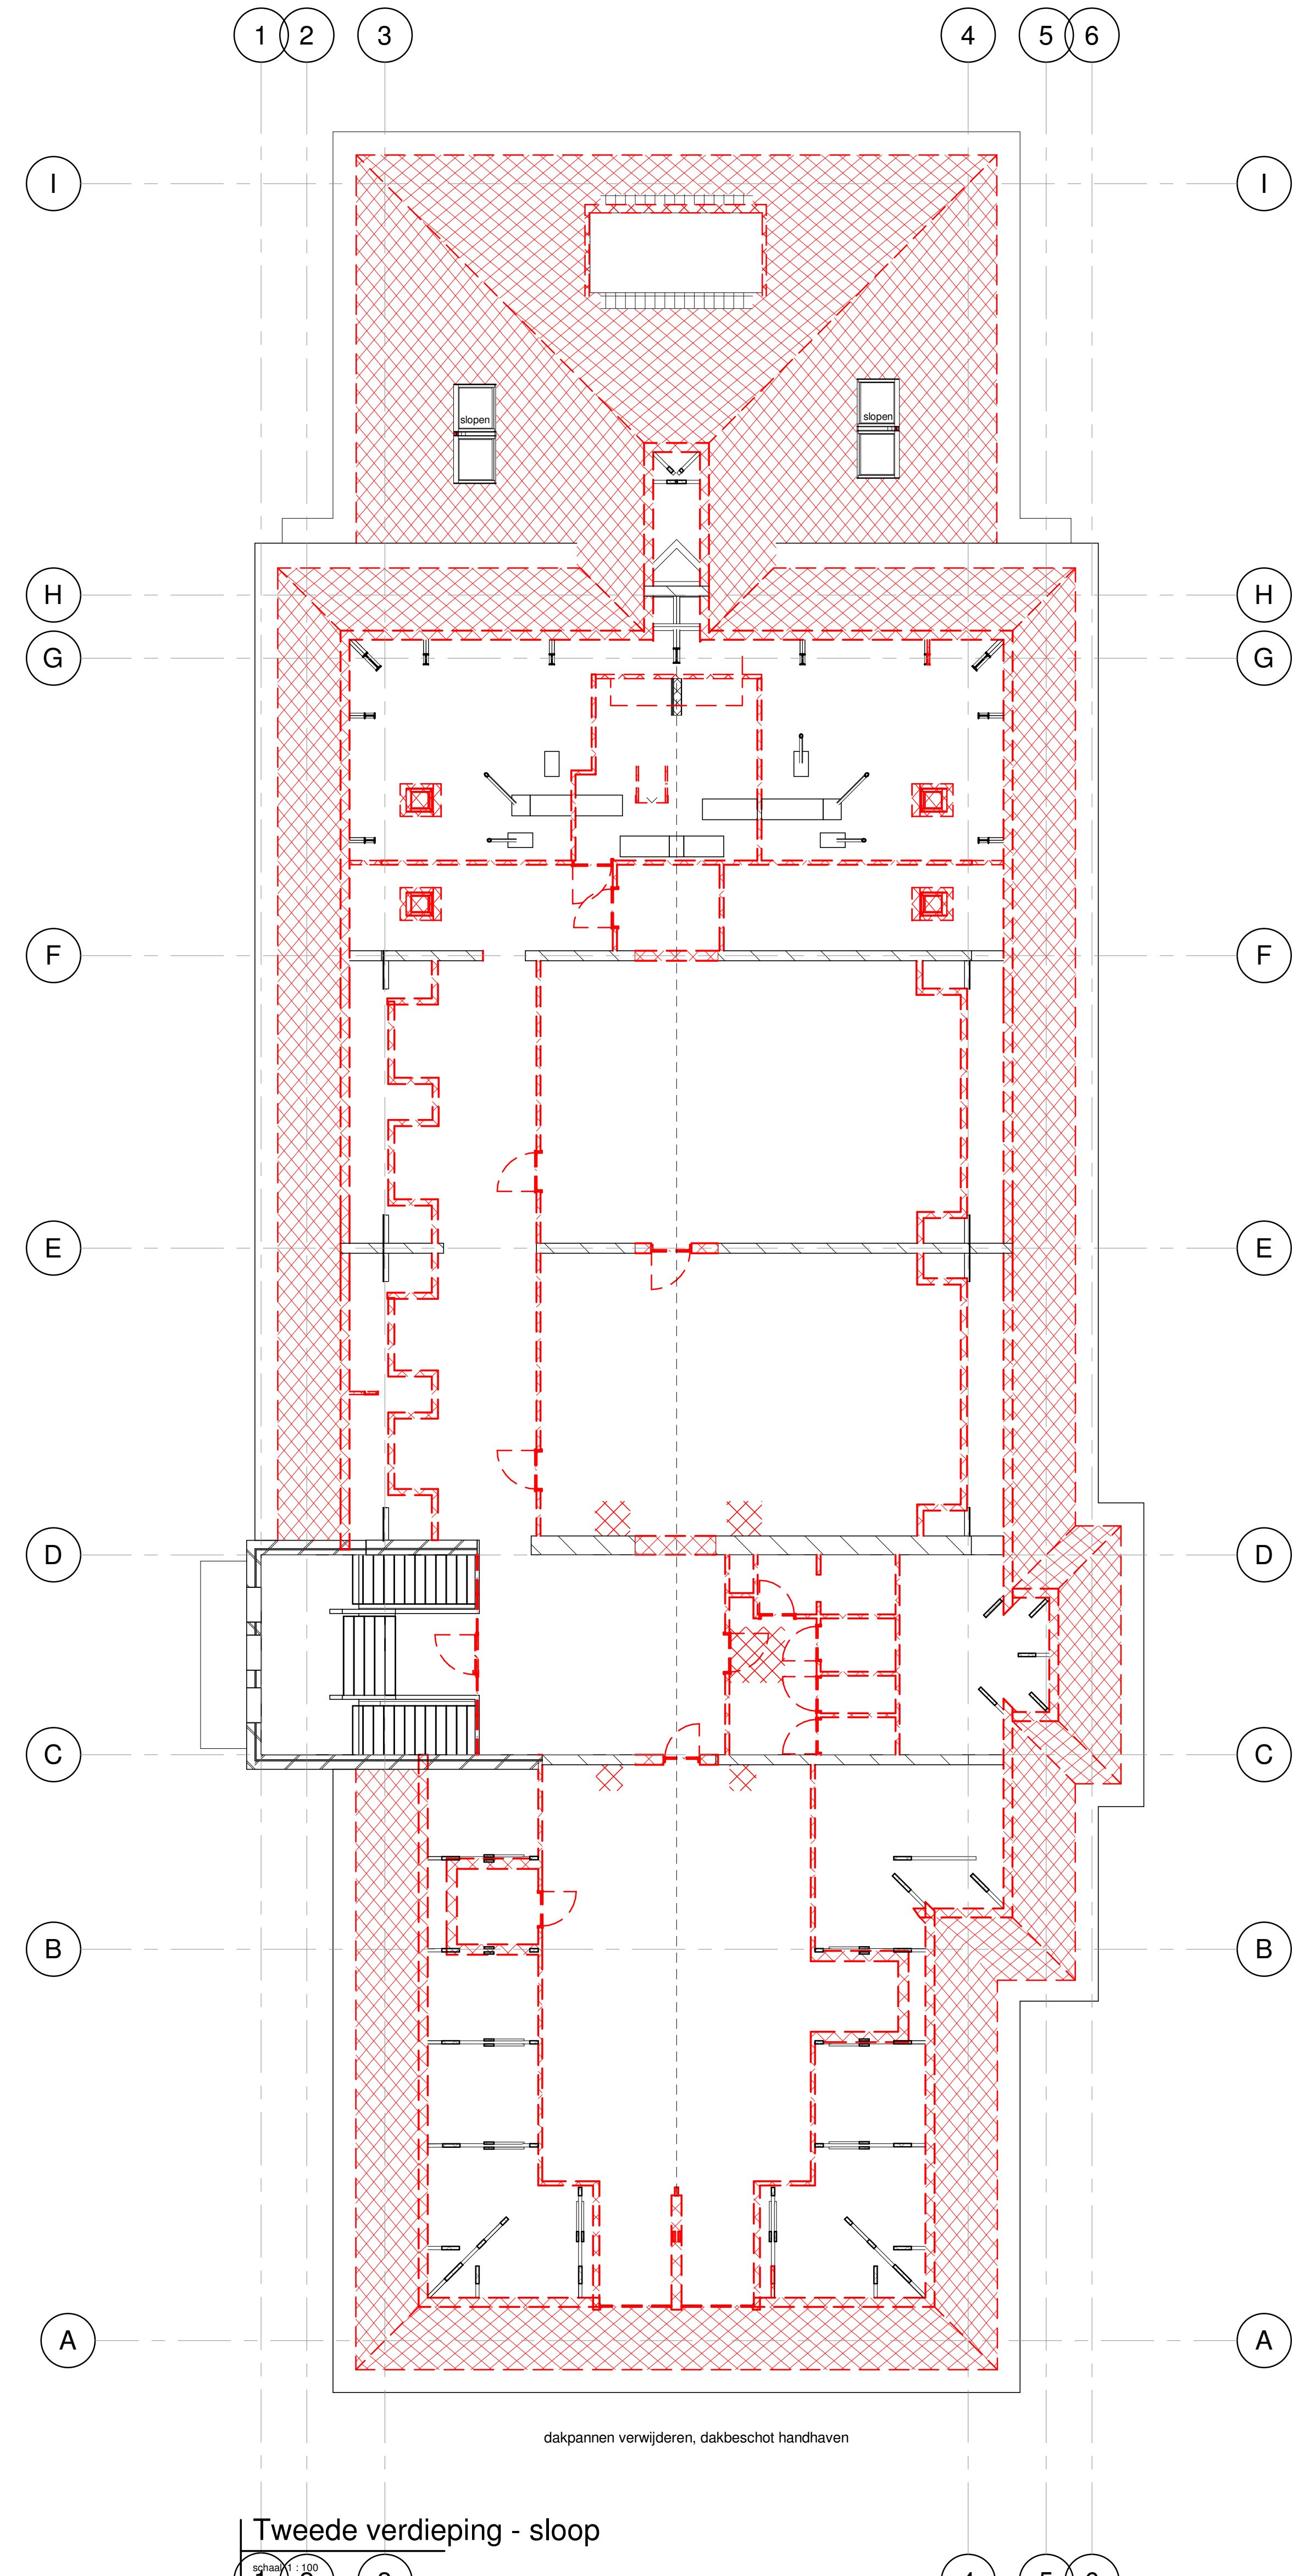
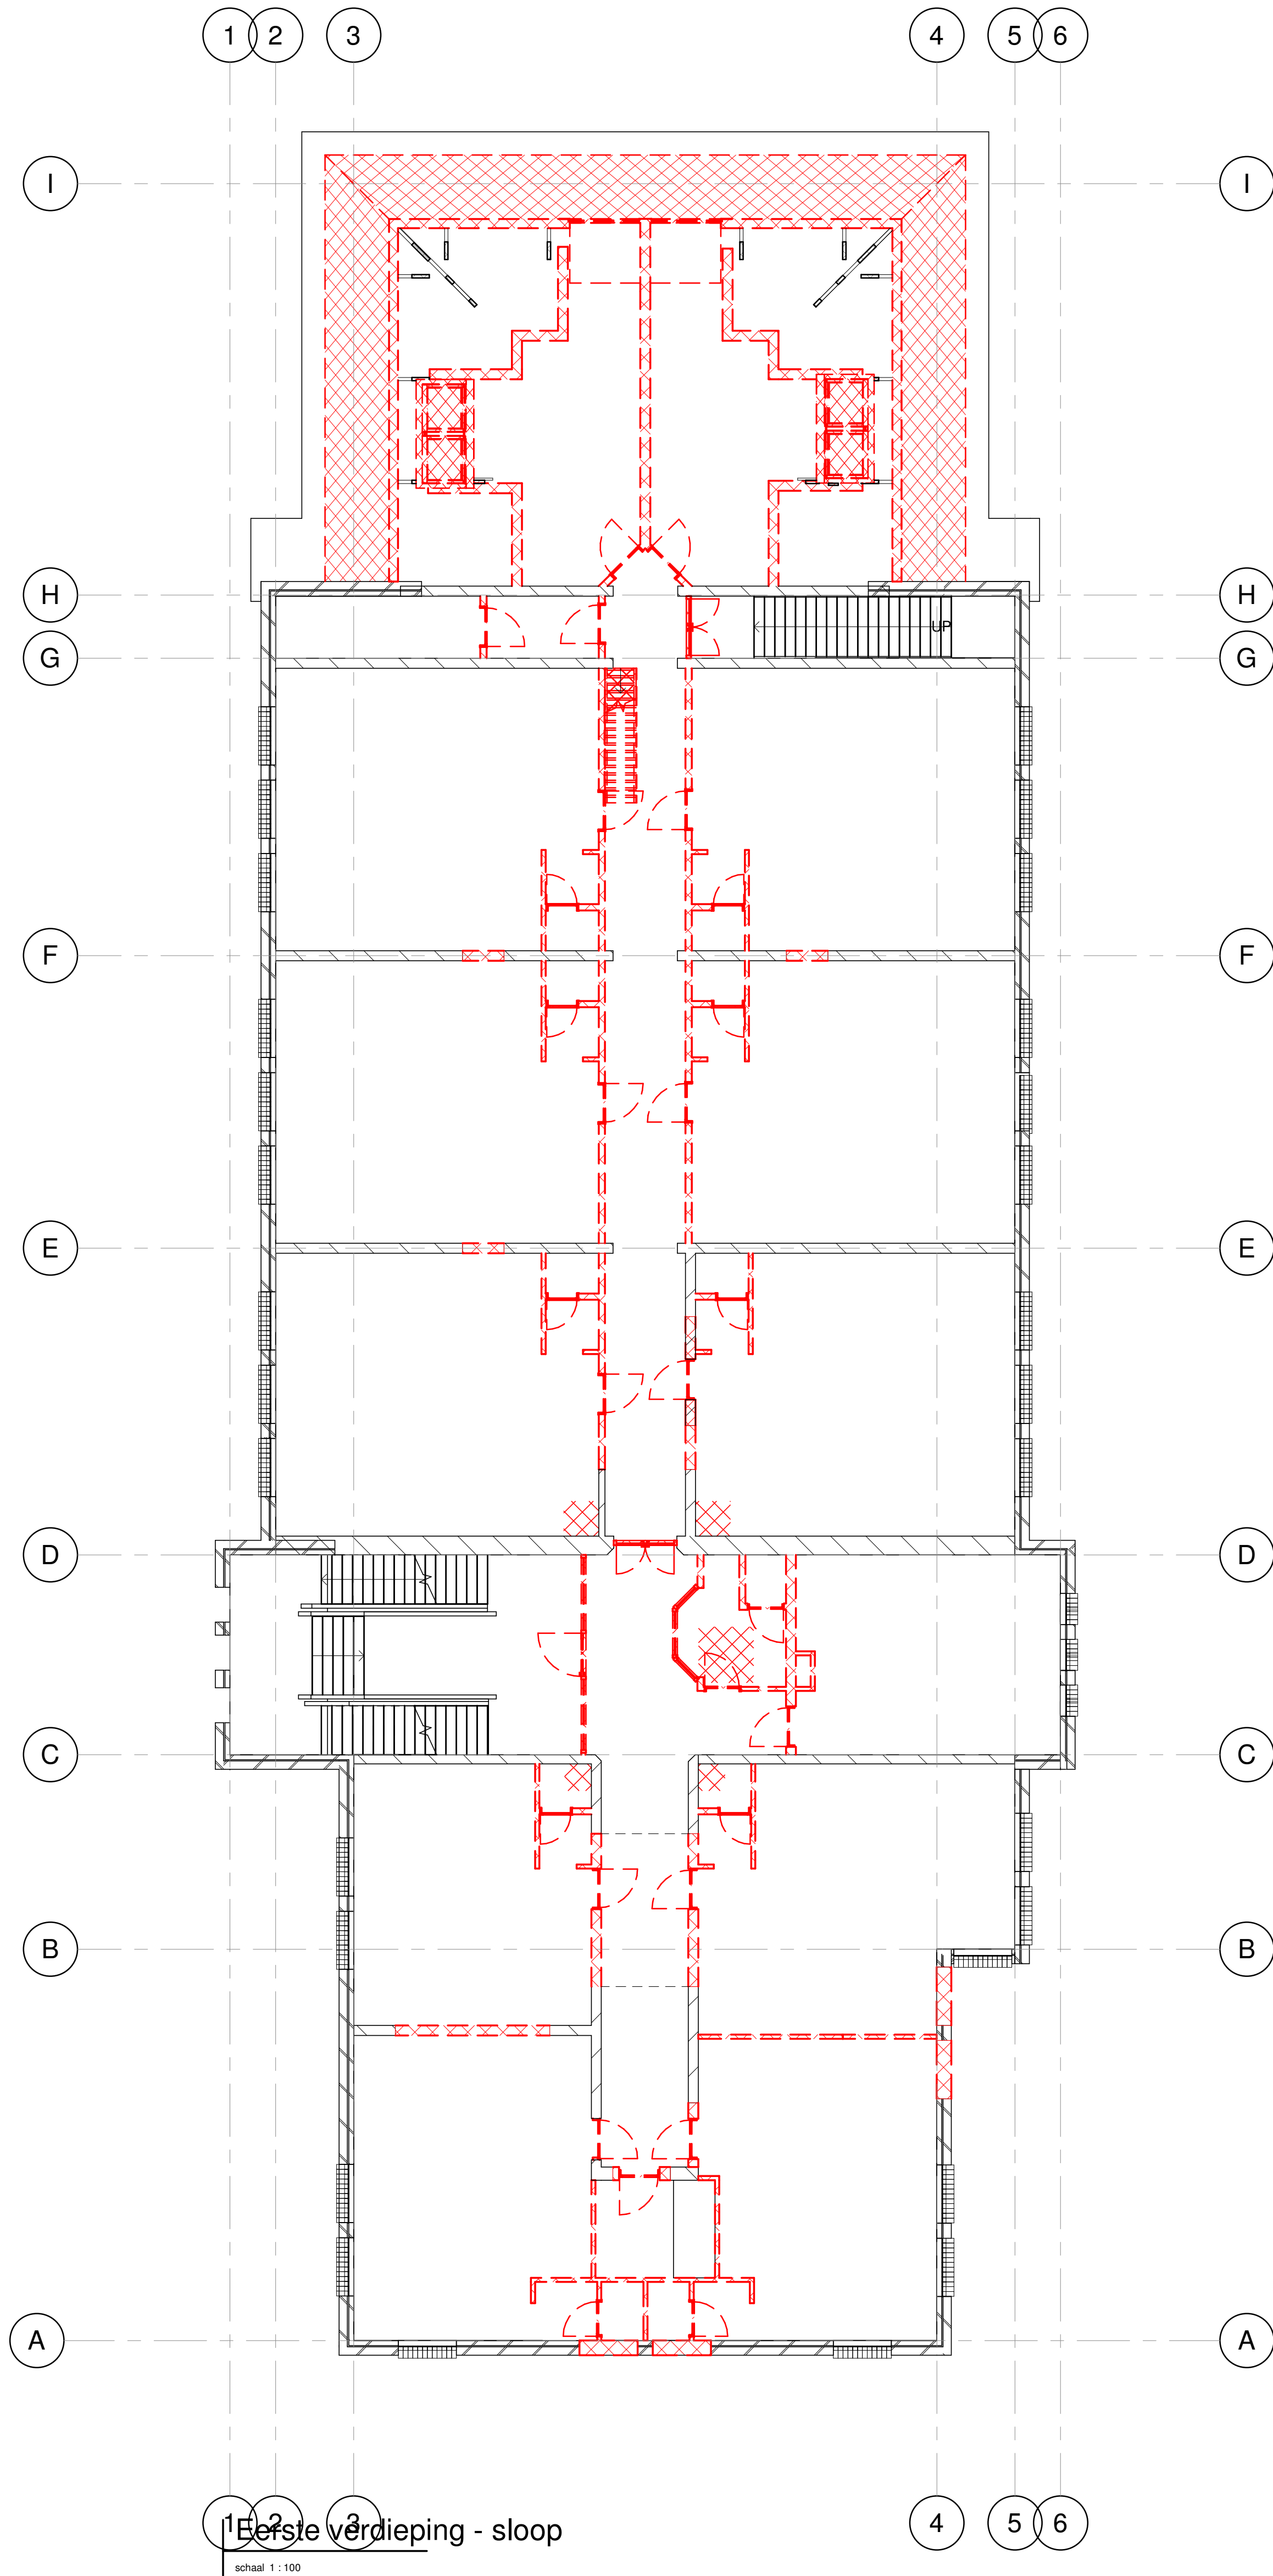


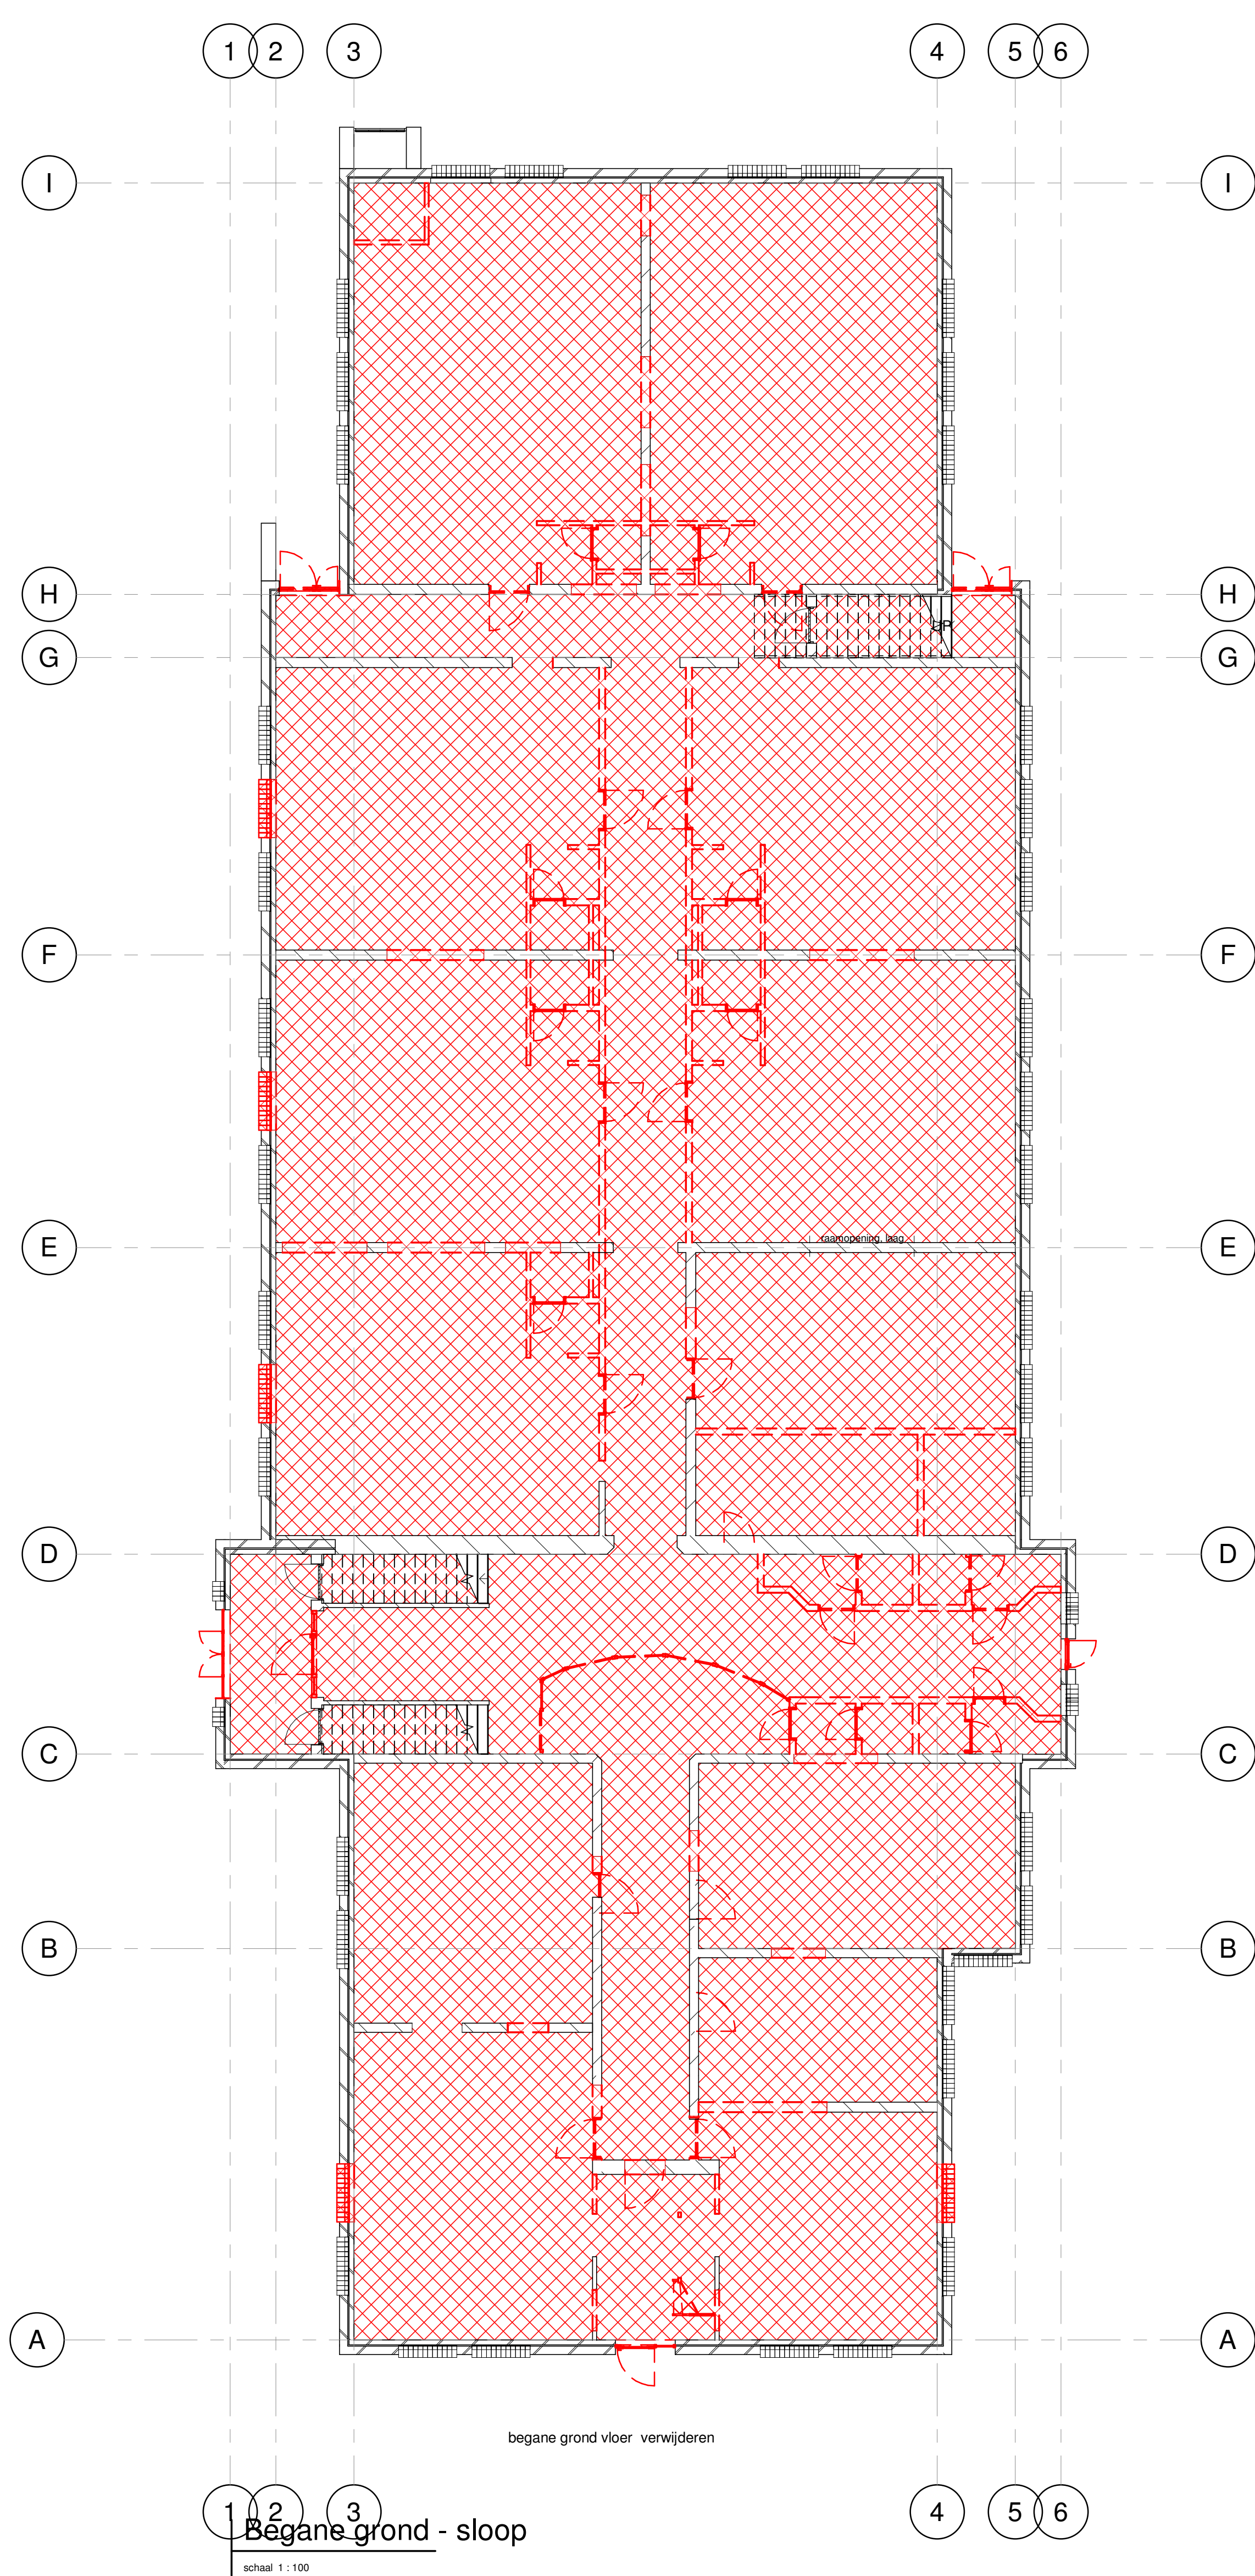

algemeen:

- Alle te slopen onderdelen zijn in rood aangegeven.
- Alle losse installatie-onderdelen aan en op de gevel en het dak en interieur te verwijderen.
- Uitgekomen bakstenen en raamdorpels te bewaren voor hergebruik/herstel
- alle afwerking aan vloeren, wanden en plafonds te verwijderen
- alle overige delen die blijken uit de vergelijking van bestaande en nieuwe toestand bouwkundige en benodigd t.b.v. installaties

Gls
architectuur | interieur

info@glsearchitectuurinterieur.nl tel 06-28777825

project:
Willemsspoort gebouw D
opdrachtgever:
Born Advies

onderwerp:
slooptekening
plattegronden
teekenaar:
uitvoering:
status:
definitief
schaal:
1 : 100
formaat:
A0
gewicht:
mg
datum:
08.02.2022
revisie:
23.05.2022

werksommar:
20.200
blad:
310