



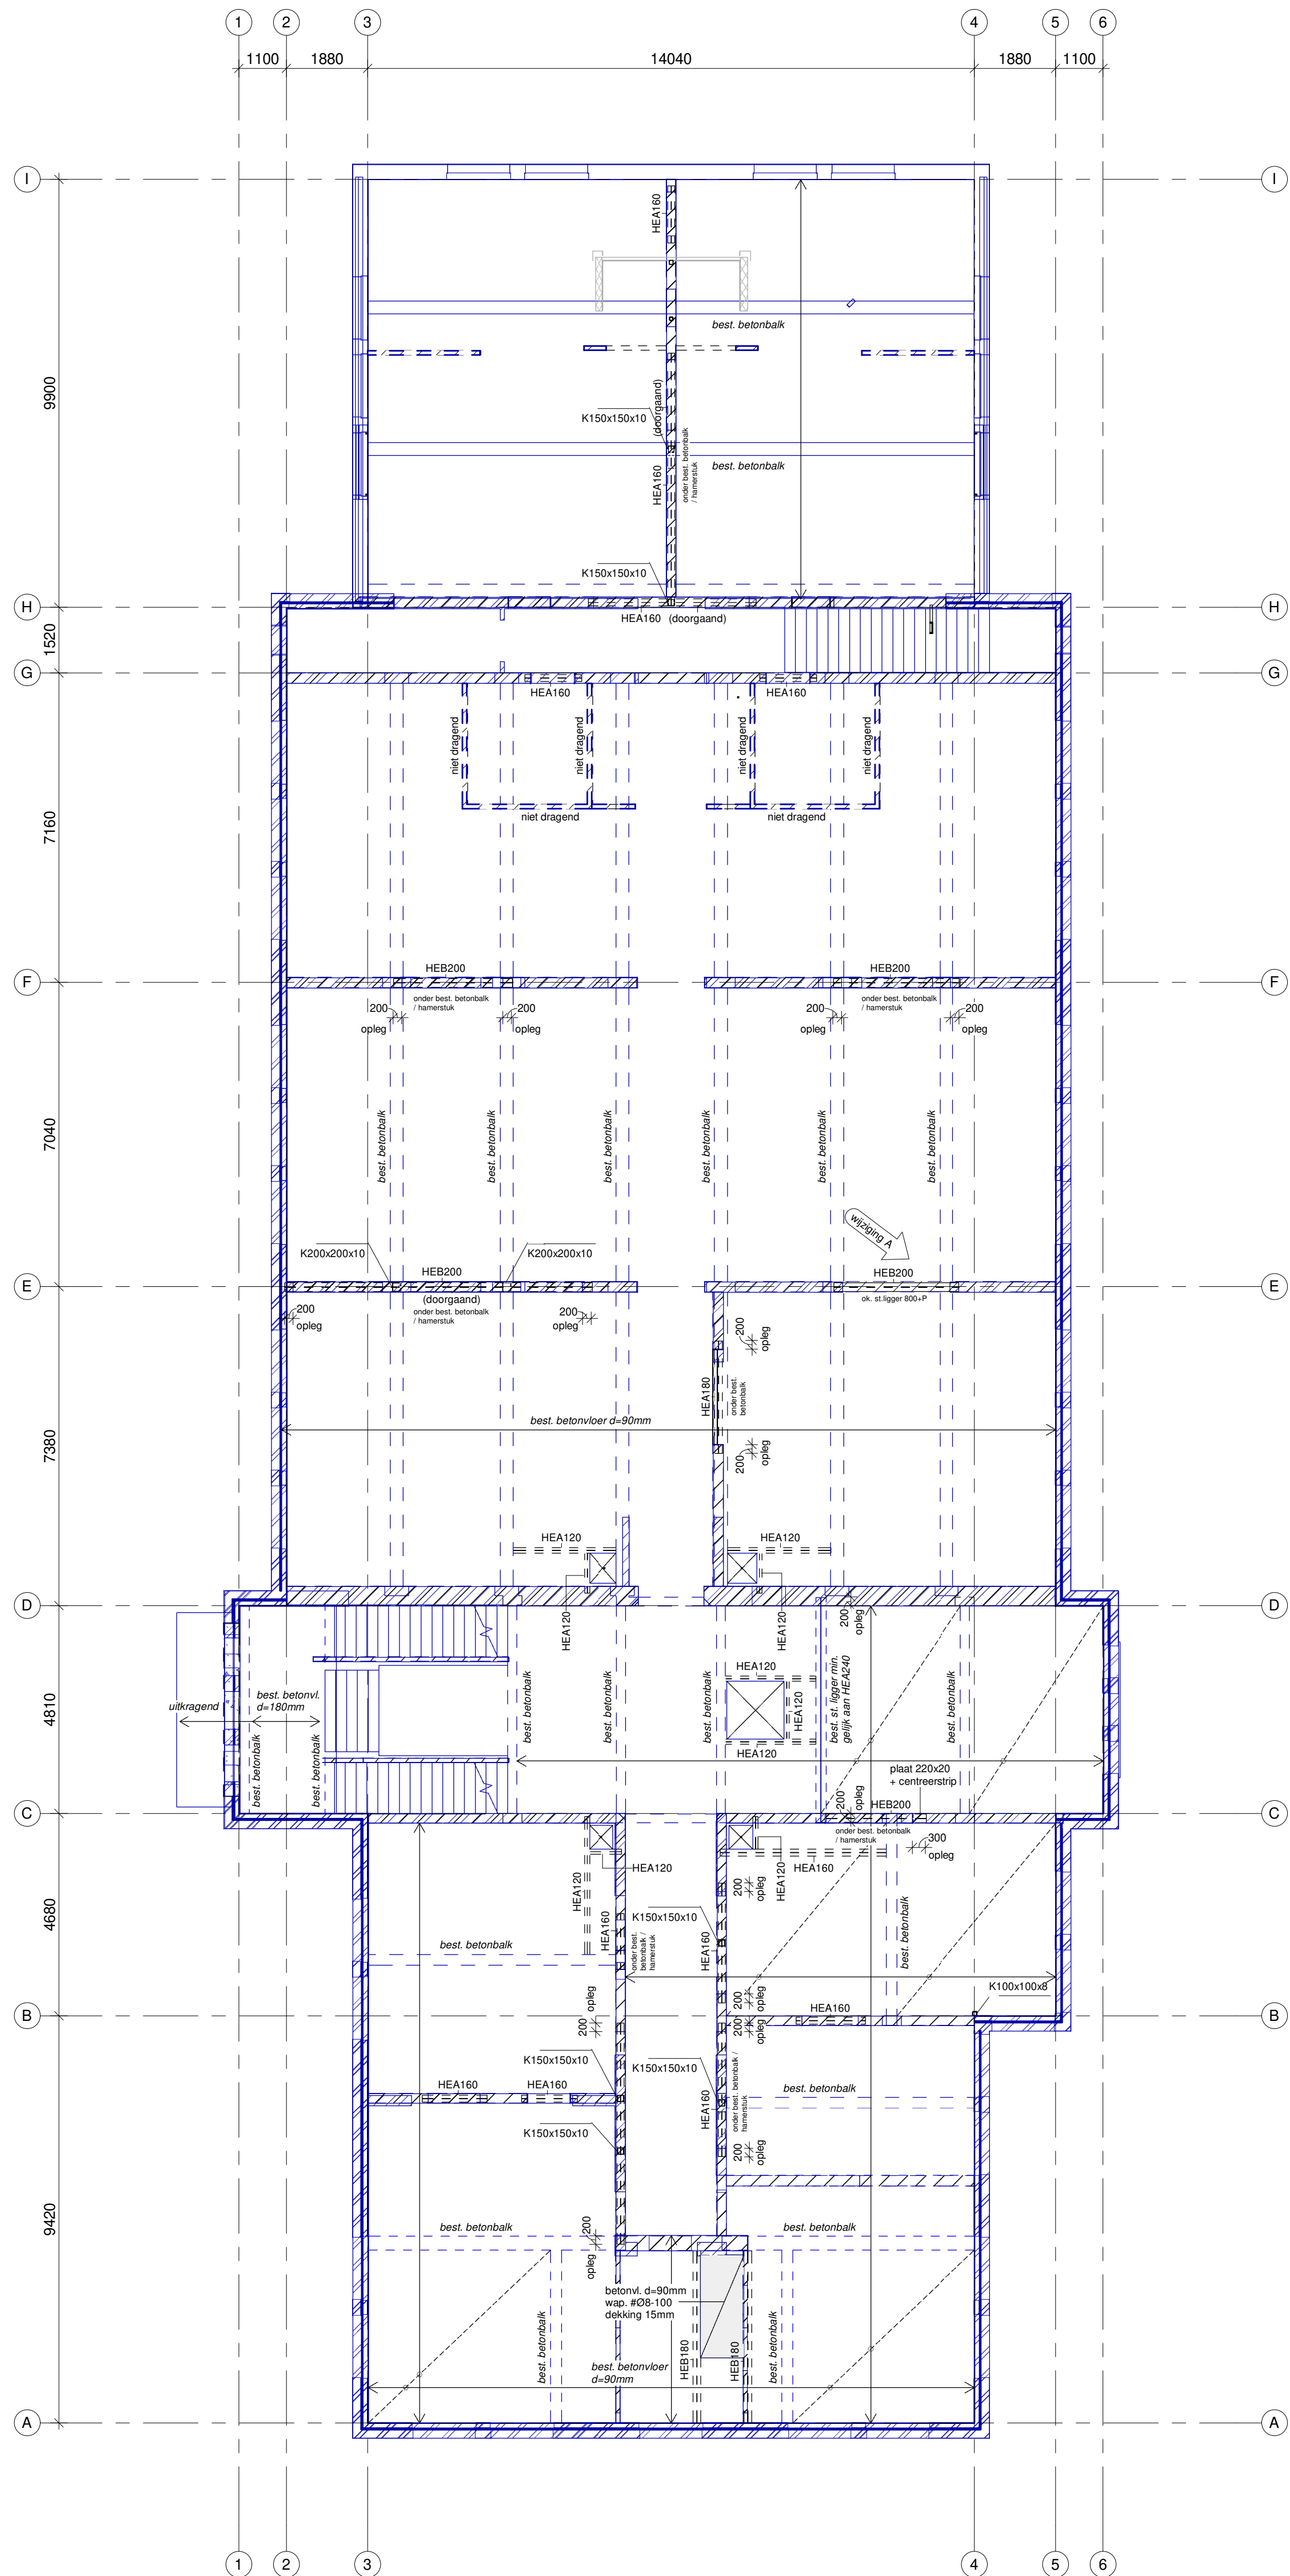


1e Verdiepingsvloer

T.b.v. nieuwe vloerafwerking, best. vloerafwerking verwijderen tot op best. betonvloer

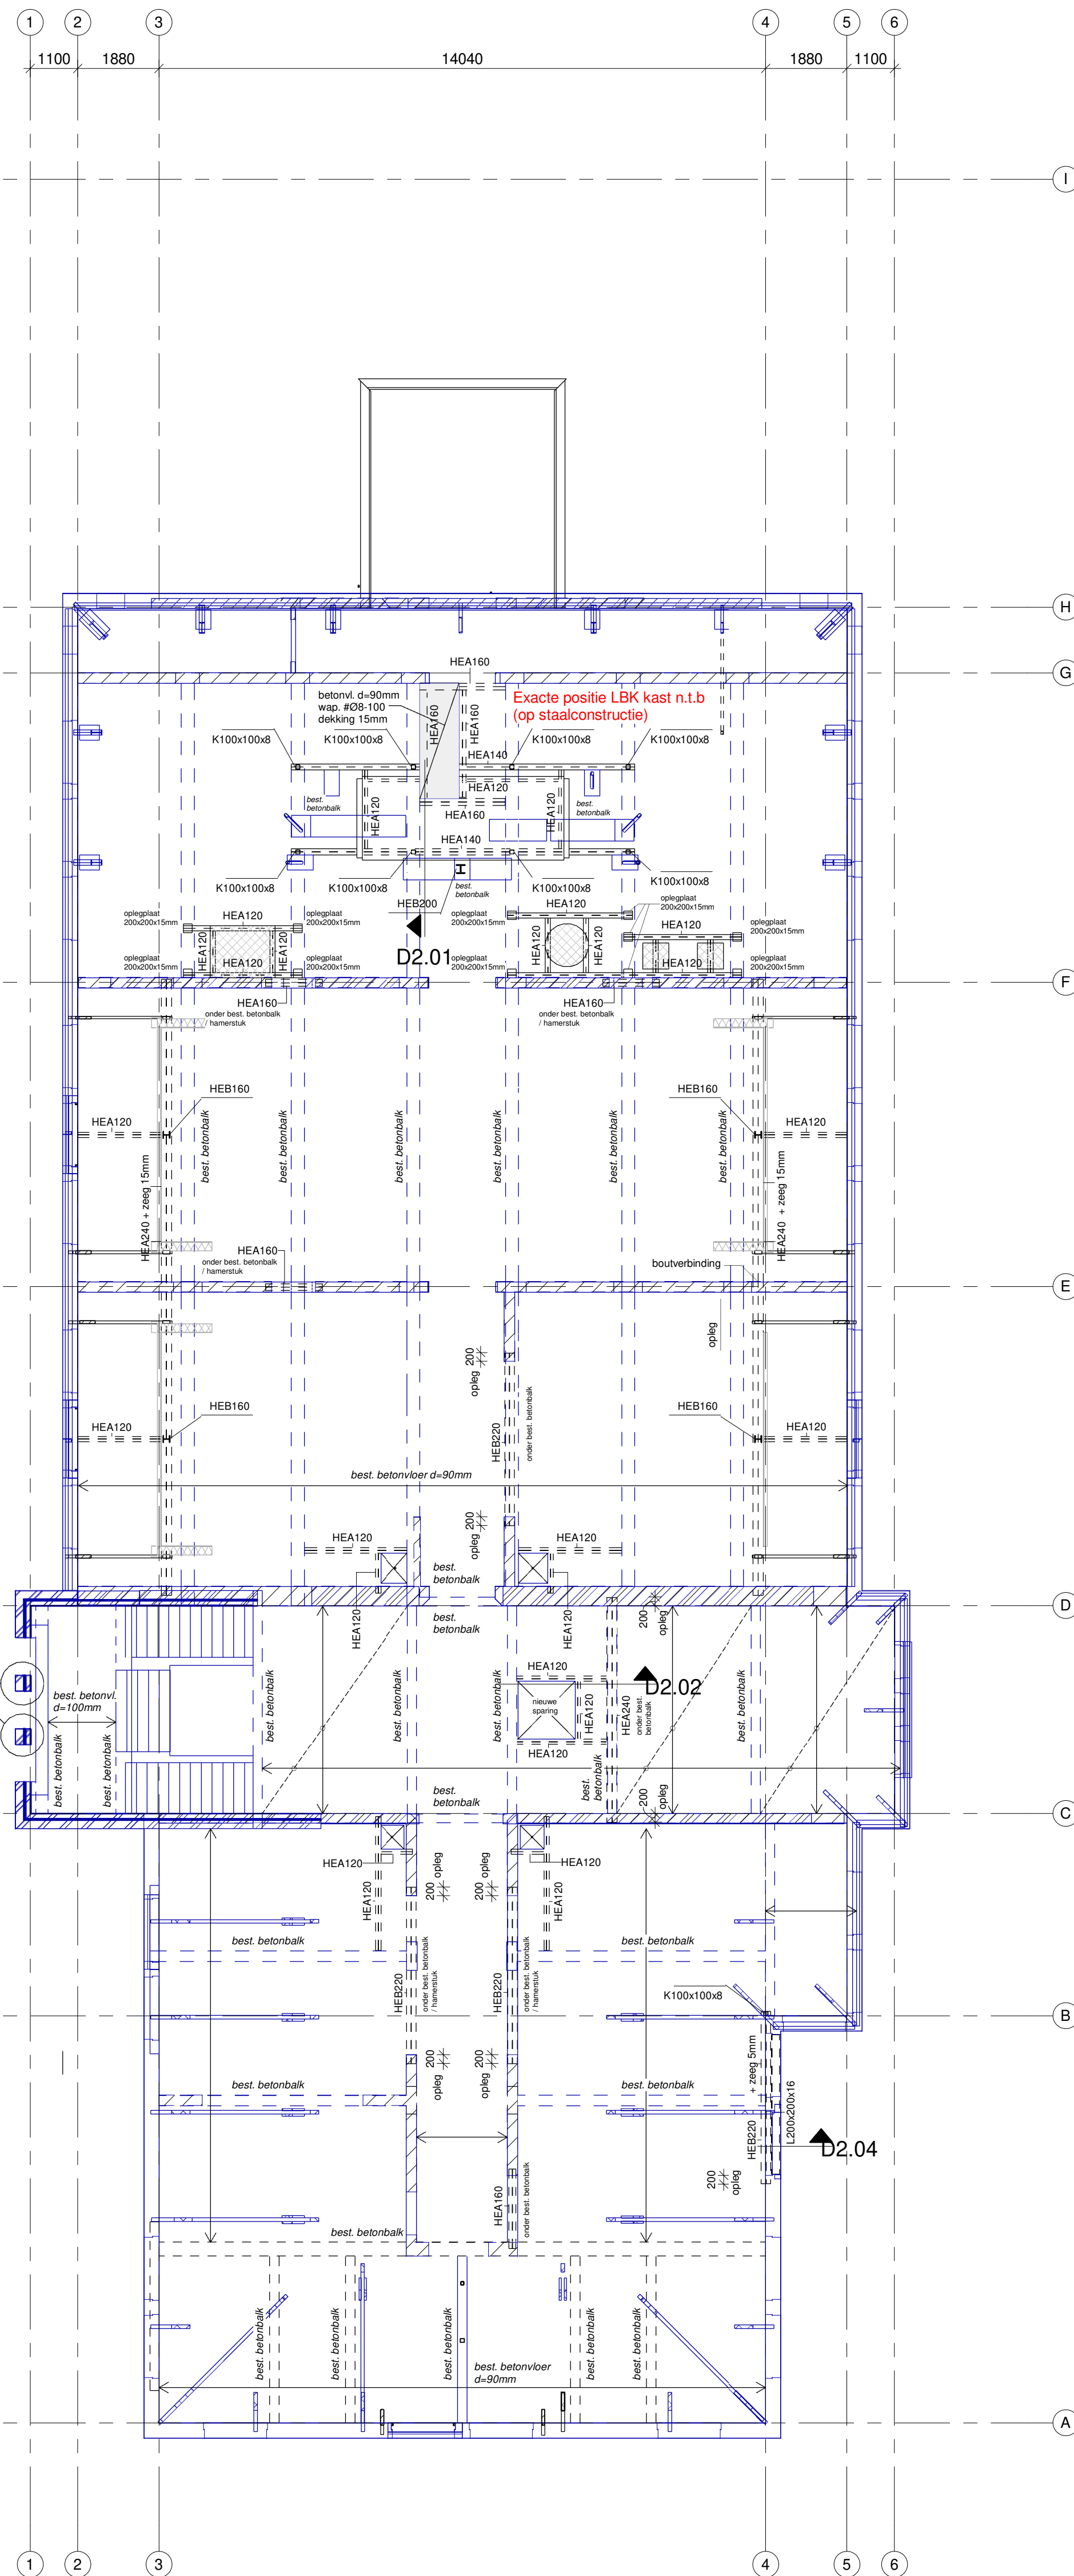

2e Verdiepingsvloer

T.b.v. nieuwe vloerafwerking, best. vloerafwerking verwijderen tot op best. betonvloer

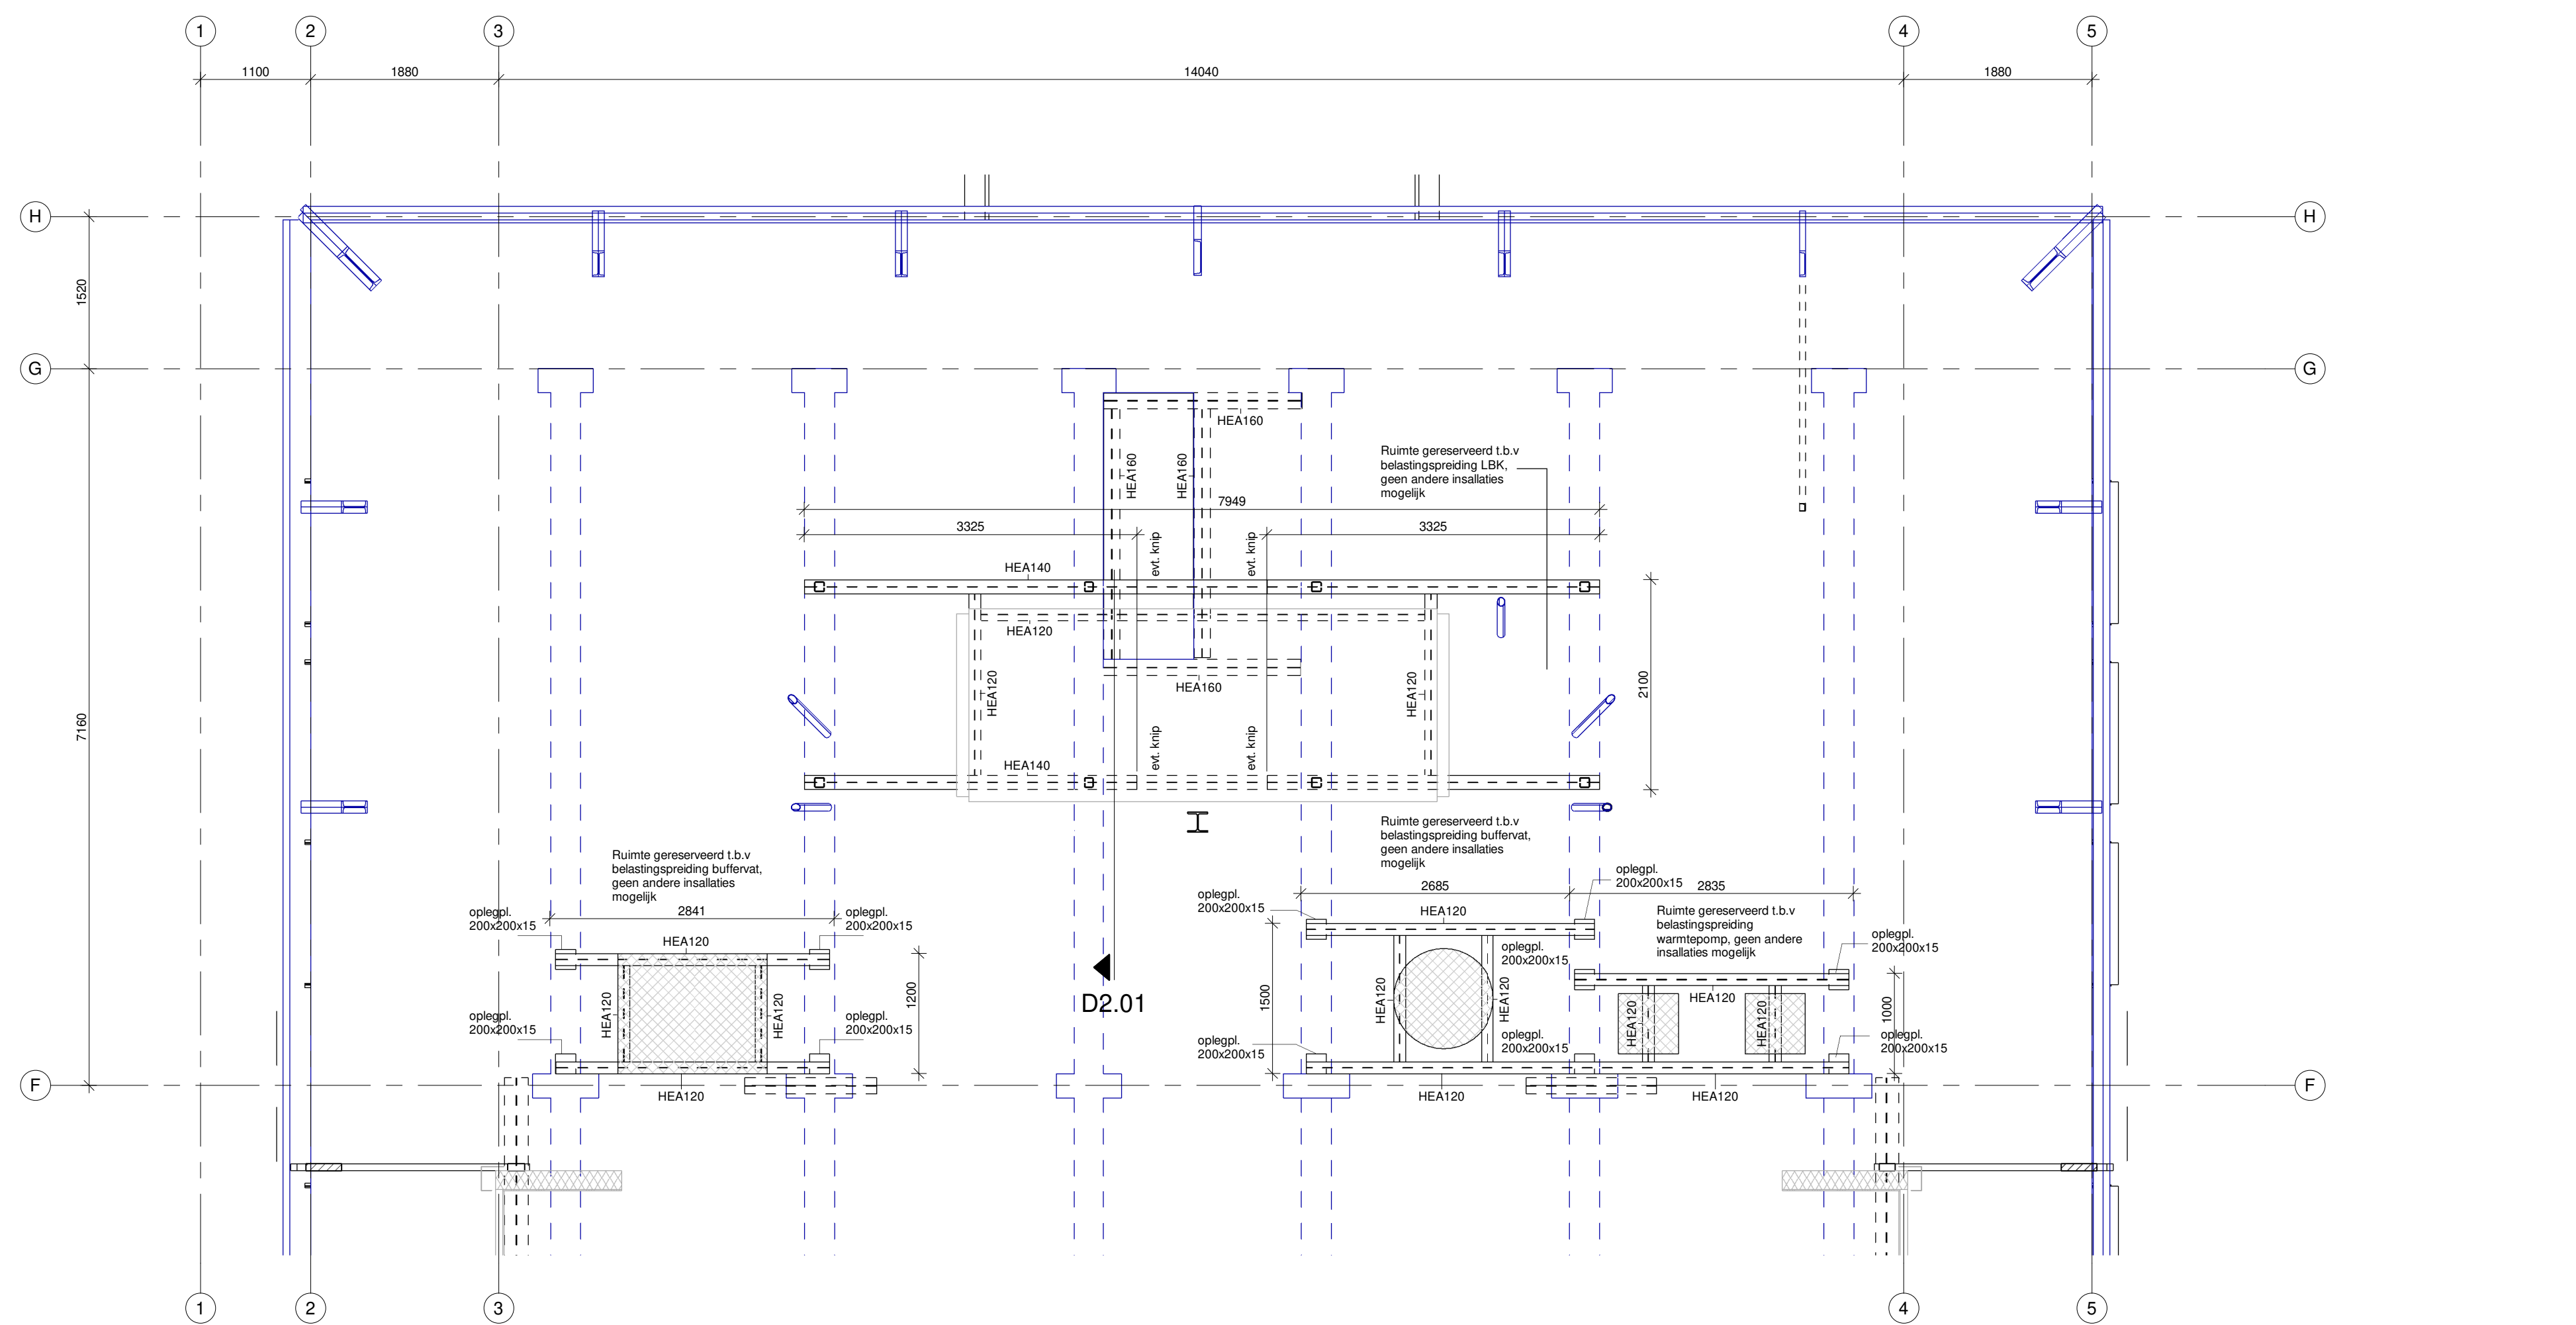


RENVOOI STAALCONSTRUCTIE

- Staalwalleit kokers en buizen S275 (tenzij anders vermeld).
- Staalwalleit overig S235 (tenzij anders vermeld).
- Kwaliteit stalen: minimaal 4.6
- Kwaliteit houten: minimaal 4.8
- Staalbehandeling volgens de geldende normen.
- Oplegplaat stalen liggers op metselwerk 1x profielhoogte met een minimum van 150mm (tenzij anders vermeld).
- Staalconstructies in bestand onder spanning aanbrengen
- Staalconstructies in contact met buitenlucht of onder peil behandelen tegen corrosie
- Detailberekening staalconstructie ter controle aanbieden aan ons bureau.


HOUTEN BALKLAAG / DAK

- Houtwalleit C18 (tenzij anders vermeld).
- T.b.v. schilfwerk / stijfheid vloer underlayment 18mm of gelijkwaardig toepassen + verspreidend aanbrengen.
- Balkenden op metselwerk voorzien van haakankers of 10 v. dak stomarkers h.o.h. max. 120mm
- Verankering houten balklaag aan stalen balk / L-staal d.m.v. strip 100x50x3 + 2 houddraadbouten M6.
- Verankering dakplaten volgens leverancier.

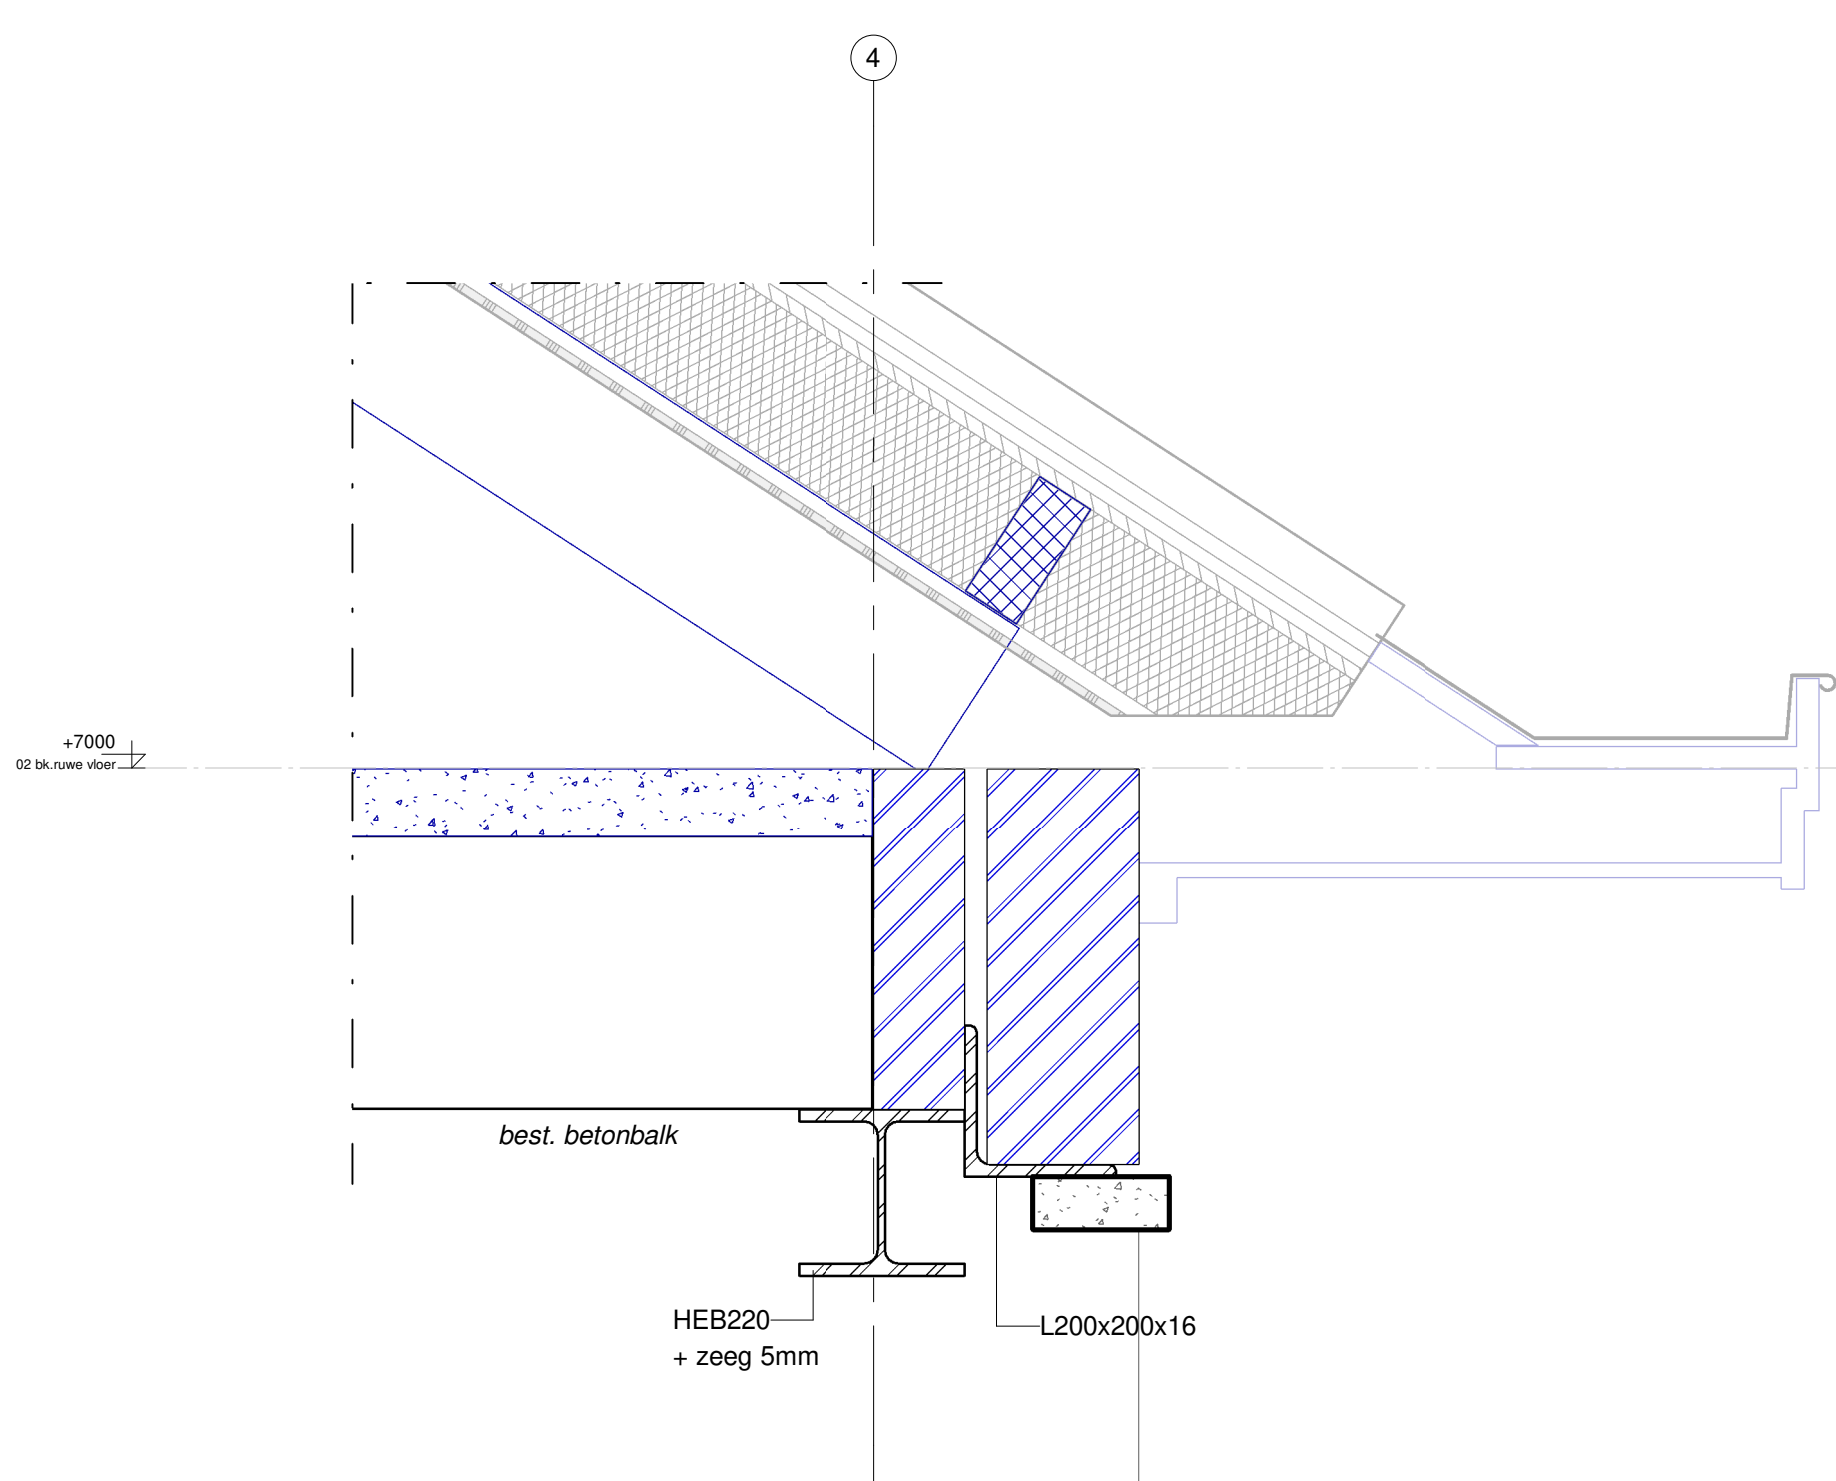

Detail 2.04

1:10

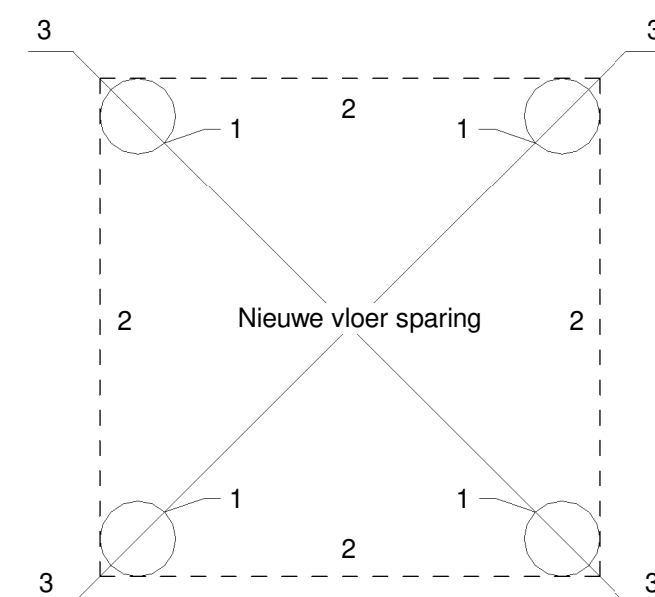

Om schade aan de bestaande, te handhaven, vloerdelen te voorkomen dienen vloersparingen volgens het volgende principe aangebracht te worden

1. Op hoek van sparring cilinder boren.
2. Sparing uitzagen van cilinder tot cilinder.
2. (optioneel): hoeken haaks uitkappen

Principe nieuwe sparringen


Uitgangspunt gewichten installaties;

in techniekruimte

- | | |
|--|-------------|
| 1 afmeting (LxBxH) 4700x1932x2284 | 2200kg |
| Luchtkanalen en dampers | 1000kg |
| 2 x Warmte pomp, afmeting (LxBxH) 600x600x1800mm | 700kg (2st) |
| 3 1x Buifervat 750l diam. 1000mm H=2030mm | 920kg |
| Overige appendages rondom warmtepompen | 200kg |
| TSA | 75kg |
| 4 Verdelers / verzamelaar (2x) afmeting (LxB) 1500x600mm | 500kg (2st) |


Alle maten in het werk te controleren

wijz. D		
wijz. C		
wijz. B		
wijz. A	08-06-2022	Stalen ligger toegevoegd in 1e verdieping zie wijz. pijl
datum	19-04-2022	

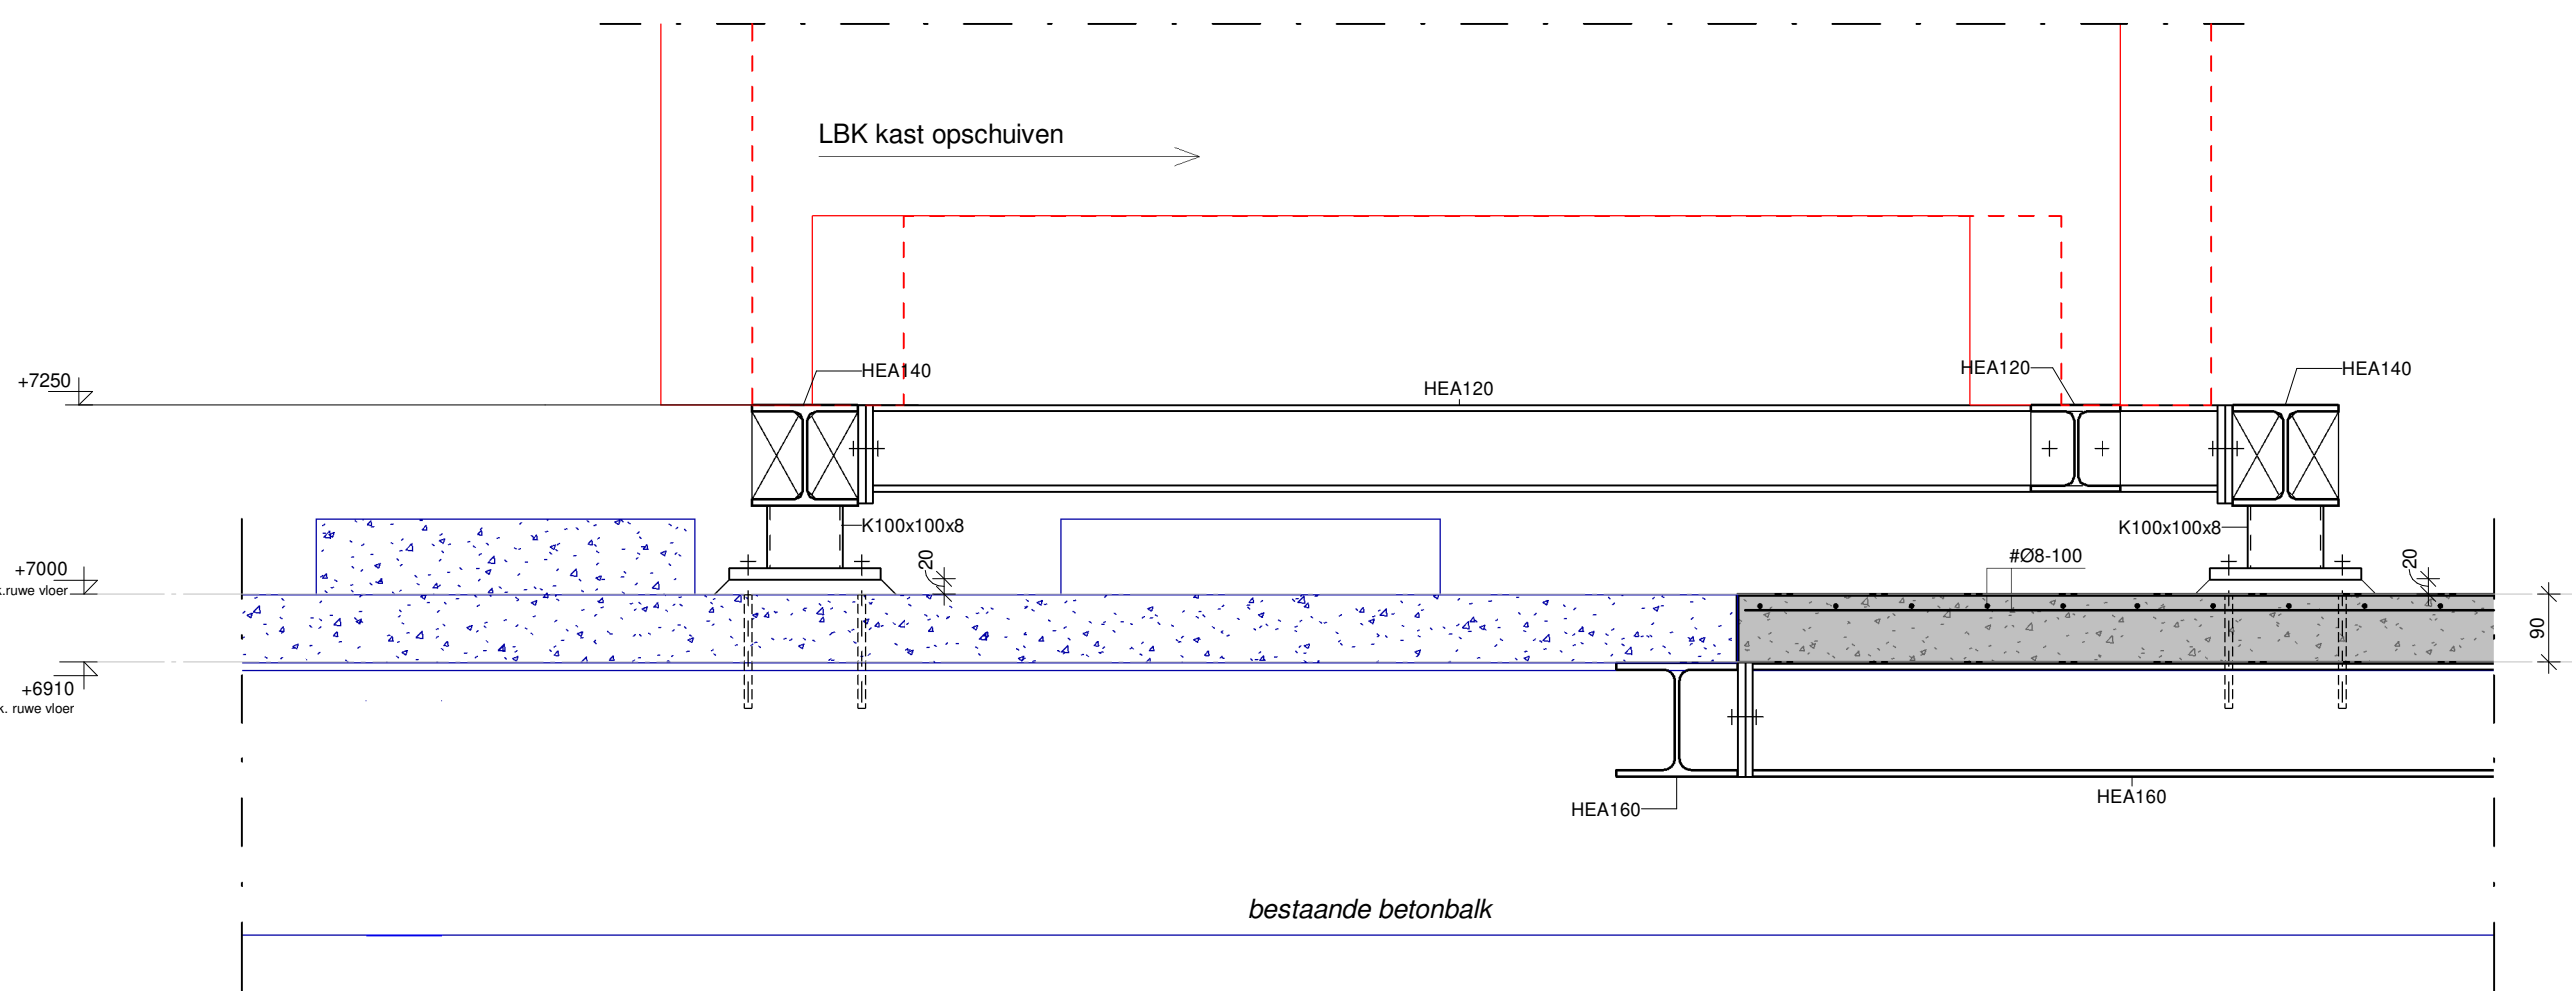

Detail 2.01

1:10

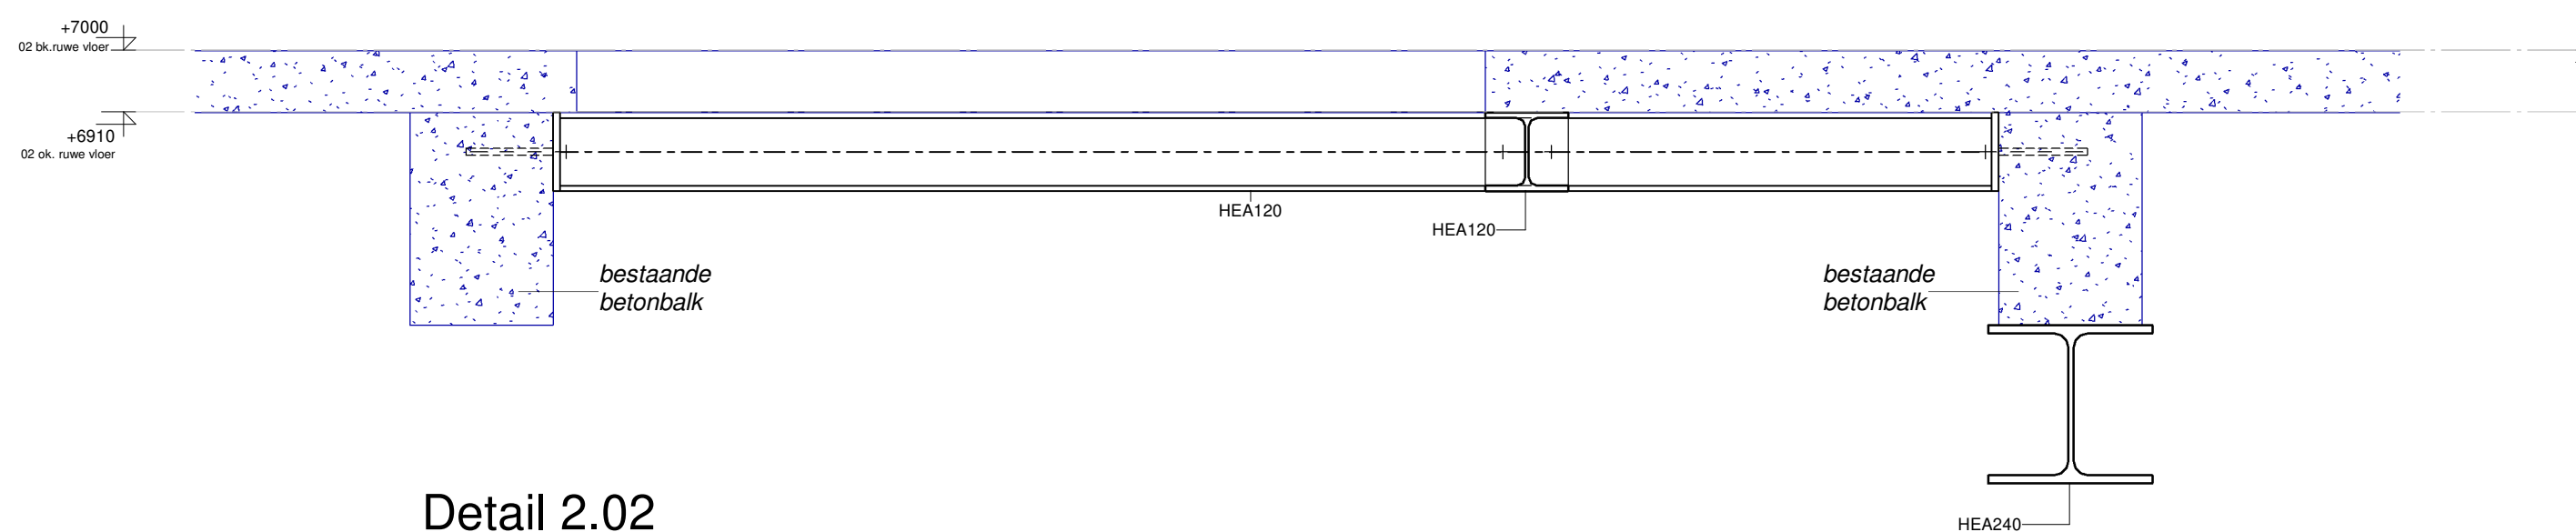

Detail 2.02

1:10

projectleider M.A.	project Willemspoort Tilburg Gebouw D
tekenaar P.B.	architect Gis architectuur interieur Goirkezijsstraat 3 5046 GS Tilburg tel. 06 28777825 email: info@gisarchitectuurinterieur.nl
werknnummer 21-060	opdracht Born Advies Nieuwlandstraat 7 5038 SL Tilburg tel. 013 - 7370190 email: info@bornadvies.nl
tekeningnummer UC102	
schaal 1:100	onderdeel Uitvoeringsgereed Ontwerp 1e, 2e Verdiepingsvloer