
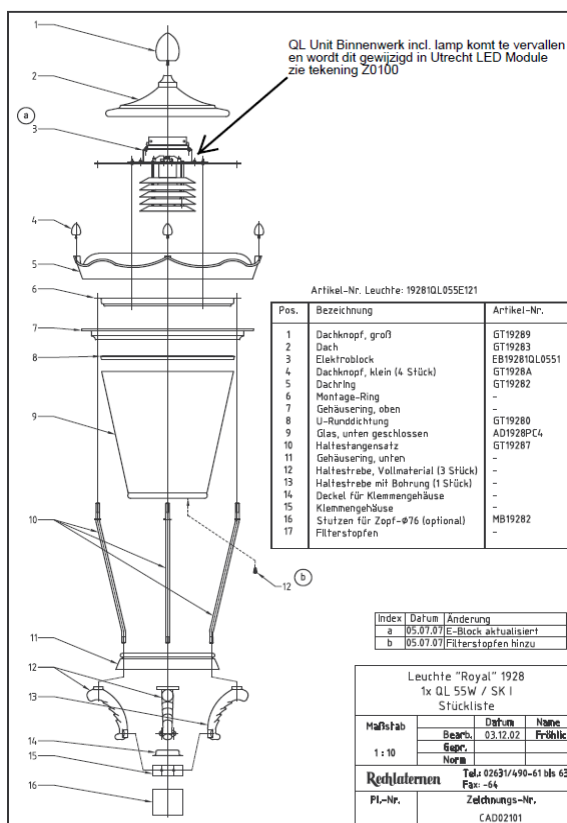


Armatuurcode: UC344

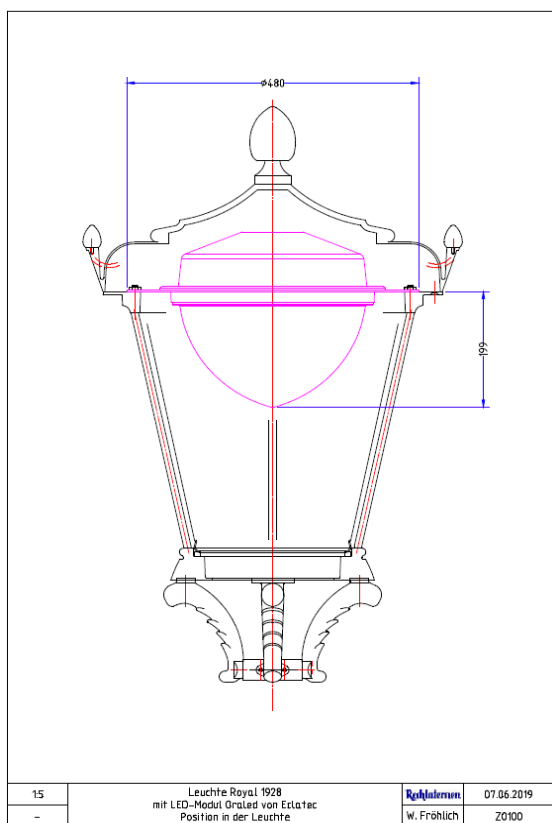

Fabrikant:	Rechlaternen	Leverancier:	DBL Verlichting
type:	1928 Royal (Retrofit unit)	Kleur (RAL):	9005
Aantal lampen:	1	Aansluitwaarde	
Lamptype:	LED 3000K	Lengte (mm):	Zie tekening Z0100
Overige info lamp:	Utrecht LED Module compleet		
Type:	ONDER-69 Oraled 1.2 3K ERS 550mA DALI		
Kleurtemperatuur:	3000K		
Lens:	type ERS product code 7771301420		
Lichtkap LED unit:	Opaal		
Dimbaar:	nee	Dimregime:	n.v.t.
Dimmer:	n.v.t.		

Opmerking:
 armatuur conform rechlaternen tekeningnummer CAD02101
 Heldere armatuurkap met type lamp LED module 3000K