


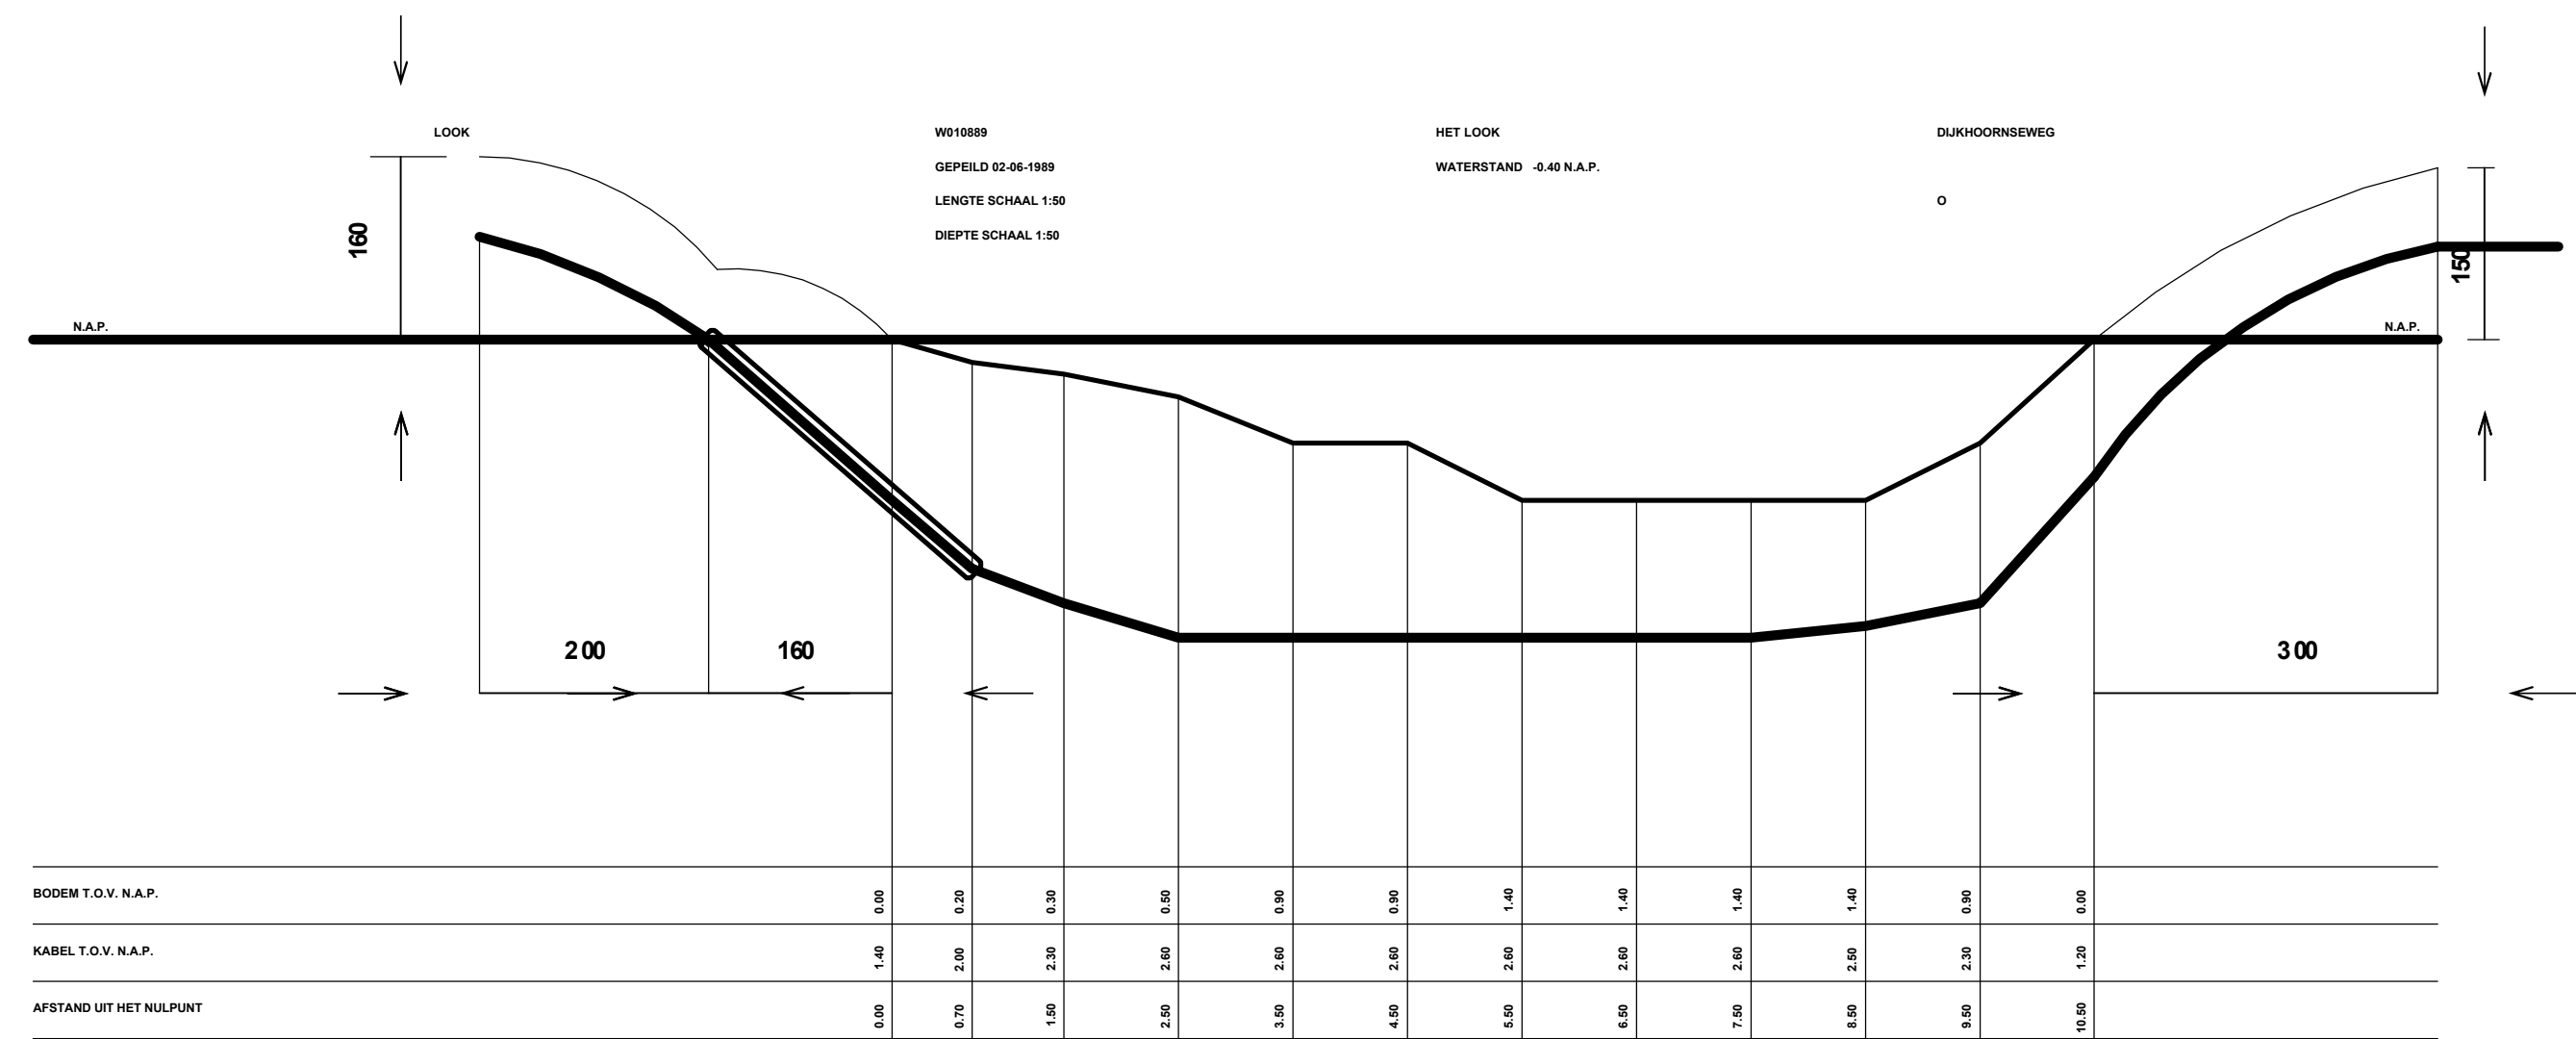

TELECOM NETVLAK ASN

WATERKRUIRING

Komt voor in

0820.44725

CGB NAAM: DT-C

W010889



Copyright © KPN B.V. All Rights Reserved.

Tekening Type Waterkruising

Formaat A3

Naam W010889

Meldnummer 22O035592

Datum 15 mrt 2022

Geprint door KPN Klic-WION

Detailnaam HET LOOK

Peildatum 2 jun 1989