


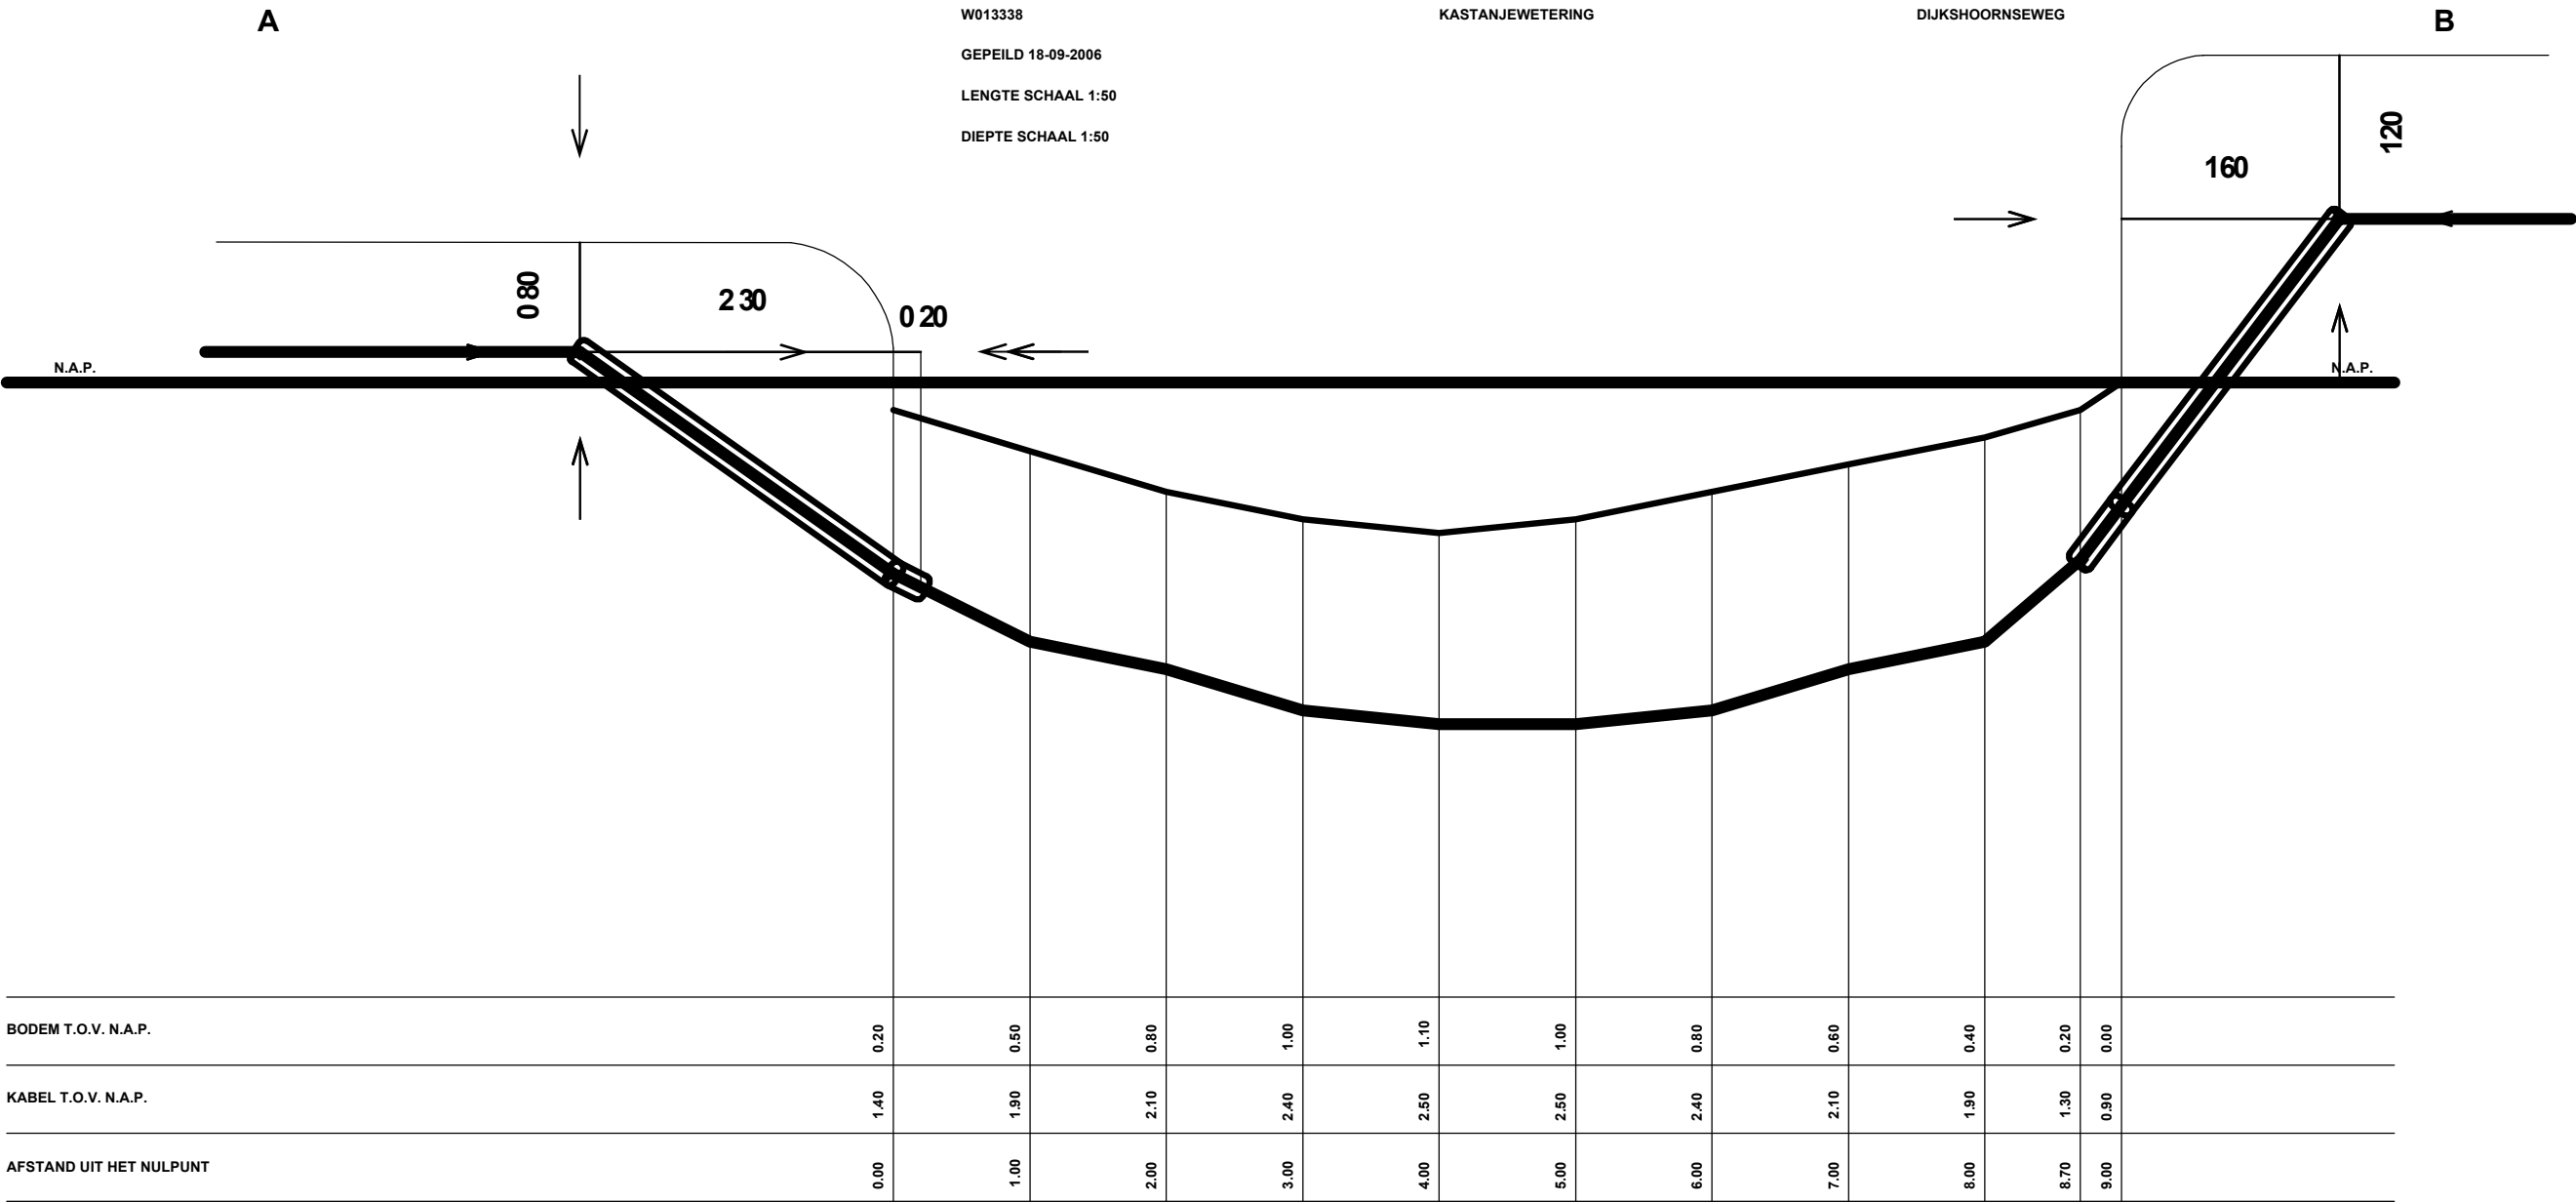

TELECOM NETVLAK

ASN

WATERKRUISSING



Copyright © KPN B.V. All Rights Reserved.

Tekening Type	Waterkruising
Formaat	A3
Naam	W013338
Meldnummer	22O035592
Datum	15 mrt 2022
Geprint door	KPN Klic-WION
Detailnaam	KASTANJEWETERING
Peildatum	18 sep 2006