



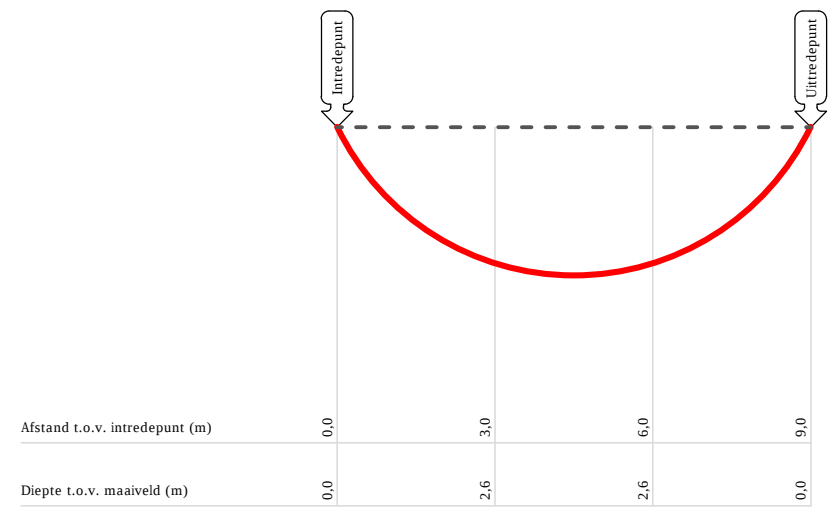

As- Built		Opmerkingen Het getekende maaiveld is fictief. - De radius van de bogen kunnen door optredende trekkrachten geleidelijk groter worden.	
Contactpersoon:		dhr.	
Standaardboog:		10	
		Lengte:	9,0 m
		Lengte materiaal:	12,0 m
		Datum:	05-10-2018
		Ploeg:	BZ3
		Formaat:	A4
		Tekeningnummer:	RBZ2018-0699

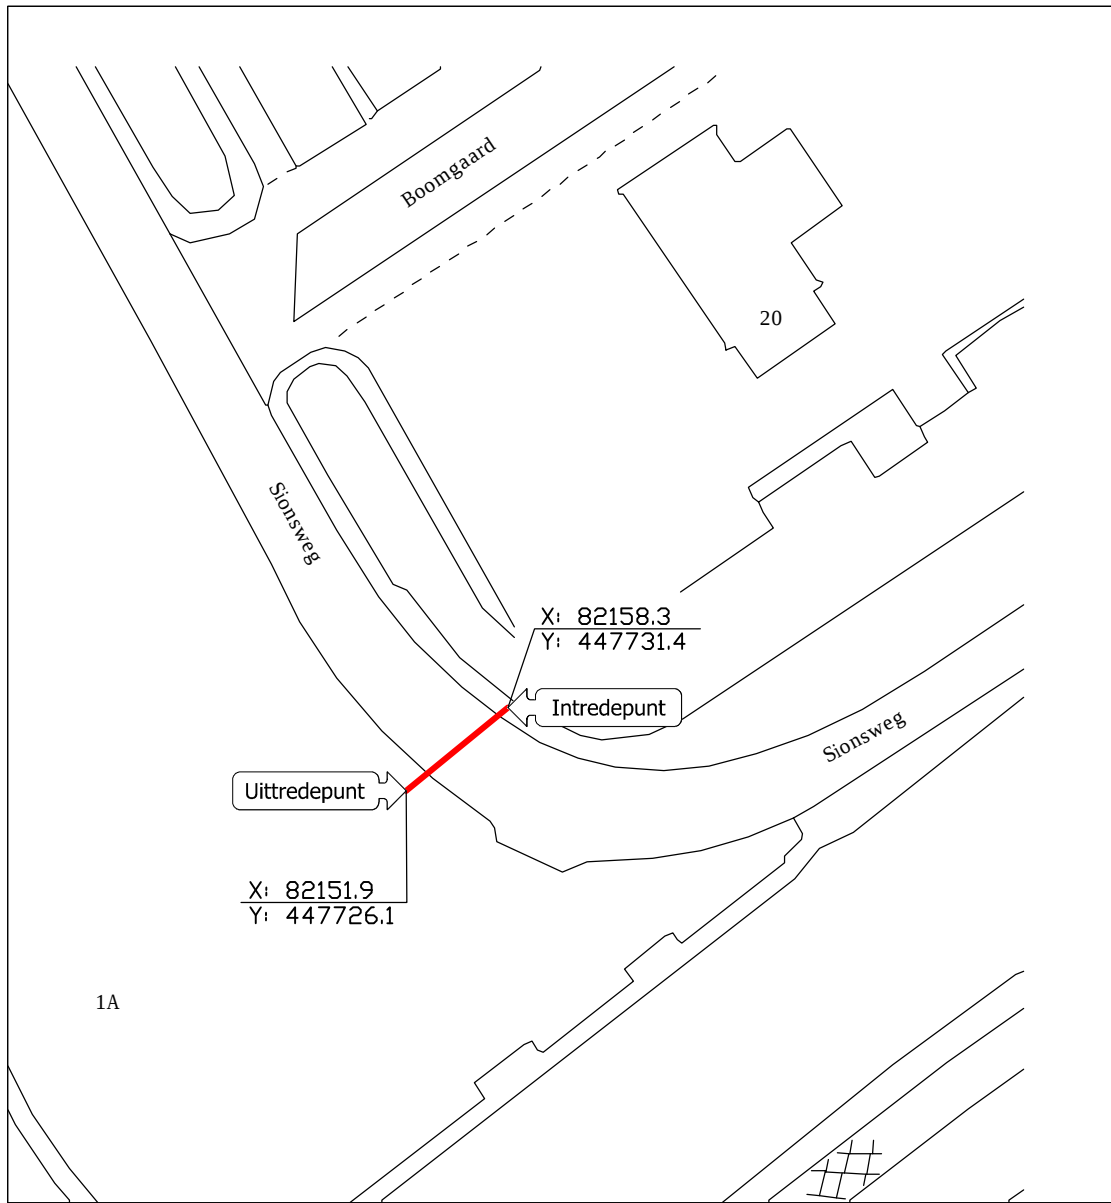

P De Liesbosch 33, 3439LB, Nieuwegein
T 030 - 606 33 62
E info@verbreebv.nl
W www.verbreebv.nl

Opdrachtgever:	Baas BV		
Projectnummer:	22178018-3062		
Omschrijving:	Boogzinker		
Materiaal:	1x PE100 Ø 63mm SDR 17		
Adres:	Sionsweg 1A		
Plaats:	Rijswijk		
Getekend:	FP	Schaal dwarsprofiel:	1:150
Datum:	05-10-2018	Schaal topografie:	1:500