

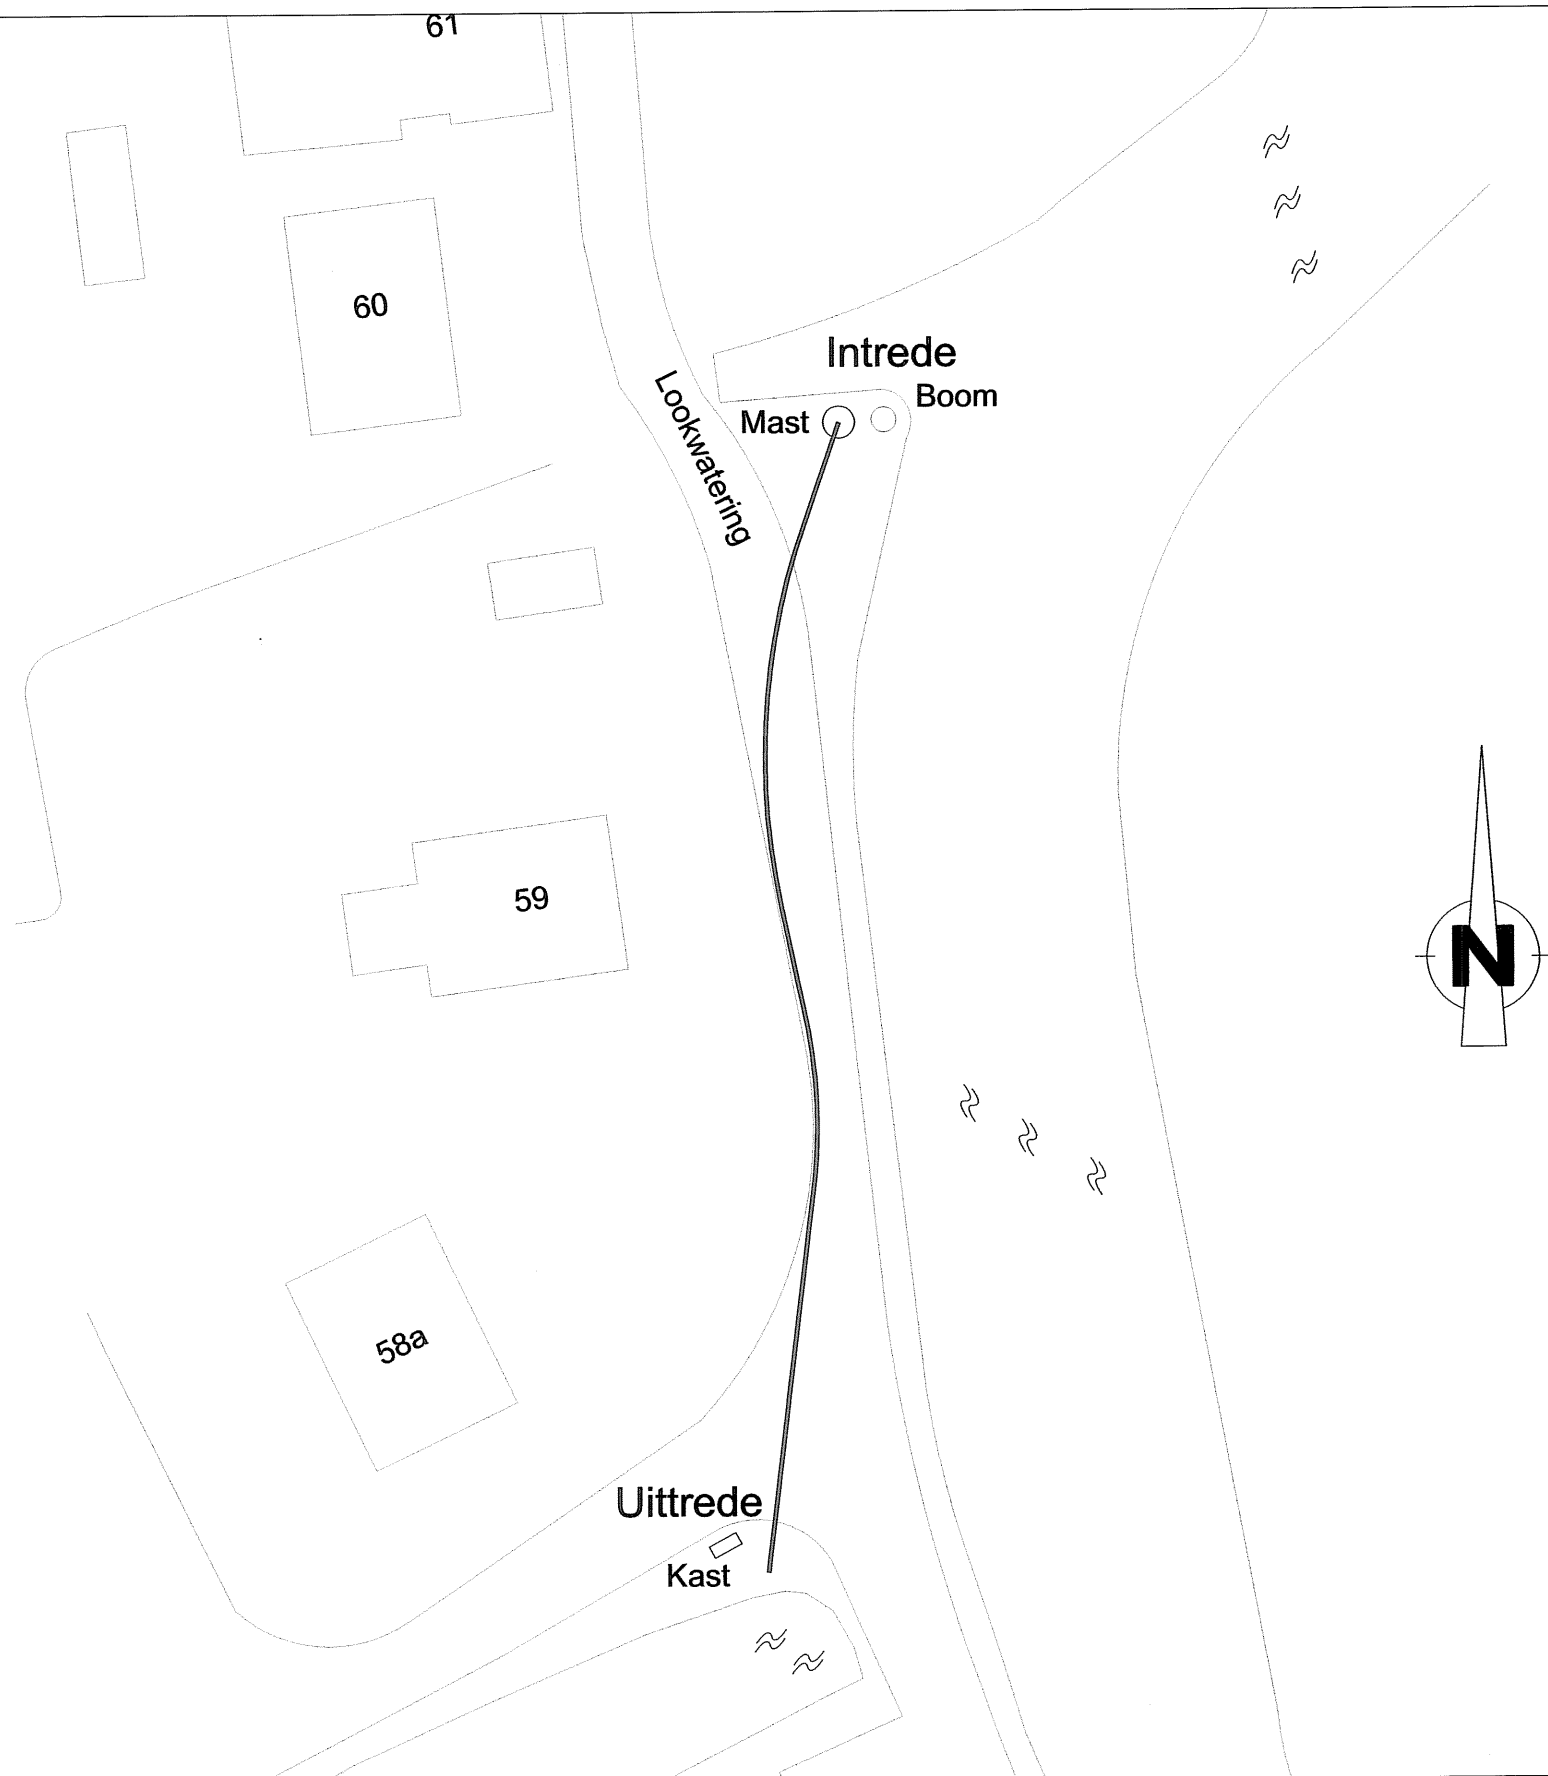


Dwarsdoorsnede (1:200)

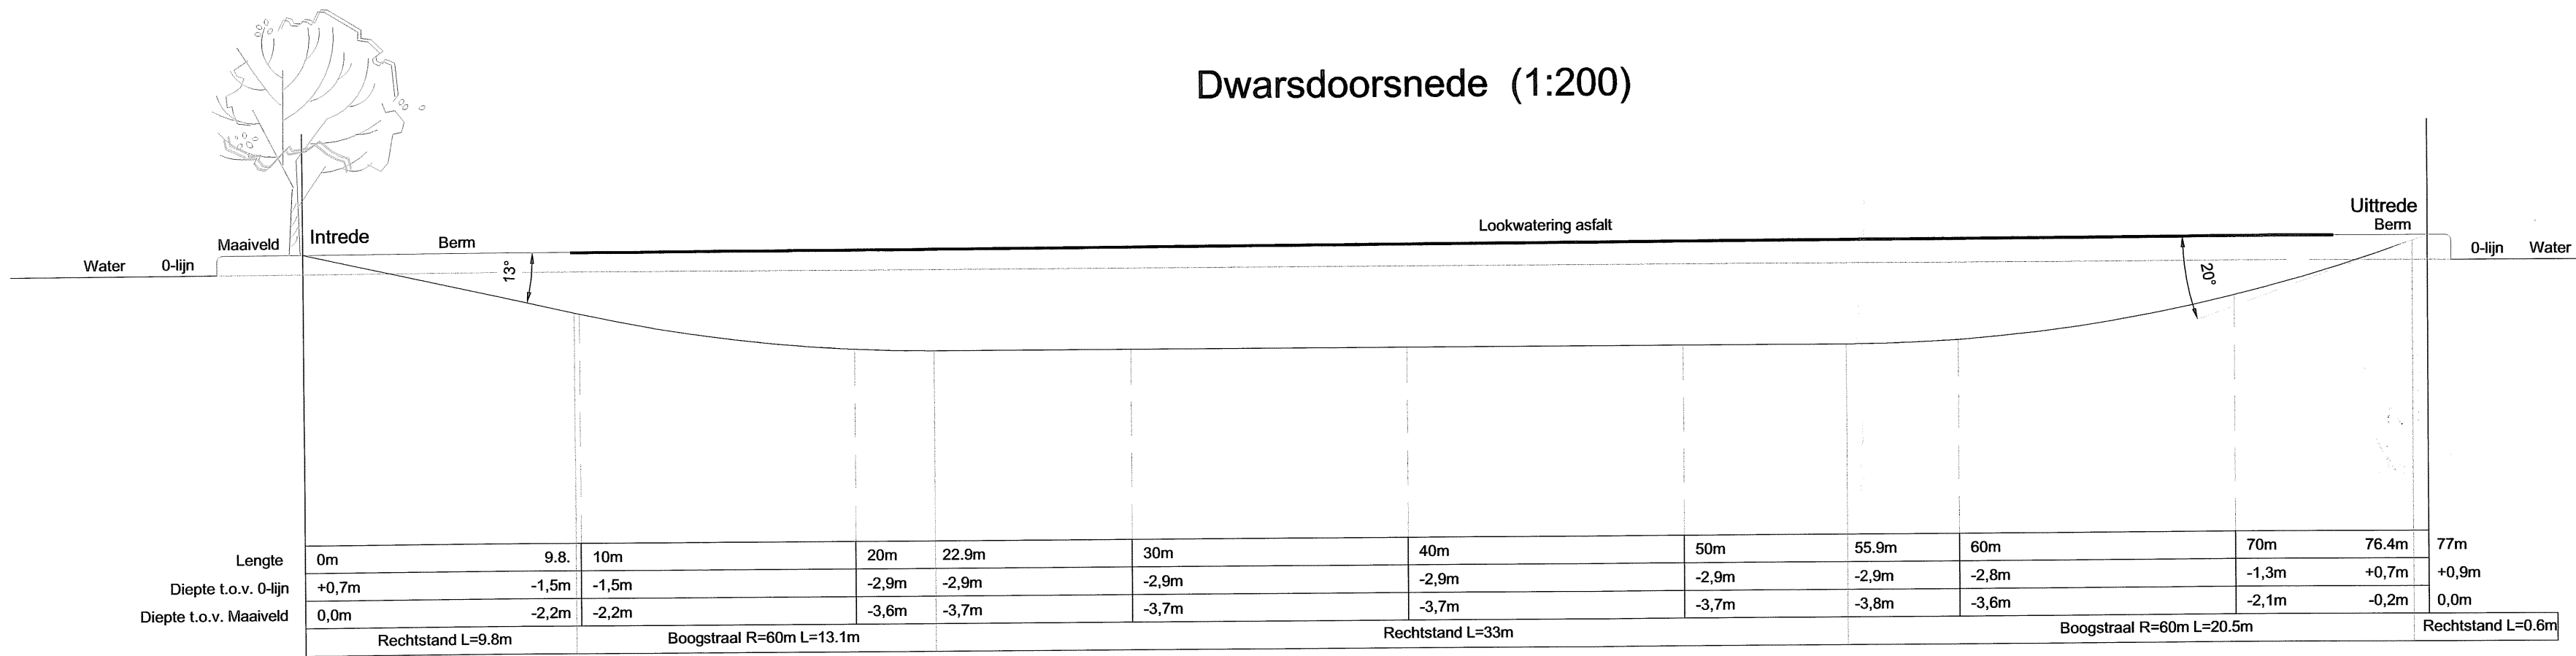

Dwarsdoorsnede buis en boorgat 1:2
1x Ø63 SDR11

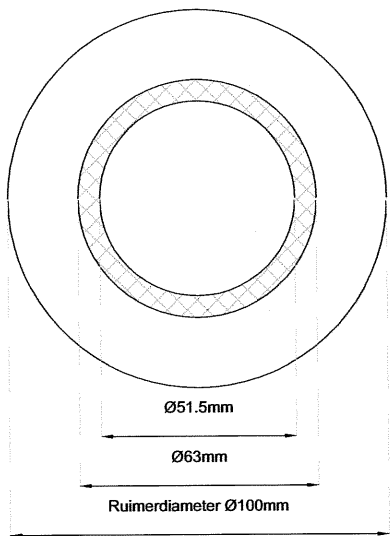

1825

berm / groenstrook / bossage
asfalt / beton
klinkers / tegels / voetpad
fietspad

bebouwing
water
gestuurde boring
zichtlijn



Welvreugd Drilling B.V.
Burgerweg 5, 3155 DA Maasland

Telefoon : 010-5918247
Fax : 010-5926183
Autotelef. : 06-53134432
E-mail : info@welvreugd.nl

Gemeente Midden-Delfland Revisie 01
Den Hoorn Lookwatering nabij nr 60

0708

buis	datum tekening	formaat	schaal	geleend	tekeningnummer
Ø63	18-07-2007	A2	1:200/1:500	PB	Gemeentemidde