
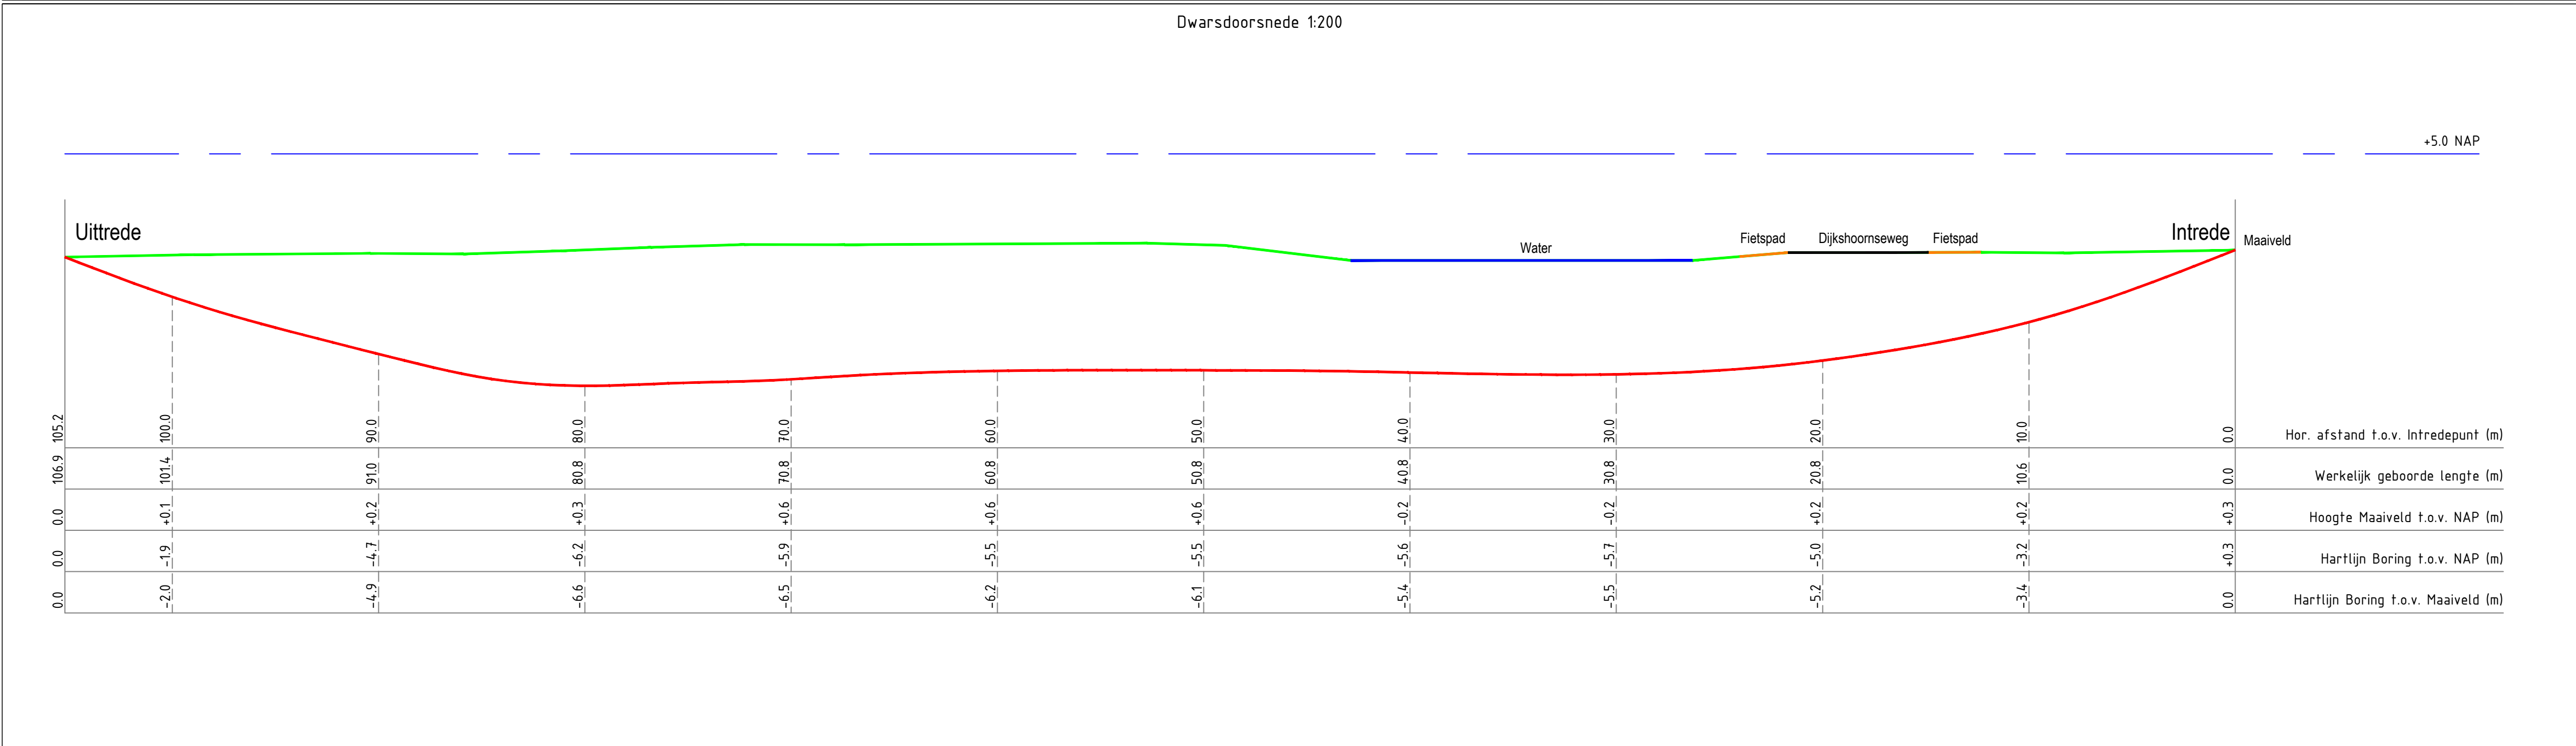


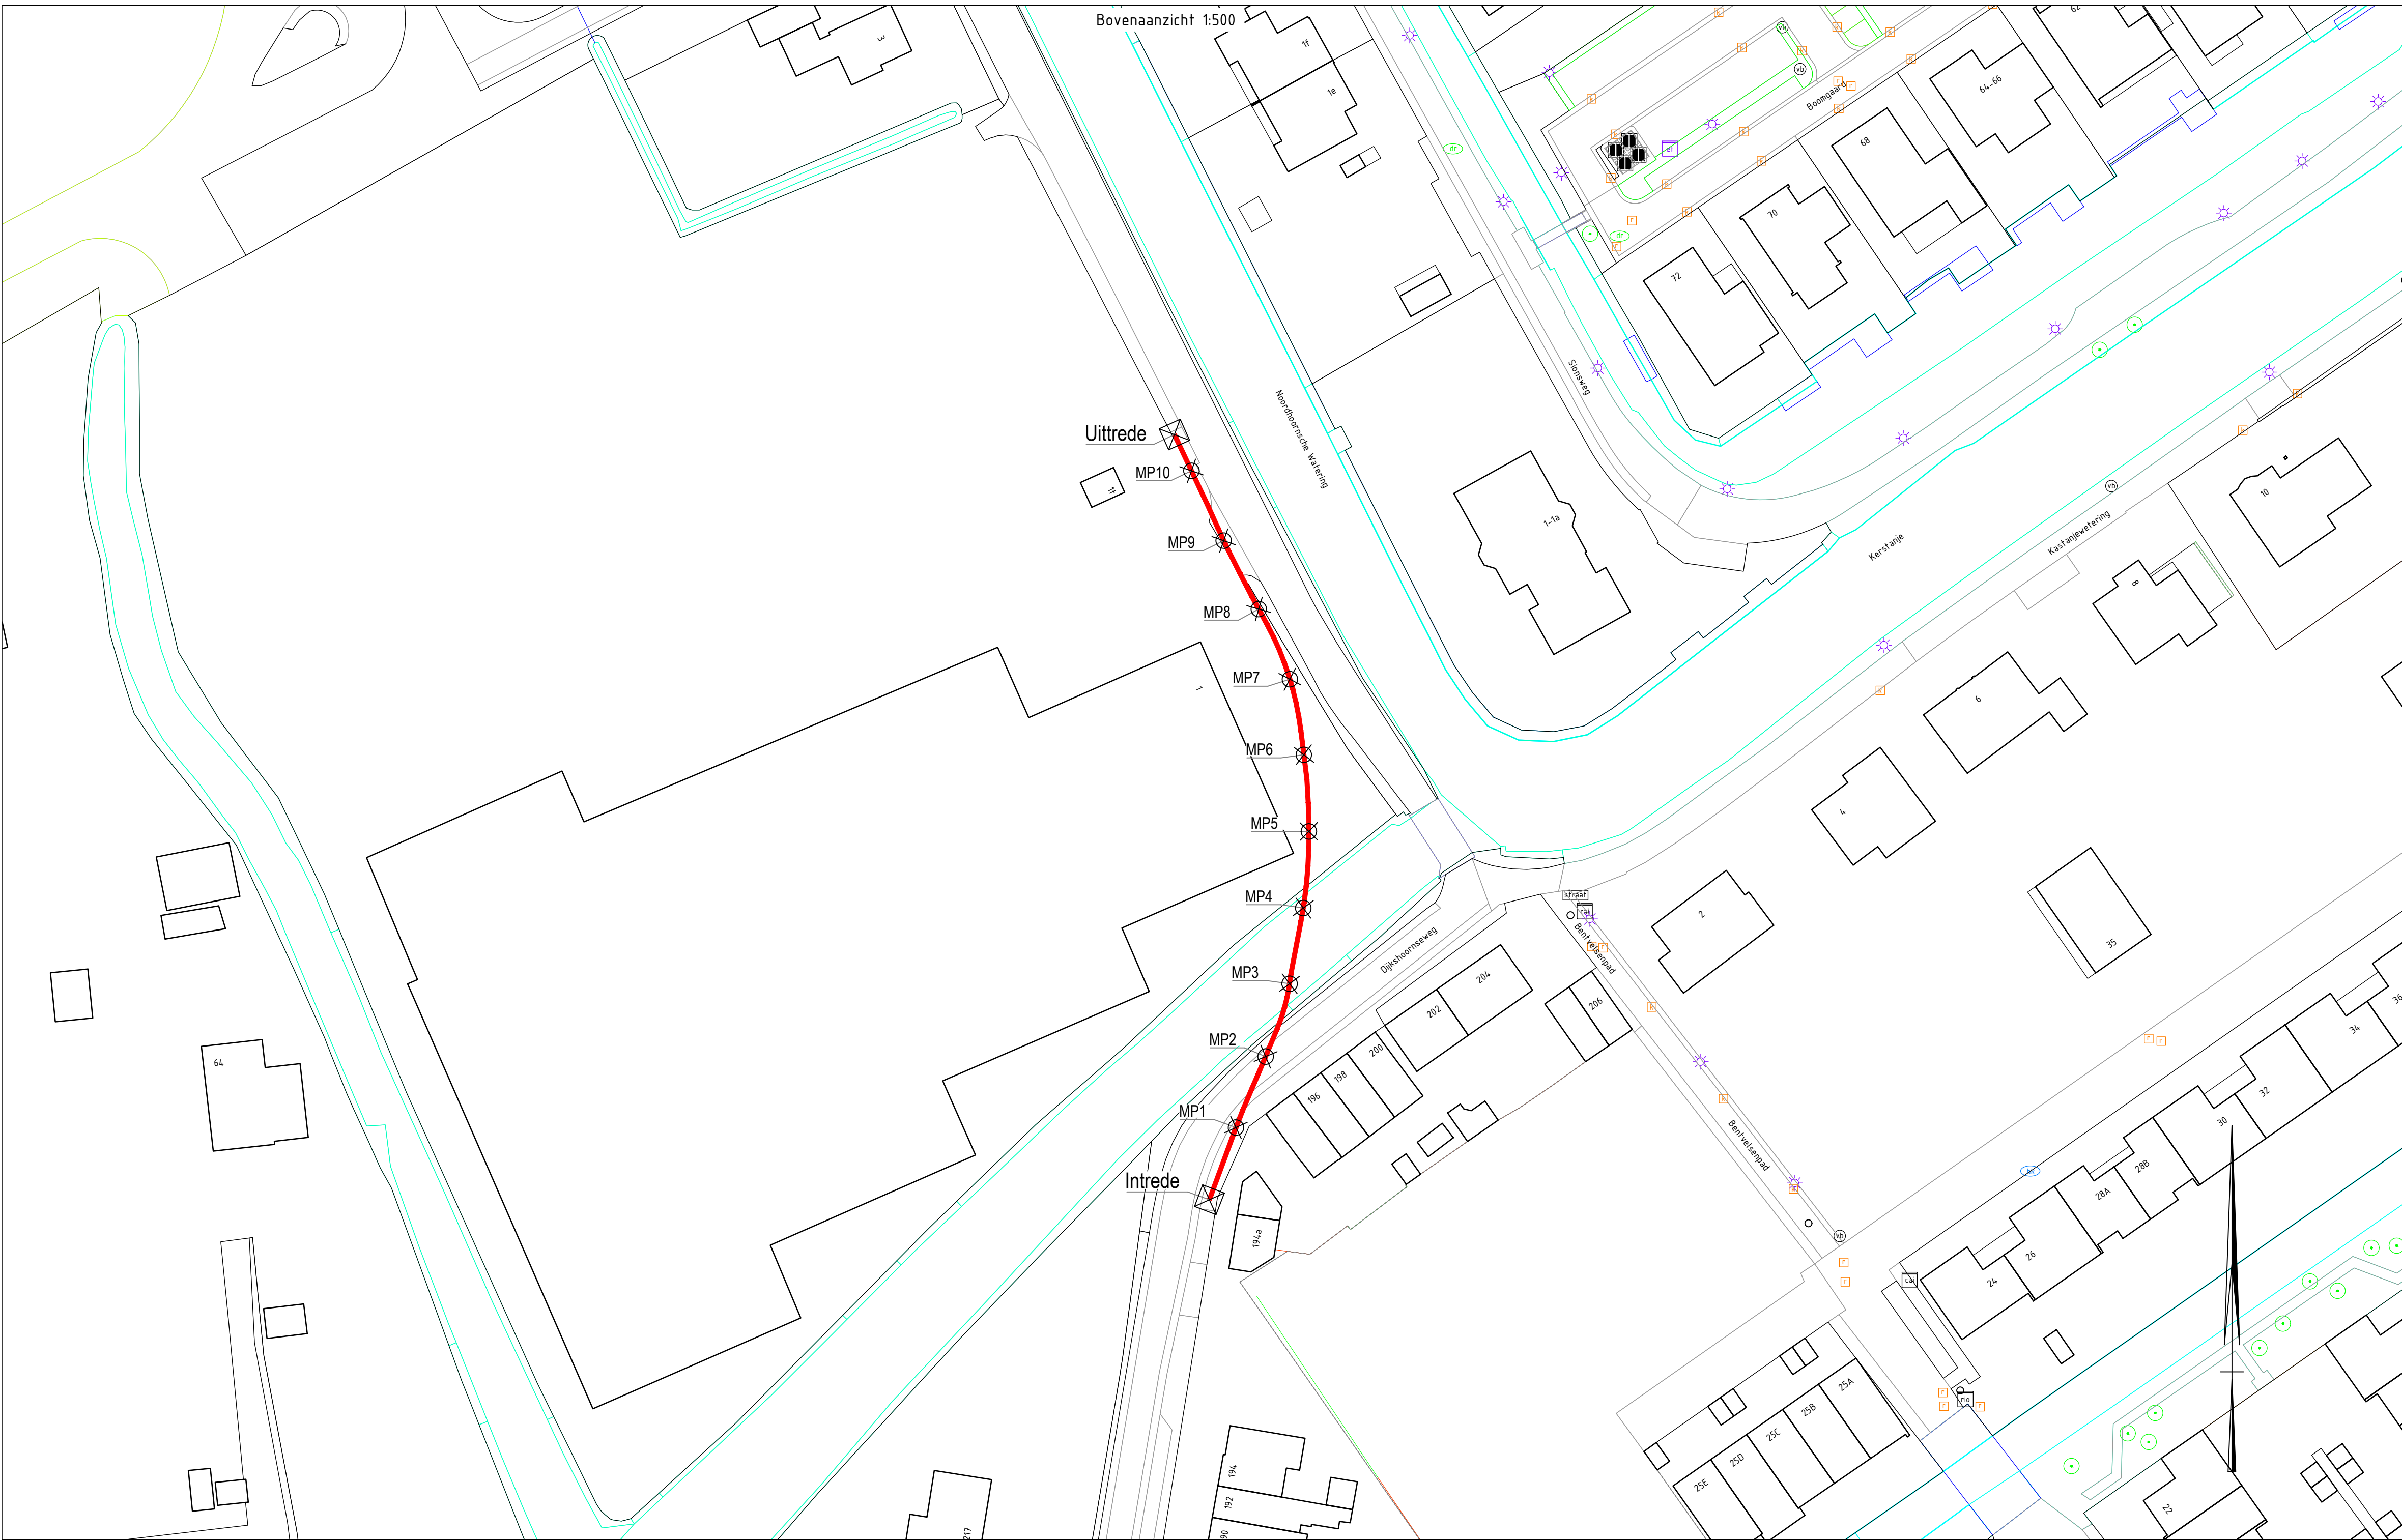

Buis

Dwarsdoorsnede buis
1x Ø200 SDR11

Coördinaten

COÖRDINATEN BORING		
	X	Y
Intrede	82096.20	447636.42
MeetPunt 1 (MP1)	82099.65	447645.80
MeetPunt 2 (MP2)	82103.51	447655.03
MeetPunt 3 (MP3)	82106.62	447664.50
MeetPunt 4 (MP4)	82108.40	447674.33
MeetPunt 5 (MP5)	82109.13	447684.30
MeetPunt 6 (MP6)	82108.47	447694.27
MeetPunt 7 (MP7)	82106.66	447704.08
MeetPunt 8 (MP8)	82102.61	447713.21
MeetPunt 9 (MP9)	82098.06	447722.11
MeetPunt 10 (MP10)	82093.87	447731.19
Uittrede	82091.65	447735.90


Opmerkingen:

2461 P10

Opdrachtgever: Visser & Smit Hanab B.V.
Verbruggenpark 6A
2731 BR Benthuizen
079-3304900
De heer E. de Reuver
06-53780953
e.de.reuver@vshanab.nl

Revisie

Revisie	Status	Datum	Getekend	Gezien	Opmerkingen
1	Revisie	04-12-2019	PB	W.v.Gaalen	Revisie tekening

Plaats: Den Hoorn
Locatie: Dijkshoornseweg
Buis: 1xØ200 SDR11

Project: Den Hoorn
Onderdeel: Gestuurde Boring

Bladnummer: 1 van 1
Pro-Rail: -
Document Type: Tekening
Document Number: 191107
Formaat: A1

Welvreugd