



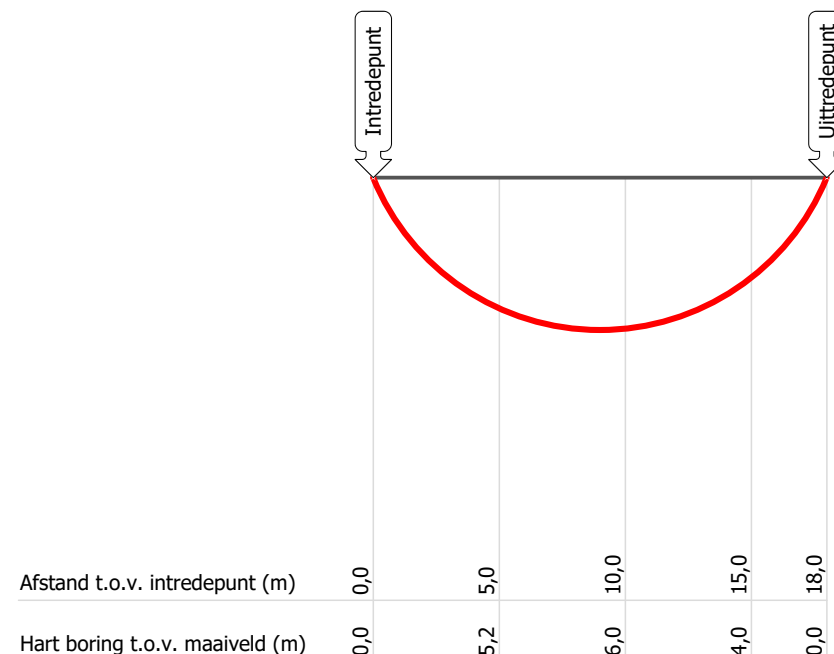

As- Built		Opmerkingen Het getekende maaiveld is fictief. - De radius van de bogen kunnen door optredende trekkrachten geleidelijk groter worden.	
Opdrachtgever:	Baas	Contactpersoon:	dhr.
Projectnummer:	-	Standaardboog:	20
Omschrijving:	Boogzinker		Lengte: 18,0 m
Materiaal:	2x PE100 Ø 110mm SDR11 KIWA		Lengte materiaal: 23,0 m
Adres:	Lookwatering 58A (BZ.2)		Datum: 05-03-2021
Plaats:	Den Hoorn		Ploeg: BZ3
Getekend:	FH	Schaal dwarsprofiel:	1:300
Datum:	15-03-2021	Schaal topografie:	1:400
		Tekeningnummer:	RBZ2021-0149

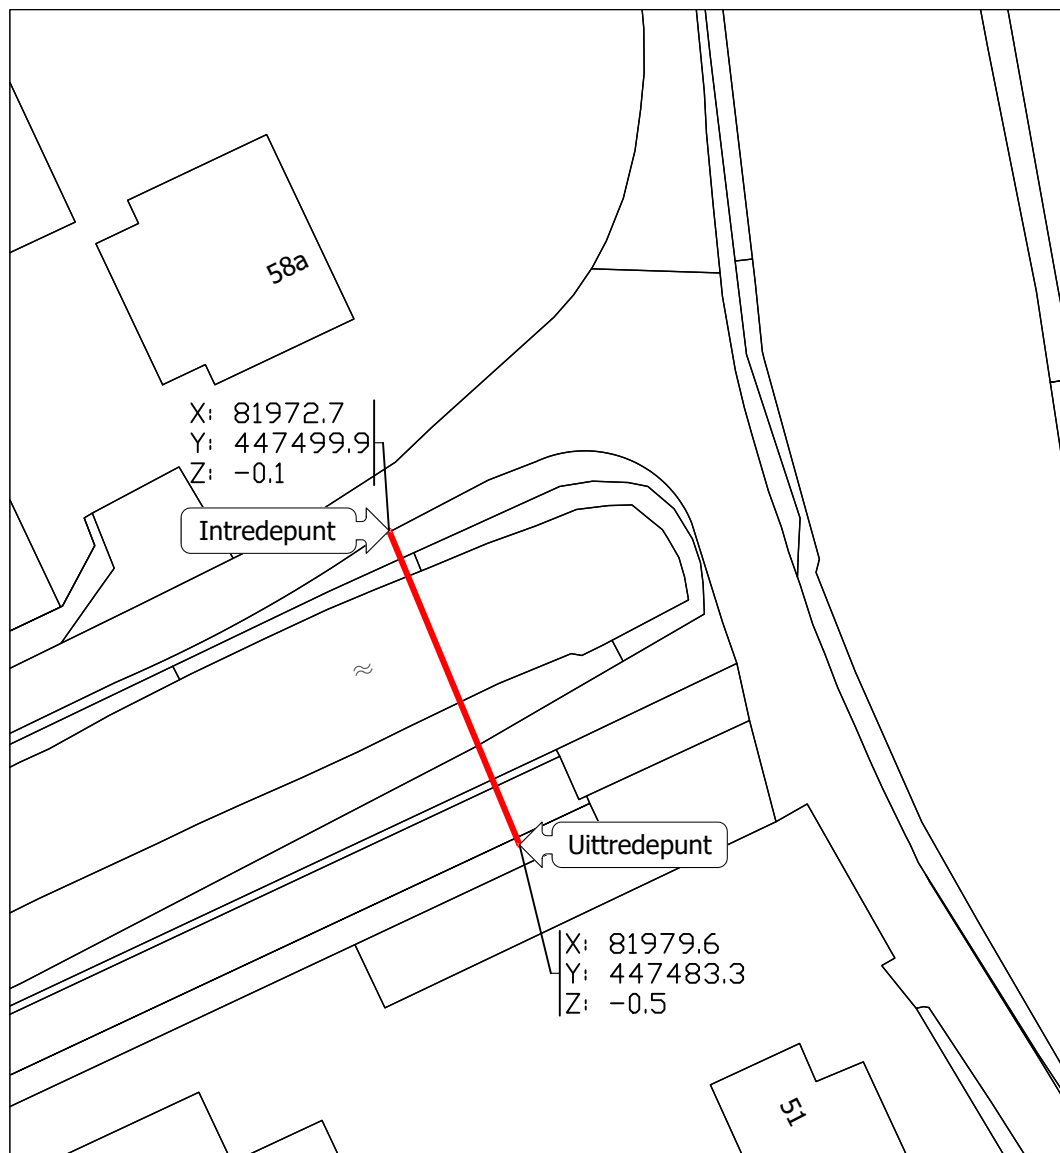

P De Liesbosch 33, 3439LB, Nieuwegein
T 030 - 606 33 62
E info@verbreebv.nl
W www.verbreebv.nl