
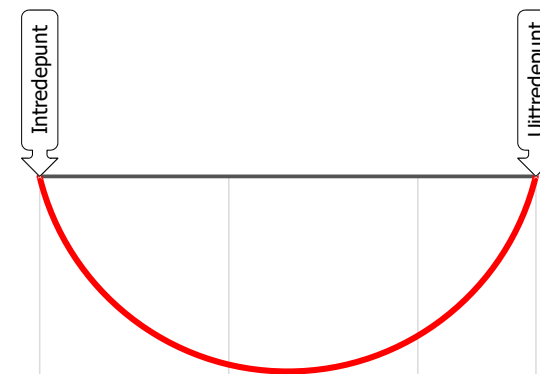


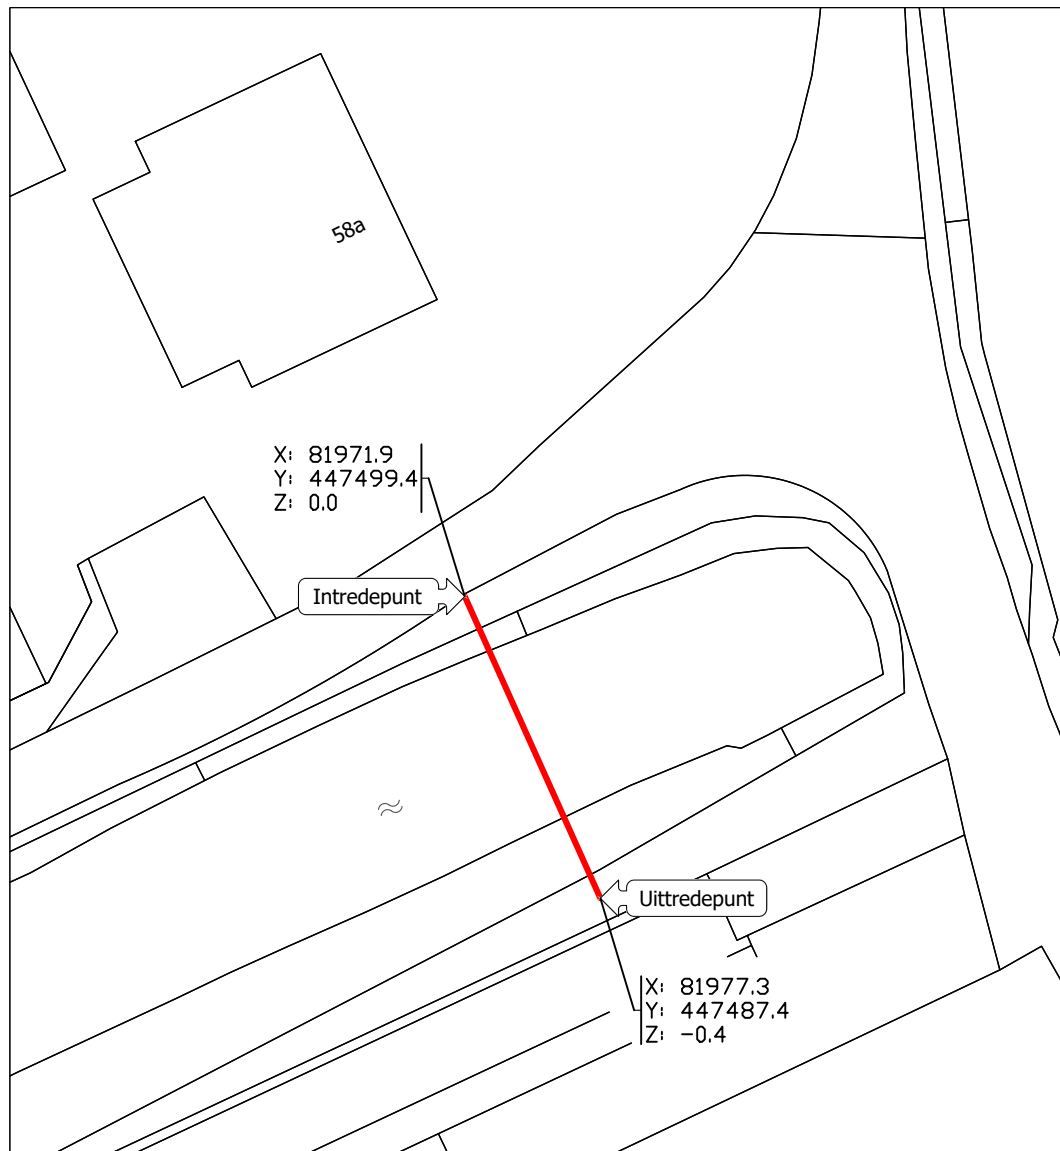

Afstand t.o.v. intredepunt (m)	0,0	5,0	10,0	13,1
Hart boring t.o.v. maaiveld (m)	0,0	5,0	4,2	0,0

As- Built

Opmerkingen

Het getekende maaiveld is fictief.
- De radius van de bogen kunnen door optredende trekkrachten geleidelijk groter worden.



P De Liesbosch 33, 3439LB, Nieuwegein
T 030 - 606 33 62
E info@verbreebv.nl
W www.verbreebv.nl

Opdrachtgever:	Baas			Contactpersoon:	dhr.	
Projectnummer:	-			Standaardboog:	15	
Omschrijving:	Boogzinker			Lengte:	13,1 m	
Materiaal:	2x PE100 Ø 125mm SDR 17			Lengte materiaal:	18,0 m	
Adres:	Lookwatering 58A (BZ.1)			Datum:	04-03-2021	
Plaats:	Den Hoorn			Ploeg:	BZ3	
Getekend:	FH	Schaal dwarsprofiel:	1:200	Formaat:	A4	
Datum:	15-03-2021	Schaal topografie:	1:300	Tekeningnummer:	RBZ2021-0148	