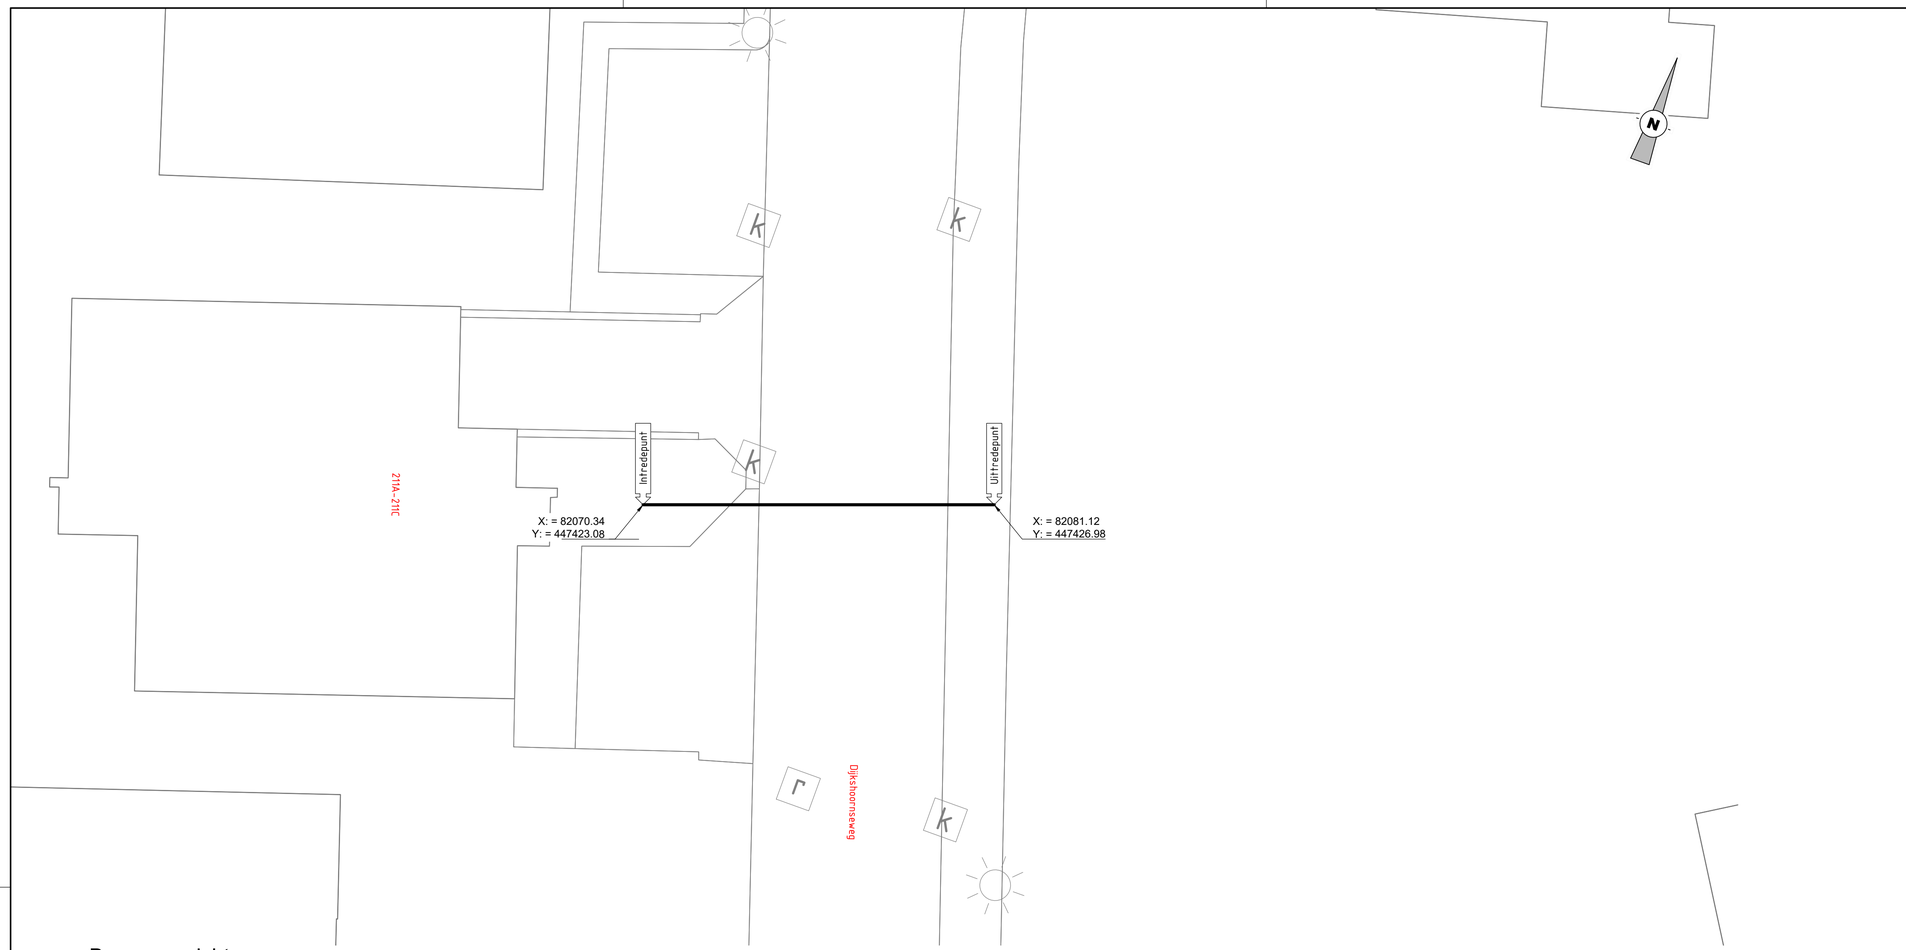

Bovenaanzicht
Schaal: 1:100

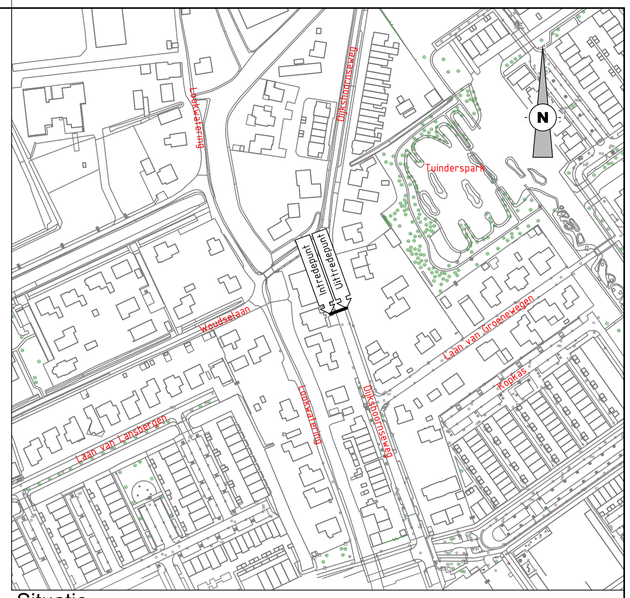

Situatie
Schaal: 1:2000

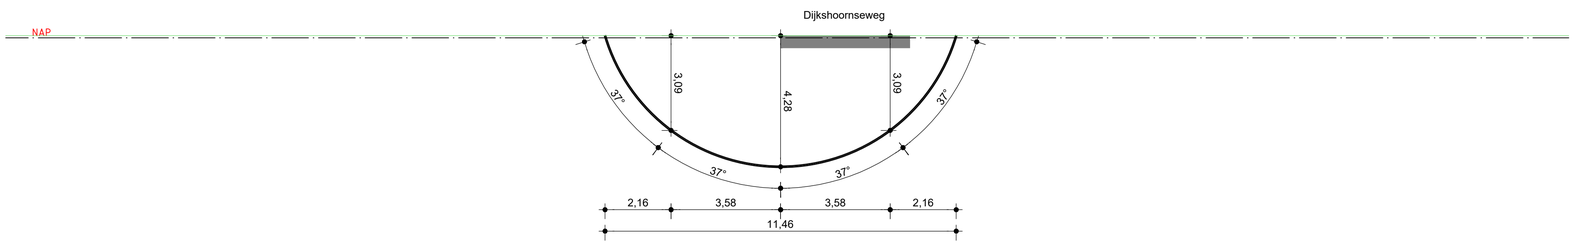

Lengteprofiel
Schaal: 1:100

Doorsnede boring
Schaal: 1:5

Project	Dijkshoornseweg 211 te Delft					
Omschrijving	Revisie Uitgevoerd op: 23-09-2021					
Opdrachtgever	ASF Infra			Dossiernummer		Boornummer ASF - Projectnummer T38do01and-Nkm
Tekenaar	Gecontroleerd	Goedgekeurd	Datum uitgifte	Schaal	Formaat	Fase
RBl	ELa	RKr	28-09-2021	1:100	A1	As Built

T38do01and-Nkm-0-v1