


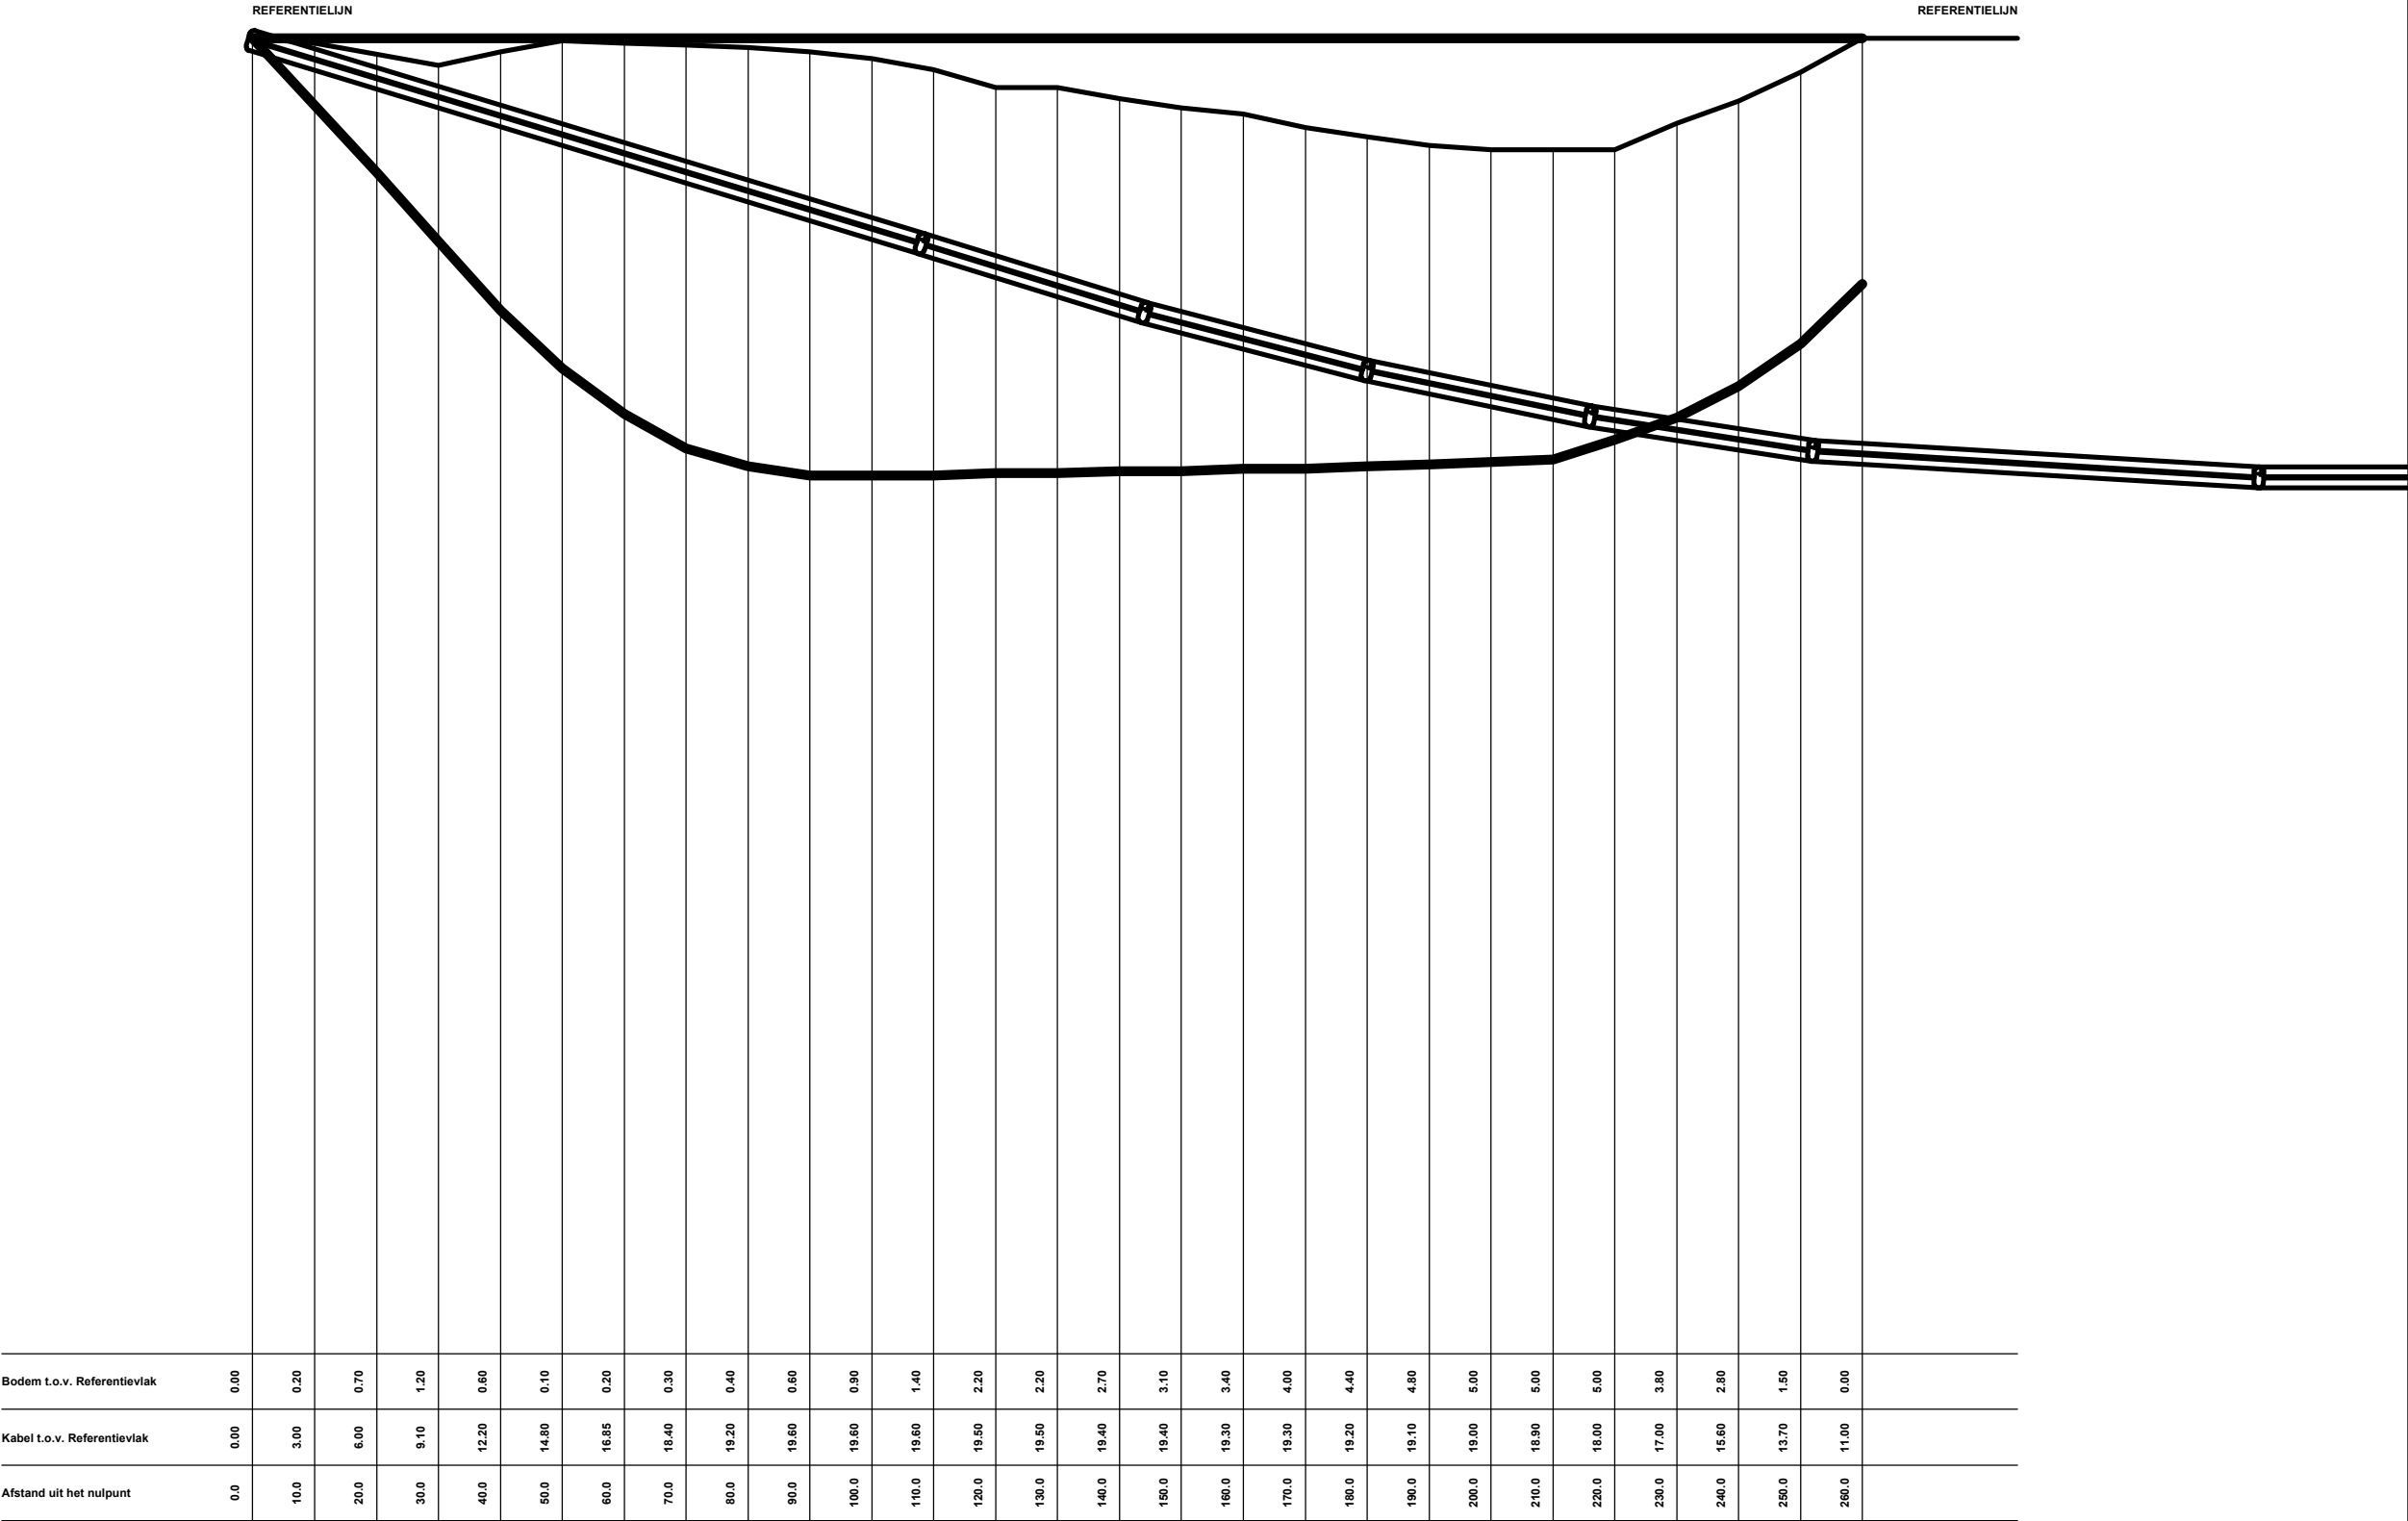

Copyright © KPN B.V. All Rights Reserved.

Tekening Type	Waterkruising
Formaat	A3
Naam	W013834
Meldnummer	200119930
Datum	16 dec 2020
Geprint door	KPN Klic-WION
Detailnaam	NEDERRIJN
Peildatum	5 dec 2000