




19-1163 - 01-09-2022

Wandafwerking, Brandweerkazerne Marnixstraat Amsterdam - BESTAAND

Kelder (2595-P)

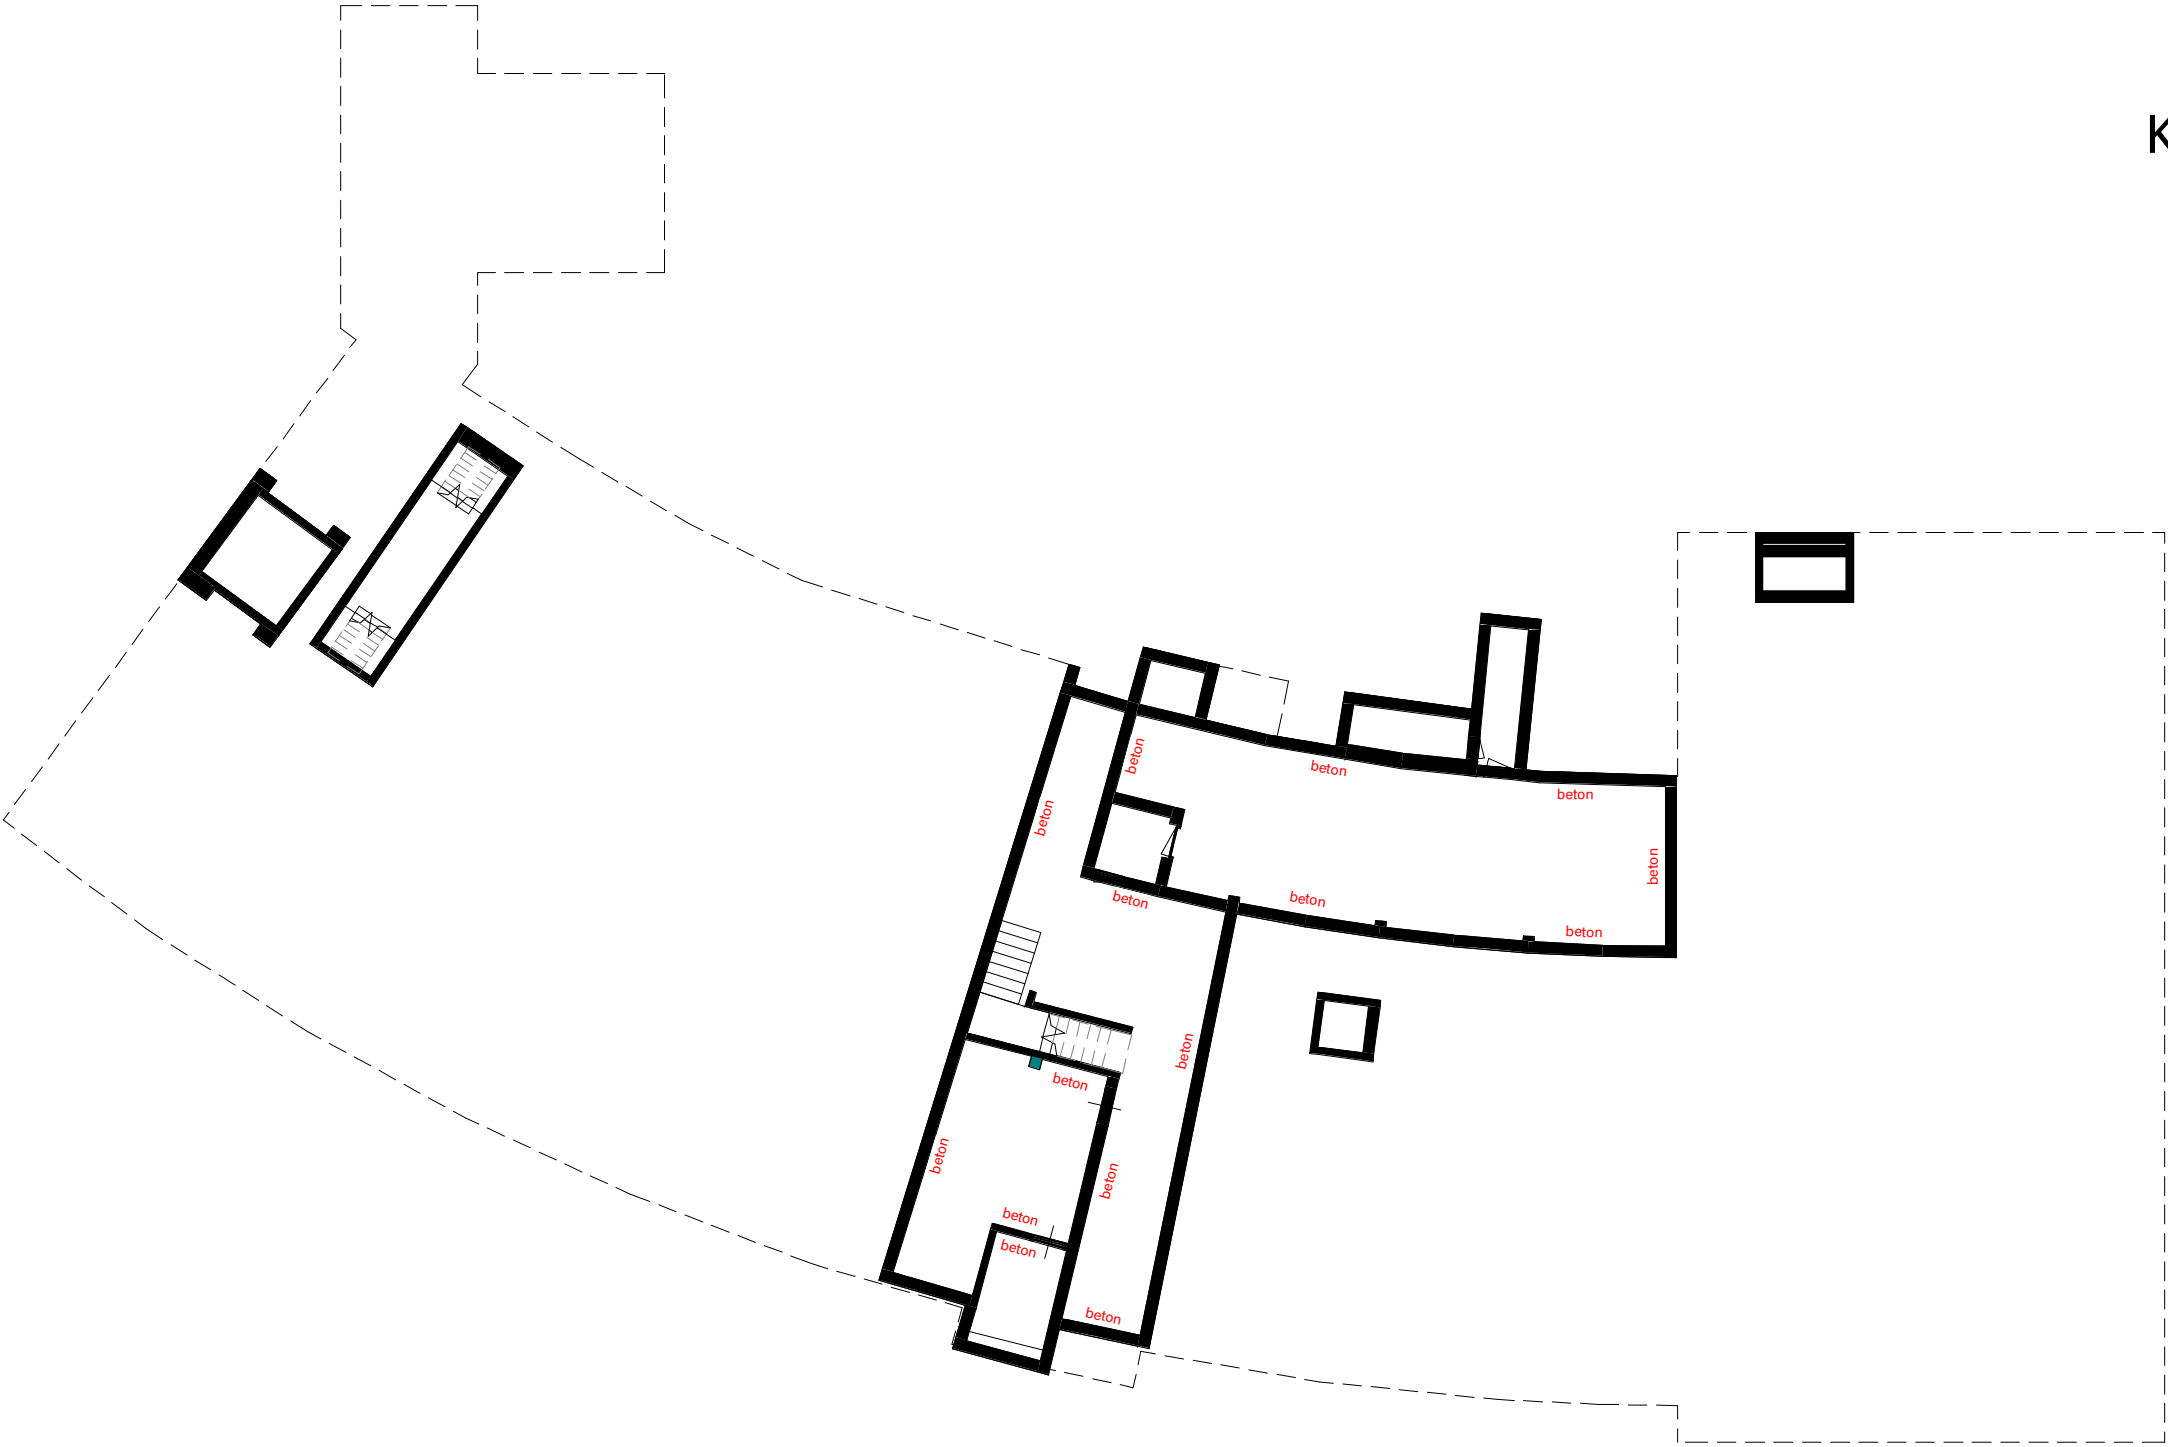

Wand types:

- mw = metselwerk
- mw+stuc = metselwerk + stucwerk
- mw+tw = metselwerk + tegelwerk
- mw+hw = metselwerk + houtwolcementplaat
- hsb/mp = hsb wand + multiplex
- hsb/scan = hsb wand + scan



19-1163 - 01-09-2022

Wandafwerking, Brandweerkazerne Marnixstraat Amsterdam - BESTAAND

Begane grond (Peil =0)



Wand types:

mw	= metselwerk
mw+stuc	= metselwerk + stucwerk
mw+tw	= metselwerk + tegelwerk
mw+hw	= metselwerk + houtwolcementplaat
hsb/mp	= hsb wand + multiplex
hsb/scan	= hsb wand + scan



19-1163 - 01-09-2022

Wandafwerking, Brandweerkazerne Marnixstraat Amsterdam - BESTAAND

Enstresolvloer (3114 +P)



Wand types:

mw	= metselwerk
mw+stuc	= metselwerk + stucwerk
mw+tw	= metselwerk + tegelwerk
mw+hw	= metselwerk + houtwolcementplaat
hsb/mp	= hsb wand + multiplex
hsb/scan	= hsb wand + scan



19-1163 - 01-09-2022

Wandafwerking, Brandweerkazerne Marnixstraat Amsterdam - BESTAAND

1e verdieping (6228 +P)



Wand types:

mw	= metselwerk
mw+stuc	= metselwerk + stucwerk
mw+tw	= metselwerk + tegelwerk
mw+hw	= metselwerk + houtwolcementplaat
hsb/mp	= hsb wand + multiplex
hsb/scan	= hsb wand + scan



19-1163 - 01-09-2022

Wandafwerking, Brandweerkazerne Marnixstraat Amsterdam - BESTAAND

2e verdieping (9342+P)



Wand types:

- mw = metselwerk
- mw+stuc = metselwerk + stucwerk
- mw+tw = metselwerk + tegelwerk
- mw+hw = metselwerk + houtwolcementplaat
- hsb/mp = hsb wand + multiplex
- hsb/scan = hsb wand + scan