




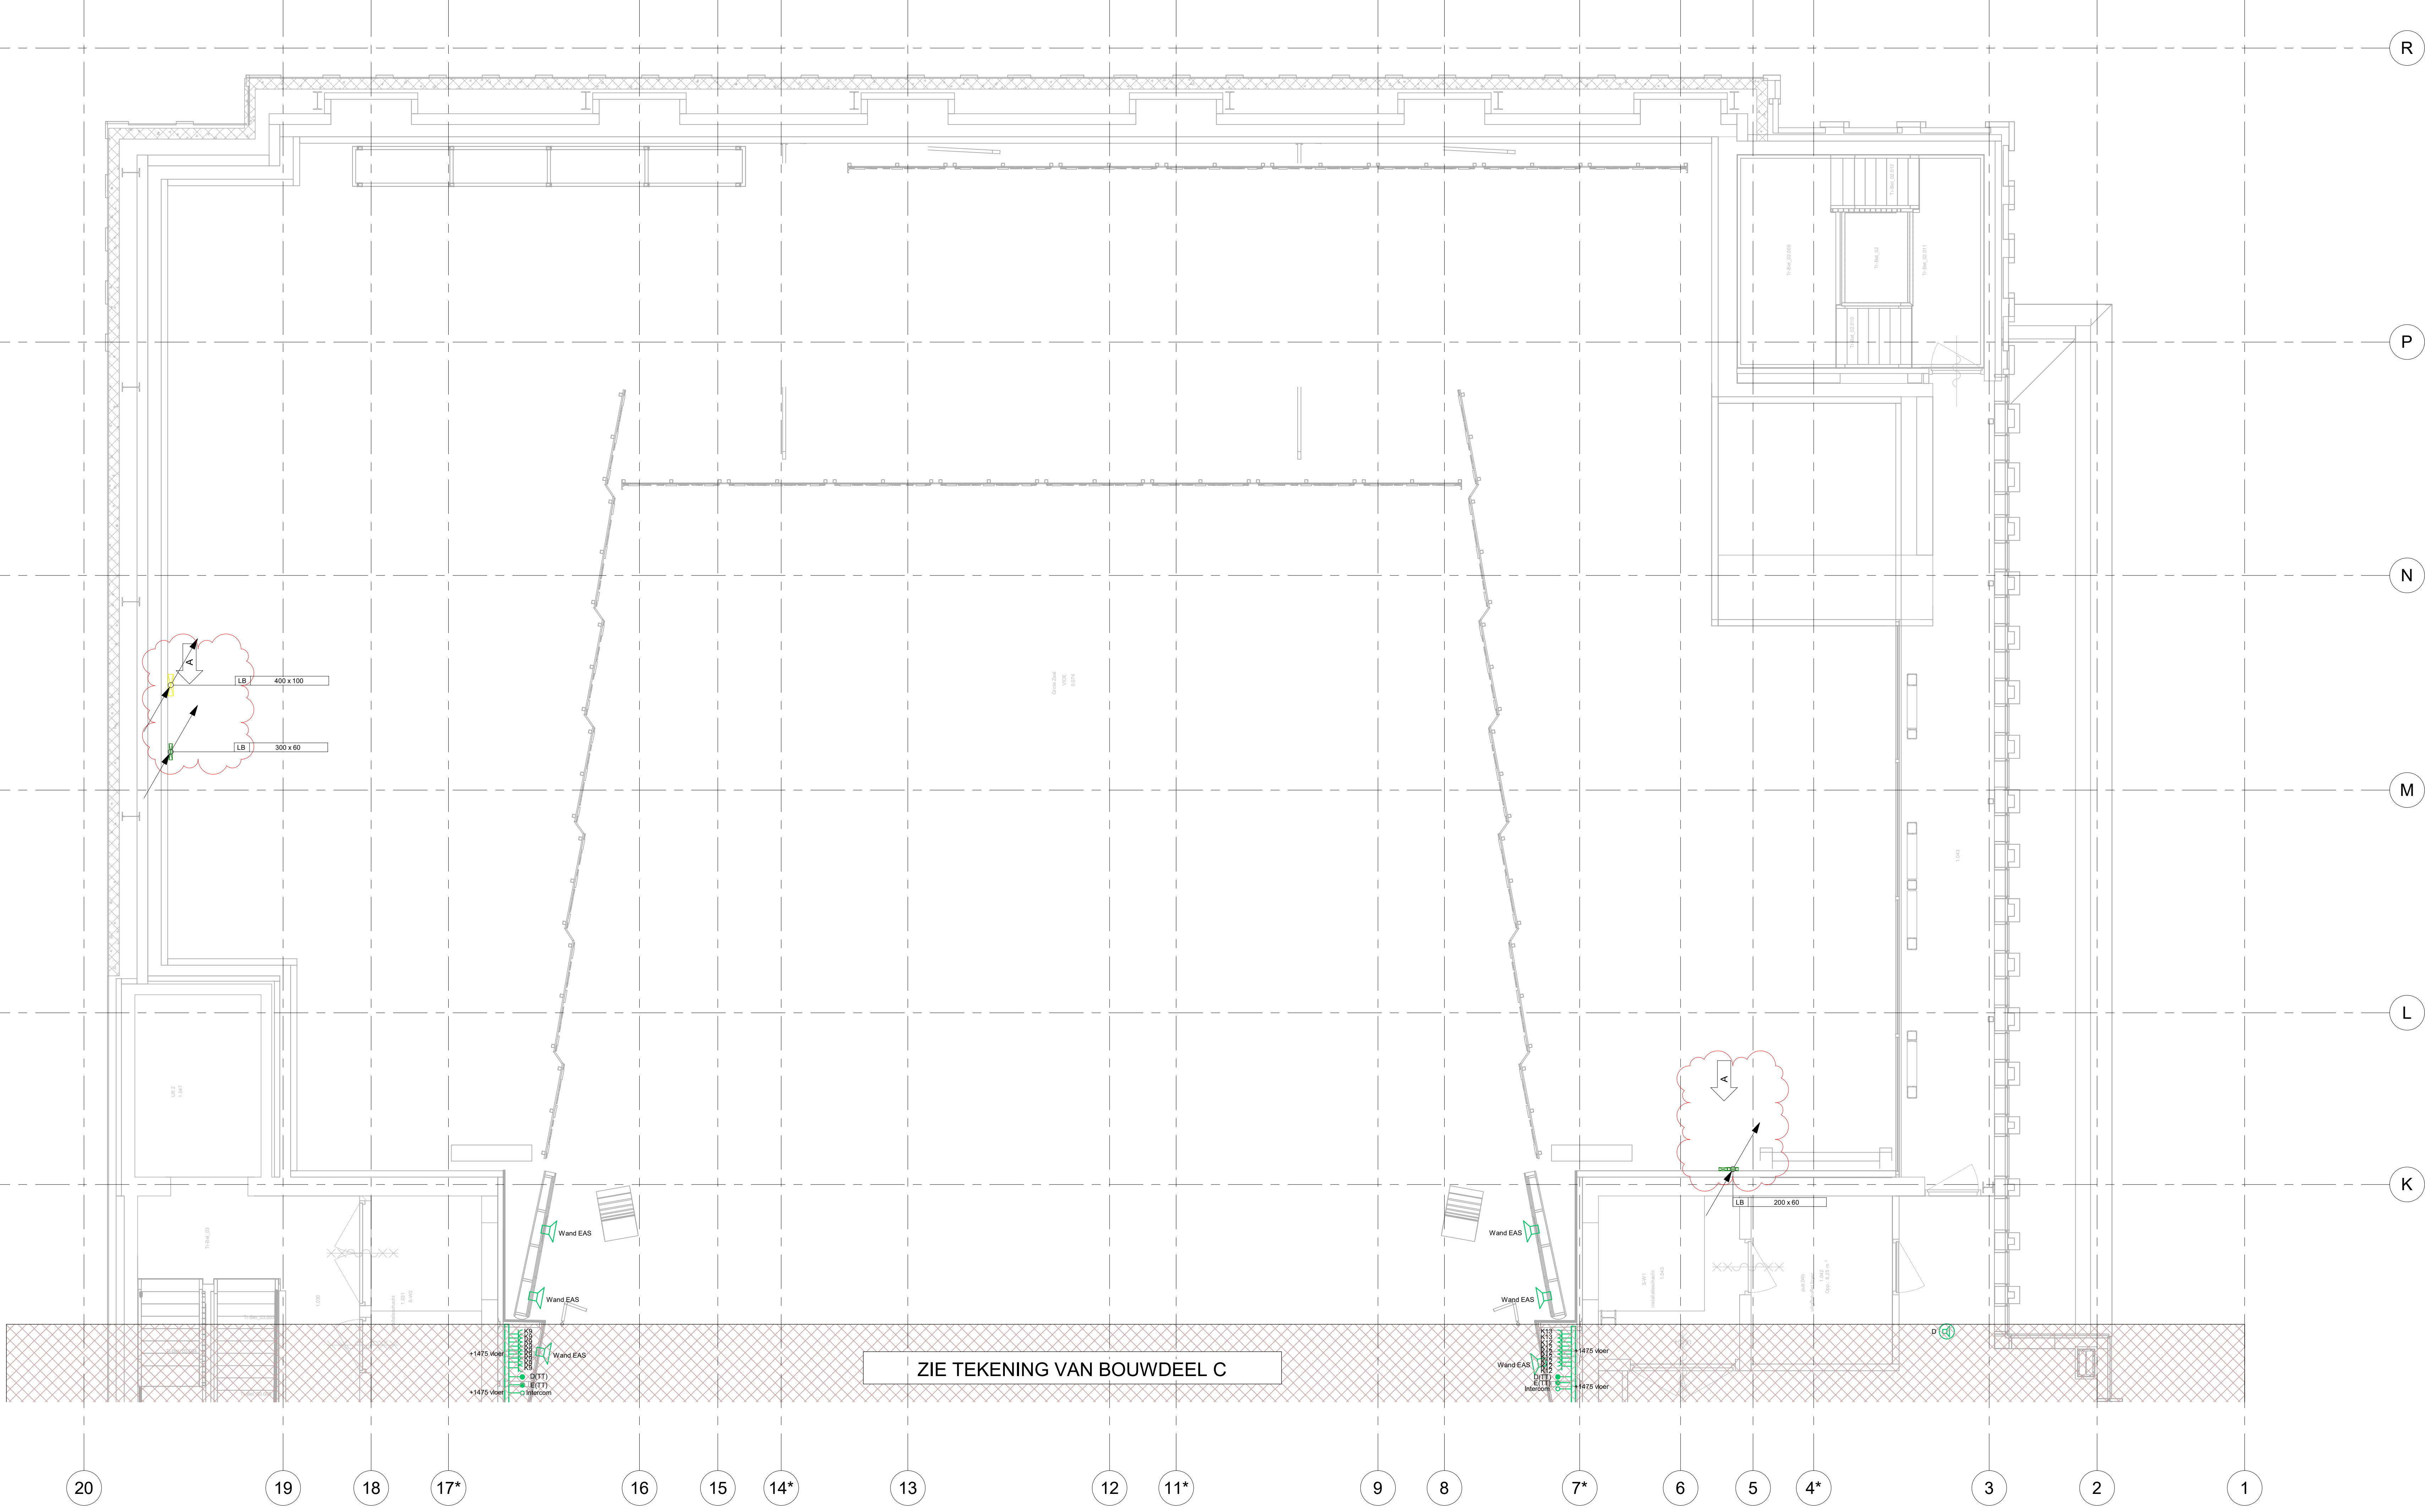


Symbol	Omschrijving	
	Contactdoos 1-fase, nul en beschermingscontact, slagvast, waterdicht	Opbouw
	Contactdoos 3 fasen, nul en beschermingscontact, slagvast, waterdicht 230V 16A CEE-form	Opbouw
	Contactdoos 3 fasen, nul en beschermingscontact, slagvast, waterdicht 400V 32A CEE-form	Opbouw
	Contactdoos 3 fasen, nul en beschermingscontact, slagvast, waterdicht 400V 63A CEE-form	Opbouw
	Contactdoos 3 fasen, nul en beschermingscontact, slagvast, waterdicht 400V 125A CEE-form	Opbouw
G	f.b.v. geluid	
AV	f.b.v. AV	
	Aansluiting DMX f.b.v. theatertechniek	
	Aansluiting Ethernet f.b.v. theatertechniek	
	Aansluiting Glasvezel f.b.v. theatertechniek	
	Aansluiting Ethernet f.b.v. AV	
	Aansluiting Ethernet naar MER f.b.v. theatertechniek	
	Aansluiting Intercom f.b.v. theatertechniek, (ledige voorziening)	
	Luidspreker opbouw, levering derden	
	Luidspreker inbouw, levering derden	
	* Lokale volumeregelaar, levering derden	
	Kabelladder voor geluid	
	Kabelladder voor licht	
	Kabelgoot voor algemene theatertechniek	

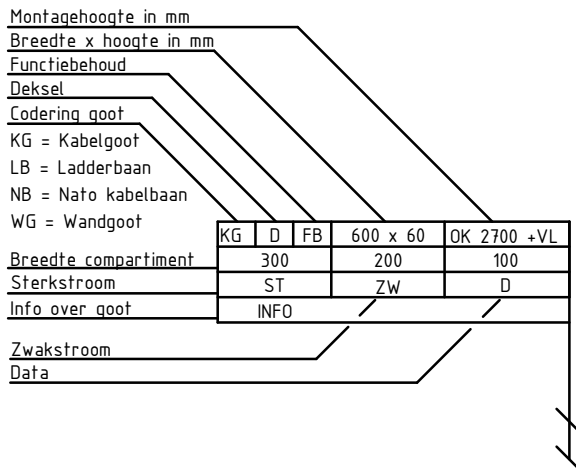

01 Theater Techniek installatie - deel B
1 : 50

Theater Techniek:
- Alle wod aansluitingen zitten op kast TT0-2, indien anders dan aangegeven

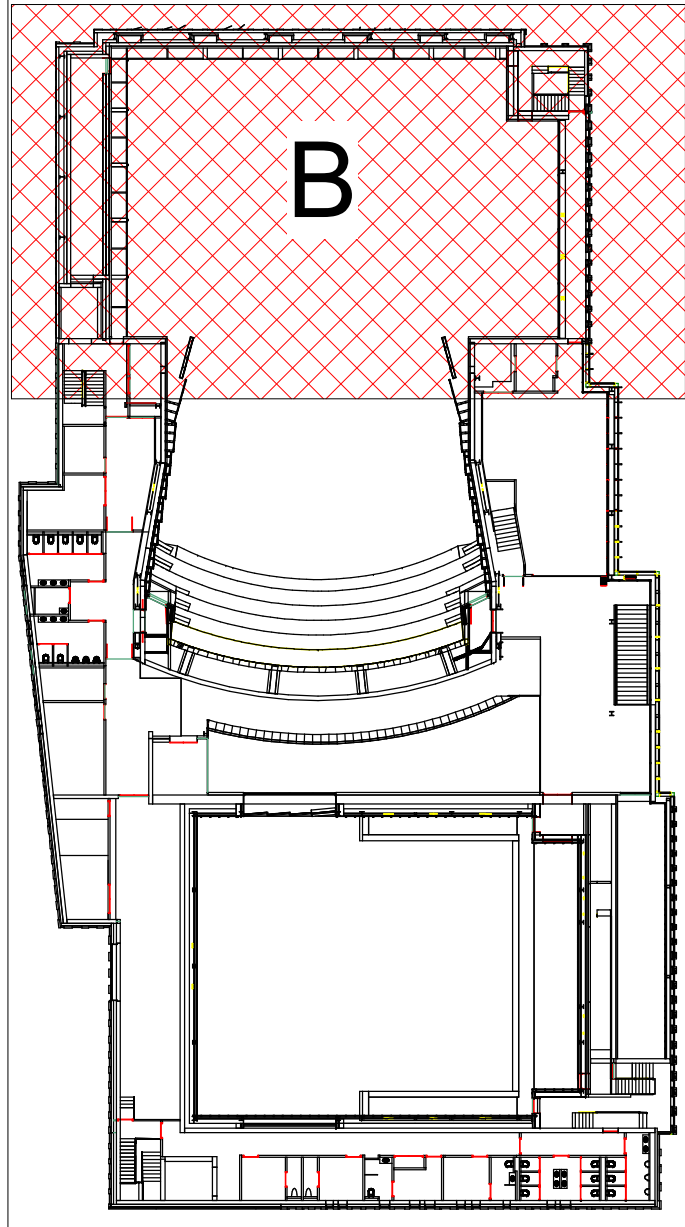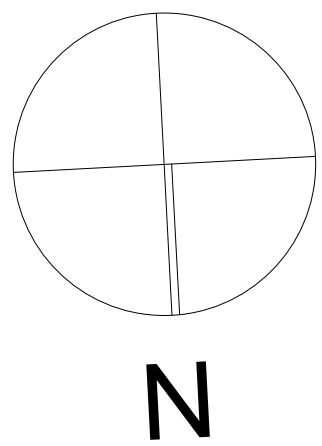

VOOR UITVOERING

Project Datum : 22-12-2021		Project Datum : 22-12-2021	
A. Omschrijving		A. Omschrijving	
Theater aan de Parade		Theater aan de Parade	
1e verdieping, Bouwdeel B		1e verdieping, Bouwdeel B	
Project : Theater aan de Parade		Project : Theater aan de Parade	
Gedurende : 19-11-2021		Gedurende : 19-11-2021	
Datum : 19-11-2021		Datum : 19-11-2021	
Saken : J.J.		Saken : J.J.	
Datum : 19-11-2021		Datum : 19-11-2021	
Paraf : J.J.		Paraf : J.J.	

SPIE Nederland BV
Building Systems
e-efficient buildings

Sanderboslaan 51
4887 DB, Eindhoven
Postbus 95
4200 AB, 't Hart
Tel +31 (0)6 119 2300
Fax +31 (0)6 119 2301

Projectnummer :
04070.20.5002

Formaat : A0
Schal : 1 : 50
Blad : E221B