



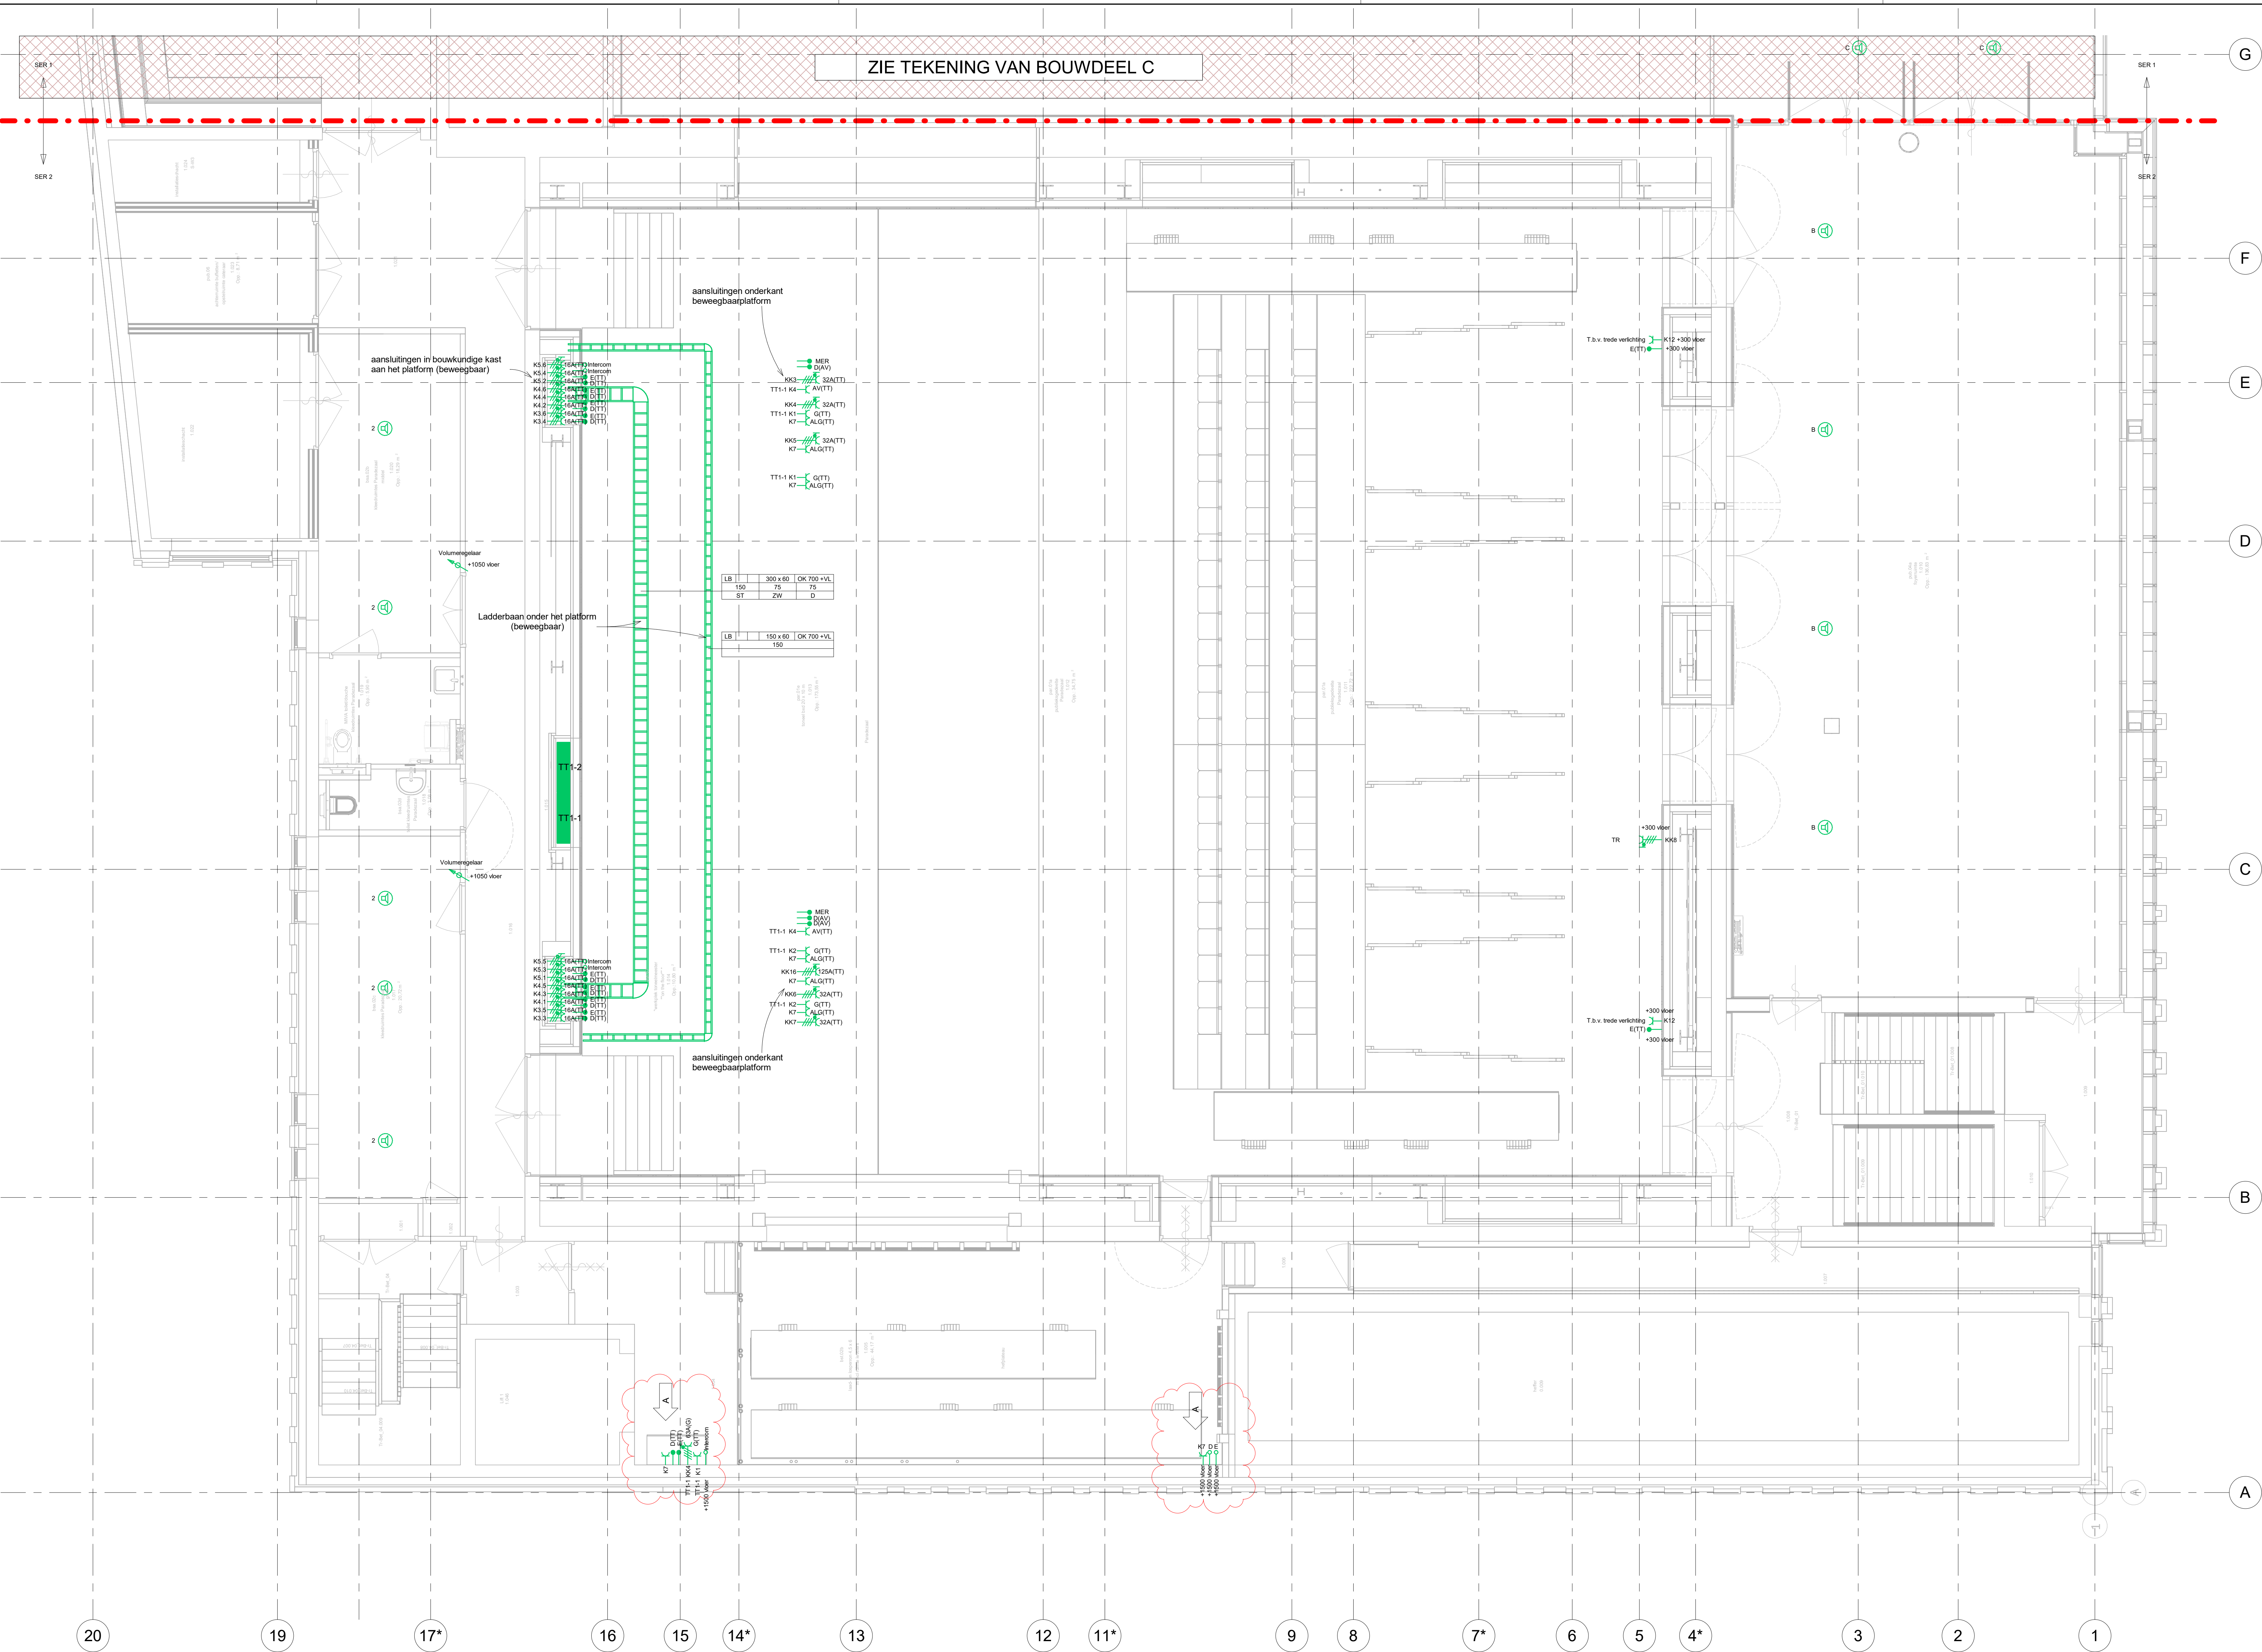


01 Theater Techniek installatie - deel D
1 : 50

Symbol	Omschrijving	
	Contactdoos 1-fase, nul en beschermingscontact, slagvast, waterdicht	Opbouw
	Contactdoos 3-fasen, nul en beschermingscontact, slagvast, waterdicht, 230V 16A CEE-form	Opbouw
	Contactdoos 3-fasen, nul en beschermingscontact, slagvast, waterdicht, 400V 16A CEE-form	Opbouw
	Contactdoos 3-fasen, nul en beschermingscontact, slagvast, waterdicht, 400V 32A CEE-form	Opbouw
	Contactdoos 3-fasen, nul en beschermingscontact, slagvast, waterdicht, 400V 63A CEE-form	Opbouw
	Contactdoos 3-fasen, nul en beschermingscontact, slagvast, waterdicht, 400V 125A CEE-form	Opbouw
G	f.b.v. geluid	
AV	f.b.v. AV	
↑ DTT	Aansluiting DMX f.b.v. theatertechniek	
↑ ETT	Aansluiting Ethernet f.b.v. theatertechniek	
↑ Glas	Aansluiting Glasvezel f.b.v. theatertechniek	
↑ E(AV)	Aansluiting Ethernet f.b.v. AV	
↑ MER	Aansluiting Ethernet naar MER f.b.v. theatertechniek	
↑ INTER	Aansluiting Intercom f.b.v. theatertechniek, (ledige voorziening)	
	Luidspreker opbouw, levering derden	
	Luidspreker inbouw, levering derden	
	Lokale volumeregelaar, levering derden	
	Kabel ladder voor geluid	
	Kabel ladder voor licht	
	Kabelgoot voor algemene theatertechniek	

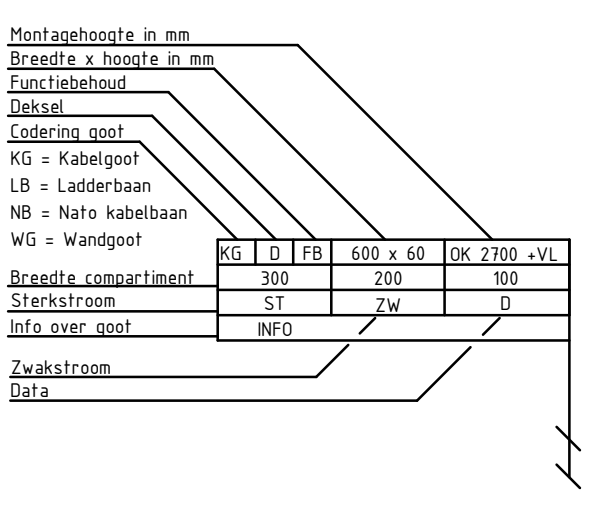

Theater Techniek:
- Alle wcd aansluitingen zitten op kast TTT-2, indien anders dan aangegeven

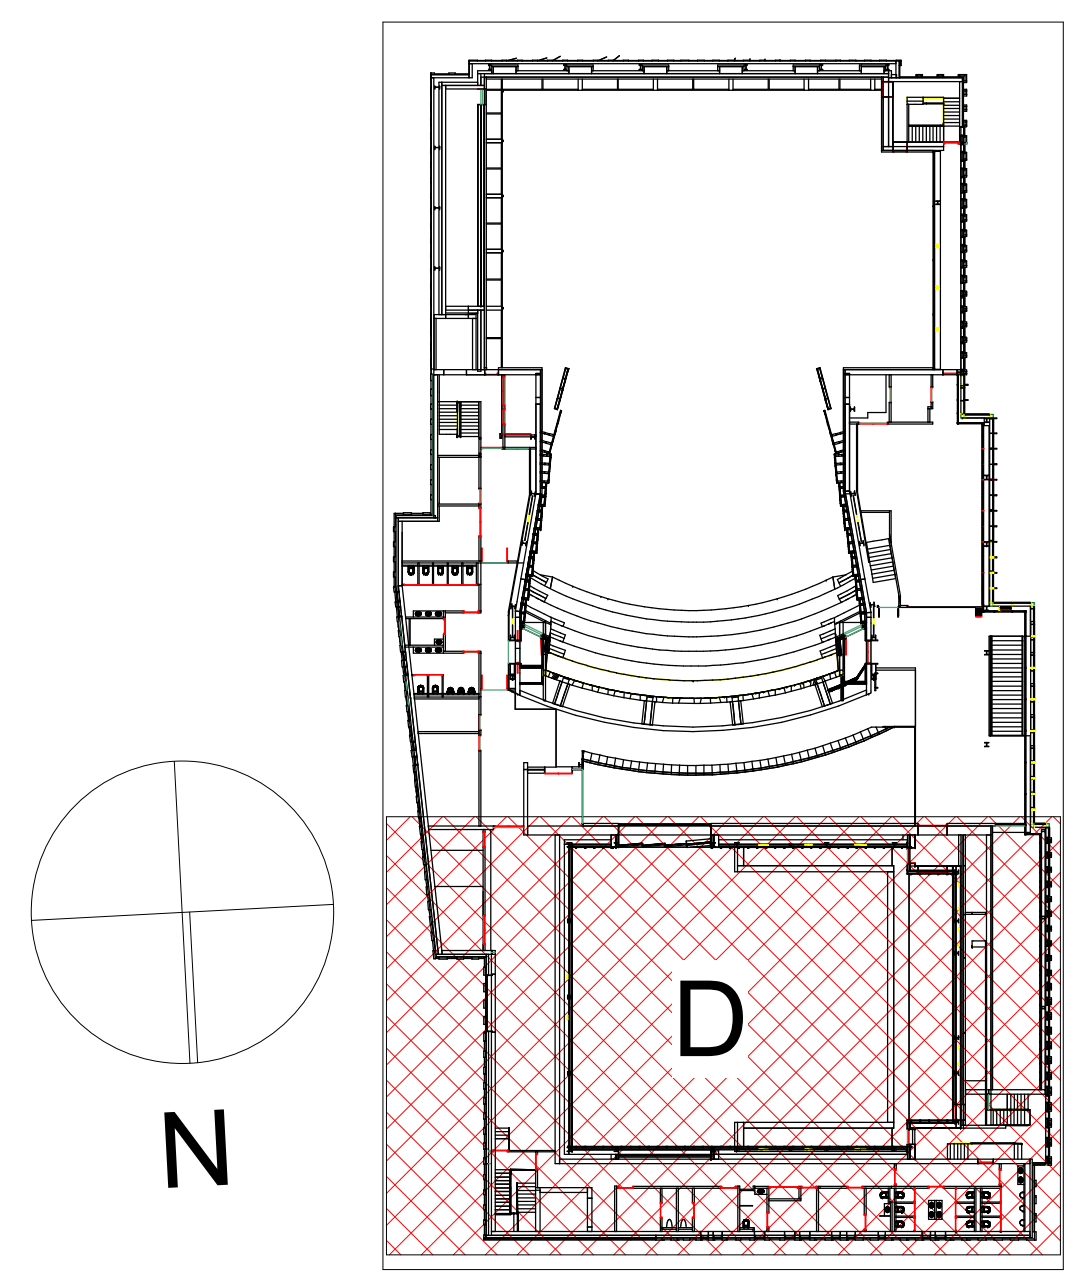

VOOR UITVOERING

Project Datum : 22-12-2021

A	Opmerkingen DEENS verwerkt d.d. 05-12-21 INSLD / Theaterkopjeval en tekeningen VOOR UITVOERING	22-12-2021	SL
Wp	Omschrijving	Datum	Geneemd

Theater aan de Parade

Genoemd	SL
Datum	19-11-2021
Paraf	
Genoemd	SL
Datum	19-11-2021
Paraf	

Projectnummer :	04070.20.5002
Formaat :	A0
Schaal :	1 : 50
Blad :	E221D

SPIE
SPIE Nederland BV
Building Systems
e-efficient buildings

Sander Boufflaas 51
4887 DR, Eindhoven
Postbus 95
4200 AB, 't Hart
Tel +31 (0)6 119 2300
Fax +31 (0)6 119 2301

Projectnummer : 04070.20.5002
Formaat : A0
Schaal : 1 : 50
Blad : E221D