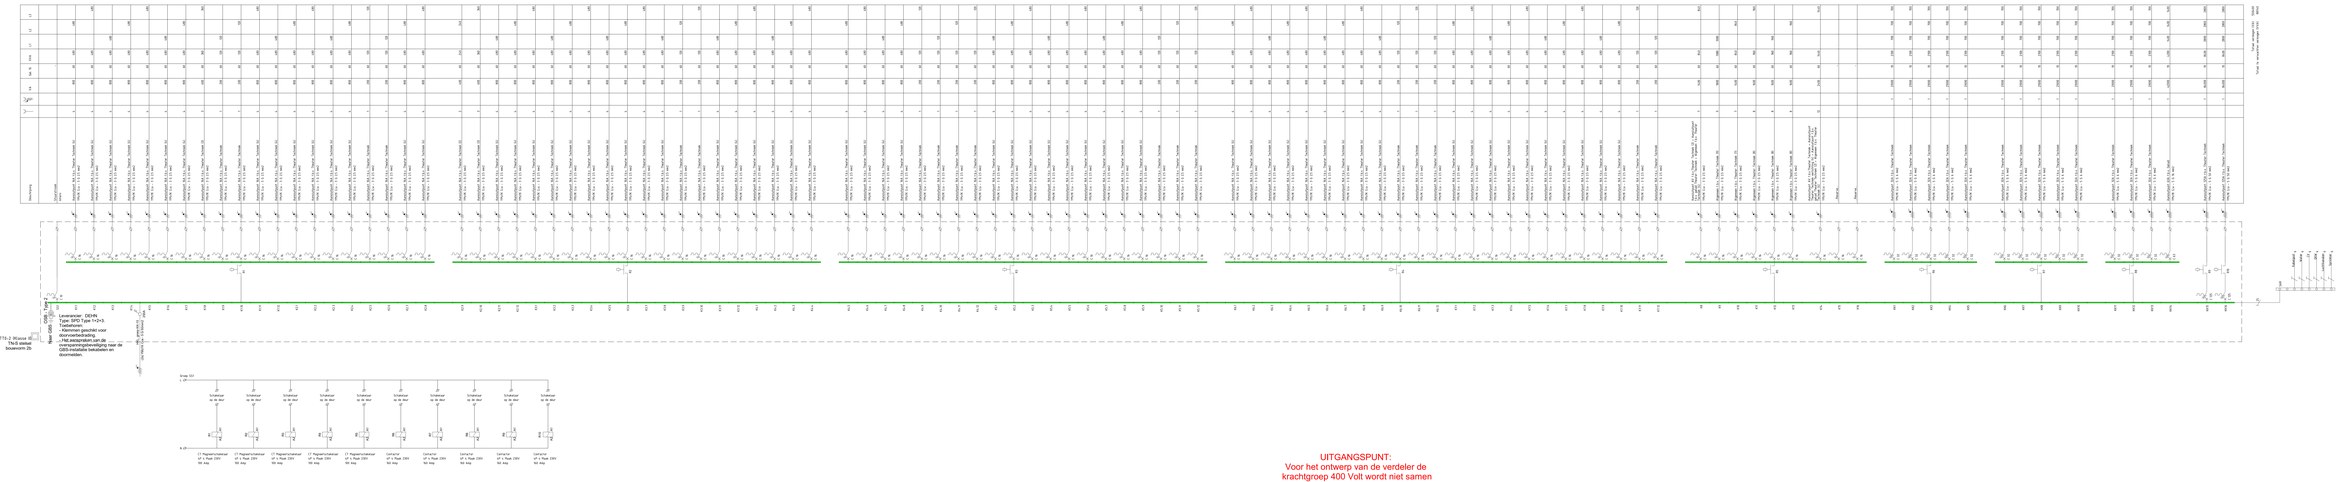

UITGANGSPUNT:
Voor het ontwerp van de verdeler de
krachtgroep 400 Volt wordt niet samen
met de 230 Volt groepen gebruikt

Uitgangspunt door PBTA vastgelegd op 17-03-2022

TER GOEDKEURING 04-03-2022

Projectfase

A	Pegelaarschakelaar / Contactor toegevoegd t.o.v. opbouwlijst (2)	10-03-2022	J. T.
Nr.	Omschrijving	Datum	Gecontrol.	Gecorr.

Project: Theater aan de Parade

Onderwerp: Installatieschema TT0-2

Design: Designer

Gedetailleerd: J. T.
Datum: Ma. 03-03-2022
Parafaf:
Gecontrol.: JJ
Datum:
Parafaf:

Projectnummer: 04070.20.5002

Formaat: A1 | Schaal: 1 : 5 | Blad: 2&28

SPIE Nederland BV
Building & Industry
Efficient buildings

Sandersmann 11
4141 RB Culemborg
Postbus 1
5200 AE 's-Hertogenbosch
Tel. +31 (88) 115 2300
Fax. +31 (88) 115 2301

Filenaam: TT0-2_01_000_Elektrisch.dwg