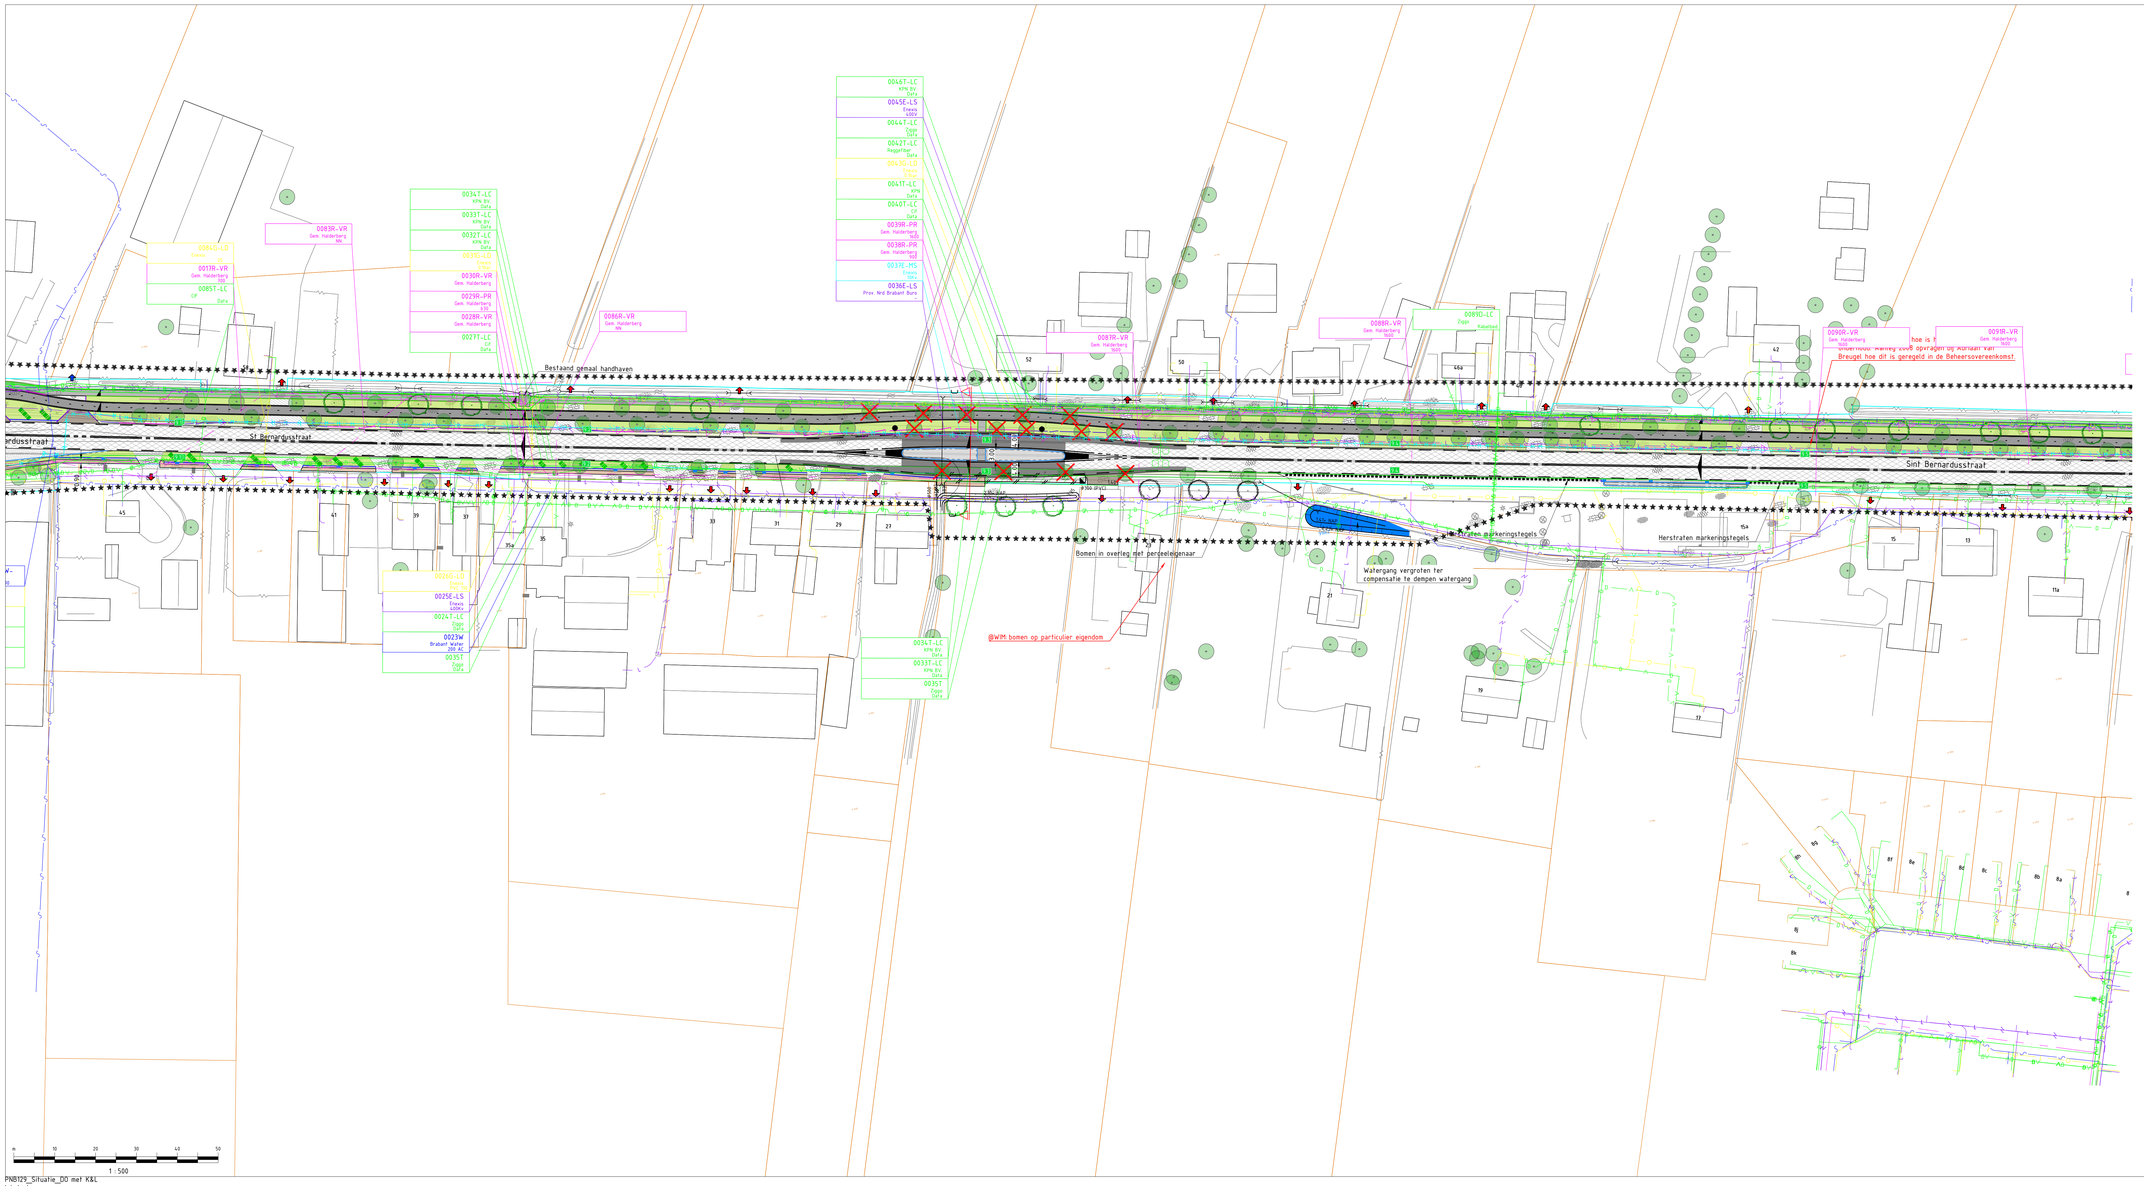

PNB129_Situatie_D0 met K&L
labels.dwg