


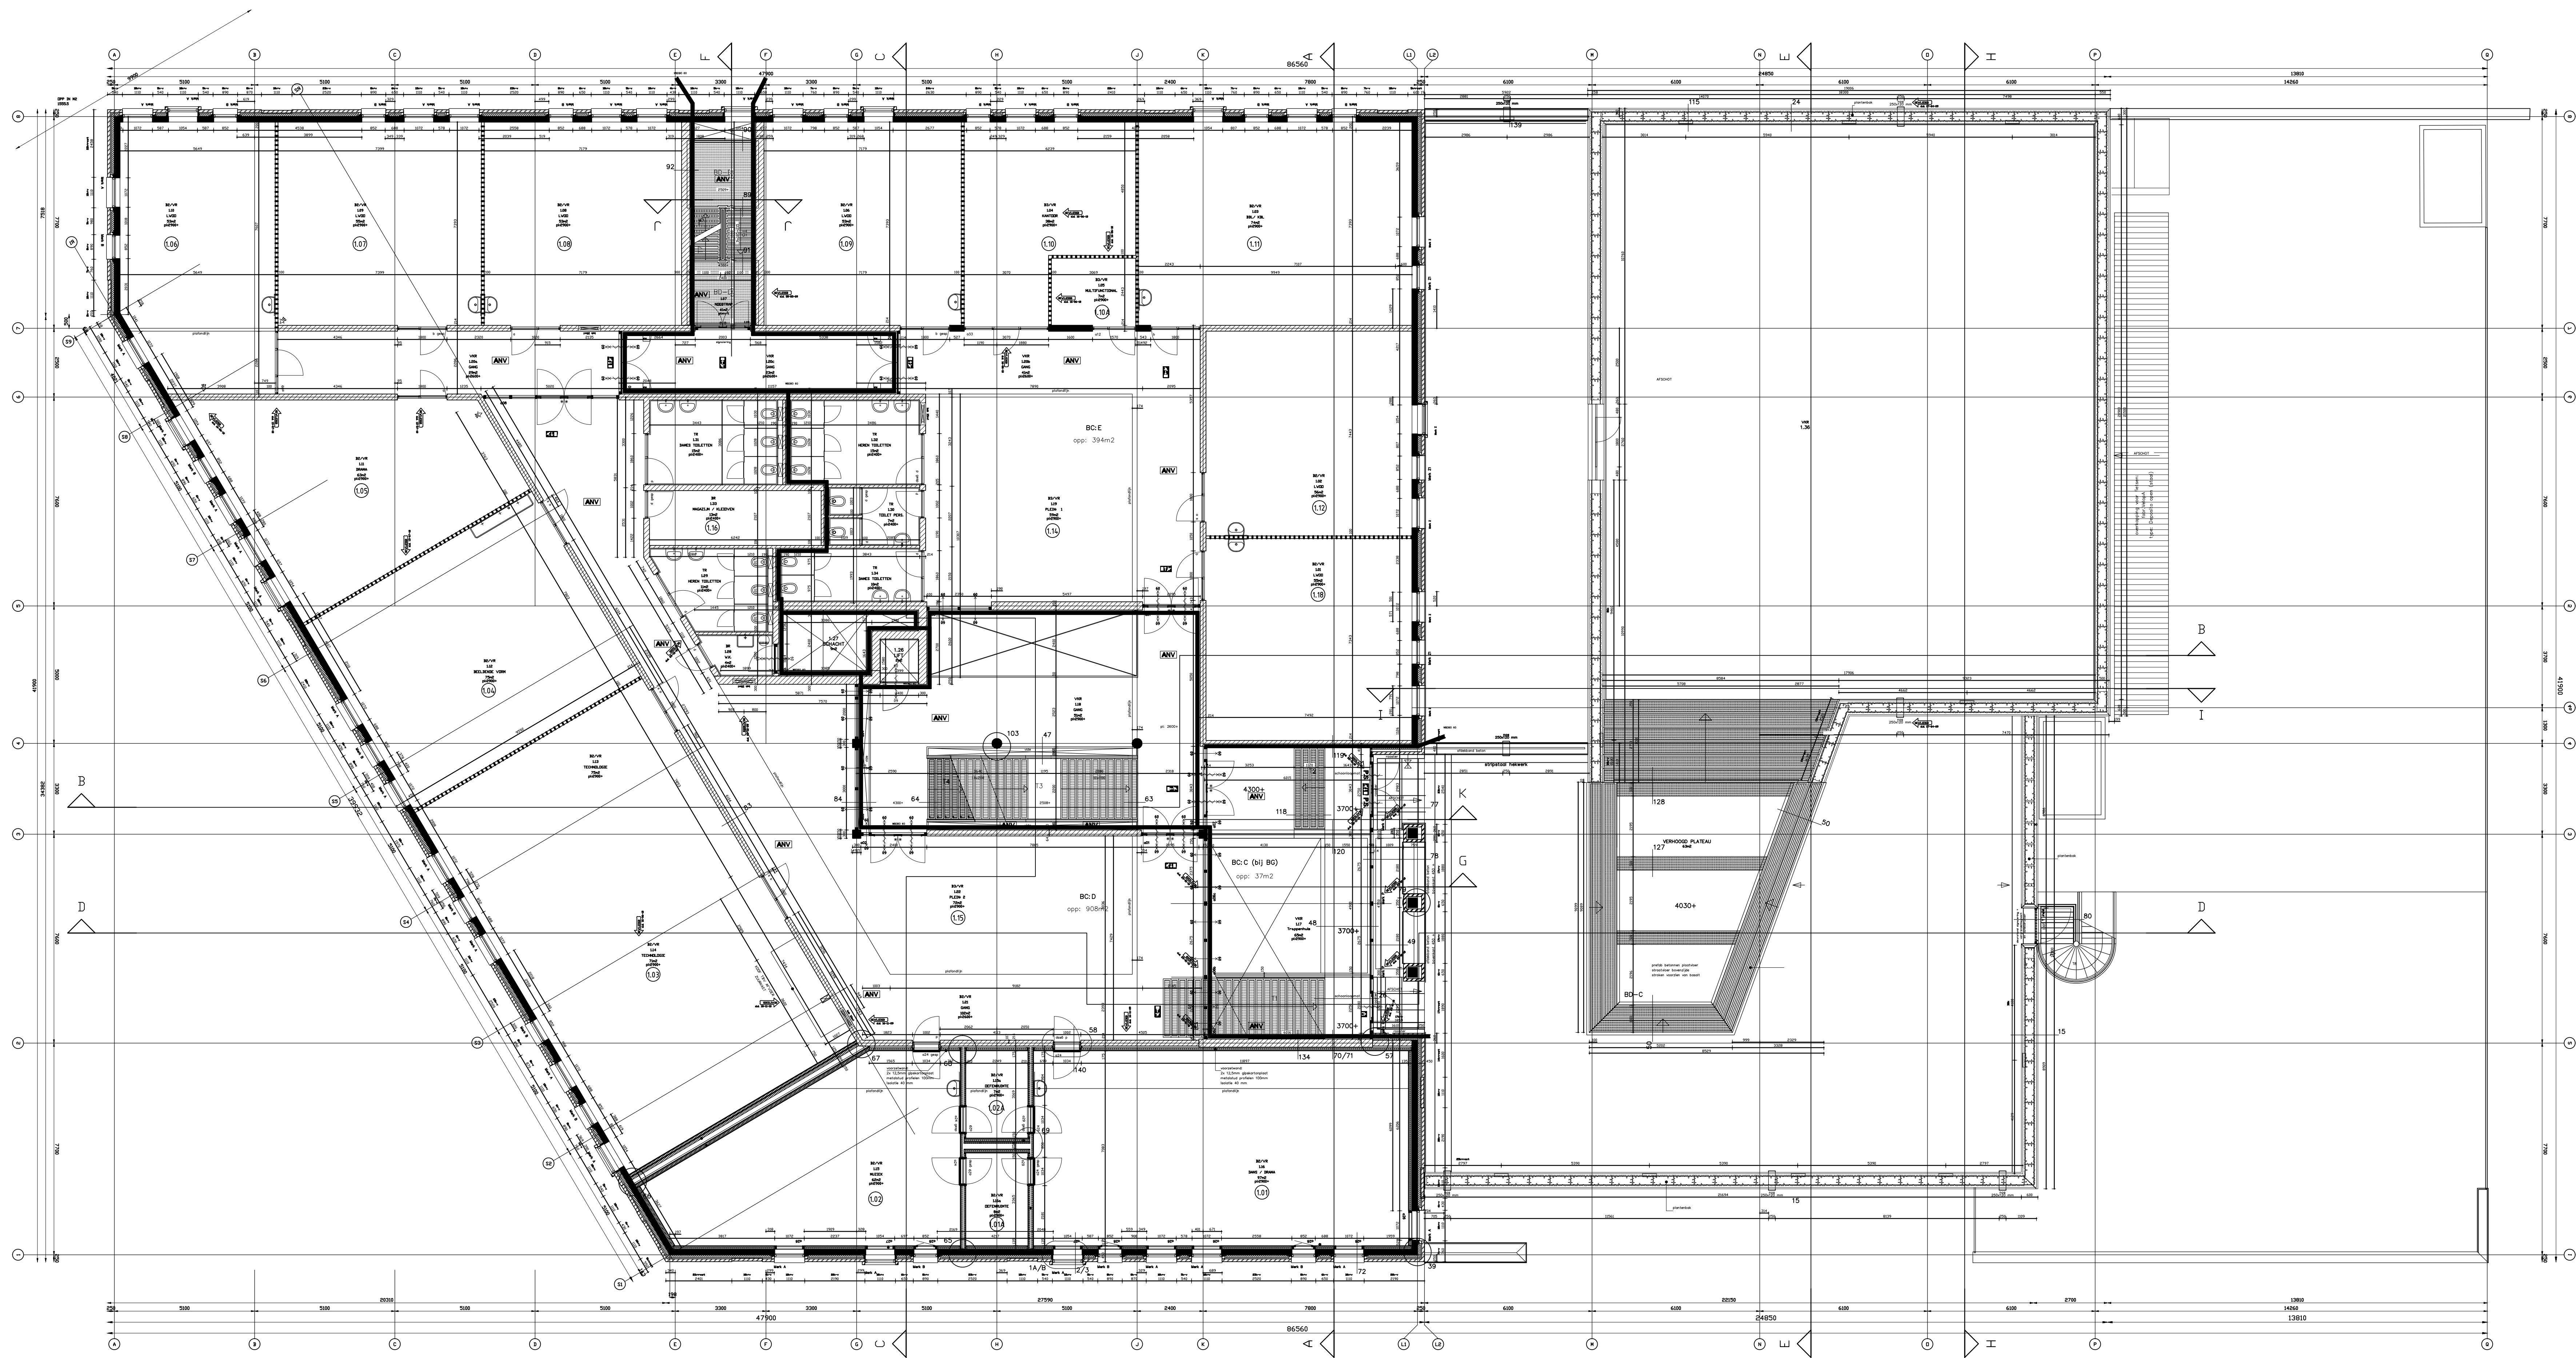

1e VERDIEPING

Revisie

Opdrachtgever: St. VO Haaglanden De Ruijtersstraat 36 te Den Haag		Localie: Zustersstraat Zustersstraat 120, 2512 TP te Den Haag	
Omschrijving: Bouwkundige plattegrond 1e Verdieping		VO HAAGLANDEN De Ruijtersstraat 36 2518AS, DEN HAAG Tel: 070 - 426626 Email: info@vohaaglanden.nl	
Laatste wijziging A Datum: 12-9-2012		Omschrijving: Toevoeging Ruimtenummers Datum: 15-3-2012	
Getekend: MZ Formaat: A0		n.v.t. Schaal: 1:100	
Gebouwnummer: 069		Tekeningnummer: B101	