


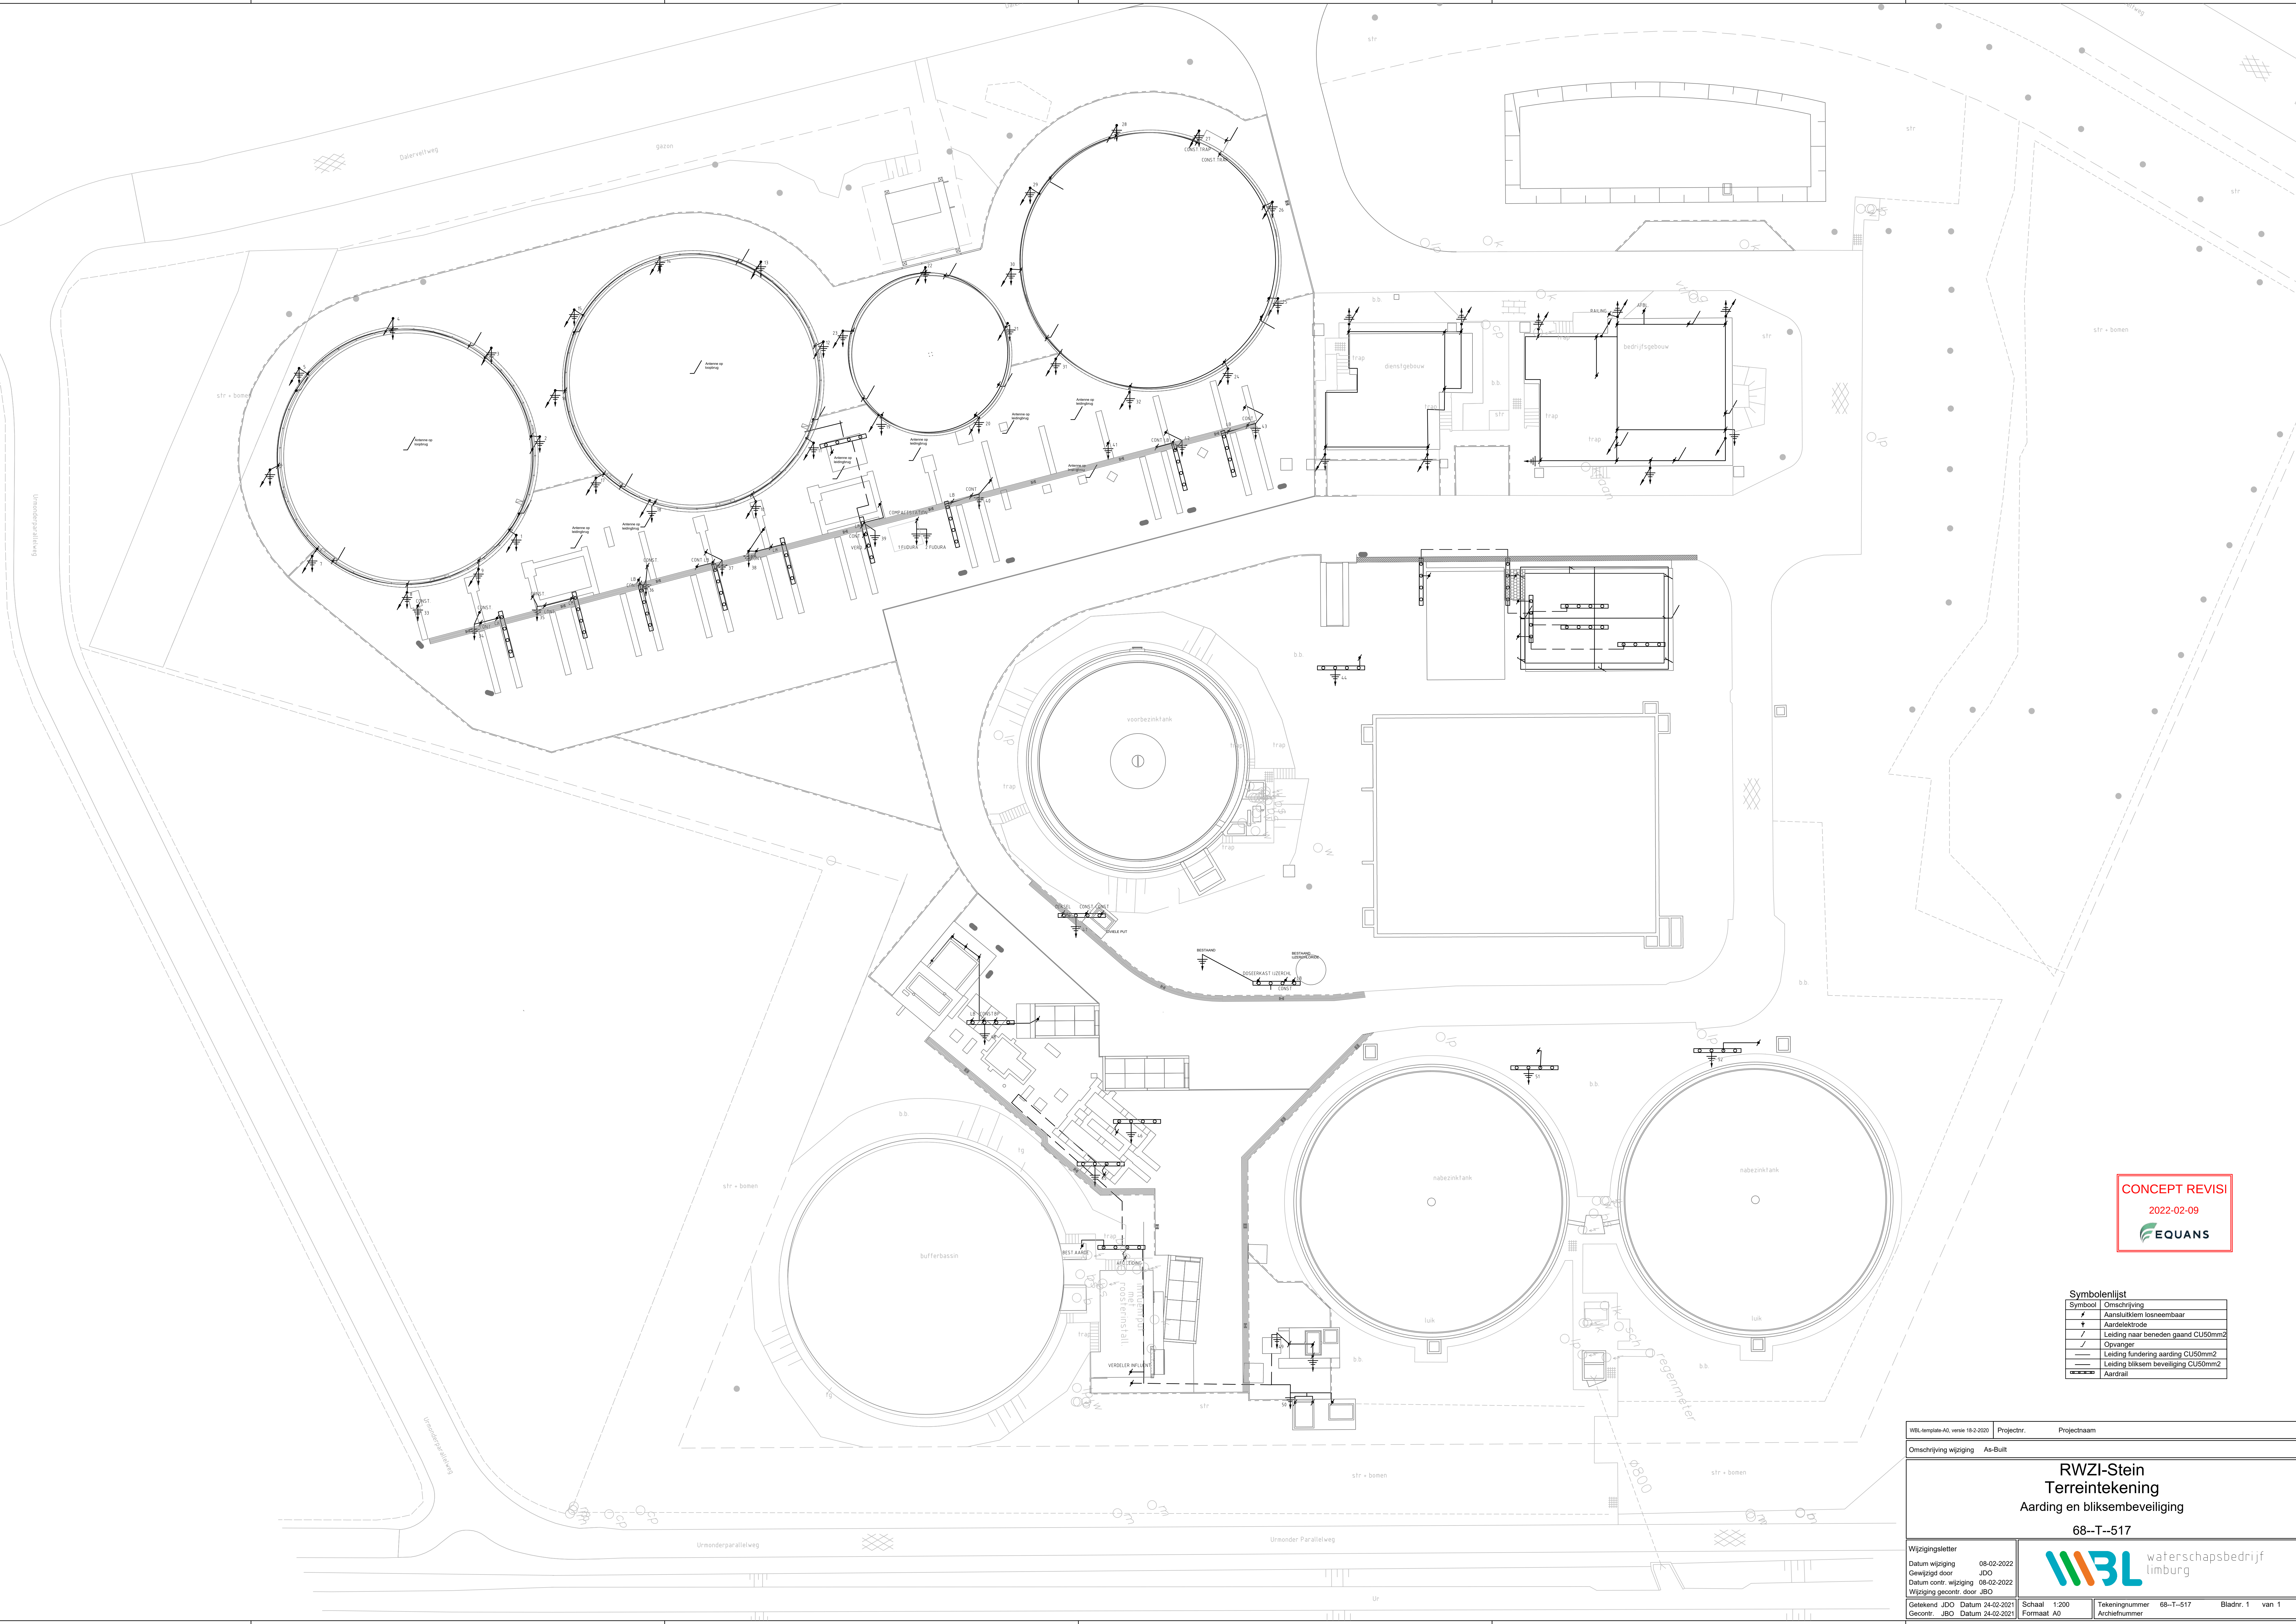

CONCEPT REVISI
2022-02-09
EQUANS

Symbolenlijst	
Symbol	Omschrijving
⚡	Aardelektrode
⚡	Leiding naar beneden gaand CU50mm ²
⚡	Opvanger
⚡	Leiding fundering aarding CU50mm ²
⚡	Leiding bliksem beveiliging CU50mm ²
⚡	Aardrail

WB-templates-A0, versie 18-2-2020		Projectnr.	Projectnaam
Omschrijving wijziging		As-Built	
RWZI-Stein Terreintekening Aarding en bliksembeveiliging 68--T--517			
Wijzigingsliet		Schaal 1:200 Formaat A0	
Datum wijziging 08-02-2022 Gewijzigd door JBO Datum contr. wijziging 08-02-2022 Wijziging gecontr. door JBO		Tekeningsnummer 68--T--517 Archiefnummer	
Getekend JBO Datum 24-02-2021 Gecontr. JBO Datum 24-02-2021		Bladnr. 1 van 1	

