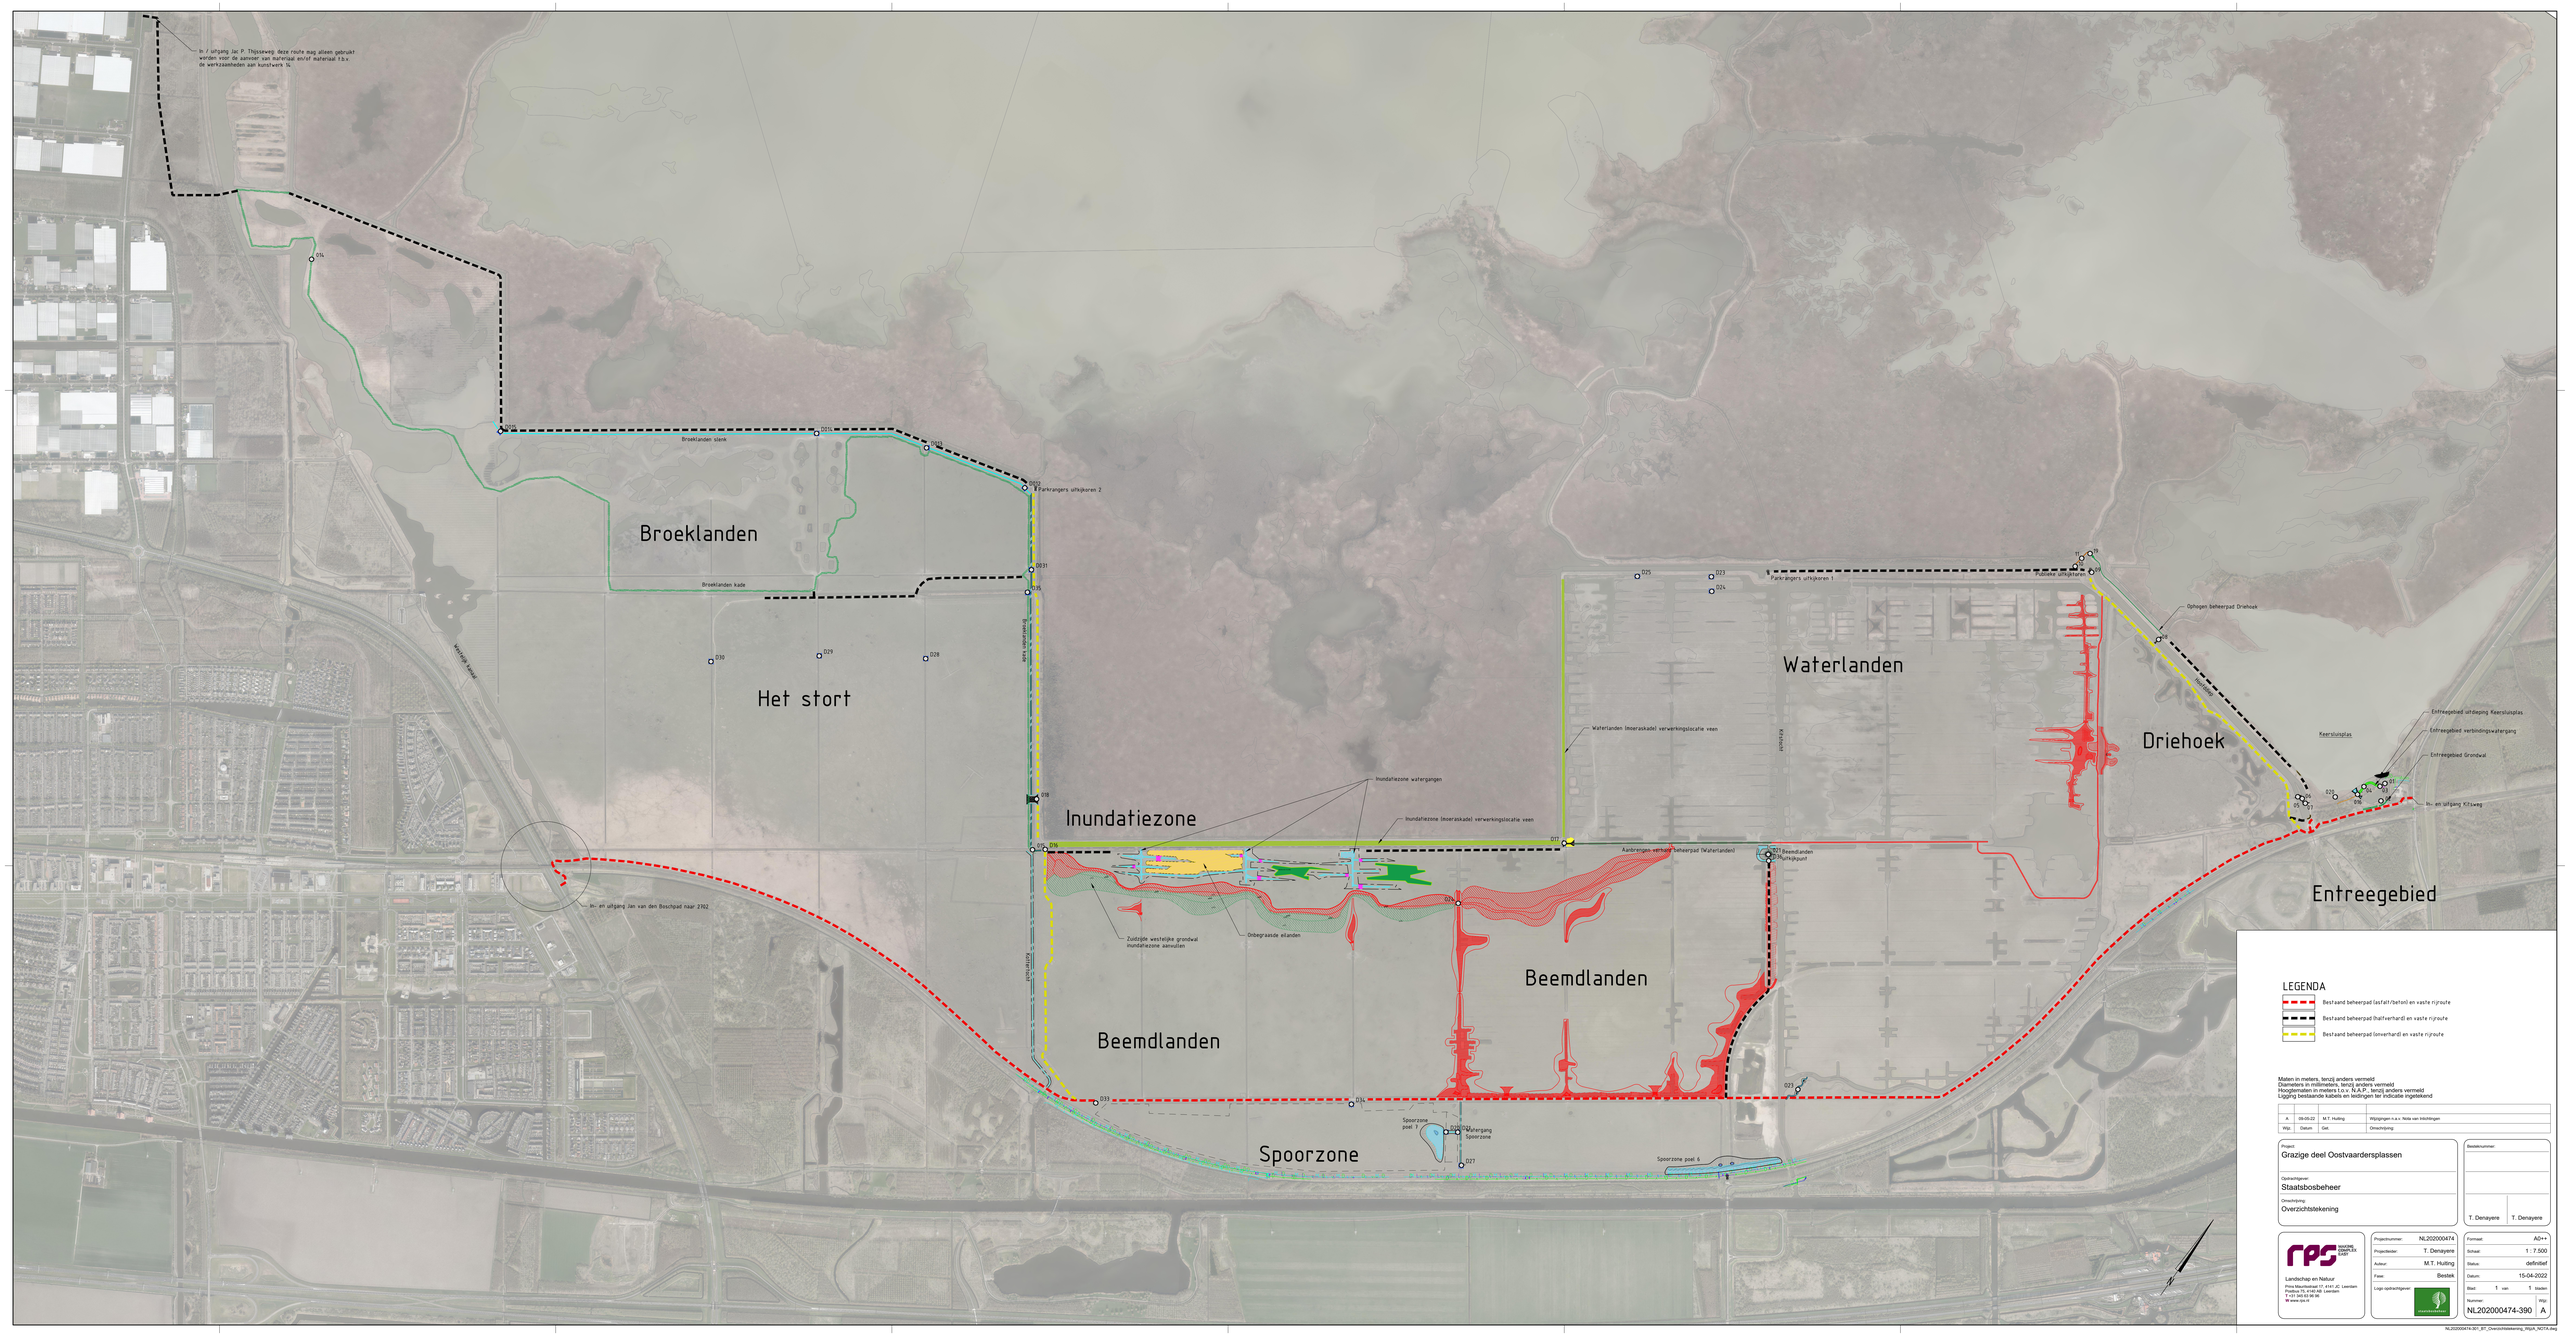
In / uitgang Jac P. Thijsseweg deze route mag alleen gebruikt worden voor de aanvoer van materiaal en/of materiaal t.b.v. de werkzaamheden aan kunstwerk 5L
Broeklanden
Broeklanden sloot
Broeklanden kade
Het stort
Waterlijn Tunnel
Parkrangers uitkijkoren 2
Kanaal van Amsterdam
Inundatiezone
Inundatiezone watergangen
Inundatiezone (moerascade) verwerkingslocatie veen
Zuidelijke westelijke grondwal inundatiezone aanvullen
Onbegraasde eilanden
In- en uitgang Jan van den Beschpad naar 2762
Katerpad
Beemdlanden
Spoorzone
Spoorzone poel 7
Watergang Spoorzone
Spoorzone poel 6
Parkrangers uitkijkoren 1
Waterlanden (moerascade) verwerkingslocatie veen
Aanbrengen verharde beheerpad (Waterlanden)
Beemdlanden Uitkijkpunt
Waterlanden
Kanaal
Pontoon uitstapkade
Ophogen beheerpad Driehoek
Driehoek
Keersluisplas
Entreegebied uitbreiding Keersluisplas
Entreegebied verbindingswatergang
Entreegebied Grondwal
In- en uitgang Kitsweg
Entreegebied
LEGENDA
Bestaand beheerpad (asfalt/beton) en vaste rijroute
Bestaand beheerpad (halfverhard) en vaste rijroute
Bestaand beheerpad (onverhard) en vaste rijroute
Maten in meters, tenzij anders vermeld
Diameters in millimeters, tenzij anders vermeld
Hoogtematen in meters t.o.v. N.A.P., tenzij anders vermeld
Ligging bestaande kabels en leidingen ter indicatie ingetekend
A. 09-05-22 M.T. Hulting Wijzigingen n.a.v. Nota van Inlichtingen
Wijz. Datum Gat. Omschrijving
Project: Grazige deel Oostvaardersplassen
Opdrachtgever: Staatsbosbeheer
Omschrijving: Overzichtstekening
Bestektekenaar: T. Denayere
T. Denayere
RPS Landschap en Natuur
Prins Mauritsstraat 17, 4141 JC Leerdam
Postbus 1, 4140 AA Leerdam
T +31 345 53 06 00
W www.rps.nl
Projectnummer: NL202000474
Projectleider: T. Denayere
Auteur: M.T. Hulting
Fase: Bestek
Logo opdrachtgever: Staatsbosbeheer
Formaat: A0++
Schaal: 1 : 7.500
Status: definitief
Datum: 15-04-2022
Blad: 1 van 1 bladen
Wijz.: A
Nummer: NL202000474-390
NL202000474-001_BT_Overzichtstekening_WBJA_NCTS.dwg