


 

BESTAANDE SITUATIE

- Bestaande situatie
- Bestaand beheerpad
- Bestaand wandelpad
- Bestaand raster
- Werkzaamheden Ploegen b.v.
- Gas lagedruk
- Datatransport
- Laagspanning
- Rioel vrijverval
- Persleiding
- Water

NIEUWE SITUATIE

- Ontgraven watergang / poel
- Insteklijn watergang / poel
- Bodemlijn watergang / poel
- Herprofiëren watergang op aanwijzen directie (stelpost)
- Aanbrengen grondwal
- Tentlijn grondwal
- Kruinlijn grondwal
- Aanbrengen verhard beheerpad
- Talud
- Ontgraven onbegaasd eiland
- Aanbrengen begaasd eiland
- Plaggen tot NAP +4.60 m
- Verwerkingslocatie grond
- Aanbrengen onverhard beheerpad
- Aanbrengen vlinder
- Aanbrengen tegels 30x30cm
- Aanbrengen oeverbescherming
- Aanbrengen oeverbescherming zandig karakter
- Aanbrengen doorwaadbare plaats
- Aanbrengen riel wortelspecie

Uitkijkkoren (bestek NL20200474-B2)


Aanbrengen vistrap

Aanbrengen dan + duiker

Aanbrengen drempel

D22 Kunstwerkaanduiding (duiker), zie kunstwerkenstaat

017 Kunstwerken, zie ontwerptekeningen

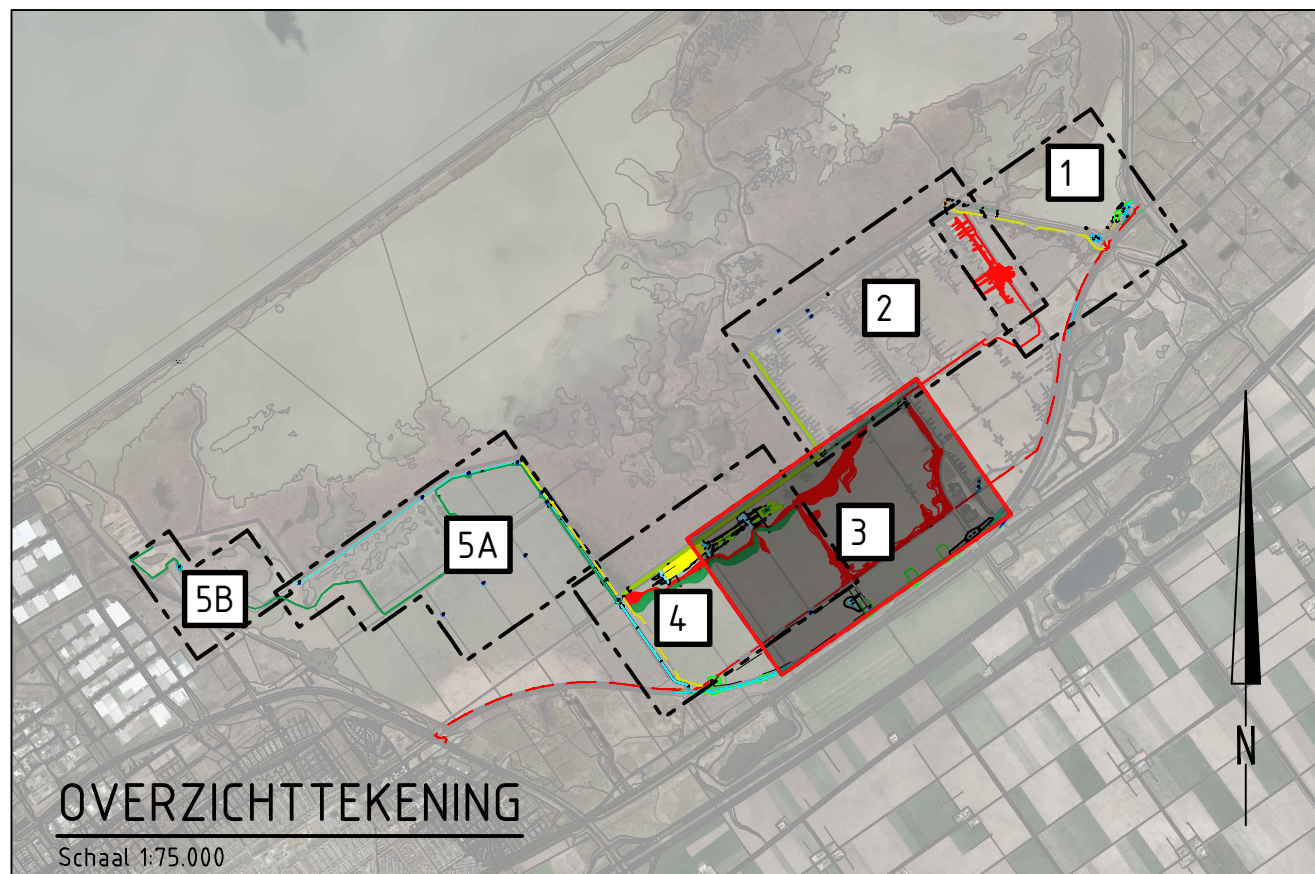

Masten in meters, tenzij anders vermeld
Diameters in millimeters, tenzij anders vermeld
Hoogtematen in meters t.o.v. N.A.P., tenzij anders vermeld
Ligging bestaande kabels en leidingen ter indicatie ingetekend

A	08-05-2022	M.T. Hulting	Wijzigingen o.v.v. Nota van indertellingen
Wsp	Datum	Gek	Omschrijving
Project: Grazige deel Oostvaardersplassen			
Opdrachtgever: Staatsbosbeheer			
Omschrijving: Situatie 3: Beemdlanden en Spoorzone			
Projectnummer: NL202000474			Besteknummer:
Projectleider: T. Denayer			
Auteur: M.T. Hulting			
Fase: Bestek			
Logo opdrachtgever:			
Formaat: A0+			Schaal: 1: 2.000
Status: Definitief			Datum: 15-04-2022
Blad: 3 van 5 bladen			Numero: NL2000474-393
A			