


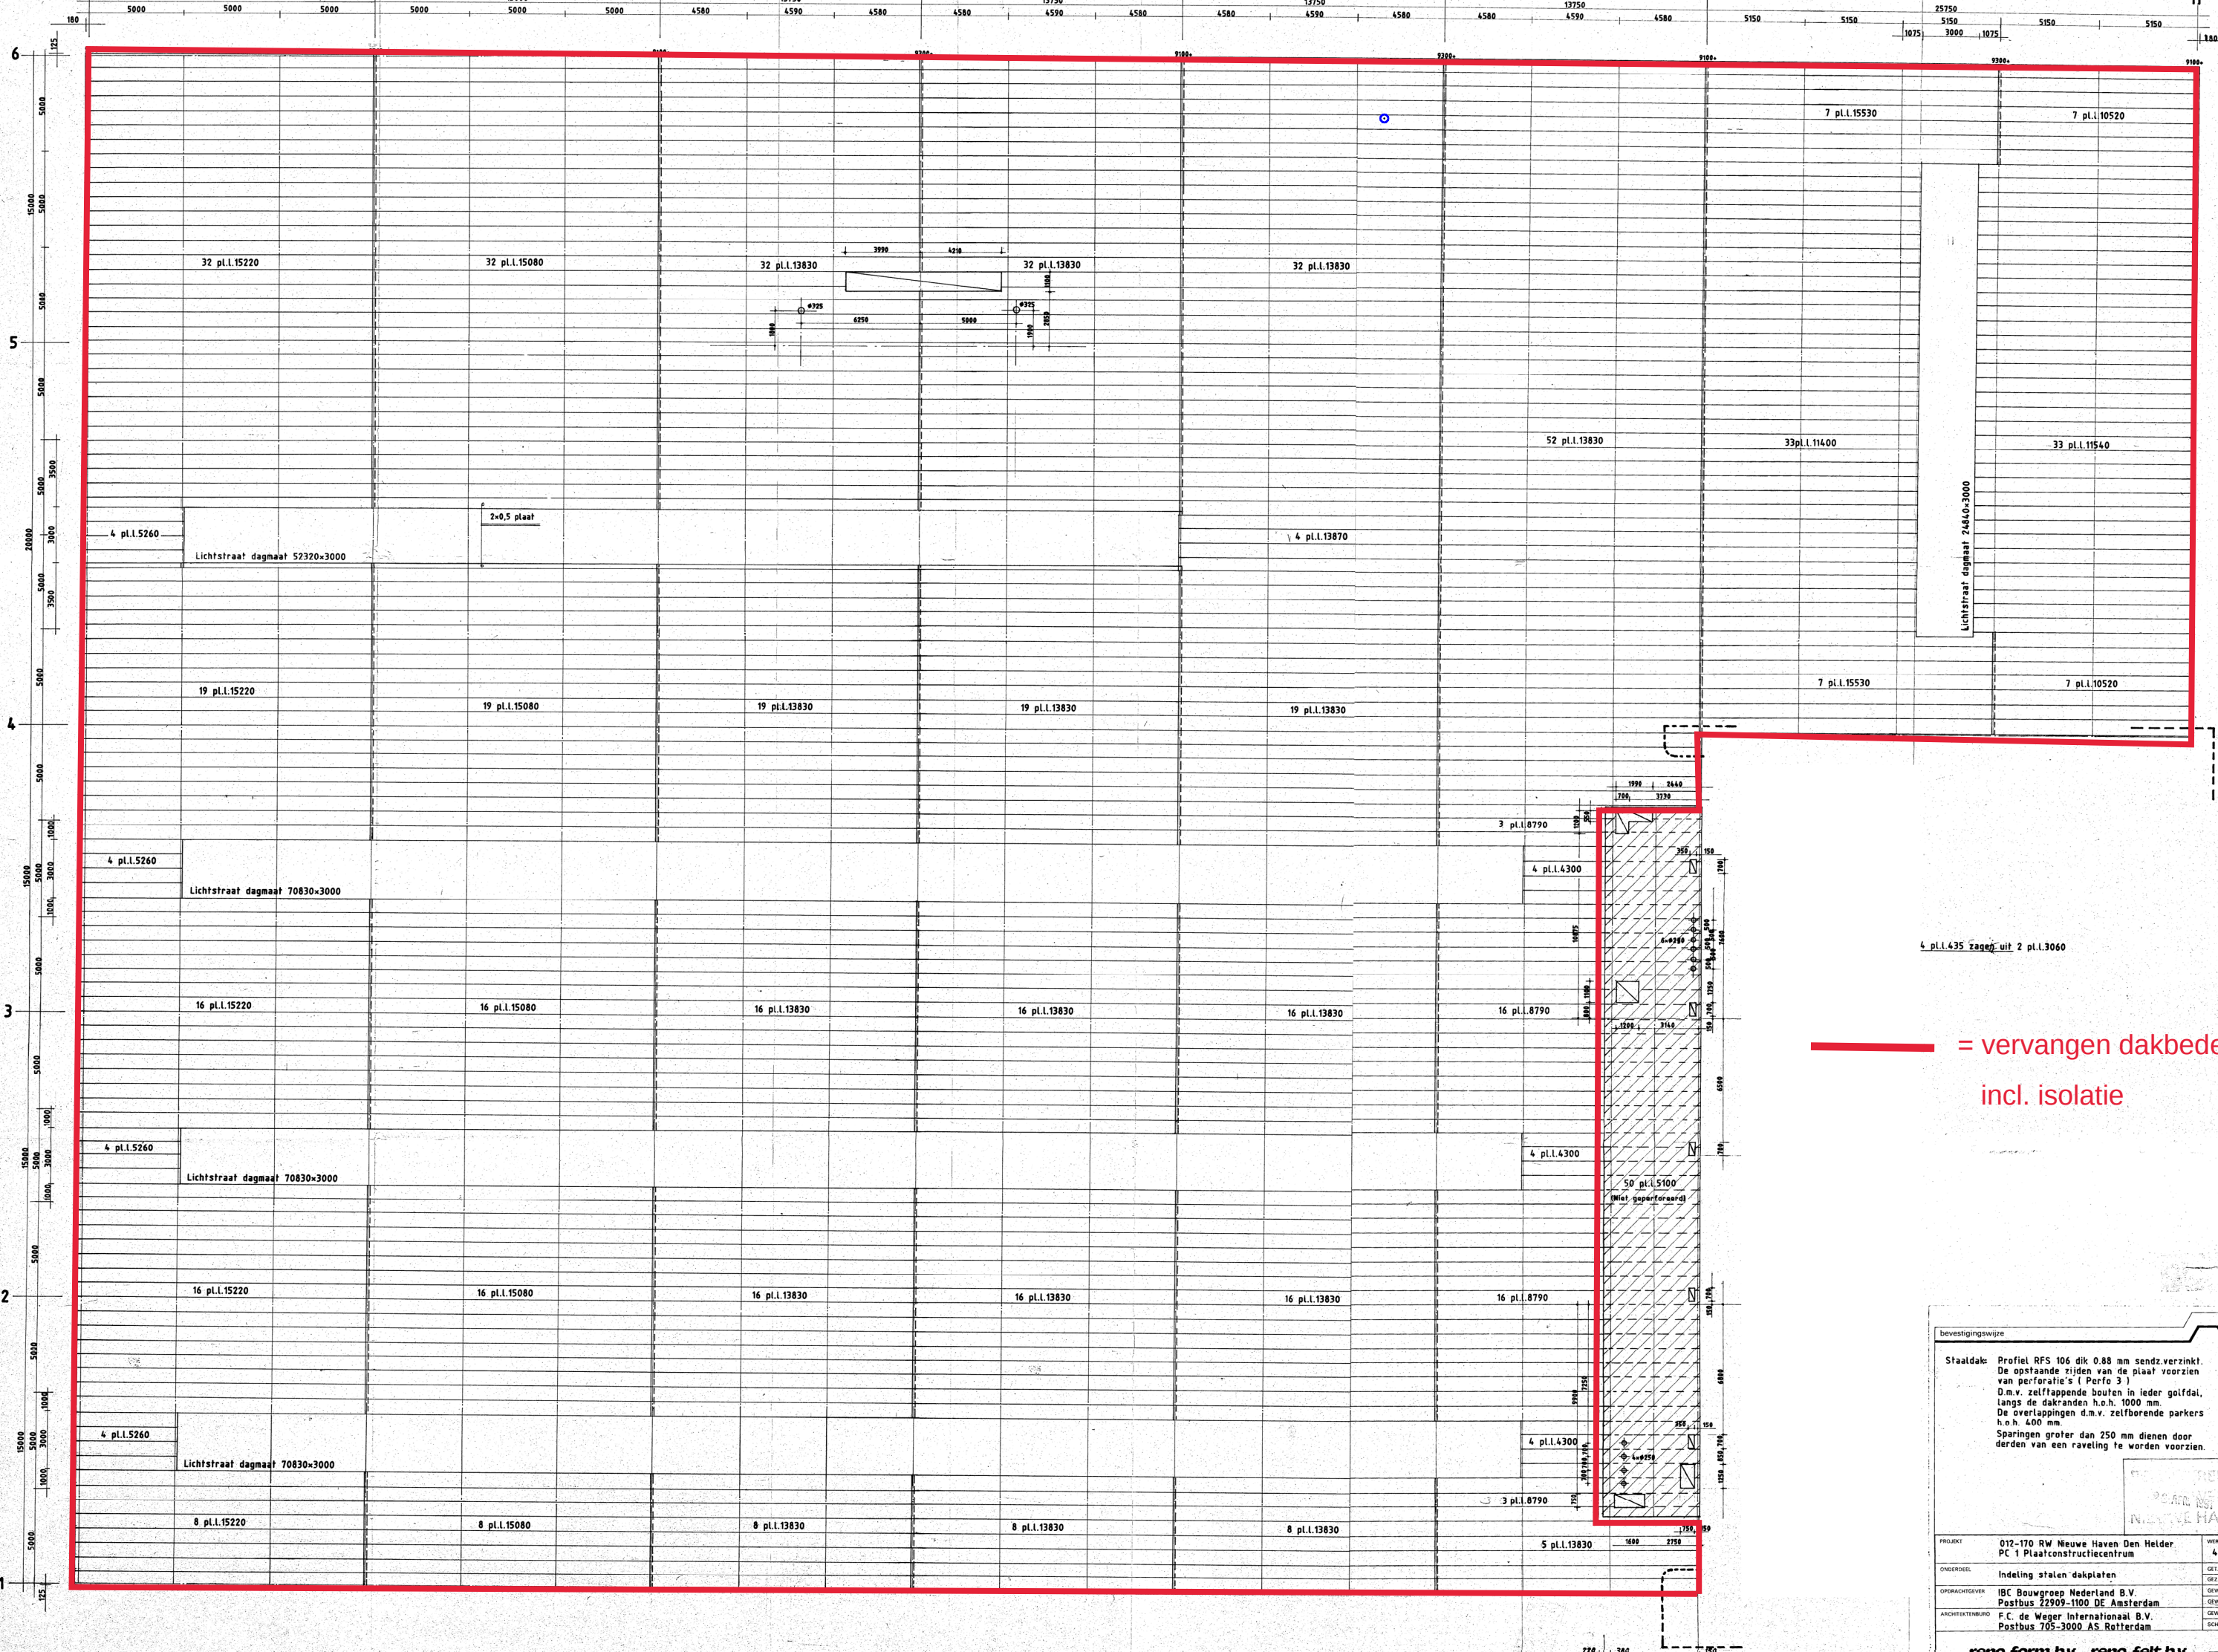

4 pl.I.435 Zagegat uit 2 pl.I.3060

— = vervangen dakbedekking
incl. isolatie

bevestigingswijze

Staaldak: Profiel RFS 106 dik 0.88 mm sendz.verzinkt.
De opstaande zijden van de plaat voorzien van perforatie's (Perfo 3)
D.m.v. zelftappende bouten in ieder golfdal, langs de dakranden h.o.h. 1000 mm.
De overlappingsen d.m.v. zelfborende parkers h.o.h. 400 mm.
Sparingen groter dan 250 mm dienen door derden van een raveling te worden voorzien.

PROJECT 012-170 RW Nieuwe Haven Den Helder
PC 1 Plaatconstructiecentrum

WERK NR. 4749
BLAD NR. 01

ONDERDEEL Indeling stalen dakplaten

OPDRACHTGEVER IBC Bouwgroep Nederland B.V.
Postbus 22909-1100 DE Amsterdam

ARCHITECTENBUREAU F.C. de Weger Internationaal B.V.
Postbus 705-3000 AS Rotterdam

GEW. LEGGI! DO 10.3.91

GEW. DO

GEW. DO

GEW. DO

GEW. DO

SCHAAL 1 : 100

reno-form b.v. - reno-felt b.v.