
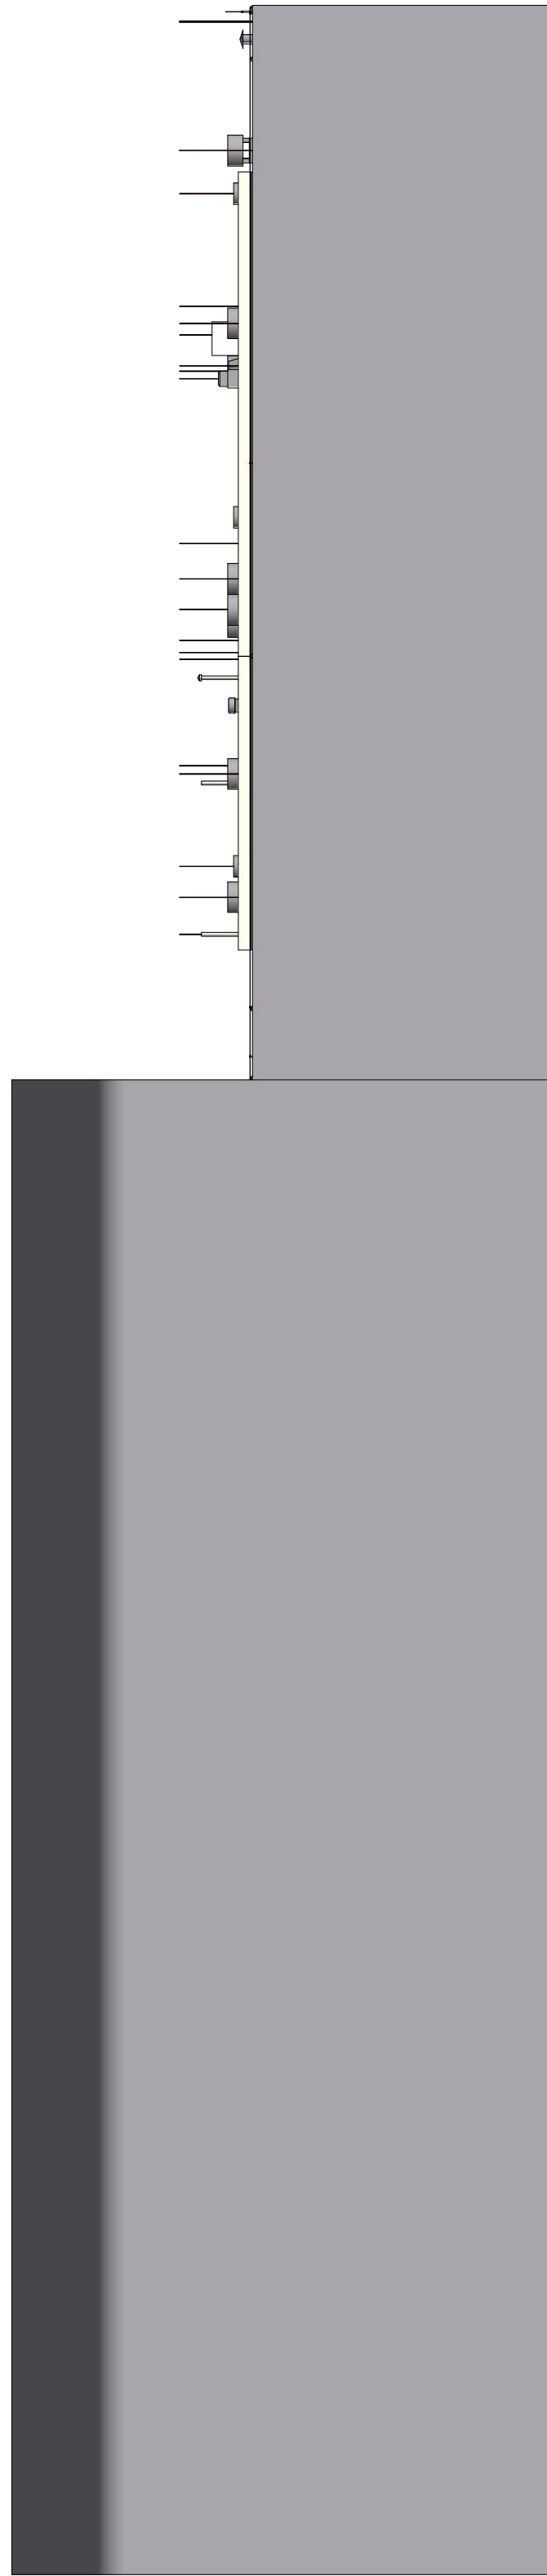
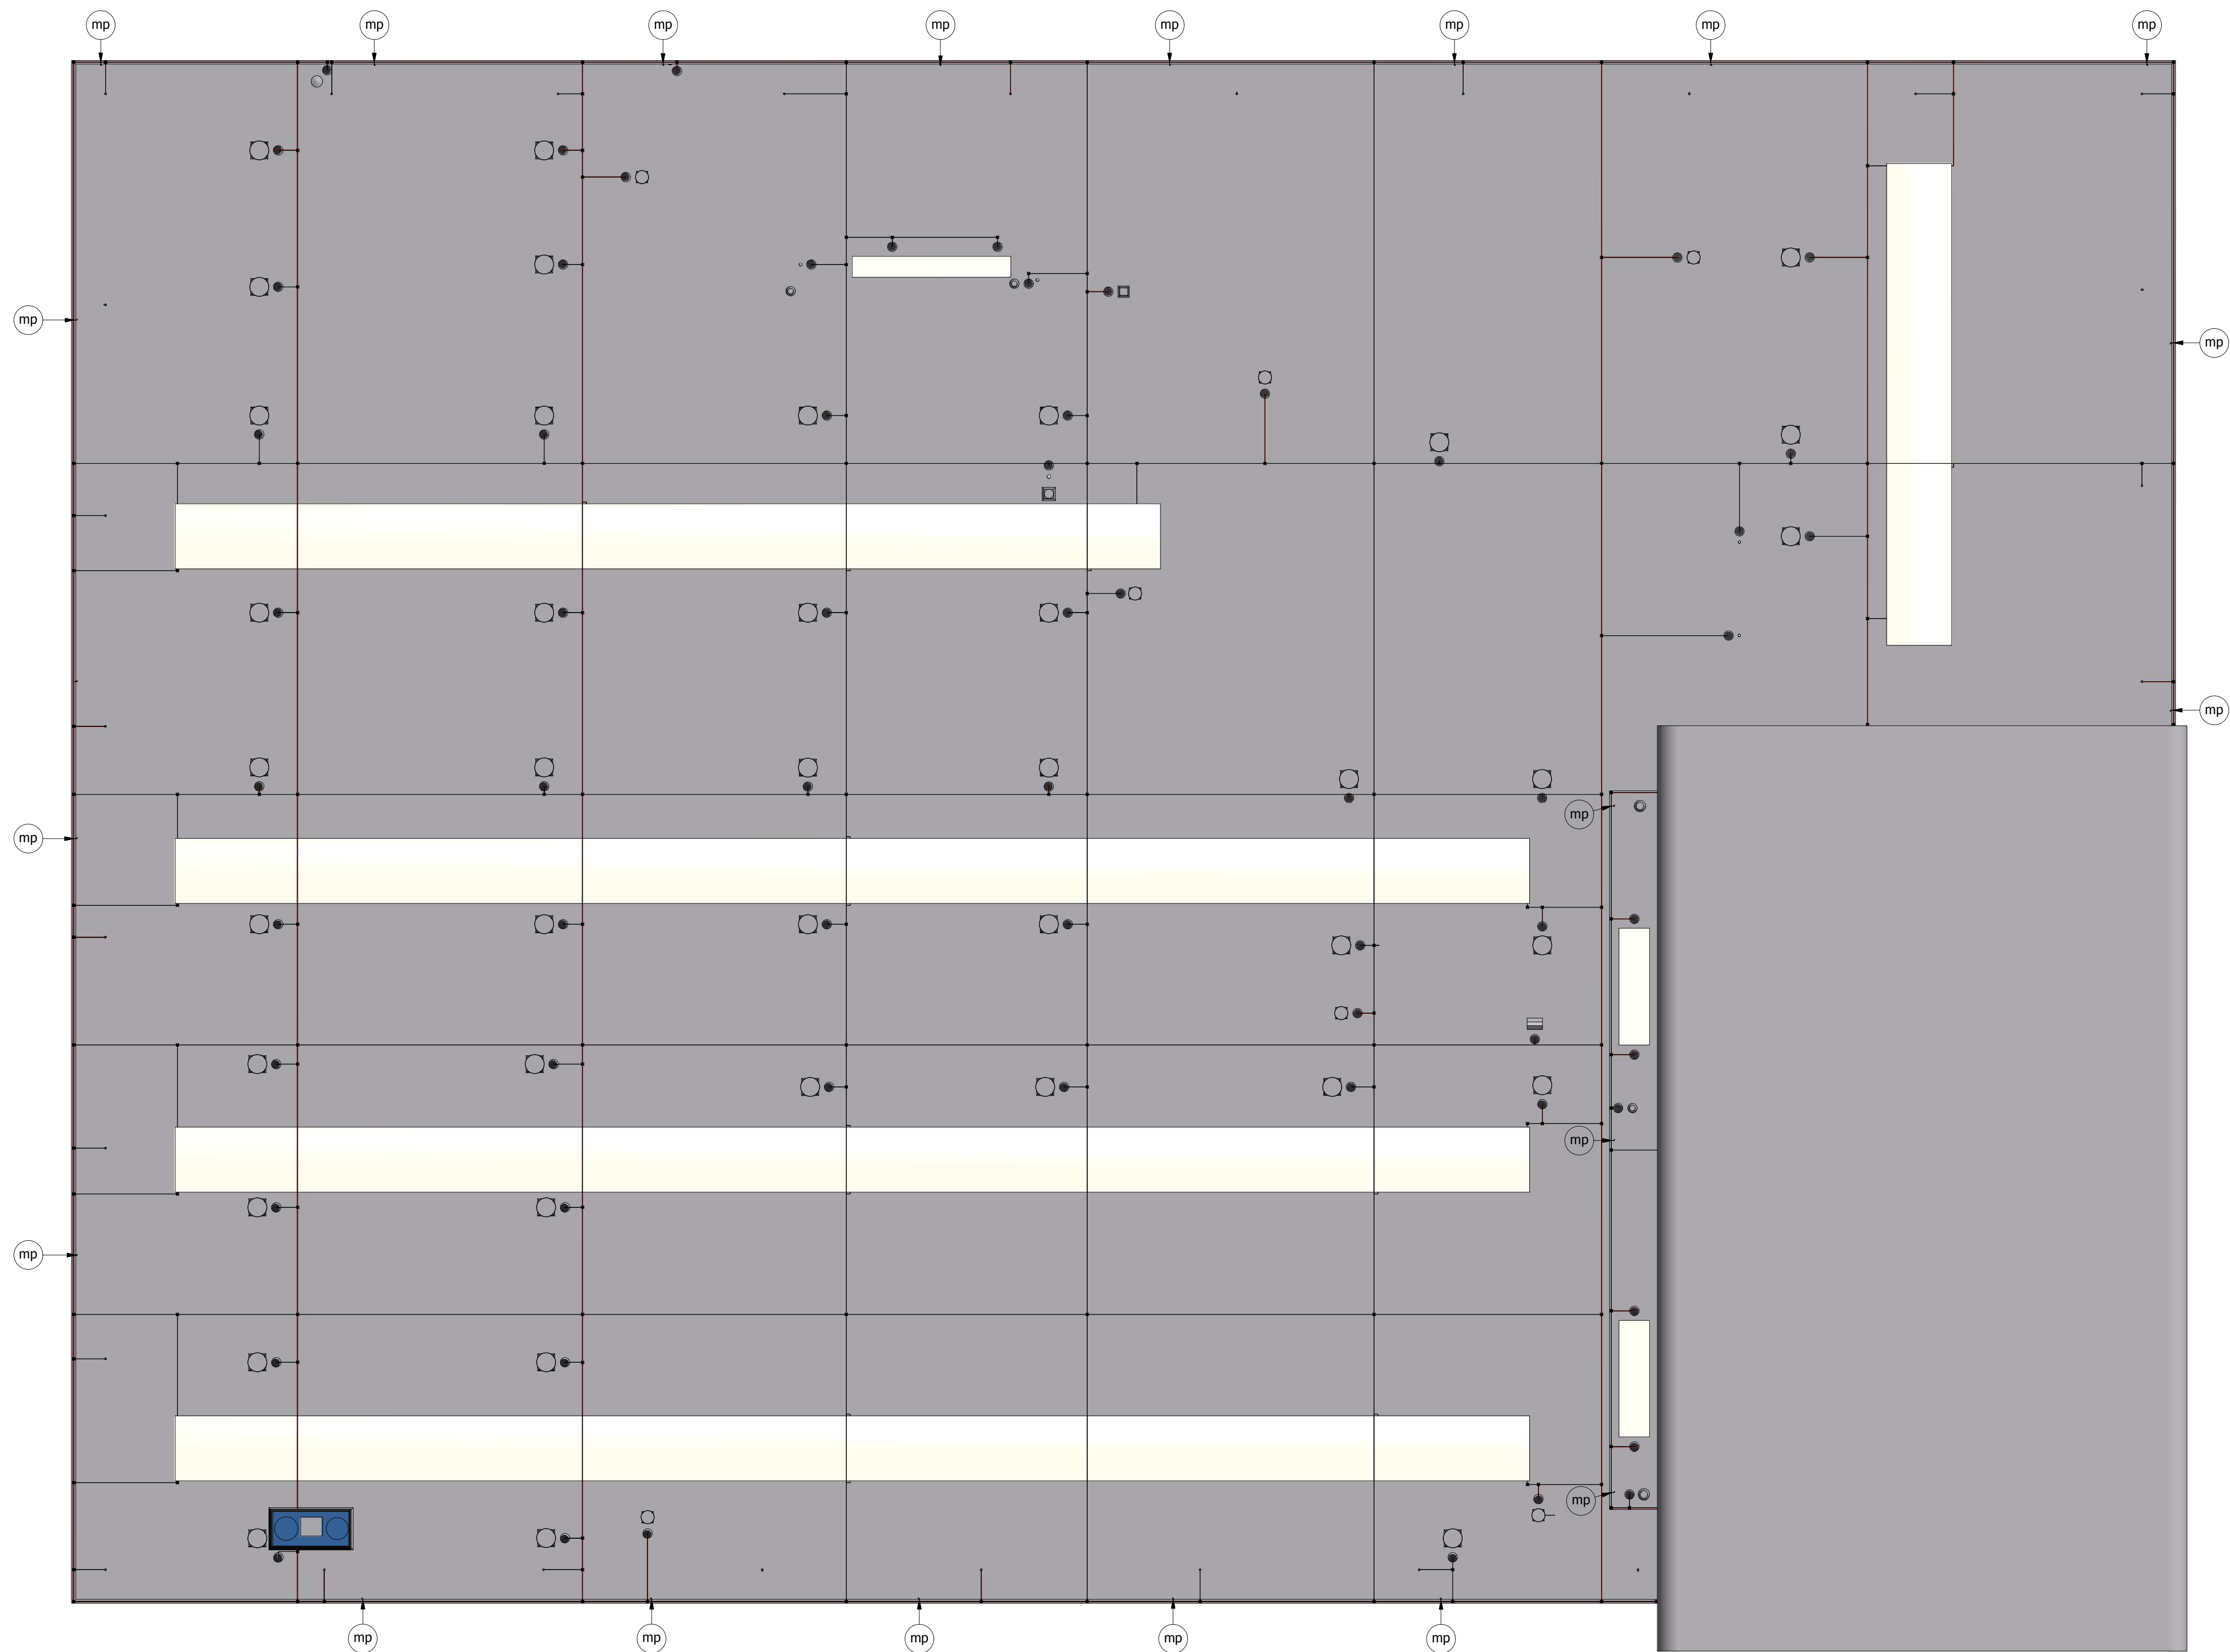


PROJECT: MB platform Productiecentrum S1	
PROJECTFASE: Gereed	BESTEKNR : n.v.t.
DOC. SOORT: Installatietekening bliksembeveiliging	
BENAMING : DAK gebouw	
Opdrachtgever : Boersen bliksembeveiliging Uitgavedatum : 3-5-2012 Auteur : AGR-HD&S Gecontroleerd : xxx Goedgekeurd: xxxx	
Commando Dienstencentra Ministerie van Defensie Directie Veiligheid Defensie Directie West Postbus 10.000 2780 CA Den Helder Tel. nr. 0223 657862	
Schaal :	Identificatie nr: 14B12-170-XXX-BLIKSEM-E001-A-ITP70 object nr: geb. nr: projectie: pps nr: draai/leed nr: versie: teek/bw. laag
Tek. form: A1	

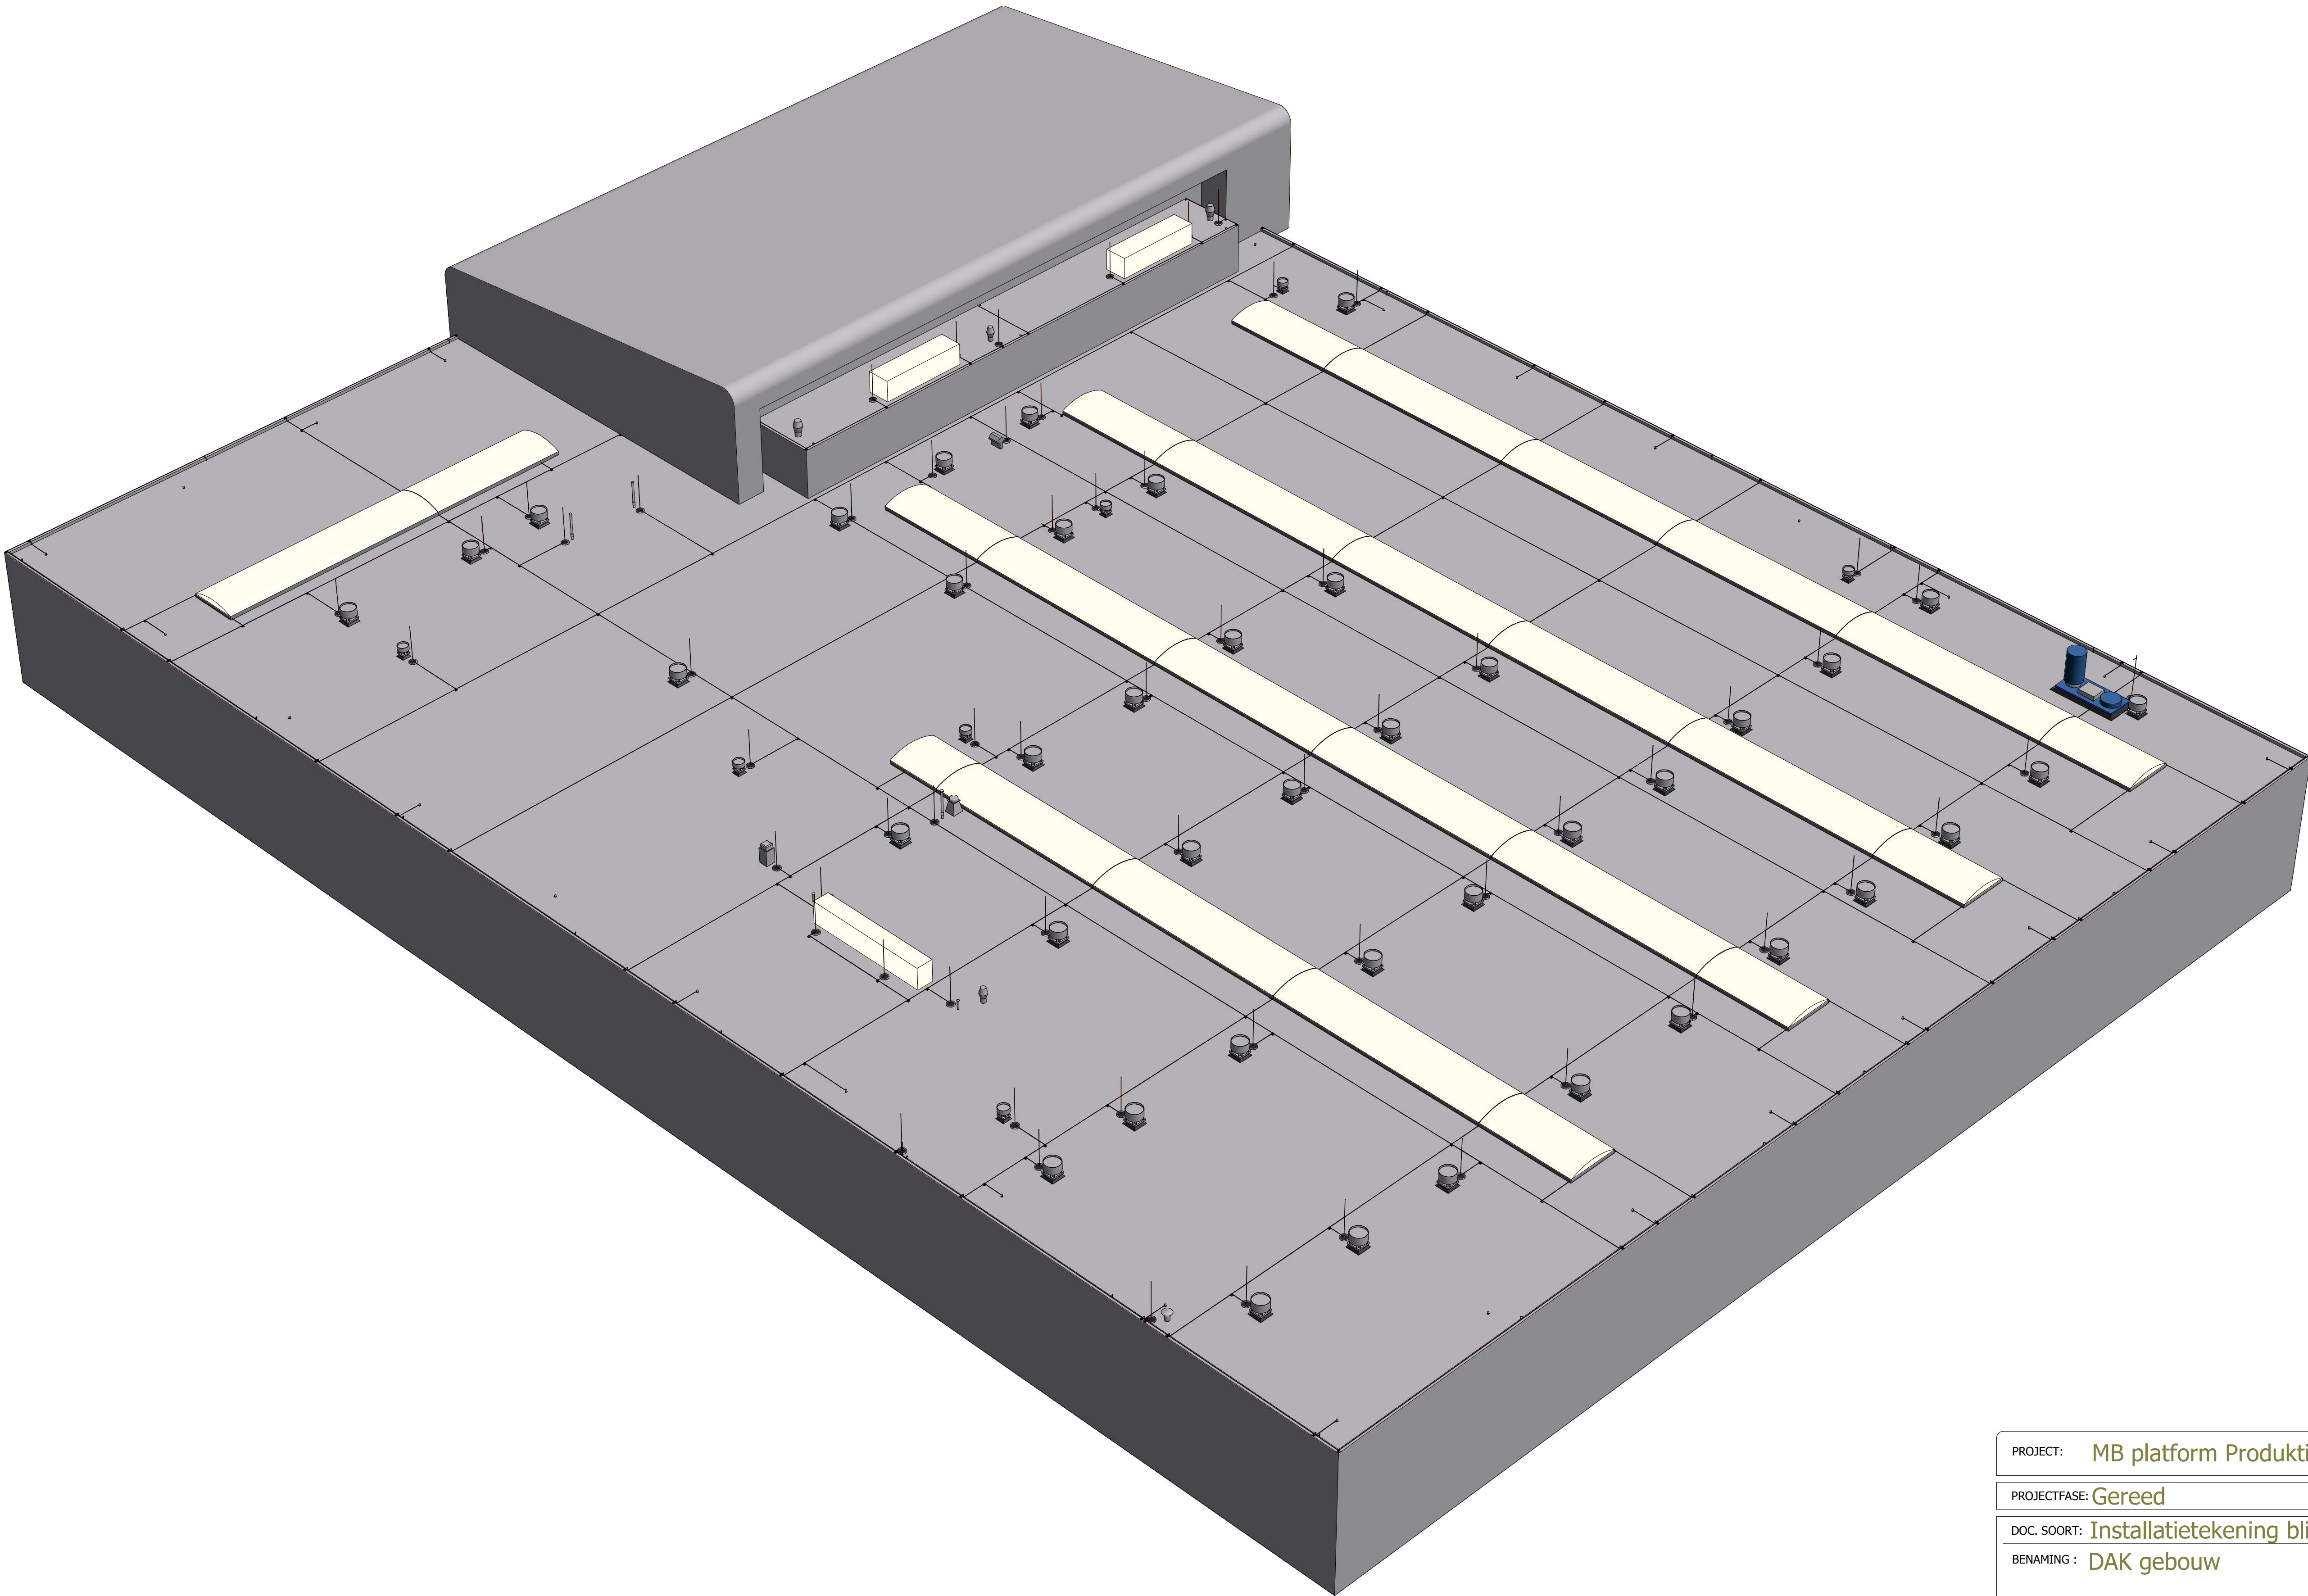

PROJECT: MB platform Productiecentrum S1	
PROJECTFASE: Gereed	BESTEKNR : n.v.t.
DOC. SOORT: Installatietekening bliksembeveiliging	
BENAMING : DAK gebouw	
Commando Dienstencentra Ministerie van Defensie Directie Veiligheid Defensie Directie West Postbus 10.000 1700 CA Oen Helder Tel. nr. 0223 657862	
Opdrachtgever : Boersen bliksembeveiliging Uitgavedatum : 3-5-2012 Auteur : AGR-HD&S Gecontroleerd : xxx Goedgekeurd: xxxx	
Schaal :	Identificatie nr: 14B12-170-XXX-BLIKSEM-E001-A-ITP70 object nr: geb. nr: projectie pps nr: draai/loos nr: versie soort/bw. laag
Tek. form: A1	