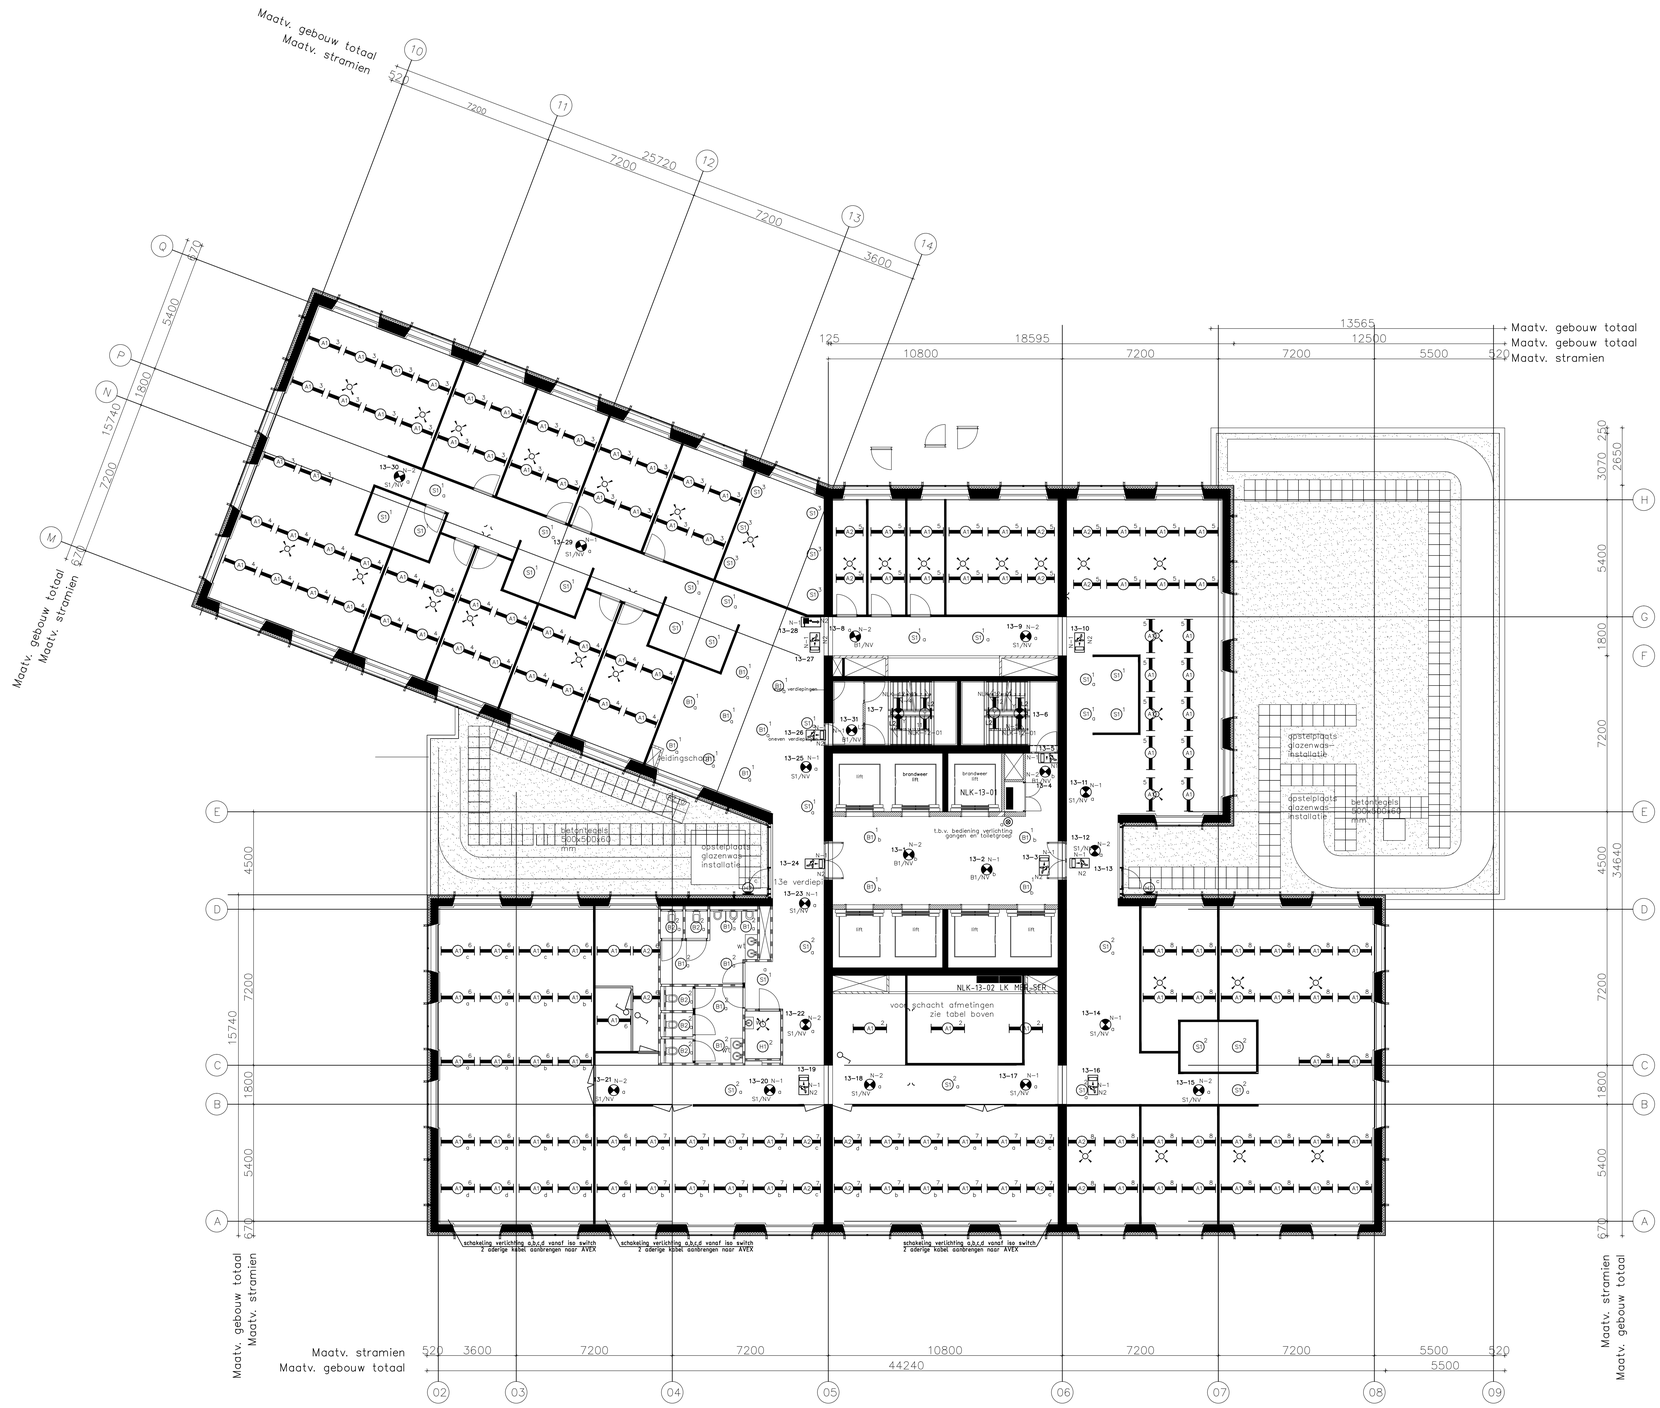

Revisie	Datum	Opgesteld door	Nagezien door	Status	Omschrijving
00	1–4–10	JHdV	ATA	REVISIE	
01	1–9–10	TA	WvdD	REVISIE	
02	1–2–12	MYO		REVISIE	
03	29–9–14	BvdL	LTe	REVISIE	Van 1 noodverlichtingsarmatuur een gewoon armatuur gemaakt.

Maastoren

Laan op Zuid , Rotterdam

Opdrachtgever : \ATT2512378.jpg	CVG Projecten XX bv Otto Reuchlinweg 1132 Postbus 23413 , 3001 KK Rotterdam Tel. 010- 2400310 Fax 010- 2400312	Aannemer : BESIX	BESIX NEDERLAND BRANCH Zuidelanden 80 Postbus 8 , 2990 AA Barendrecht Tel. 0180–641990 Fax 0180–641991
Directie :	Stevens en Van Dijck bouwtoezichtgroep en huiseigendsadv. Baron de Coubertinlaan 37 Postbus 7020 , 2701 AA Zoetermeer Tel. 079–3616121 Fax 079–3614227 E–mail : priem@stvd.nl	Architect : DAM & PARTNERS ARCHITECTEN	DAM & Partners Architecten Schipluidenlaan 4 1062 HE Amsterdam Tel. 020–6234755 Fax 020–6277288 E–mail : office@damenpartners.com
Constructeur : \LOGO\BELEIDV NAM.jpg	Ingenieursbureau Zonneveld b.v. Max. Euweloon 23 Postbus 4398 , 3006 AJ Rotterdam Tel. 010–4528888 Fax 010–4529550 E–mail : info@zonneveld.com	Adviseurs Technische Installaties:	Techniplan Adviseurs. bv. Fokkerl Elsingastraat 42 Postbus 8280 ,3009 AG Rotterdam Tel. 010–4562311 Fax 010–4567723 E–mail : adviseurs@techniplan.nl
Adviseurs bouwfysica en brandtechnische zaken: \logo_dgmr_kleur.jpg	DGMR Raadgevende ingenieurs b.v Brugstraat 16 Postbus 153 , 6800 AD Arnhem Tel. 026–3512141 Fax 026–4435836 E–mail : kyd@dgmr.nl	Bouwleidsterrmanager :	Bosalt bouwadvies BV Edisonbaan 140 – gebouw 1 Postbus 109 , 3430 AC Nieuwegein Tel. 030–6085700 Fax 030–6085760 E–mail : ik@bosalt.nl
Werktuigbouwkundige Installatie roodenb.JPG	Roodenburg Installatie Bedrijf b.v. Nieuwe Tiendweg 11a Postbus 327 2920 AH Krimpen a/d IJssel Tel. 010- 2400310 Fax 010- 2400312 info@roodenburg.nl	Electrotechnische Installatie verkerk1.bmp	Verkerk Groep Molenvliet 1 en 15 Postbus 49 , 3330 AA Zwijndrecht Tel. 078–6107700 Fax 078–6107799 E–mail : info@verkerk.com

Titel : Verlichtings installatie

Omschrijving: 13e verdieping

REVISIE

Schaal 1:100

Formaat A0

Originator	Discipline	Sub-discipline	Location	Sub-location	Doc-type	Serial N°	Rev
RIB	ET	VL	PL	13	DRA	0001	A

gebekend met StabiCAD ®