


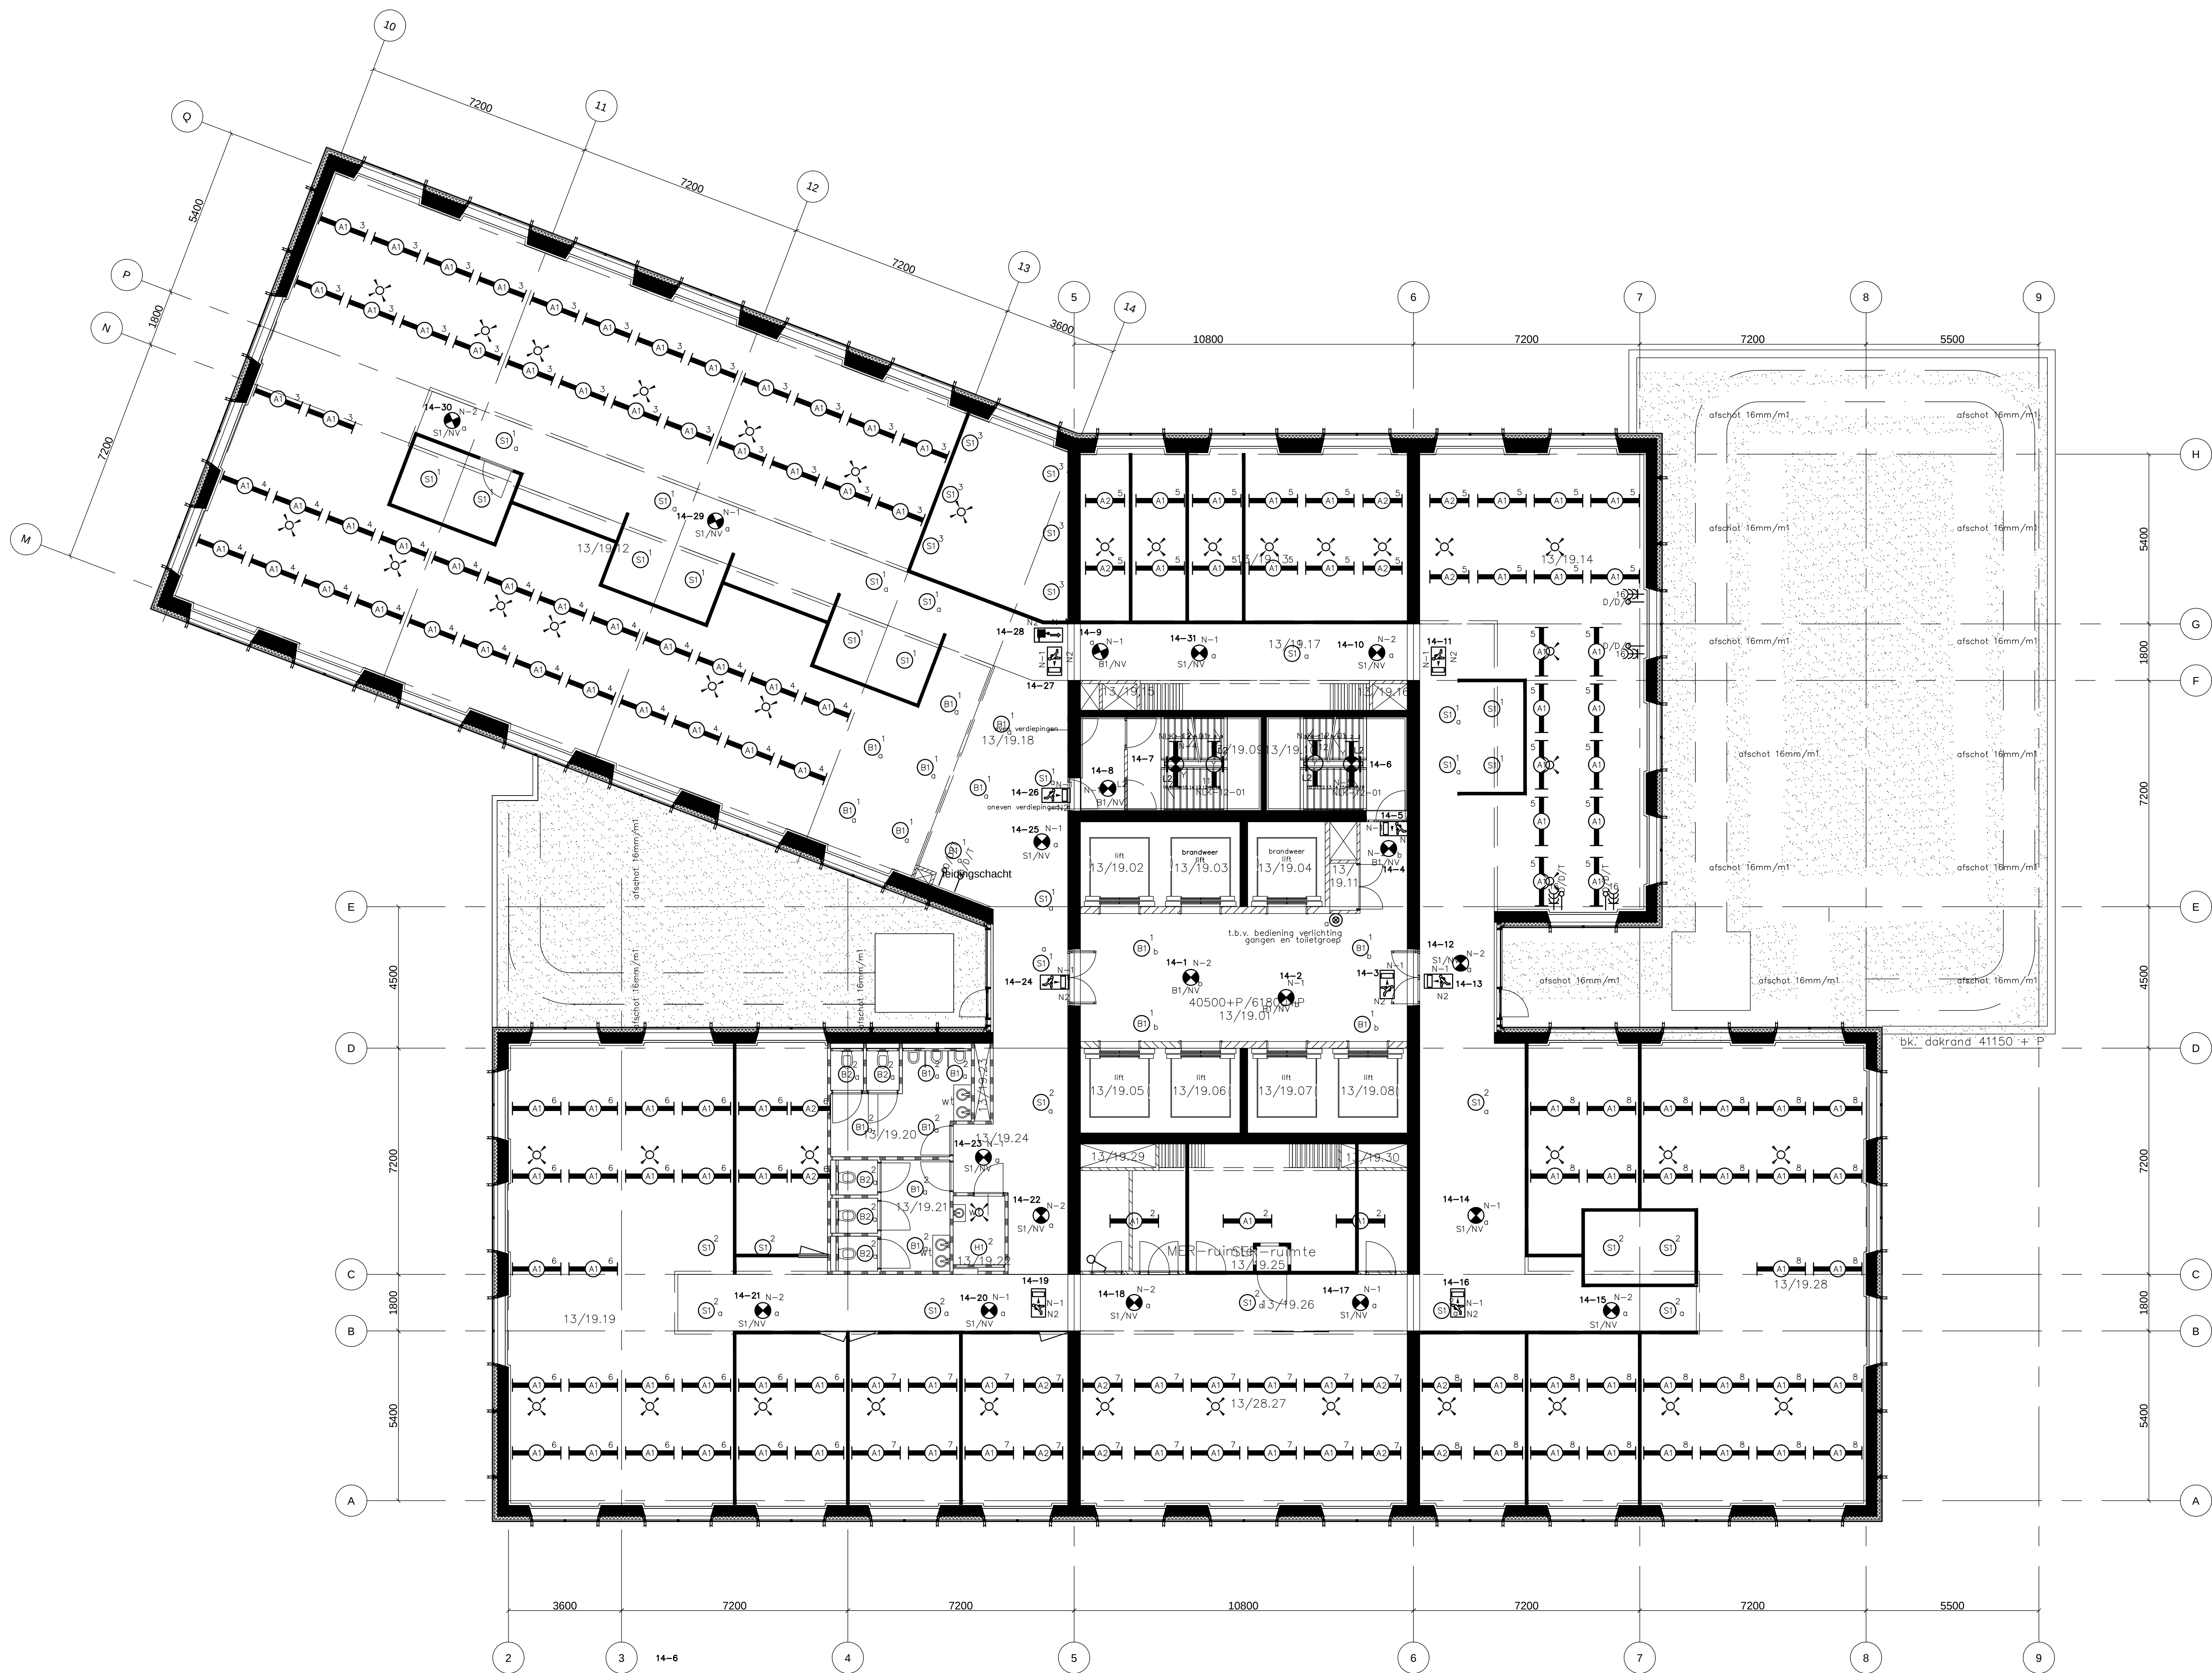

- De gebruikte symbolen zijn terug te vinden op tekening RIB-ET-AL-AL-99-INF-0002
- De gebruikte armaturen zijn terug te vinden op tekening RIB-ET-AL-AL-99-INF-0003

Revisie	Datum	Opgesteld door	Nagezien door	Status	Omschrijving
00	1-4-10	JWF	ATA	REVISIE	
01	1-2-12	MYO		REVISIE	
02	29-9-14	BvdL	LTe	REVISIE	Bouwkundige aanpassingen en nummering n.v. 14-2 en 14-6.

Maastoren

Laan op Zuid, Rotterdam

Opdrachtgever :
ATT2512378.jpg


ONV Projecten XX b.v.
Oude Rijnlaan 1132
Postbus 23413 - 3001 KK Rotterdam
Tel. 010-2400310
Fax 010-2400312

Aanvrager :
BESIX NEDERLAND BRANCH
Zuidside 80
Postbus 8 - 2990 AA Barendrecht
Tel. 0180-641890
Fax 0180-641891

Directe :


Staven en Van Dijk
binnenruimte en buitenruimte
Bosch de Grootlaan 37
Postbus 7020 - 2701 AA Zoetermeer
Tel. 079-361071
E-mail: j.van.dijk@staven.nl

Architect :
DAM & PARTNERS ARCHITECTEN
DAM & Partners Architecten
Schiedamschen 4
1052 HC Amsterdam
Tel. 020-6234795
Fax 020-6277288
E-mail: office@dampartners.com

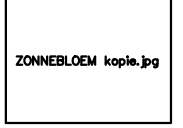Coördinator :


Ingenieursbureau Zonnveld b.v.
Max. Eerste 23
Postbus 4398 - 3006 AJ Rotterdam
Tel. 010-4259888
Fax 010-4259550
E-mail: info@zonnveld.com

Auteurs Technische Installaties:
Techniplan Adviseurs b.v.
Tolken Dijkweg 42
Postbus 8280 - 3020 AG Rotterdam
Tel. 010-4502271
Fax 010-4567723
E-mail: adviseurs@techniplan.nl

Adviseurs bouwtechnische afdeling:
logo_dgmw_kleur.jpg

DMR Roadwende Ingenieurs b.v.
Bijgast 16
Postbus 133 - 6800 AD Arnhem
Tel. 026-351541
Fax 026-443636
E-mail: lyb@dmr.nl

Bouwkeuze manager :
Baast bouwtechnische BV
Edisonlaan 140 - gebouw 1
Postbus 109 - 3430 AC Nieuwegein
Tel. 030-6085700
Fax 030-6085760
E-mail: info@baast.nl

Werkzaamheden:
Roederburg Installatie Bedrijf b.v.
info@roederburg.nl

Decoratieve installatie:
Verkerk Groep
Molenweg 1 en 1b
Postbus 49 - 3330 AA Zoelrecht
Tel. 078-6107700
Fax 078-6107799
E-mail: info@verkerk.com

Titel : Verlichtings installatie						Schaal
Omschrijving: 14e verdieping						1:100
						Formaat
						A0
Originator	Discipline	Sub-discipline	Location	Sub-location	Doc-type	Serial N°
RIB	ET	VL	PL	14	DRA	0001
						00