


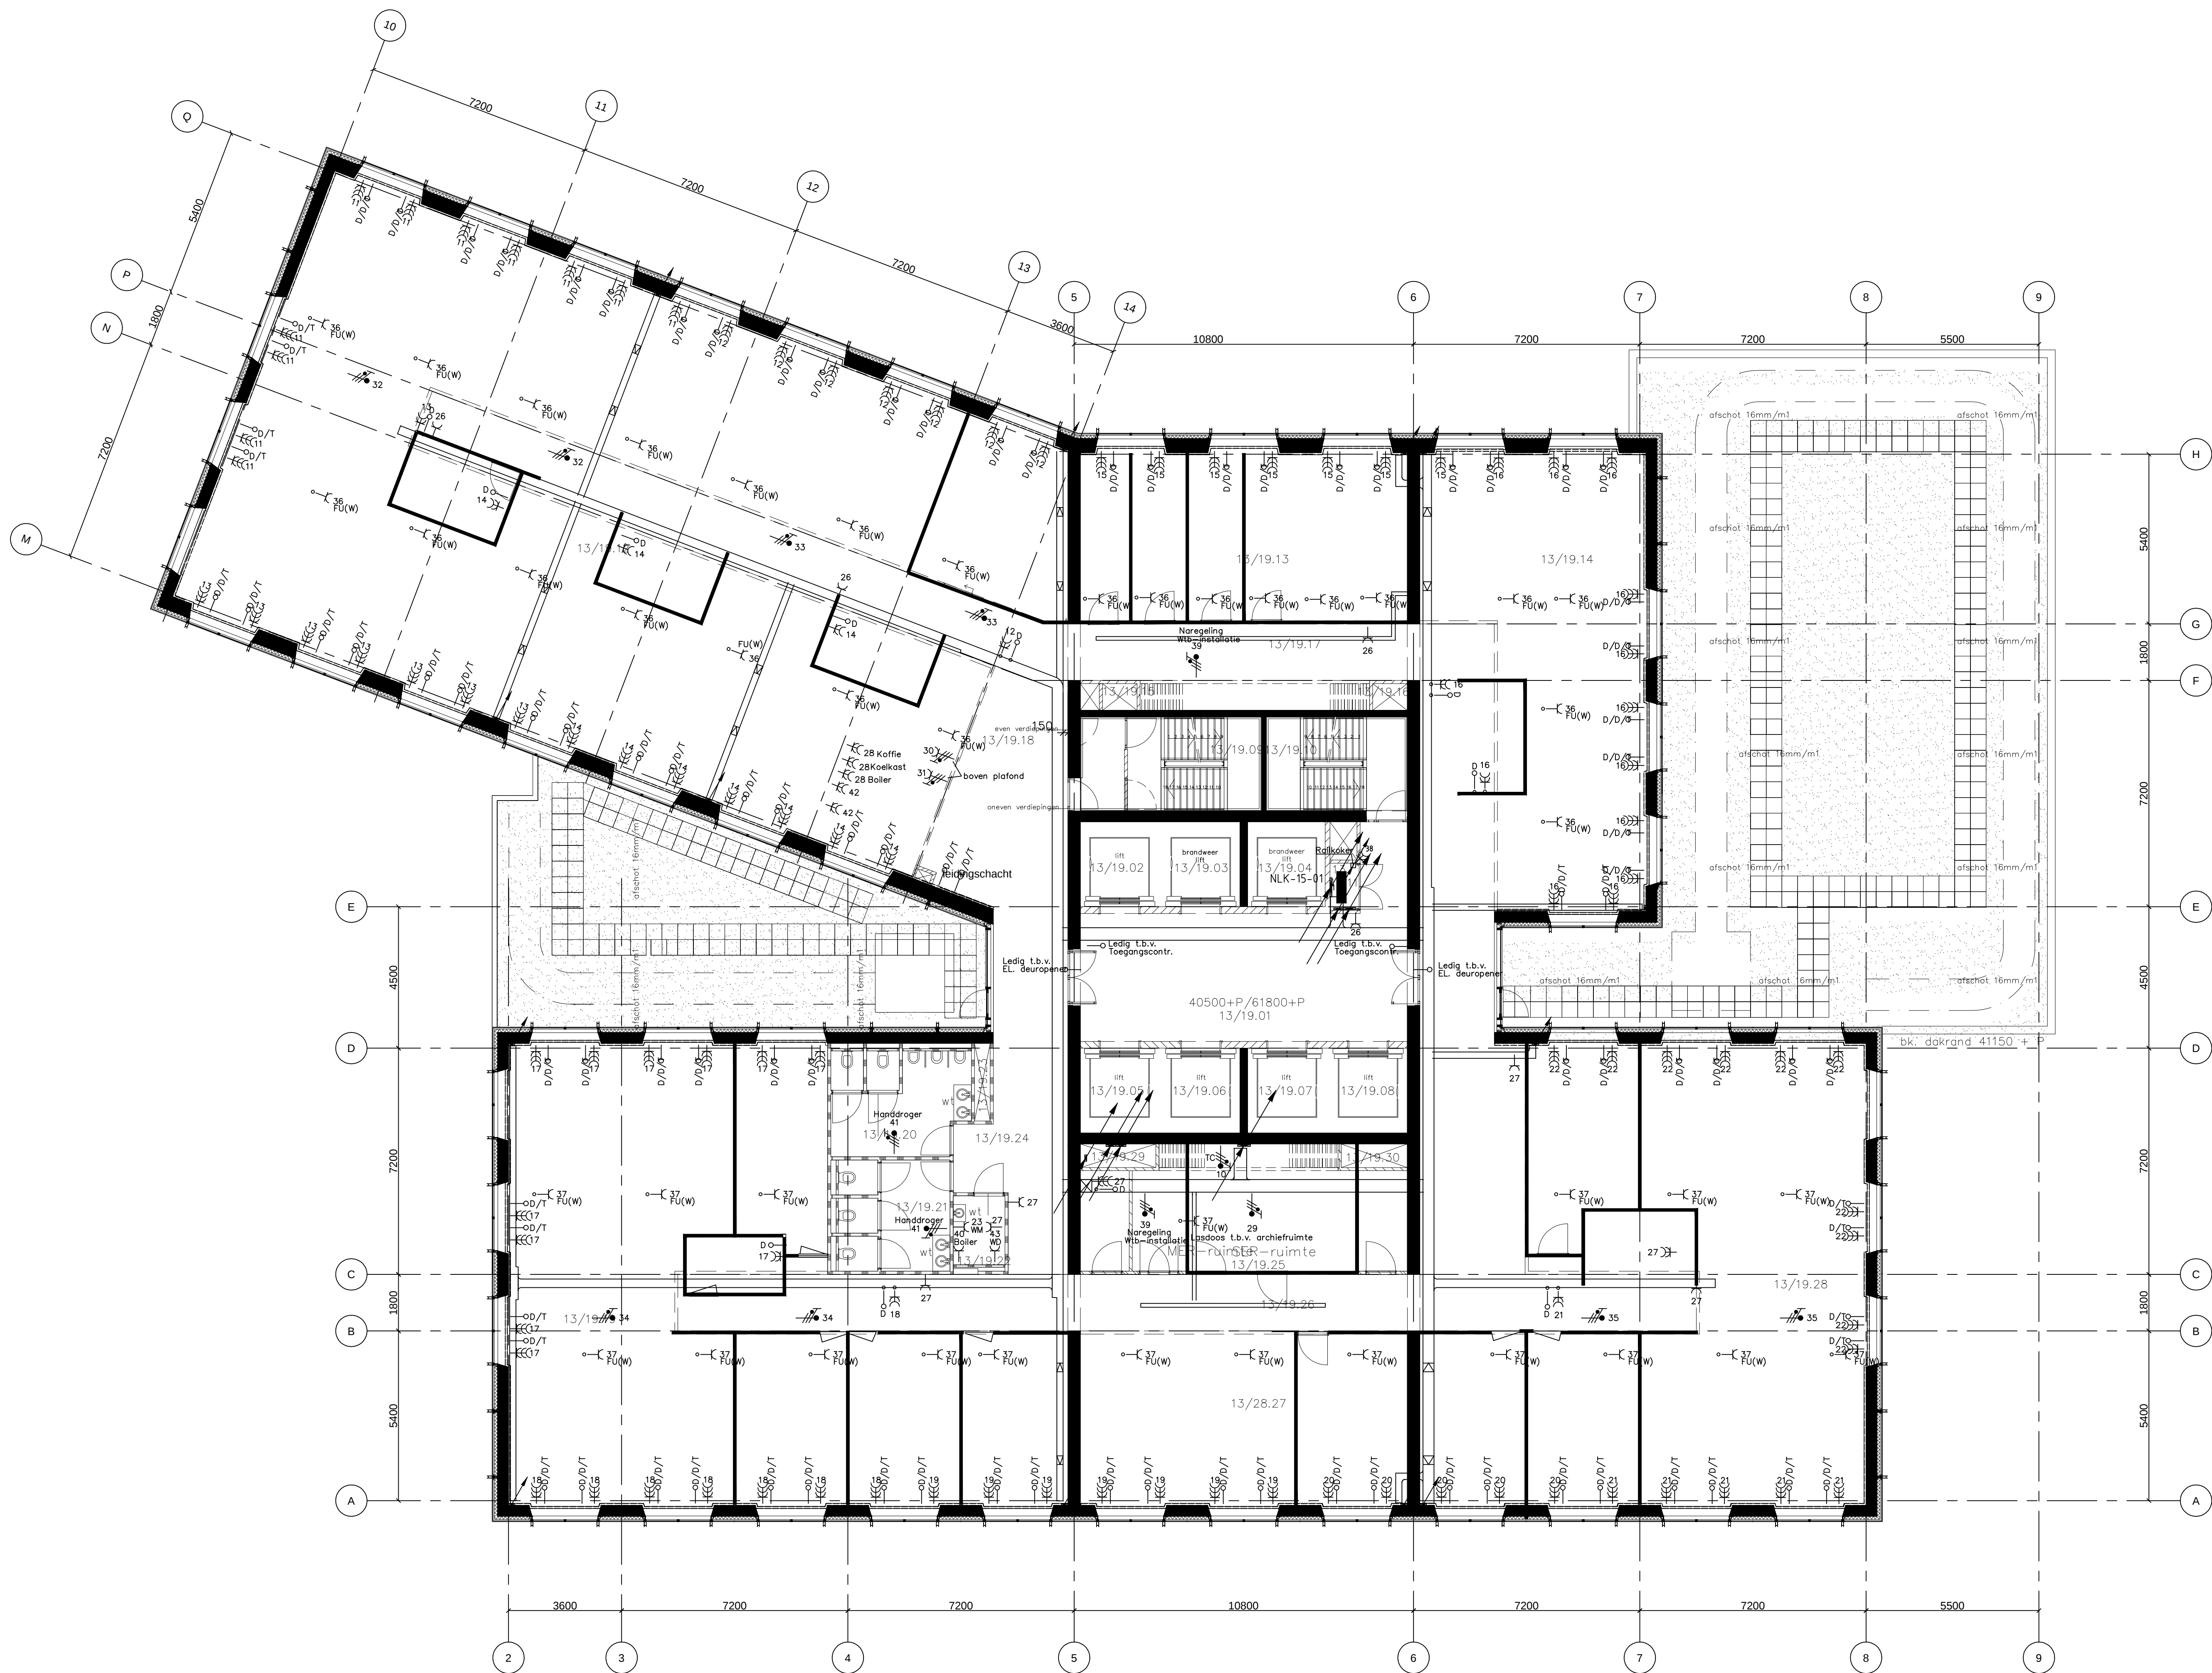

- De gebruikte symbolen zijn terug te vinden op tekening RIB-ET-AL-AL-99-INF-0002
- De gebruikte armaturen zijn terug te vinden op tekening RIB-ET-AL-AL-99-INF-0003

Revisie	Datum	Opgesteld door	Goedgekeurd door	Status	Omschrijving
00	1-4-10	JAW	ATA	REV	REVISE
01	29-9-14	BvdL	JTe	REVISE	Plaatsing extra wof's o.a. voor wasmachine en droger.
02	1-4-16	JP		REVISE	Aanpassing aan diverse muren, duren, WOP's en aansluitpunten

Maastoren

Laan op Zuid, Rotterdam

Opdrachtgever : ATT2512378.jpg	Ontwerper : ONG Projecten XX bv Ola Resolutions 112 Postbus 23413, 3001 KK Rotterdam Tel. 010-2400310 Fax 010-2400312	Aanvrager : BESIX NEDERLAND BRANCH Zuidside 80 Postbus 8, 2990 AA Barendrecht Tel. 0180-641990 Fax 0180-641991
Directe : Stevens en Van Dijk Bouwkundig en Technisch Postbus 1020, 2701 AA Zoetermeer Tel. 079-361071 Fax 079-3614227 E-mail: j.van@stevens.nl	Architect : DAM & Partners Architecten Schiedamschen 4 1052 HJ Amsterdam Tel. 020-6234795 Fax 020-6277288 E-mail: office@dampartners.com	Technische Adviseurs : Techniplan Adviseurs bv Edisonlaan 140 - gebouw 1 Postbus 109, 3430 AC Nieuwegein Tel. 030-6085760 Fax 030-6085760 E-mail: info@techniplan.nl



Titel :		E- installatie en kabelwegen				Schaal
Omschrijving:		15e verdieping				1:100
		REVISIE				Formaat
		A0				Rev
Originator	Discipline	Sub-discipline	Location	Sub-location	Doc-type	Serial N°
RIB	ET	AL	PL	15	DRA	0001 00