


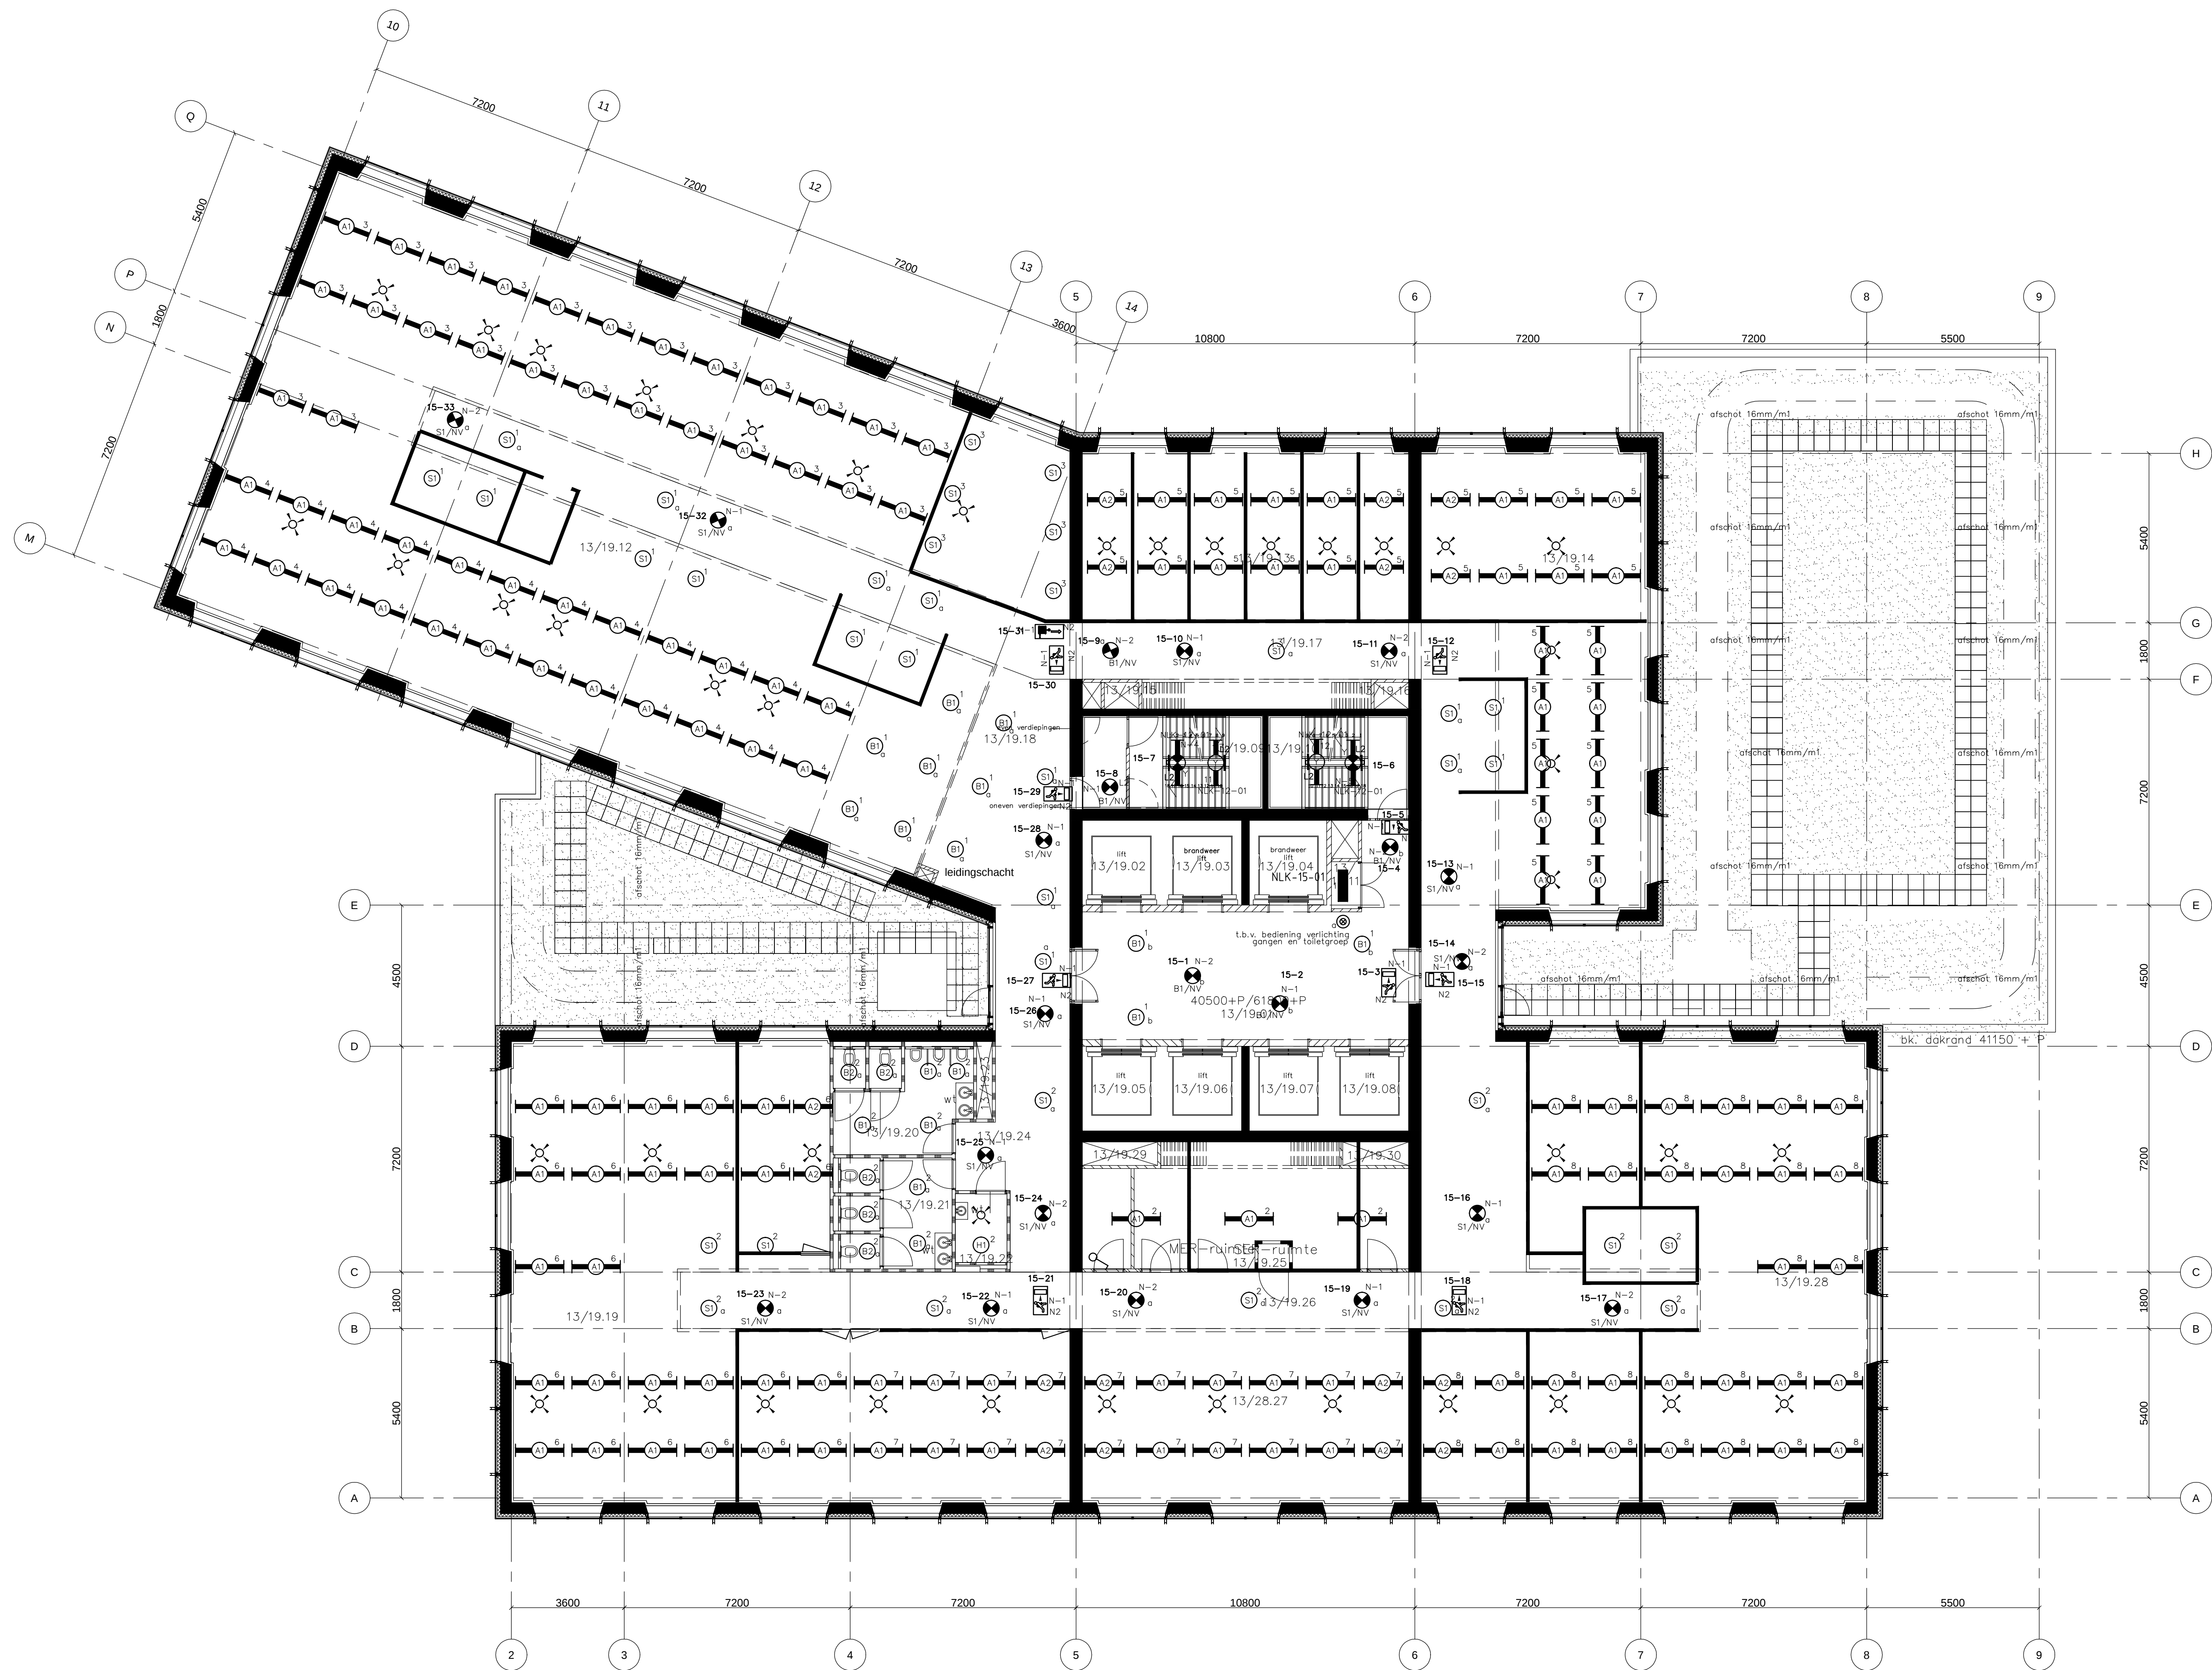

- De gebruikte symbolen zijn terug te vinden op tekening RIB-ET-AL-AL-99-INF-0002
- De gebruikte armaturen zijn terug te vinden op tekening RIB-ET-AL-AL-99-INF-0003

Revisie	Datum	Opgesteld door	Nagezien door	Status	Omschrijving
00	1-4-10	JWF	ATA	REVISIE	
01	1-2-12	MYO		REVISIE	
02	29-9-14	BvdL	LTe	REVISIE	Data en wof's verwijderd van de plattegrond.

Maastoren

Laan op Zuid, Rotterdam

Opdrachtgever : ATT2512378.jpg	ONG Projecten XX bv Oude Rijnlaan 1132 Postbus 24413 - 3001 KK Rotterdam Tel. 010-2400310 Fax 010-2400312	Aanvrager : BESIX NEDERLAND BRANCH Zuidside 80 Postbus 8 - 2960 AA Barendrecht Tel. 0180-641890 Fax 0180-641991
Directe : Stevens en Van Dijk Bouwers en Interieurspecialisten Bosch de Grootlaan 37 Postbus 7020 - 2701 AA Zoetermeer Tel. 079-361071 E-mail: j.van@stevens.nl	Architect : DAM & PARTNERS ARCHITECTEN DAM & Partners Architecten Schiedamschen 4 1052 HC Amsterdam Tel. 020-6234795 Fax 020-6277288 E-mail: office@damenpartners.com	Consument : Ingemansbureau Zonneveld b.v. Max. Grooten 23 Postbus 4398 - 3006 AJ Rotterdam Tel. 010-4298888 Fax 010-4298550 E-mail: info@zonneweld.com
Auteurs bouwtekeningen: en technische tekeningen: logo_dgmv_kleur.jpg	DMR Roodeburg Ingenieurs b.v. Burgstraat 16 Postbus 133 - 6800 AD Arnhem Tel. 026-352141 Fax 026-443636 E-mail: ly@dmr.nl	Auteurs Technische Installaties: Techniplan Adviseurs b.v. Tolken Dijksteeg 42 Postbus 8280 - 3020 AG Rotterdam Tel. 010-450271 Fax 010-4567723 E-mail: adviseurs@techniplan.nl
Werkzaamheden: Installatie	Roodeburg Installatie Bedrijf b.v. Nieuwe Tienberg 11a Postbus 327 2500 AH Vrijheid 2/6 Utrecht Tel. 010-2400310 Fax 010-2400312 info@roodeburg.nl	Bouwkeuze manager : Bosch de Grootlaan 37 Postbus 109 - 3430 AC Nieuwegein Tel. 033-6085702 Fax 033-6085760 E-mail: info@bosch.nl
		Decoratieve installatie: Verkerk Groep Molenstraat 1 en 1b Postbus 48 - 3330 AA Zoelndrecht Tel. 078-6107790 Fax 078-6107799 E-mail: info@verkerk.com

Titel : Verlichtings installatie					Schaal
Omschrijving: 15e verdieping					1:100
REVISIE					Formaat
A0					Rev
Original	Discipline	Sub-discipline	Location	Sub-location	Doc-type
RIB	ET	VL	PL	15	DRA 0001
					00