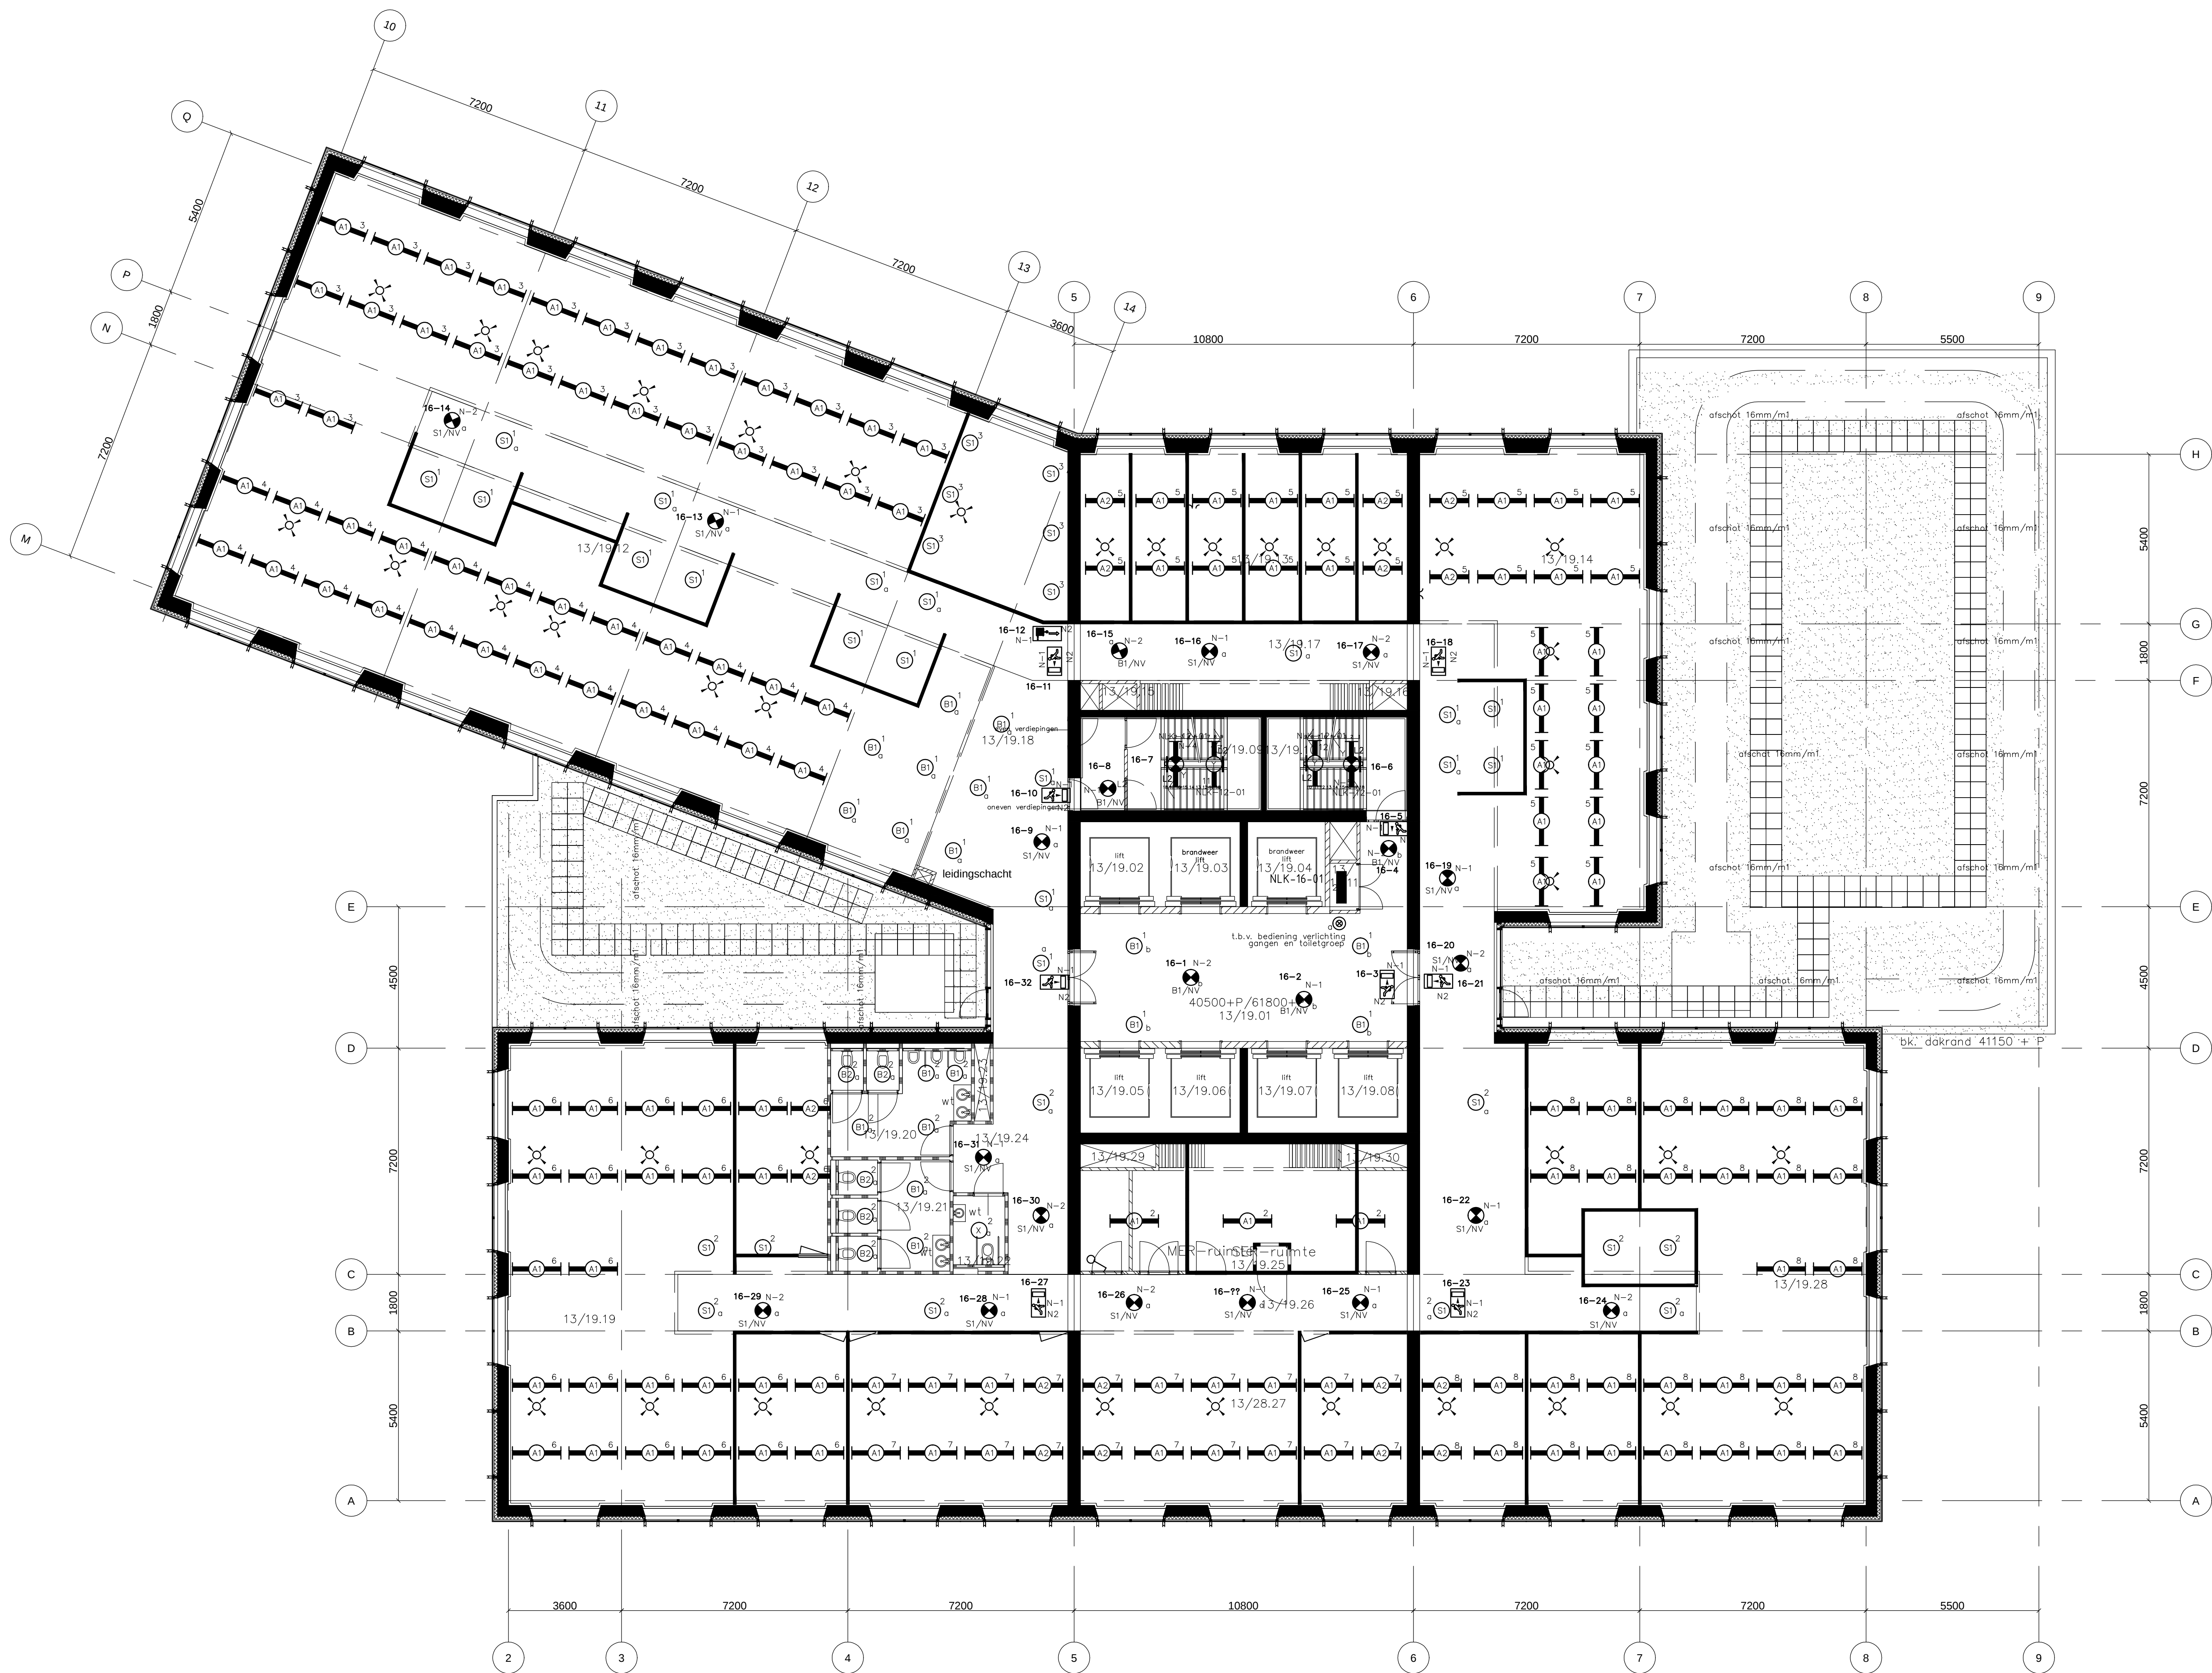


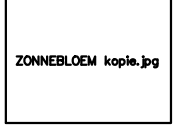
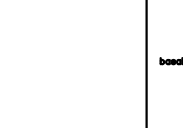
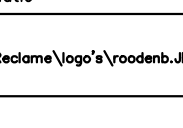
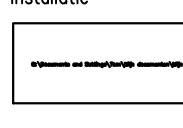


- De gebruikte symbolen zijn terug te vinden op tekening RIB-ET-AL-AL-99-INF-0002
- De gebruikte armaturen zijn terug te vinden op tekening RIB-ET-AL-AL-99-INF-0003
- De maatvoering van de gebruikte armaturen zijn terug te vinden in het document RIB-ET-AL-AL-99-INF-0006

Revisie	Datum	Opgesteld door	Nagezien door	Status	Omschrijving
00	1-4-10	JWV	ATA	REWISE	
01	1-2-12	MYO		REWISE	
02	29-9-14	BvdL	LTe	REWISE	In gang van normaal armatuur een nv-armatuur gemaakt.

Maastoren

Laan op Zuid , Rotterdam

Opdrachtgever : ONG Projecten XX bv Ola Resolutions 1132 Postbus 23413 , 3001 KK Rotterdam Tel. 010- 2400310 Fax 010- 2400312		Aanvrager : BESIX NEDERLAND BRANCH Zuidside 80 Postbus 8 , 2960 AA Barendrecht Tel. 010-641890 Fax 010-641991	
Directe :  Staven en Van Dijk Bouwmonteurs en Interieurontwerpers Bosch de Grootsteeg 37 Postbus 7020 , 2701 AA Zoetermeer Tel. 079-361071 E-mail : j.van@stvd.nl		Architect : DAM & PARTNERS ARCHITECTEN DAM & Partners Architecten Schiedamschen 4 1052 HC Amsterdam Tel. 020-6234795 Fax 020-6277288 E-mail : office@dampartners.com	
Gereguleerder :  Ingenieursbureau Zonnenveld b.v. Max. Eerste 23 Postbus 4398 , 3006 AJ Rotterdam Tel. 010-4259888 Fax 010-4259550 E-mail : info@zonneveld.com		Adviseur Technische Installaties:  Techniplan Adviseurs b.v. Tolken Dijksteeg 42 Postbus 8780 , 3009 AG Rotterdam Tel. 010-4592271 Fax 010-4567723 E-mail : adviseurs@techniplan.nl	
Adviseurs bouwtechniek en installatietechniek:  DMR Roodepode Ingenieurs b.v. Brugstraat 16 Postbus 133 , 6800 AD Arnhem Tel. 026-351541 Fax 026-443034 E-mail : info@dmr.nl		Bouwkeuzeadviseur :  Basalt Bouwtechniek BV Edenlaan 140 - gebouw 1 Postbus 109 , 3430 AC Nieuwegein Tel. 030-6085702 Fax 030-6085760 E-mail : info@basalt.nl	
Werkzaamheidsinstallatie:  Roodeburg Installatie Bedrijf b.v. Nieuwe Tienberg 11a Postbus 327 2500 AH Vrijheid 2/6 Utrecht Tel. 010- 2400310 Fax 010- 2400312 info@roodeburg.nl		Electrotechnische installatie:  Verkerk Groep Molenweg 1 en 1b Postbus 49 , 3330 AA Zoelndrecht Tel. 078-6107700 Fax 078-6107799 E-mail : info@verkerk.com	

Titel : Verlichtings installatie						Schaal
Omschrijving: 16e verdieping						1:100
						Formaat
						A0
Originator	Discipline	Sub-discipline	Location	Sub-location	Doc-type	Serial N°
RIB	ET	VL	PL	16	DRA	0001
						00