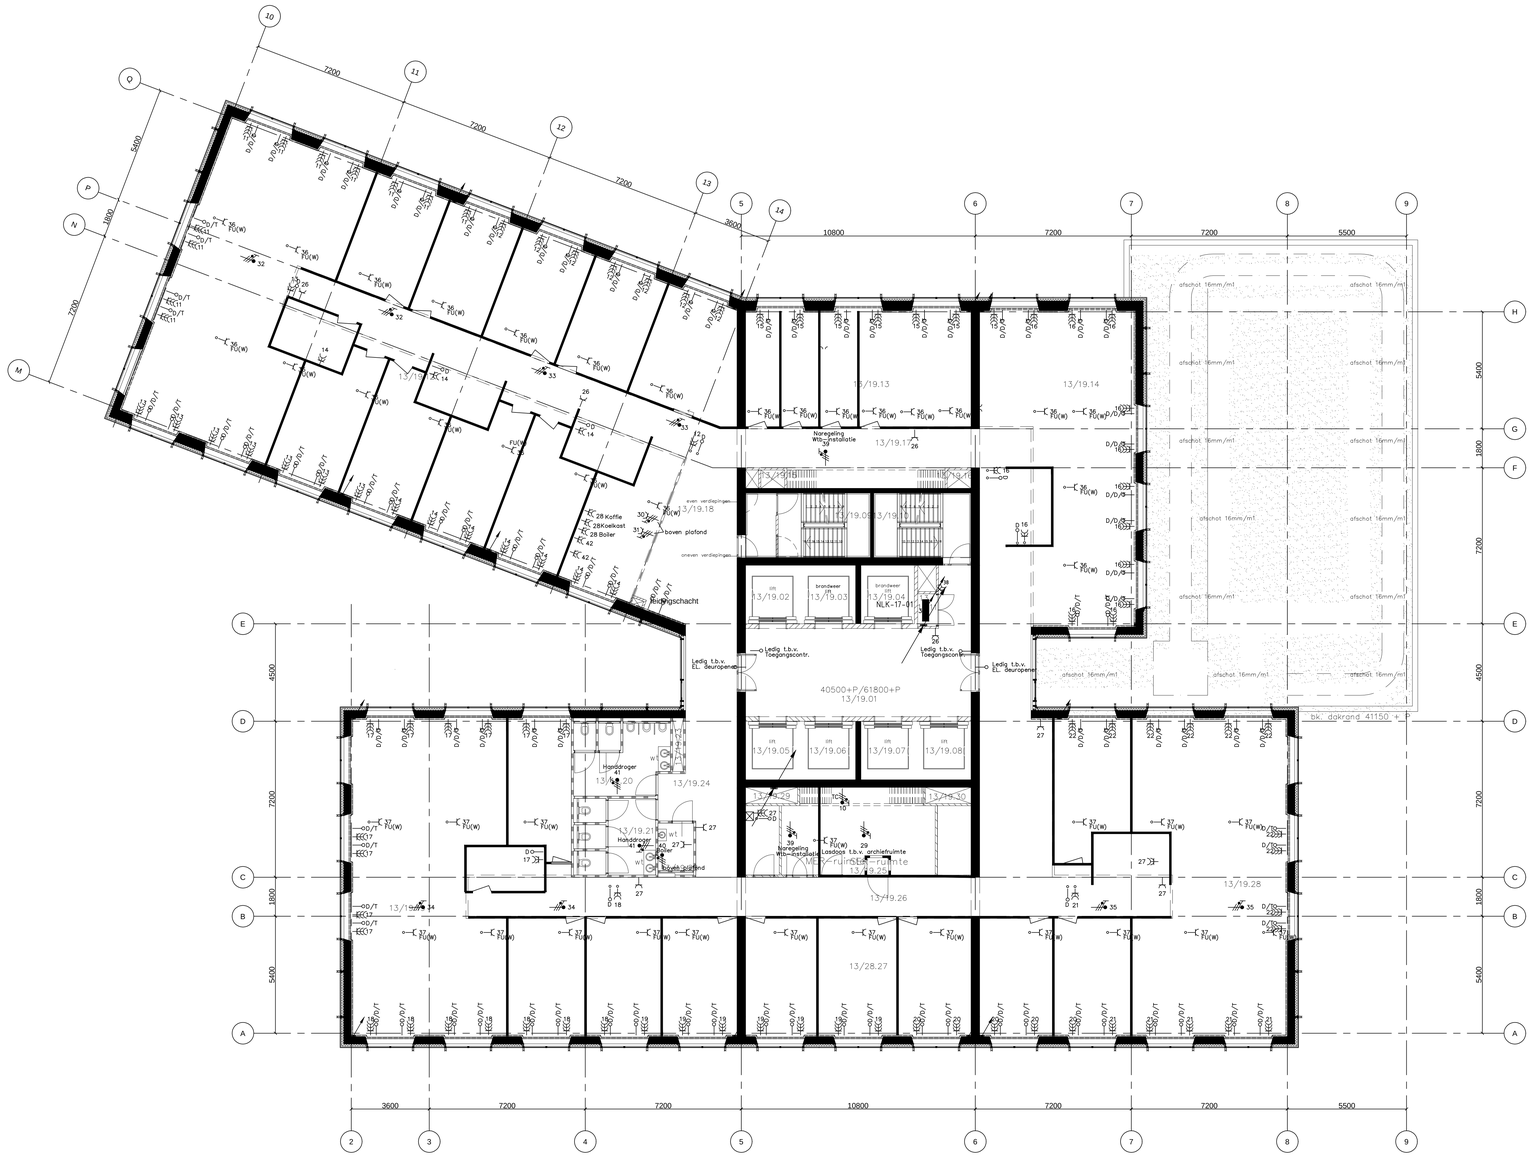

- De gebruikte symbolen zijn terug te vinden op tekening RIB–ET–AL–AL–99–INF–0002
- De gebruikte armaturen zijn terug te vinden op tekening RIB–ET–AL–AL–99–INF–0003

Revisie	Datum	Opgesteld door	Nagezien door	Status	Omschrijving
00	1–4–10	JHdV	ATA	REV	REVISIE
01	29–9–14	BvdL	LTe	REVISIE	Plaatsing extra wcd.
02	1–4–16	JP		REVISIE	Aanpassing aan diverse muren, deuren, WCD's en aansluitpunten

Maastoren

Laan op Zuid , Rotterdam

Opdrachtgever : ATT2512378.jpg	OVG Projecten XX bv Otto Reuthlinweg 1132 Postbus 23413 , 3001 KK Rotterdam Tel. 010- 2400310 Fax 010- 2400312
Aannemer :	BESIX NEDERLAND BRANCH Zuidelinde 80 Postbus 8 , 2990 AA Barendrecht Tel. 0180-641990 Fax 0180-641991
Directie :	Stevens en Van Dijck bouwmanagers en huisvestingsadv. Baron de Coubertinlaan 37 Postbus 7020 , 2701 AA Zoetermeer Tel. 079- 3616121 Fax 079- 3614227 E-mail : jvdam@svd.nl
Architect :	DAM & Partners Architecten Schipluidenlaan 4 1062 HE Amsterdam Tel. 020-6234755 Fax 020-6277288 E-mail : office@damenpartners.com
Constructeur : ZONNEVELDEN logo.jpg	Ingenieursbureau Zonneveld b.v. Max. Euweloan 23 Postbus 4398 , 3006 AJ Rotterdam Tel. 010-4528888 Fax 010-4529050 E-mail : info@zonneveld.com
Adviseurs Technische Installaties:	Techniplan Adviseurs. bv. Folkert Elsingastraat 42 Postbus 8280 ,3009 AG Rotterdam Tel. 010-4592311 Fax 010-4567723 E-mail : adviseurs@techniplan.nl
Adviseurs bouwfysica en brandtechnische zaken: logo_dgmr_kleur.jpg	DGMR Raadgevende ingenieurs b.v Brugstraat 18 Postbus 153 , 6800 AD Arnhem Tel. 026-3512141 Fax 026-4435836 E-mail : kyl@dgmr.nl
Bouwkostenmanager :	Bossit bouwadvies BV Edisonlaan 140 – gebouw 1 Postbus 109 , 3430 AC Nieuwegein Tel. 030-6085700 Fax 030-6085760 E-mail : bk@bossit.nl
Werktuigbouwkundige installatie: H:\Desktop\logo's\roodenburg.JPG	Roodenburg Installatie Bedrijf b.v. Nieuwe Tiendweg 11a Postbus 327 2920 AH Krimpen a/d IJssel Tel. 010- 2400310 Fax 010- 2400312 info@roodenburg.nl
Electrotechnische installatie: verkerk groep installatiebedrijven.jpg	Verkerk Groep Molenvliet 1 en 1b Postbus 49 , 3330 AA Zwijndrecht Tel. 078-6107700 Fax 078-6107799 E-mail : info@verkerk.com

Titel : E– installatie en kabelwegen

Omschrijving: 17e verdieping

REVISIE

Schaal: 1:100

Formaat: A0

Originator	Discipline	Sub–discipline	Location	Sub–location	Doc–type	Serial N°	Rev
RIB	ET	AL	PL	17	DRA	0001	00

gekleurd met StabiCAD ®