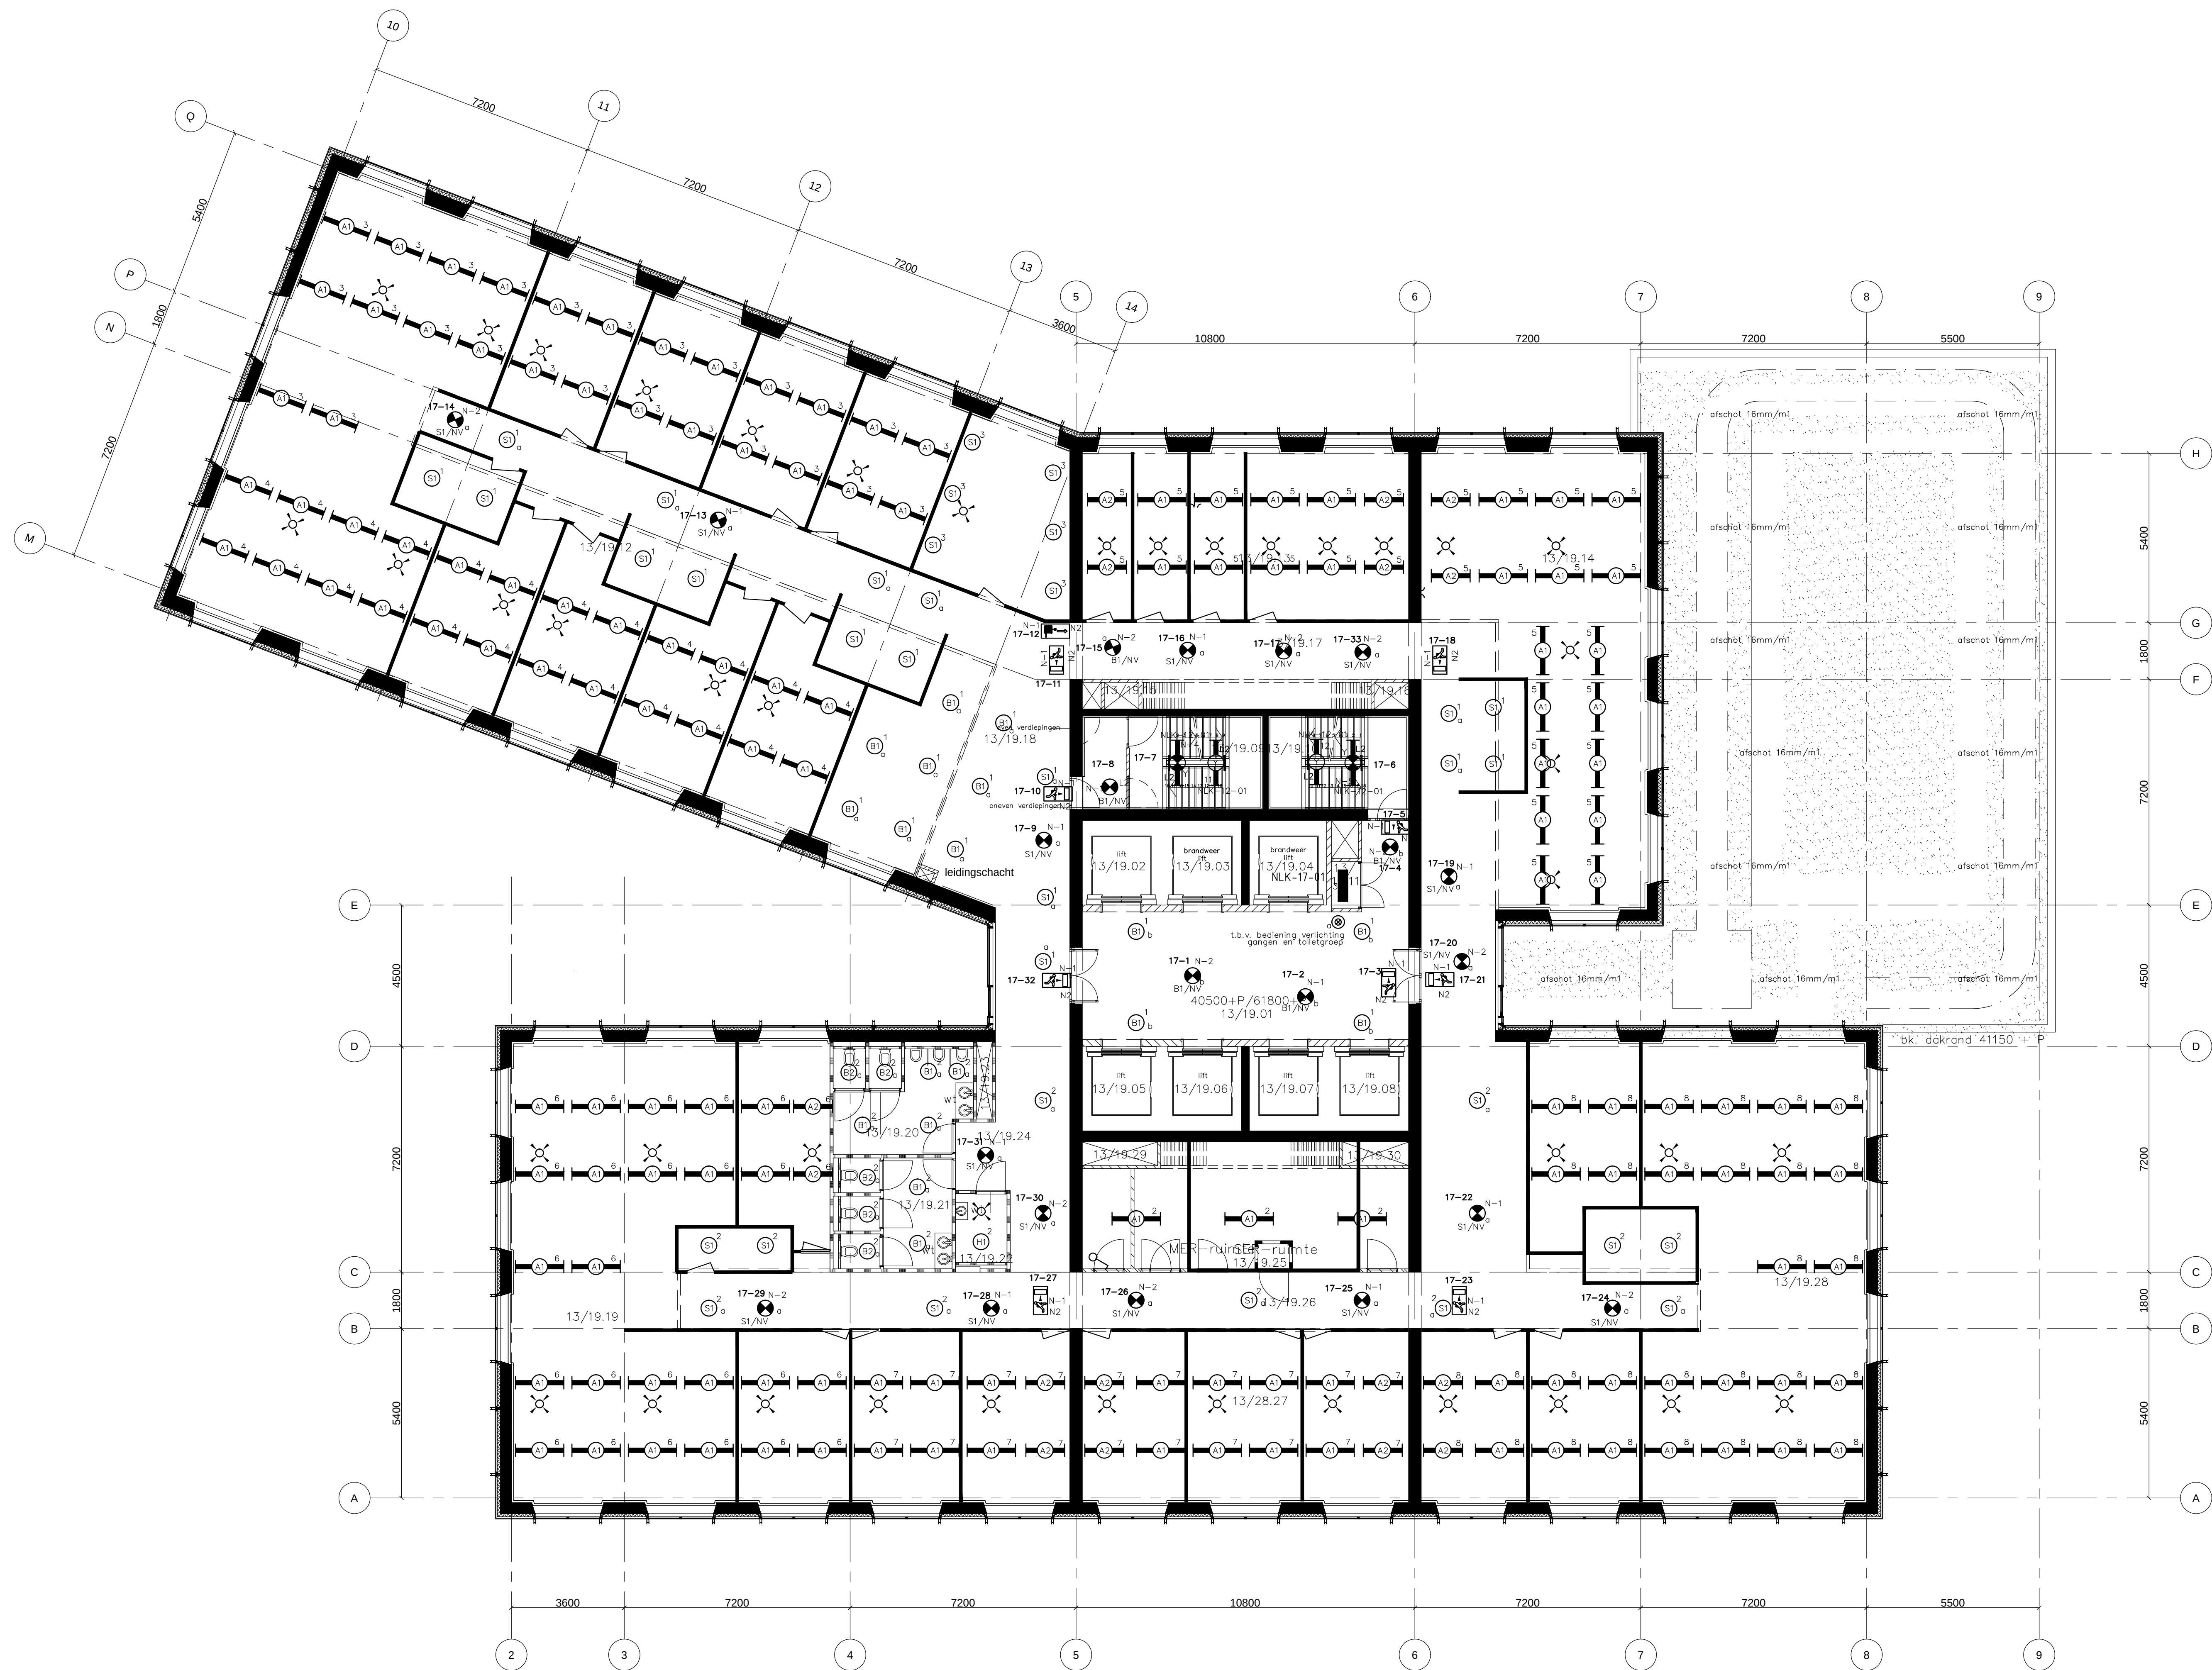




- De gebruikte symbolen zijn terug te vinden op tekening RIB-ET-AL-AL-99-INF-0002
- De gebruikte armaturen zijn terug te vinden op tekening RIB-ET-AL-AL-99-INF-0003

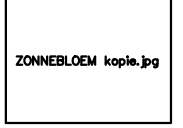
Revisie	Datum	Opgesteld door	Nagezien door	Status	Omschrijving
00	1-4-10	JWF	ATA	REVISIE	
01	1-2-12	MYO		REVISIE	
02	29-9-14	BvdL	LTe	REVISIE	Bouwkundige aanpassingen

Maastoren

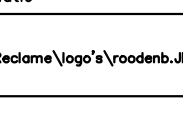
Laan op Zuid, Rotterdam

Opdrachtgever :
ONG Projecten XX b.v.
Oude Reuzentoren 1132
Postbus 23413 - 3001 KK Rotterdam
Tel. 010-2400310
Fax 010-2400312

Directe :
**Staven en Van Dijk**
Bouwers en ingenieurs
Bosch de Oudesteeg 37
Postbus 7020 - 2701 AA Zoetermeer
Tel. 079-361071
E-mail: j.van@stvd.nl

Construërder :
**Ingenieursbureau Zonneveld b.v.**
Max. Eerste 23
Postbus 4398 - 3006 AJ Rotterdam
Tel. 010-4258888
Fax 010-4258550
E-mail: info@zonveld.com

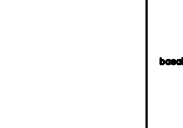
Adviseur bouwtechnische afdeling :
**DMR Roadwende Ingenieurs b.v.**
Brugstraat 16
Postbus 133 - 6800 AD Arnhem
Tel. 026-352141
Fax 026-443036
E-mail: ly@dmr.nl

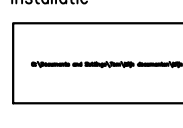
Werkzaamheden :
**Roederburg Installatie Bedrijf b.v.**
Nieuwe Tienberg 11a
Postbus 327
2500 AH Wormerveer a/f Uithoofd
Tel. 010-2400310
Fax 010-2400312
info@roederburg.nl

Aanvrager :
**BESIX NEDERLAND BRANCH**
Zuidside 80
Postbus 8 - 2960 AA Barendrecht
Tel. 010-641890
Fax 010-641991

Architect :
**DAM & PARTNERS ARCHITECTEN**
Schiedamschen 4
1052 HC Amsterdam
Tel. 020-6234795
Fax 020-6277285
E-mail: office@damenpartners.com

Adviseur Technische Installaties :
**Techniplan Adviseurs b.v.**
Tolken Dijkweg 42
Postbus 8280 - 3009 AG Rotterdam
Tel. 010-4562271
Fax 010-4567723
E-mail: adviseurs@techniplan.nl

Bouwkostenmanager :
**Basalt Bouwtechniek BV**
Edisonlaan 140 - gebouw 1
Postbus 109 - 3430 AC Nieuwegein
Tel. 030-6085702
Fax 030-6085760
E-mail: info@basalt.nl

Decoratieve Installatie :
**Verkerk Groep**
Molenweg 1 en 1b
Postbus 49 - 3330 AA Zoelndrecht
Tel. 078-6107700
Fax 078-6107799
E-mail: info@verkerk.com

Titel : Verlichtings installatie							Schaal
Omschrijving: 17e verdieping							1:100
							Formaat
							A0
Originator	Discipline	Sub-discipline	Location	Sub-location	Doc-type	Serial N°	Rev
RIB	ET	VL	PL	17	DRA	0001	00