


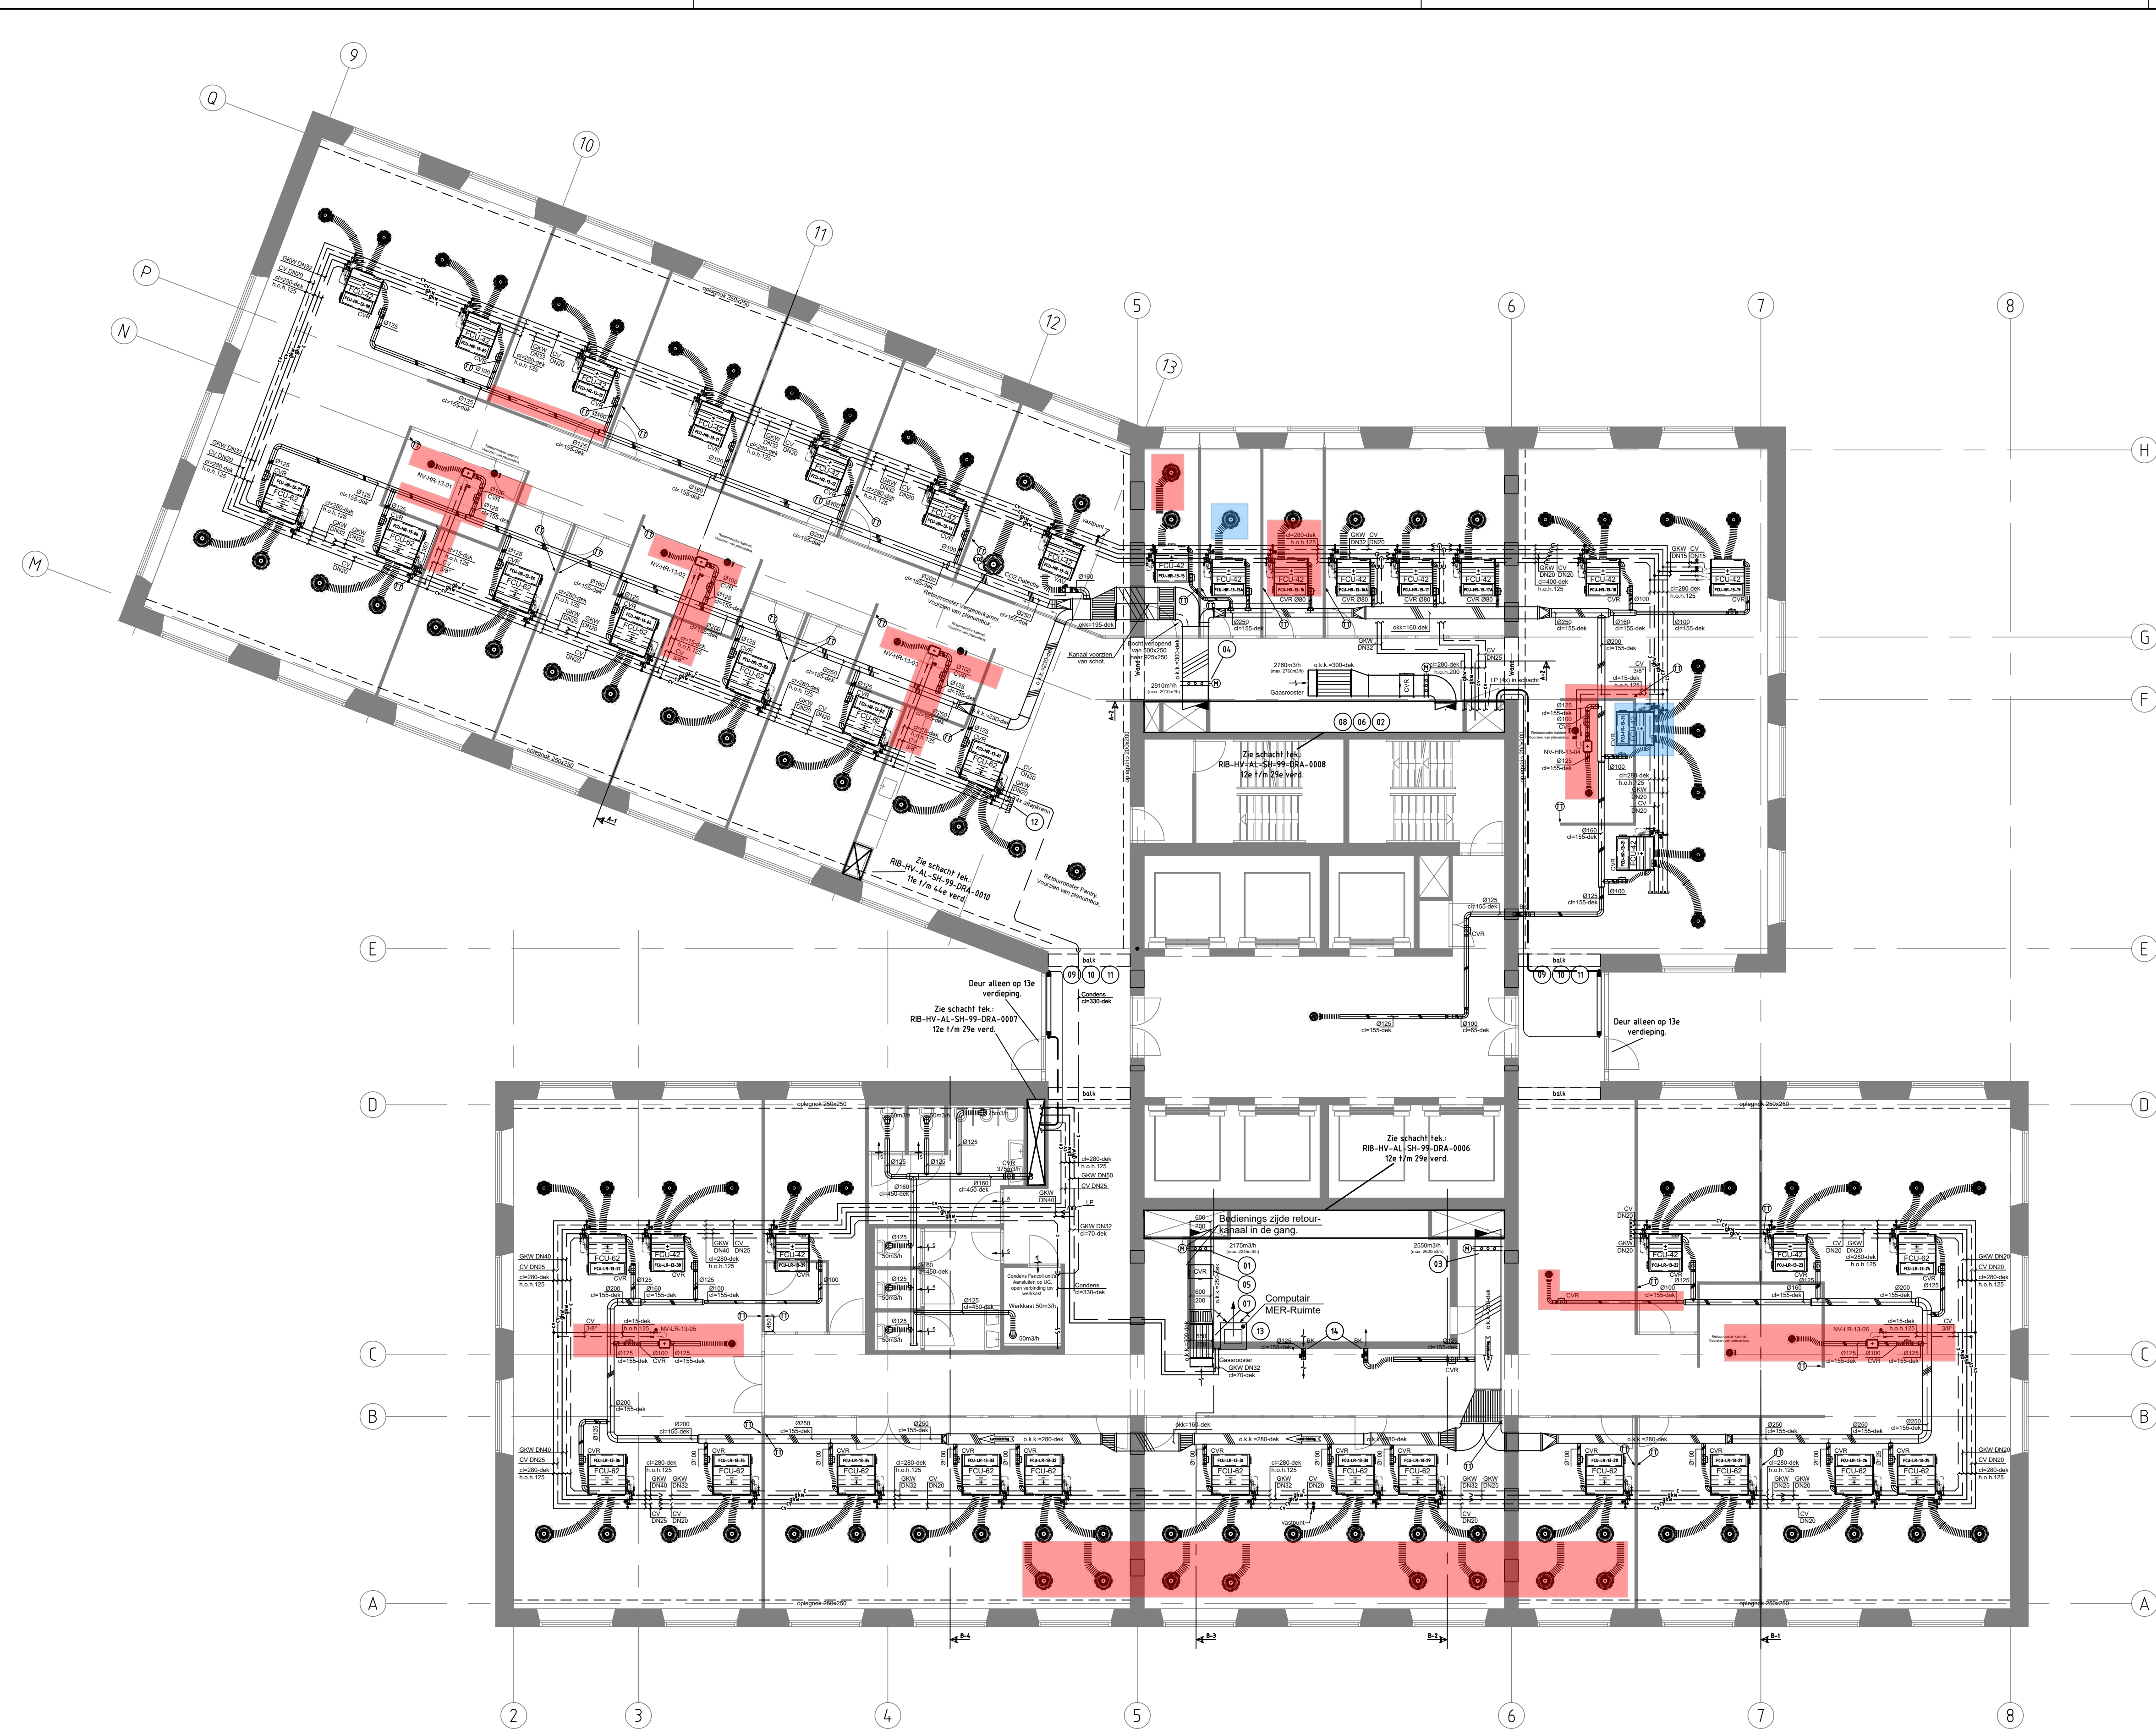

13e verdieping

- Bestaande unit verplaatsen
- Te demonteren onderdelen