


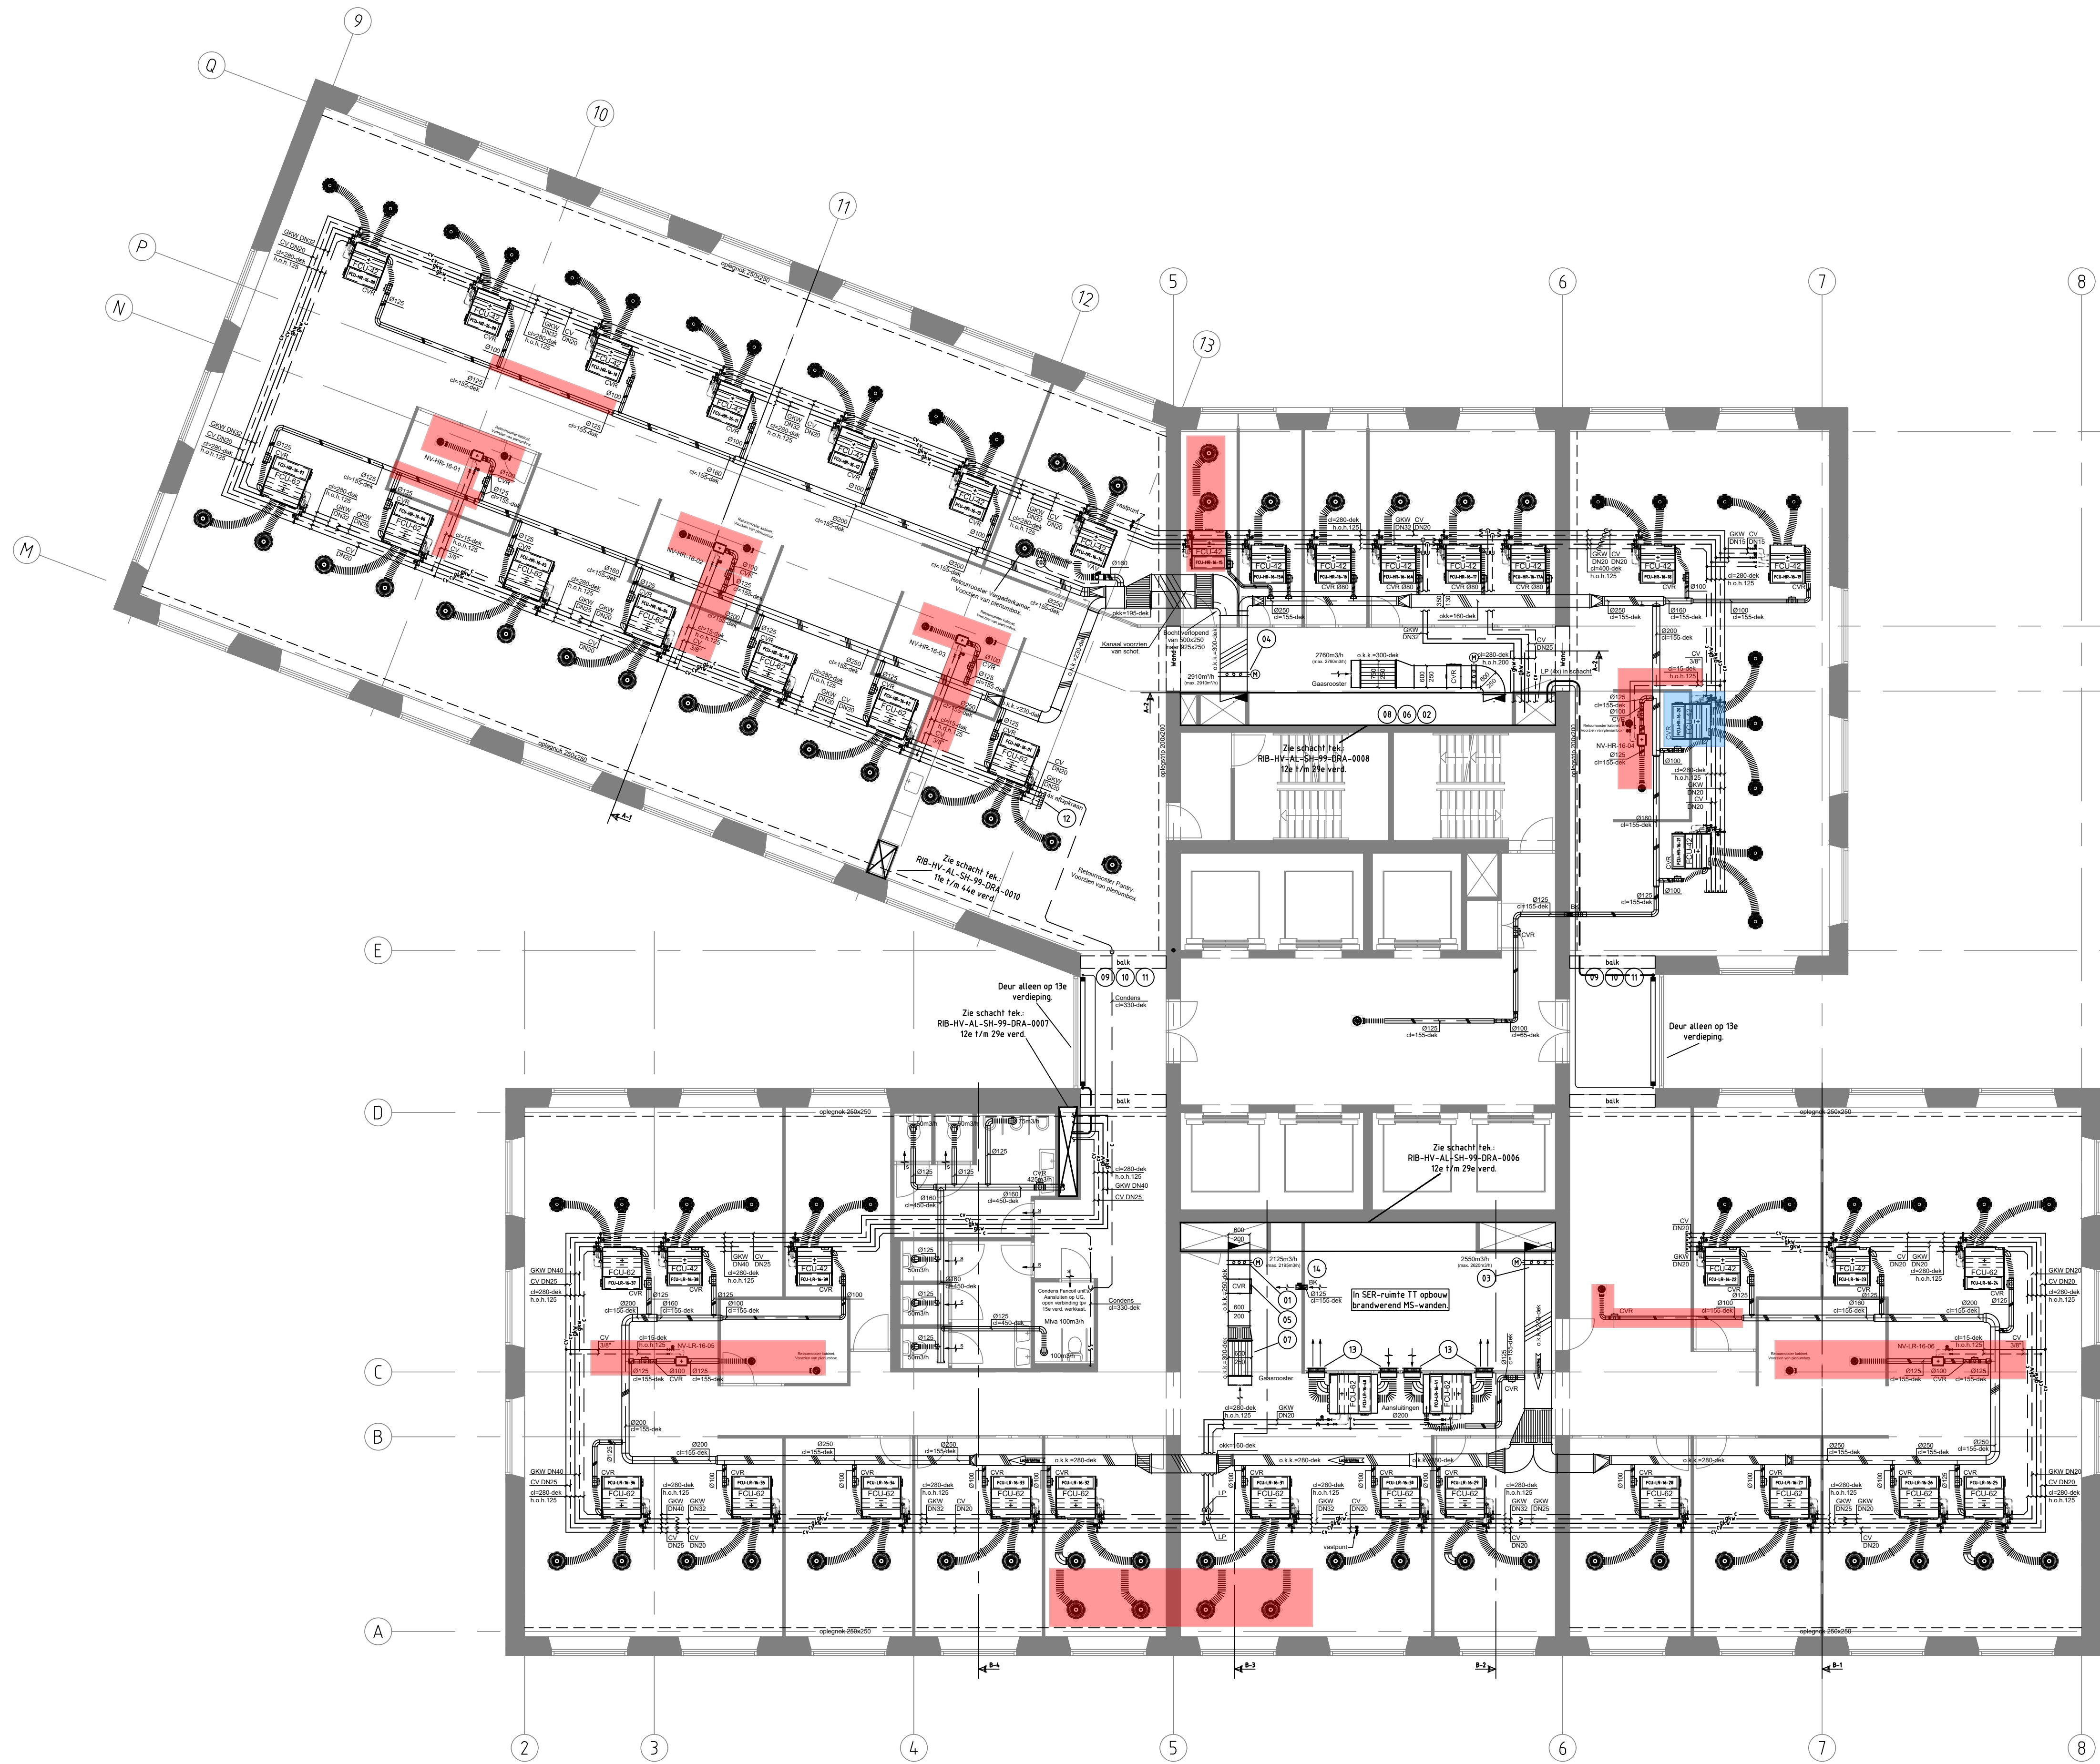

16e verdieping

Bouwkundige onderlegger: 211216_maastoren_plattegronden_DO fase.dwg

project Maastoren Rotterdam
onderwerp Plattegrond 16e Verdieping
Luchtbehandeling en CV / GKW Demontage bestaande installatie

Smits van Burgst Raadgevend Ingenieursbureau

Baron de Couberlinlaan 8, 2719 EL Zoetermeer Nederland
T: +31(0)79-3427147 E: zoetermeer@smitsvanburgst.nl W: www.smitsvanburgst.nl

1922.10	formaat A1	schaal	tekening	blad
get. DNE	d.d. 29-03-2022	1:100	1922.10.T.WT.0016sl	
Bestek	gew. d.d.	1922.10.T.WT.00.dwg		