



Deel A
Doorsnede A-1

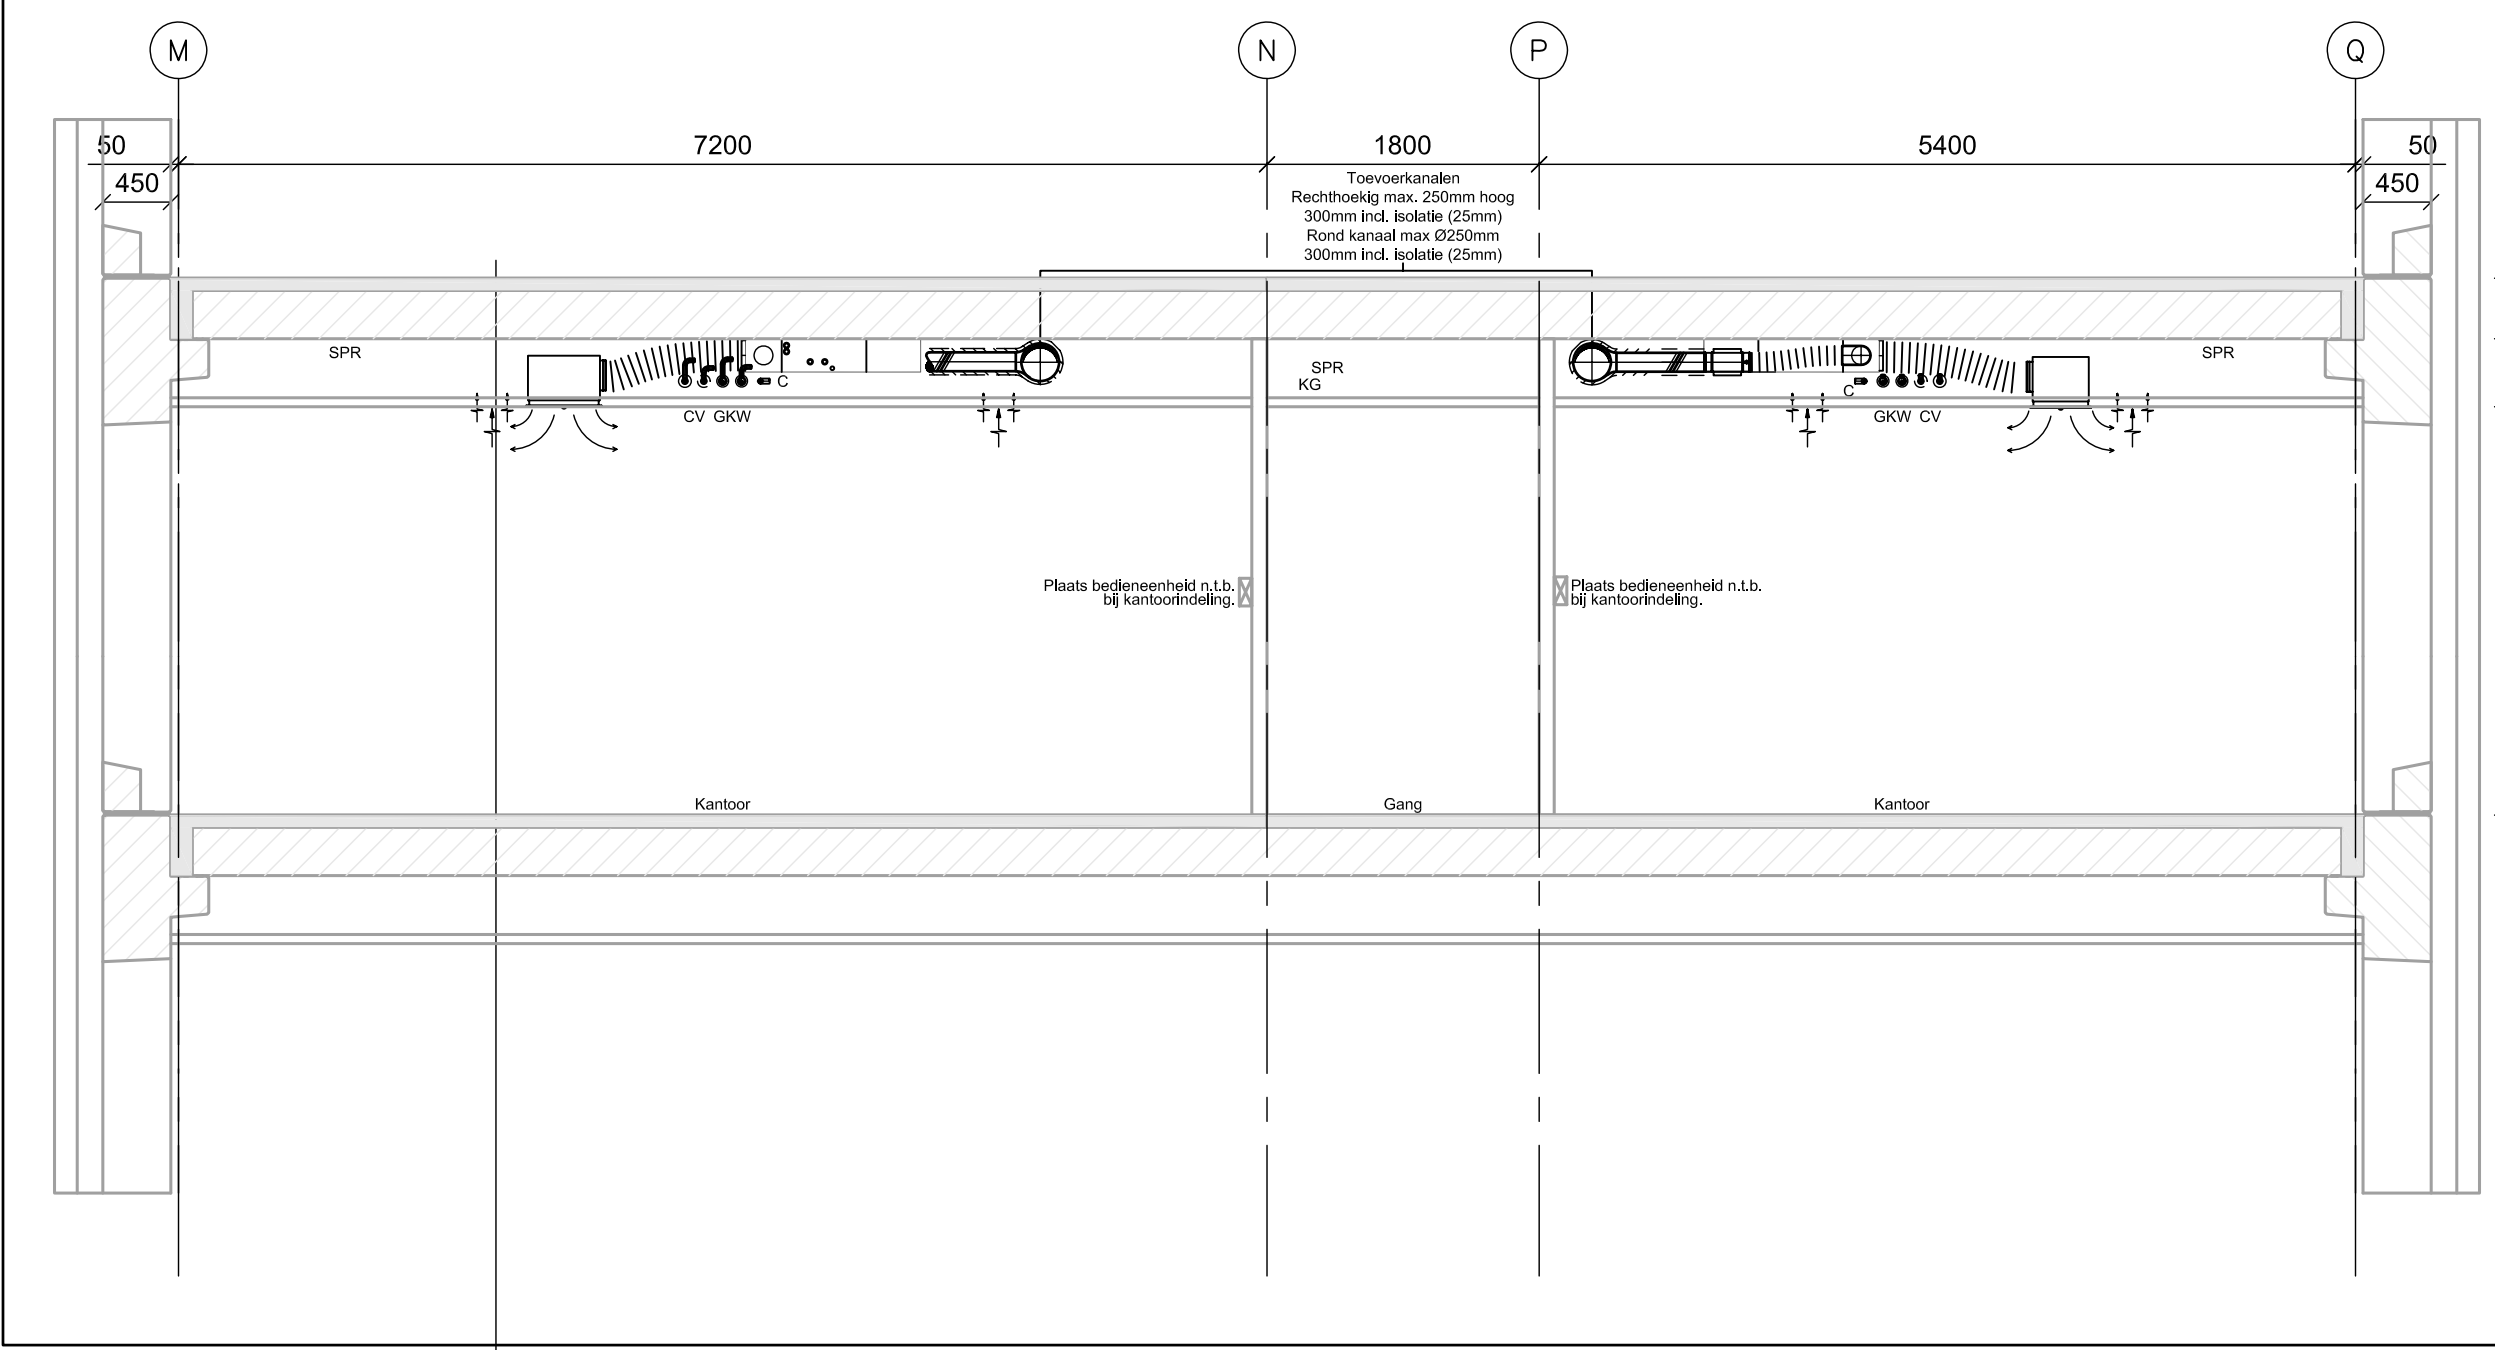

Deel A
Doorsnede A-2

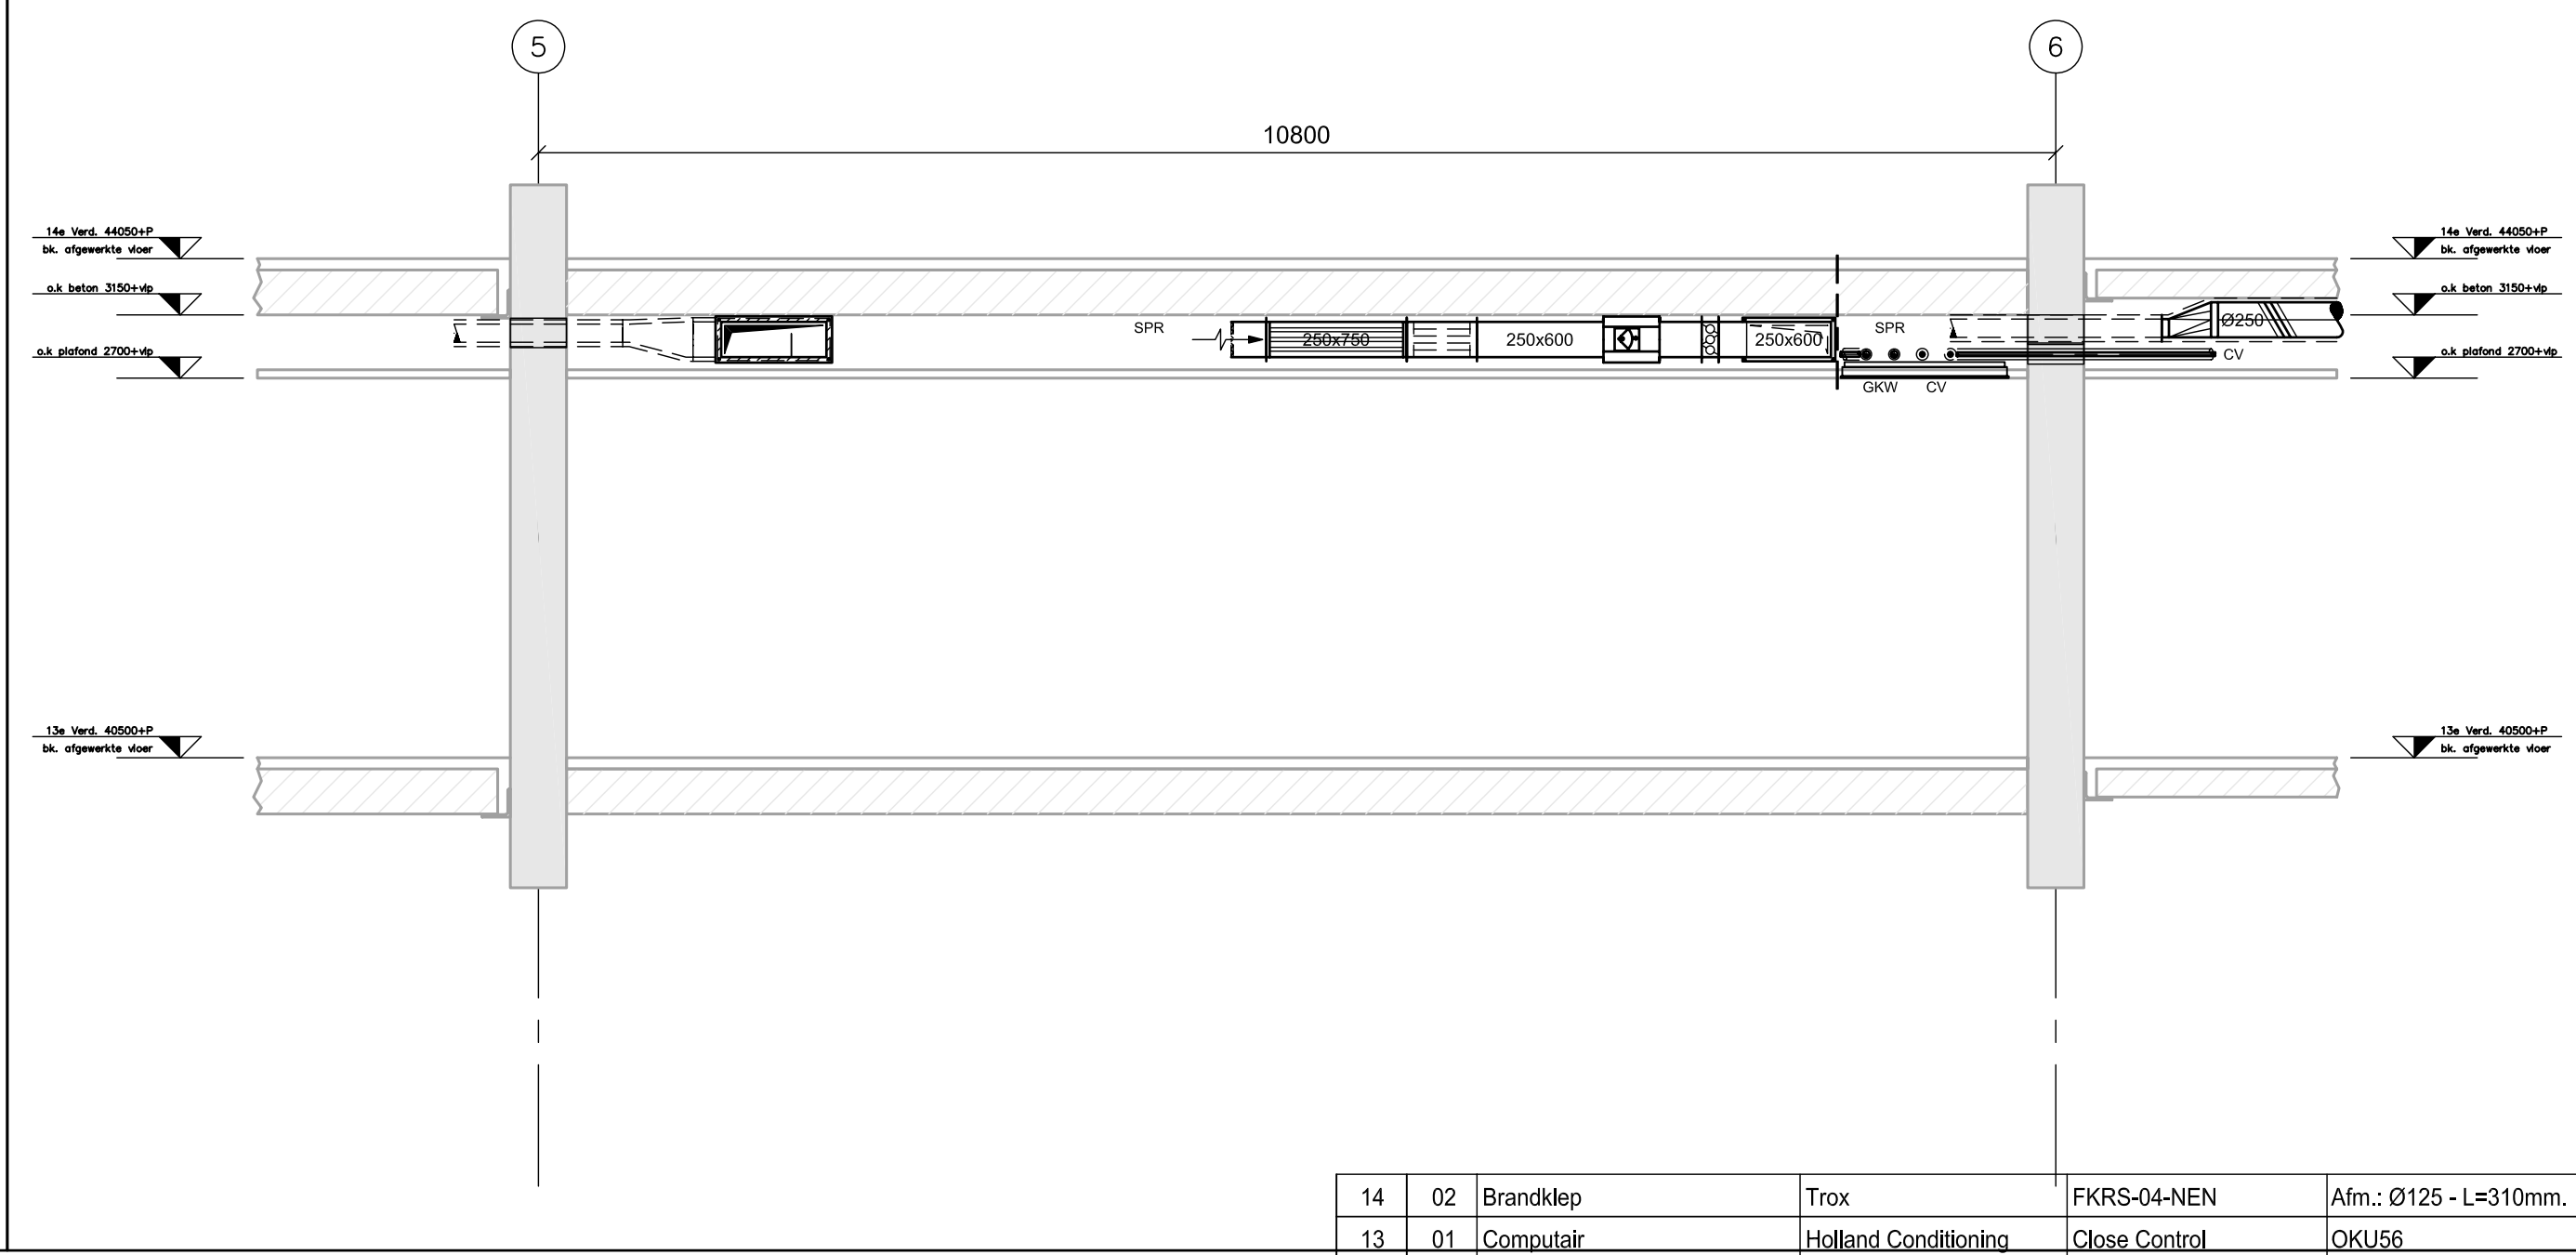

14	02	Brandklep	Trox	FKRS-04-NEN	Alm.: Ø125 - Lx310mm.
12	04	Alpakaas	Economato		DN15
11	02	Voetverstel	Veraflex	Haaks 1/2"	
10	02	Radiatorkraan	Danfoss	RA 1/2" - Haaks	
09	02	Radiator / Convector	Bugman	Piano Mini 1800-200-22	
08	01	Gelukkigemper	Trox	MSA-100/50	Alm.: 750x250x1000
07	01	Gelukkigemper	Trox	MSA-100/50	Alm.: 550x250x1000
06	01	Constant Volume Register	Trox	EN	Alm.: 500x250x400
05	01	Constant Volume Register	Trox	EN	Alm.: 500x250x400
04	01	Kleppenregister	Trox	JZ-G	Alm.: 750x250x120
03	01	Kleppenregister	Trox	JZ-G	Alm.: 750x250x120
02	01	Kleppenregister	Trox	JZ-G	Alm.: 500x250x120
01	01	Kleppenregister	Trox	JZ-G	Alm.: 500x250x120
post / aantal		omschrijving	fabrikant	type	opmerking

Opmerkingen:

* Voor standaard detail FCU
zie tek.nr.: RIB-HV-AL-AL-++-DRA-2030


* Voor Schacht Kern Zuid
zie tek.nr.: RIB-HV-AL-SH-99-DRA-0006

* Voor Schacht Kern Noord
zie tek.nr.: RIB-HV-AL-SH-99-DRA-0007

* Voor Schacht Toiletgroep
zie tek.nr.: RIB-HV-AL-SH-99-DRA-0008

* Voor Fancoil-Units en Roosters
zie uitloopstaat RIB-HV-AL-AL-13-INF-0001

* Voor Symbolen
zie tek.nr.: RIB-HV-AL-AL-00-DRA-2002

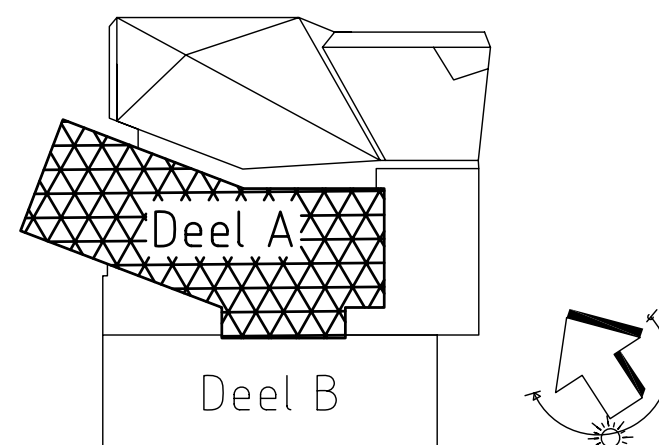

Revisie	Datum	Opgesteld door	Goedgekeurd door	Status	Omschrijving
0	01-04-2010	NK	MT	REV	REVISIE

Maastoren

Laan op Zuid, Rotterdam

Ontwerper:
OVD Projecten XX bv
Oude Rijnweg 1132
Postbus 12413, 3001 AC Rotterdam
Tel. 010-240030
Fax 010-240032

Directie:
Stevens van Nieuw Dijk
Bouwen en installatie
Postbus 7020, 2700 AA Zoetermeer
Tel. 079-361427
Fax 079-361427
E-mail: info@stevensvannieuwdijk.com

Consulent:
Ing. J. van der Vliet
Postbus 4398, 3006 AJ Rotterdam
Tel. 010-420500
Fax 010-420500
E-mail: info@vanvliet.nl

Adviseur installatie en brandtechnische zaken:
dGm bv
Postbus 151, 6500 AD Arnhem
Tel. 026-321241
Fax 026-321241
E-mail: info@dgmbv.nl

Werkwijze:
Roelands bv
Postbus 327
Postbus 327, 2902 AH Krimpen a/d IJssel
Tel. 088-315313
Fax 088-315378
E-mail: info@roelands.nl

Aannemer:
BESIX
BESIX NEDERLAND BRANCH
Project Maastoren
Willemstraat 111
Postbus 50512, 3007 JA Rotterdam
Tel. 010-484500
Fax 010-484539

Architect:
DAM & PARTNERS
DAM & Partners Architecten
Schiedamschen 4
1062 HE Amsterdam
Tel. 020-624700
Fax 020-627788
E-mail: info@dam-partners.nl



Voor Plattegrond Deel B zie tek.nr.: RIB-HV-AL-PL-13-DRA-0002