

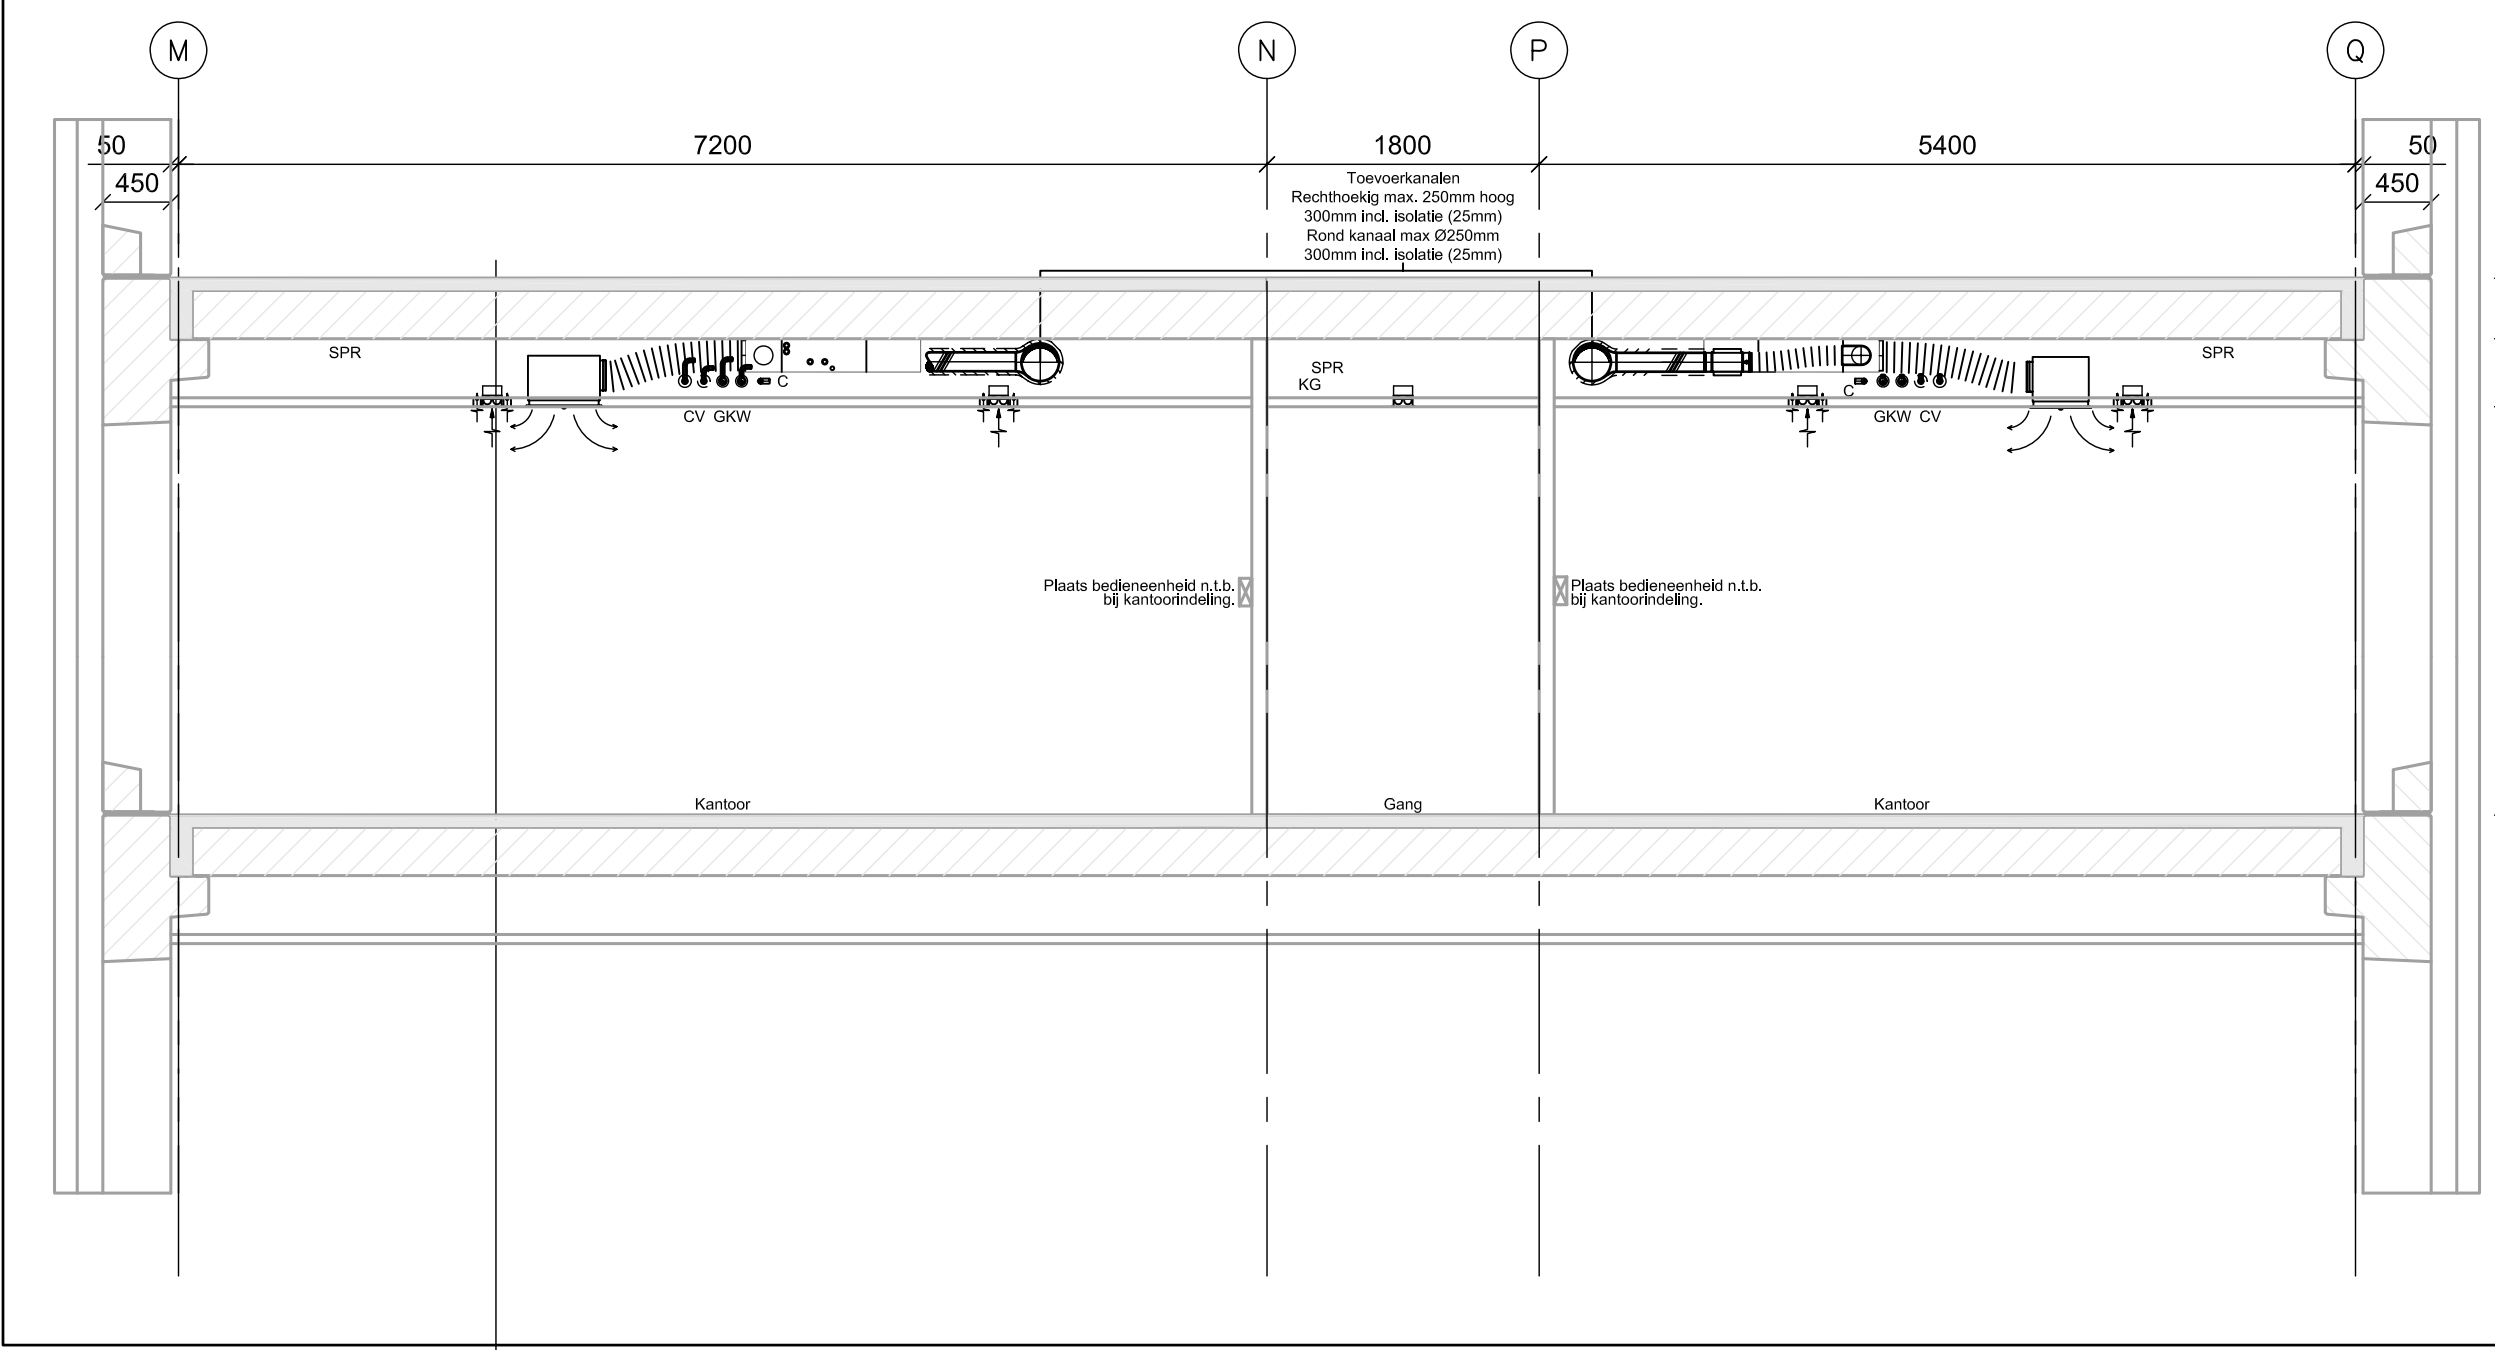


Deel A
Doorsnede A-1

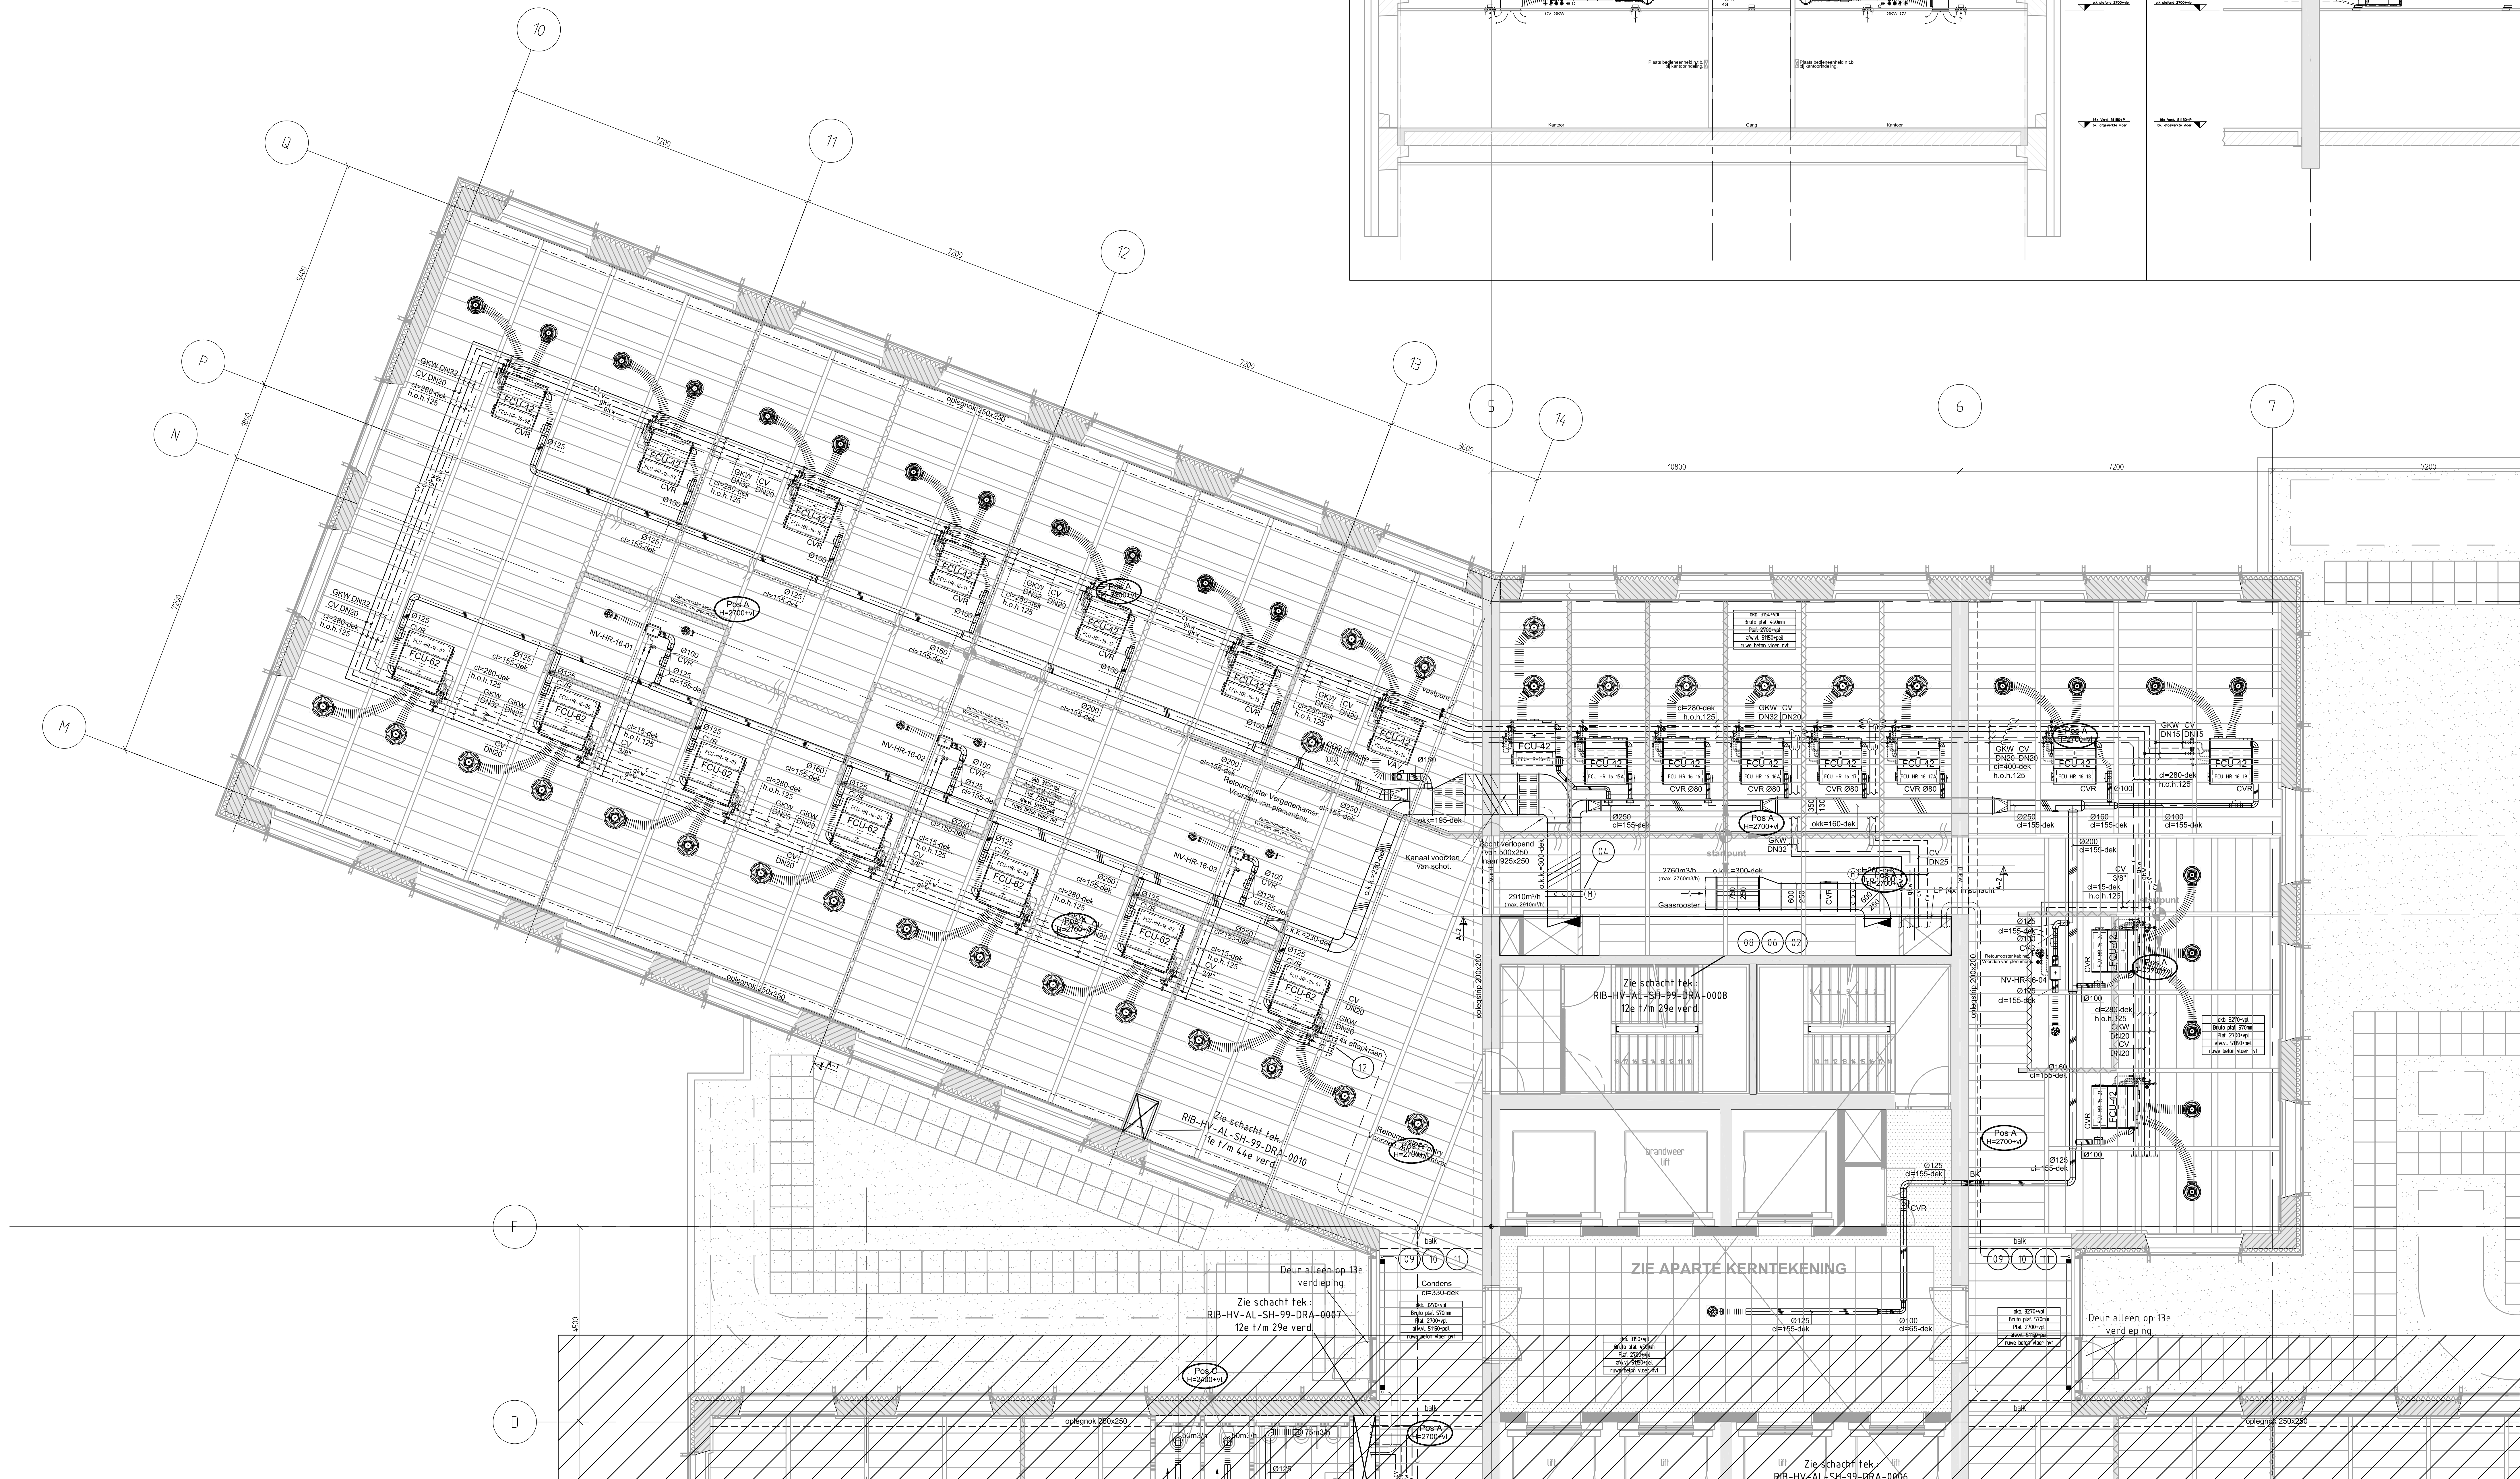


Deel A
Doorsnede A-2

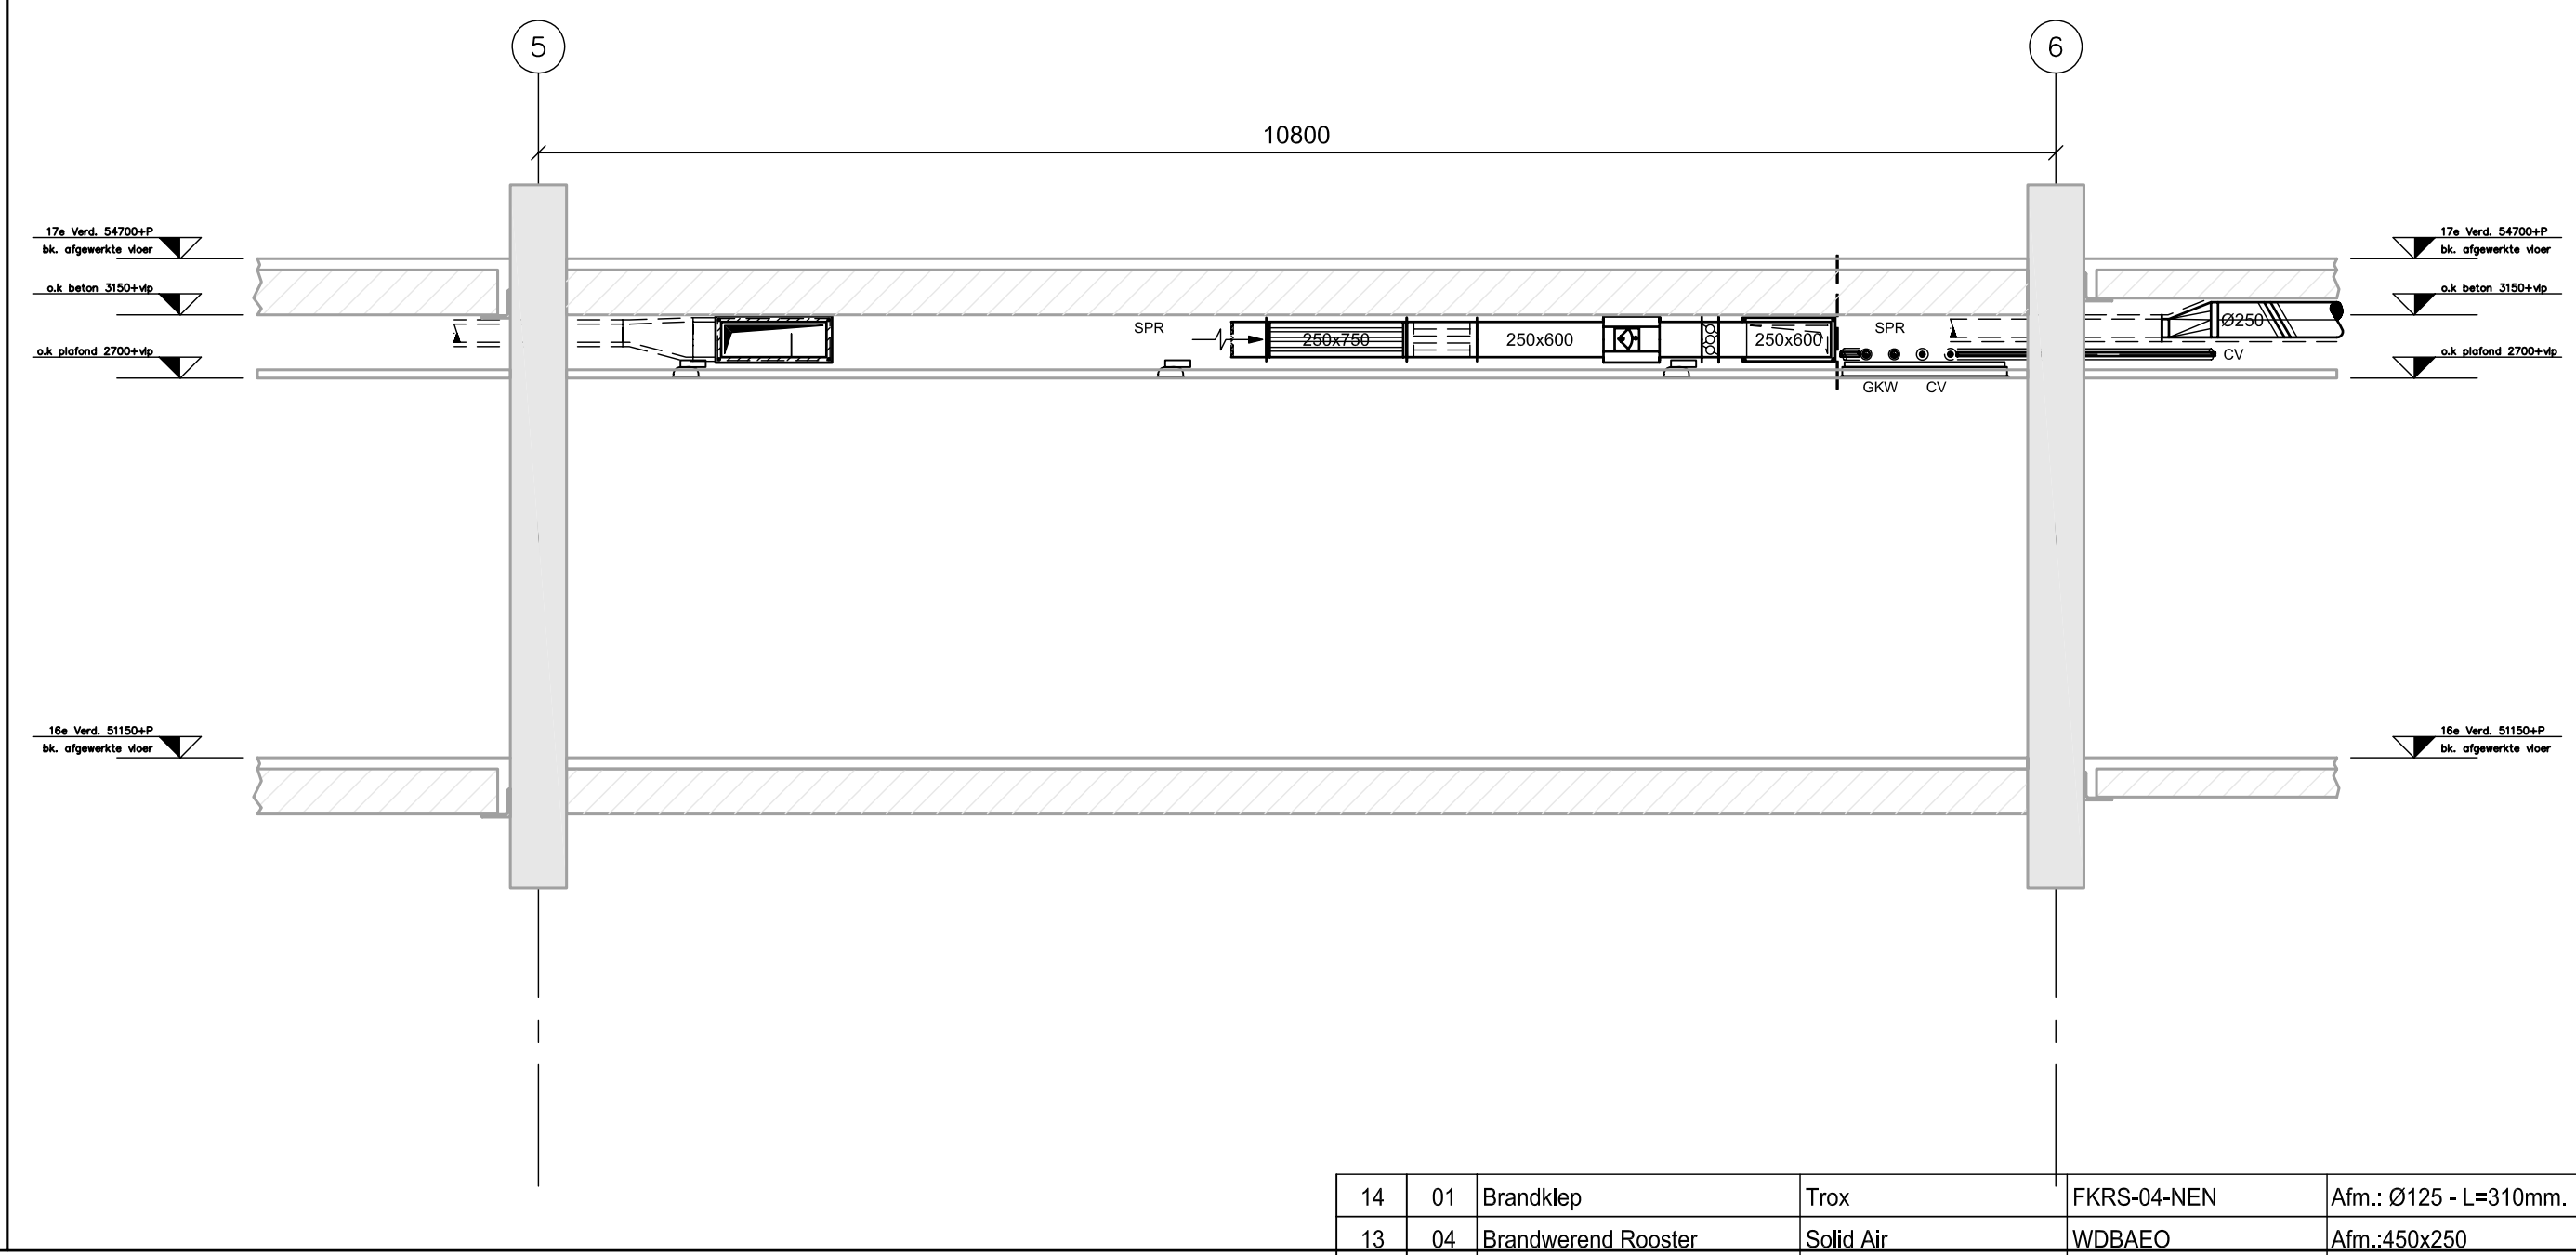

14	01	Brandklep	Trox	FKRS-04-NEN	Alm.: Ø125 - Lx310mm.
12	04	Alu-plaat	Econosto		DN15
11	02	Voetventil	Veraflo	Haaks 1/2"	
10	02	Radiatorkraan	Danfoss	RA 1/2" - Haaks	
09	02	Radiator / Convector	Brugman	Plano Mini 3000-200-22	
08	01	Geluidsdemper	Trox	MSA-100/50	Alm.: 750x250x1000
07	01	Geluidsdemper	Trox	MSA-100/50	Alm.: 550x250x1000
06	01	Constant Volume Regelaar	Trox	EN	Alm.: 550x250x400
05	01	Constant Volume Regelaar	Trox	EN	Alm.: 550x250x400
04	01	Klepvenregister	Trox	JZ-G	Alm.: 750x250x120
03	01	Klepvenregister	Trox	JZ-G	Alm.: 750x250x120
02	01	Klepvenregister	Trox	JZ-G	Alm.: 500x250x120
01	01	Klepvenregister	Trox	JZ-G	Alm.: 500x250x120
posit./aantal		omschrijving	fabrikant	type	opmerking

- Opmerkingen:**
- * Voor standaard detail FCU zie tek.nr.: RIB-HV-AL-AL-++-DRA-2030
 - * Voor Schacht Kern Zuid zie tek.nr.: RIB-HV-AL-SH-99-DRA-0006
 - * Voor Schacht Kern Noord zie tek.nr.: RIB-HV-AL-SH-99-DRA-0007
 - * Voor Schacht Toiletgroep zie tek.nr.: RIB-HV-AL-SH-99-DRA-0008
 - * Voor Fancoil-Units en Roosters zie uitloopstaat RIB-HV-AL-AL-16-INF-0001
 - * Voor Symbolen zie tek.nr.: RIB-HV-AL-AL-00-DRA-2002

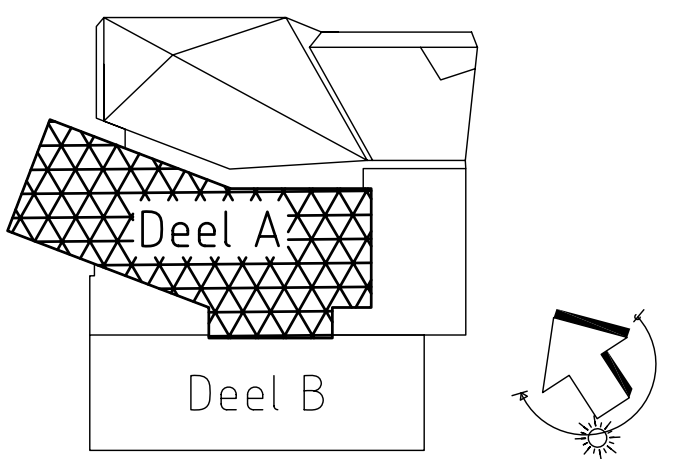

Revisie	Datum	Opgesteld door	Goedgekeurd door	Status	Omschrijving
0	01-04-2010	NK	MT	RV	REVISIE

Maastoren

Laan op Zuid, Rotterdam

Ontwerper:

Directe:

Consultant:

Aankomst:



Consultant: Ingenieursbureau Zonneveld b.v.
Mekelweg 43
Postbus 4308, 3006 AJ Rotterdam
Tel: 010-420500
Fax: 010-420500
E-mail: info@zonneveld.com

Aankomst: GMR Roodeboord Ingenieurs b.v.
Postbus 151, 6500 AG Arnhem
Tel: 026-302141
Fax: 026-302141
E-mail: info@roodeboord.nl

Aannemer: BESIX NEDERLAND BRANCH
Project Maastoren
Willemstraat 111
Postbus 50512, 3007 JA Rotterdam
Tel: 010-484500
Fax: 010-484539

Architect: DAM & PARTNERS ARCHITECTEN
Schiedamschen 4
1062 HE Amsterdam
Tel: 020-624700
Fax: 020-627788
E-mail: info@dampartners.com



Titel:		16e Verdieping – Deel A			Schaal:	1:50
Omschrijving:		Werktuigkundige installaties Plattegrond			Formaat:	A0
Originator:		Discipline:	Sub-discipline:	Location:	Sub-location:	Doc-type:
RIB		HV	AL	PL	16	DRA
Revisie:		0001			Serial N°:	0