

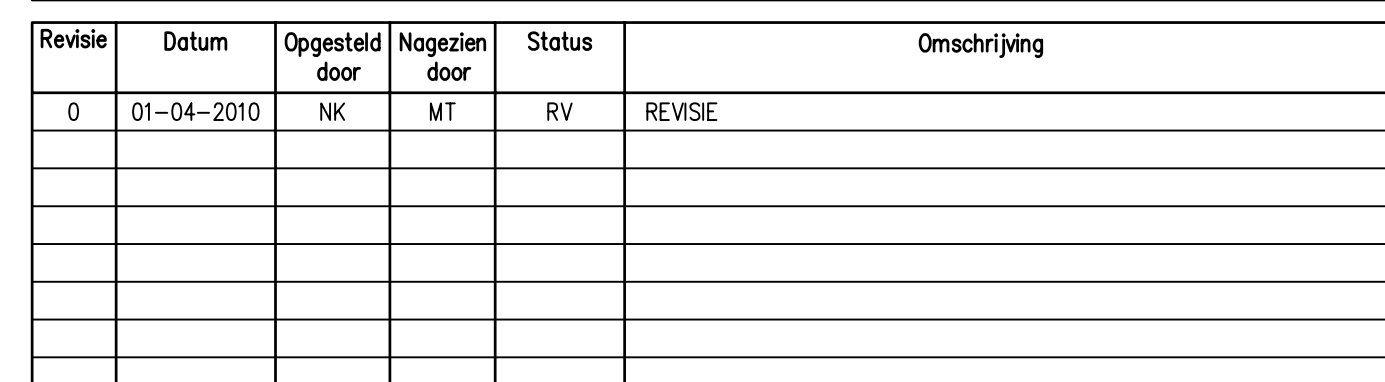
Deel B Doorsnede B-1

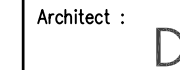
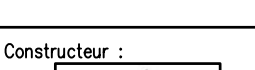
[illegible]

Deel B Doorsnede B-3

[illegible]

* Voor Symbolen
zie tek.nr.: RIB-HV-AL-AL-00-DRA-2002




Titel : 17e Verdieping – Deel B							Schaal
Omschrijving: Werktuigkundige installaties Plattegrond							1:50
							Formaat
REVISIE							A0
Originator	Discipline	Sub-discipline	Location	Sub-location	Doc-type	Serial N°	Rev
RIB	HV	AL	PL	17	DRA	0002	0