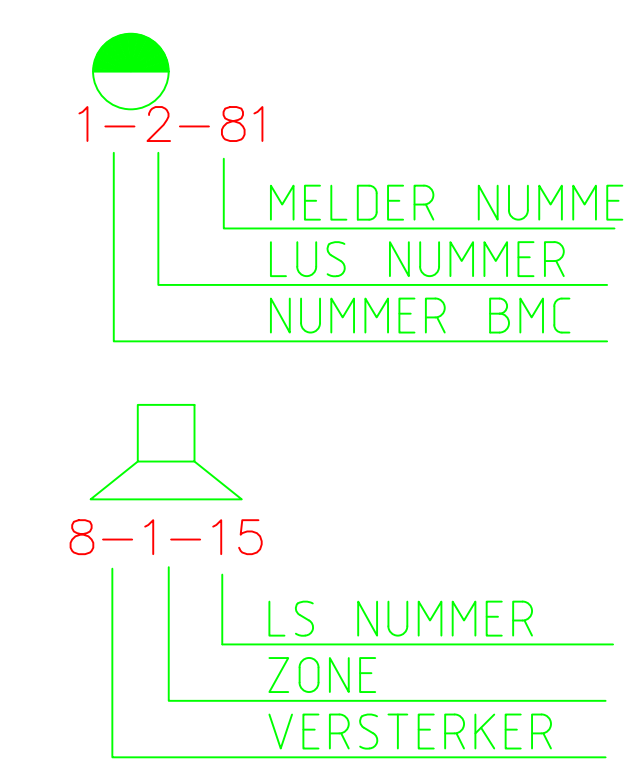
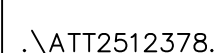
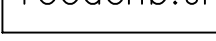
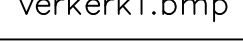


[illegible]

Laan op Zuid , Rotterdam

		

Titel : Brandmeld / Ontruimings installatie Omschrijving: 13e verdieping REVISIE							School
							1:100
							Formaat
							A0
Originator	Discipline	Sub-discipline	Location	Sub-location	Doc-type	Serial 'N'	Rev
RIB	ET	BA	PL	13	DRA	0001	A