
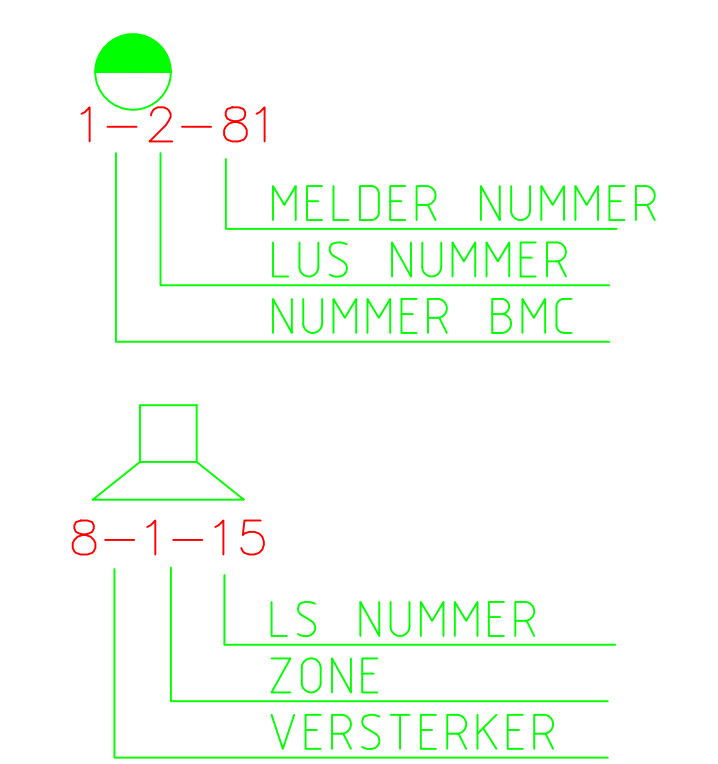


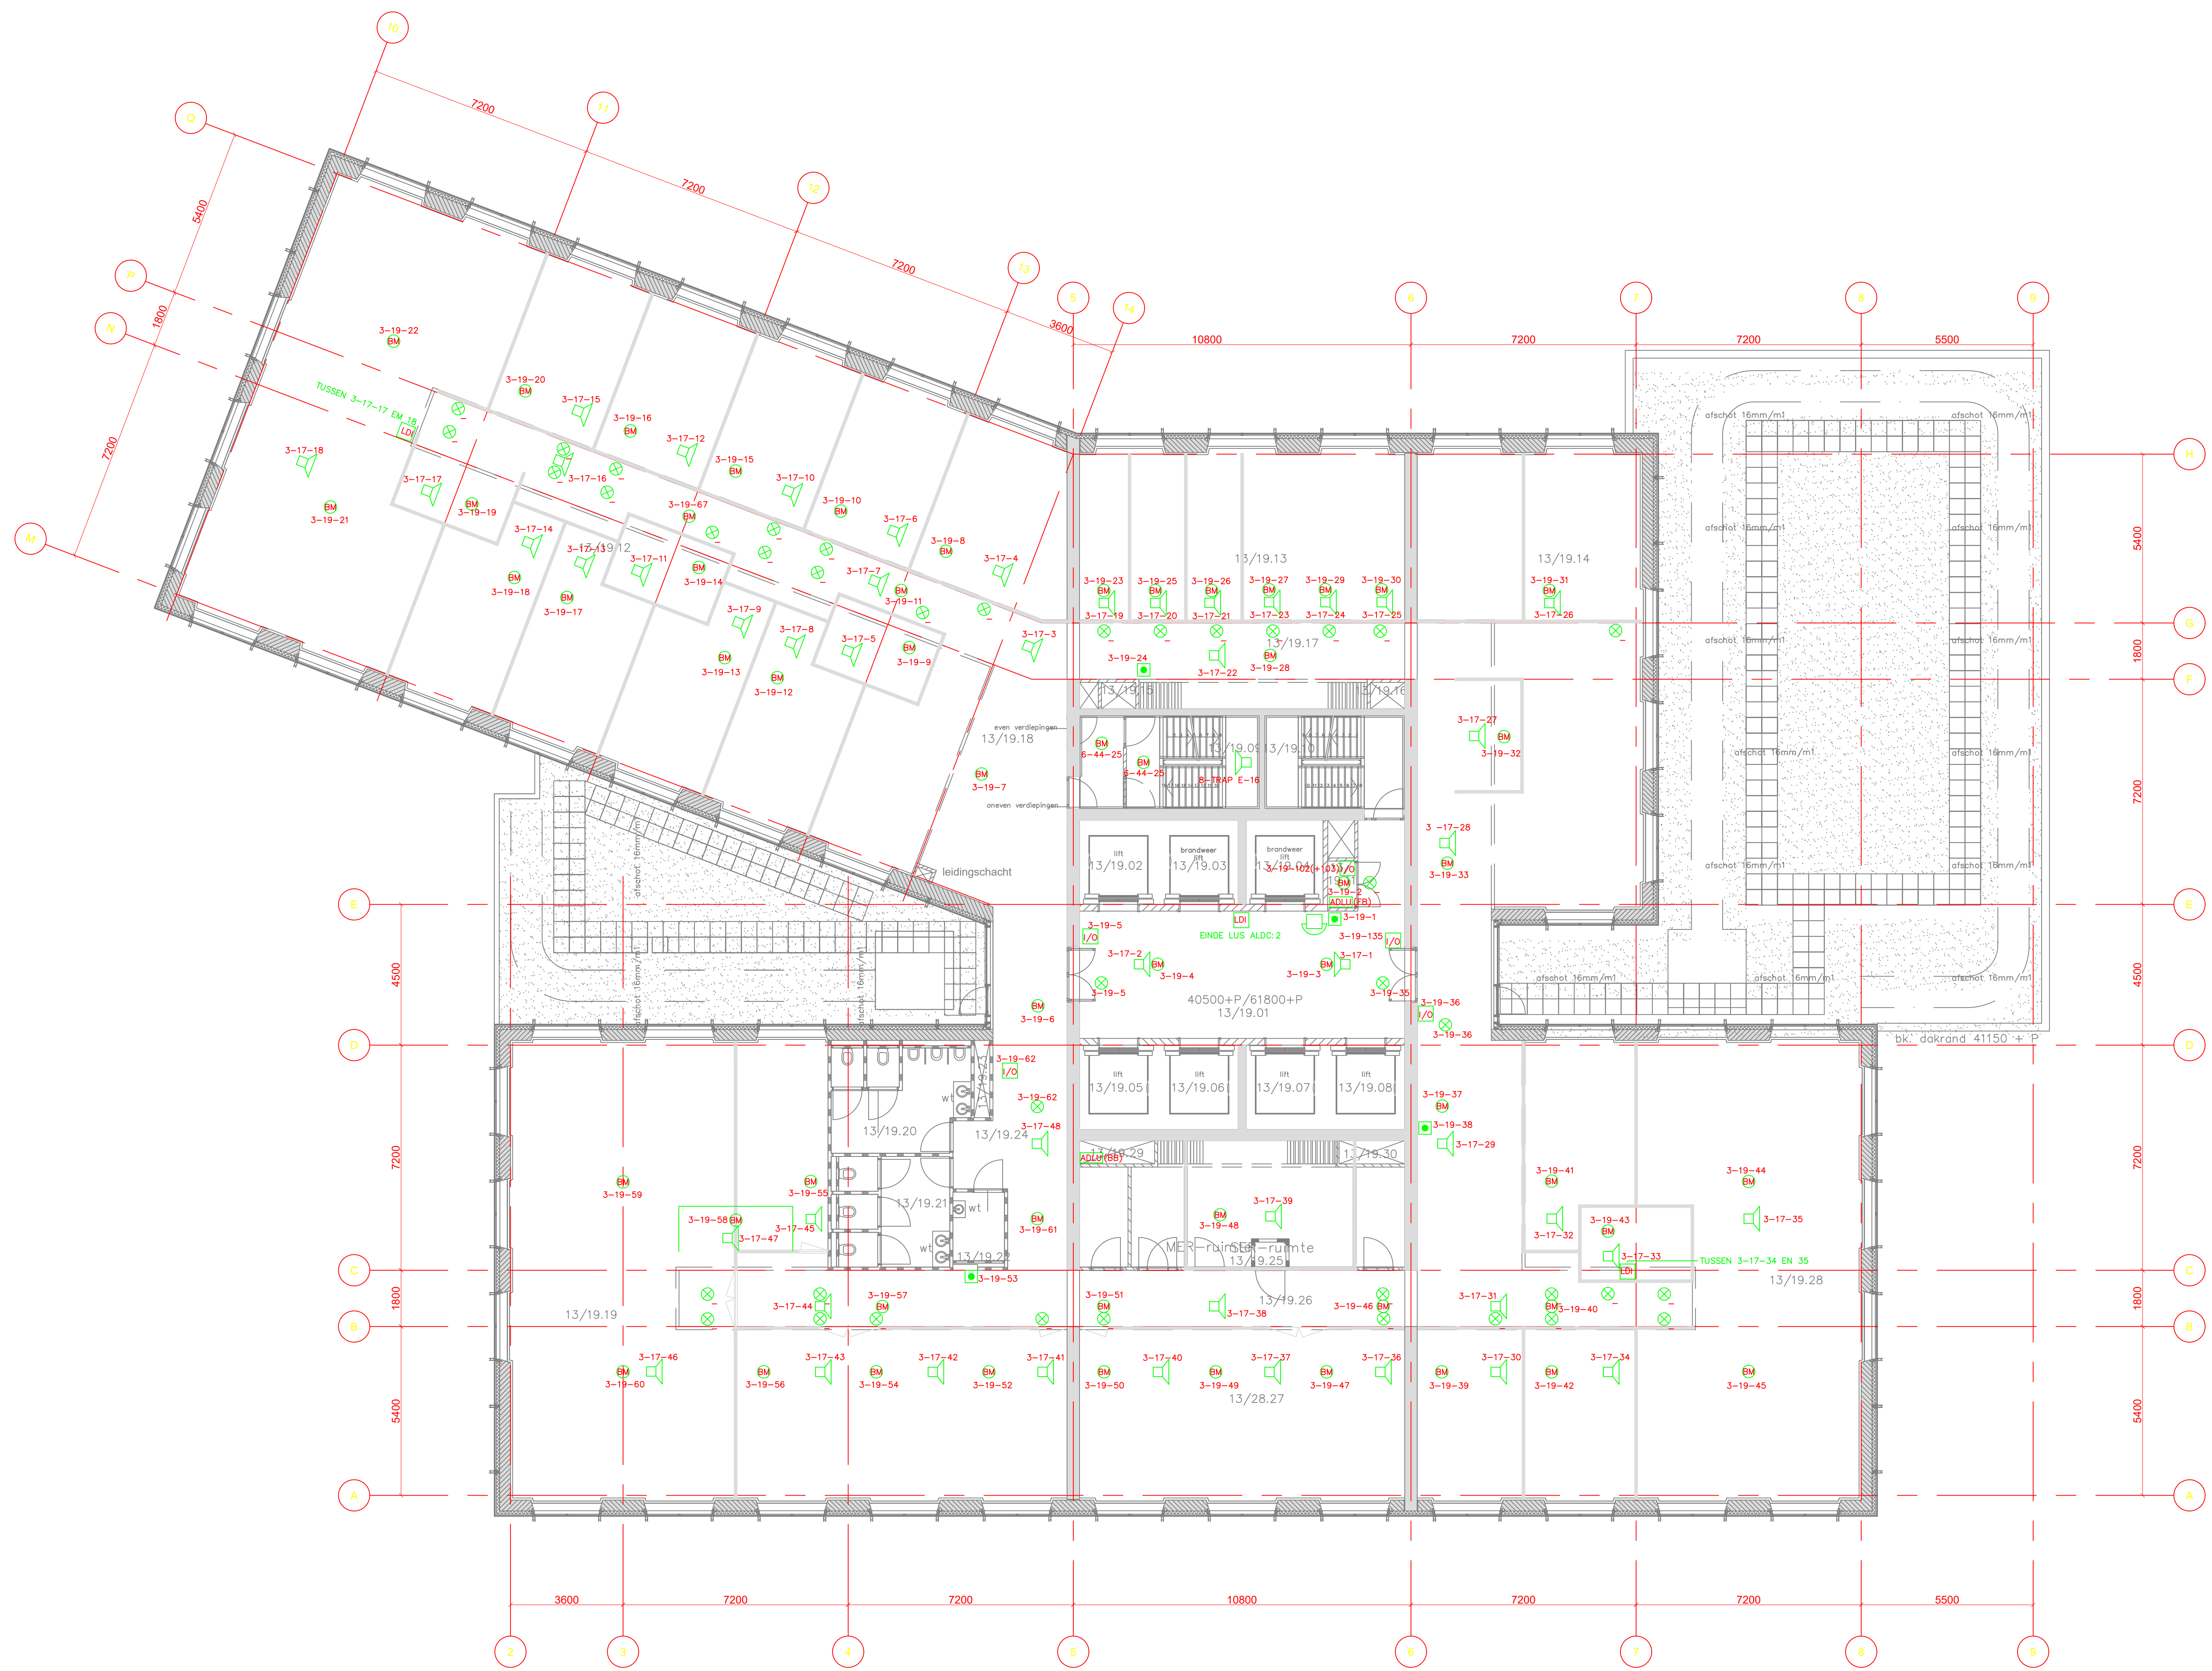

LDI ISOLATOR
ADLU ADRESEENHEID FRONTBONE (FB) / BACKBONE (BB)

Revisie	Datum	Opgesteld door	Goedgekeurd door	Status	Omschrijving
00	JAN 2010	JHAY	MD	REVISIE	-
01	JUNI 2012	MYO	MD	REVISIE	-

Maastoren

Laan op Zuid, Rotterdam










Titel : Brandmeld / Ontruimings installatie							Schaal
Omschrijving: 14e verdieping							1:100
							Formaat
REVISIE							A0
Originator	Discipline	Sub-discipline	Location	Sub-location	Doc-type	Serial N°	Rev
RIB	ET	BA	VL	14	DRA	0001	00