
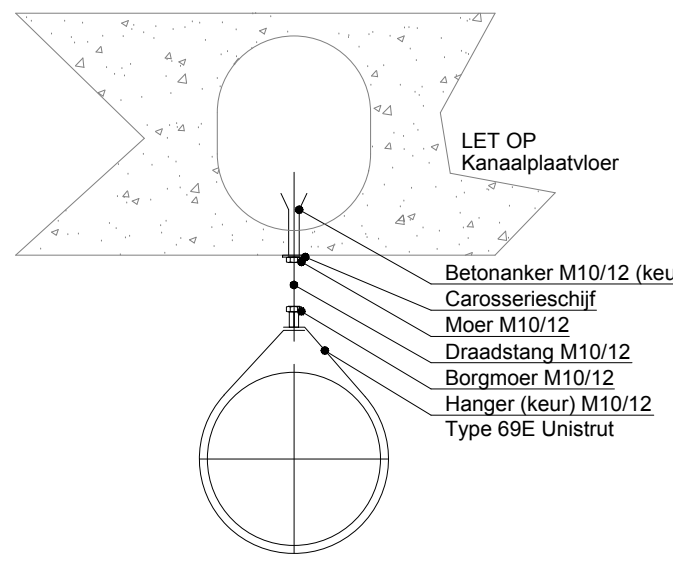


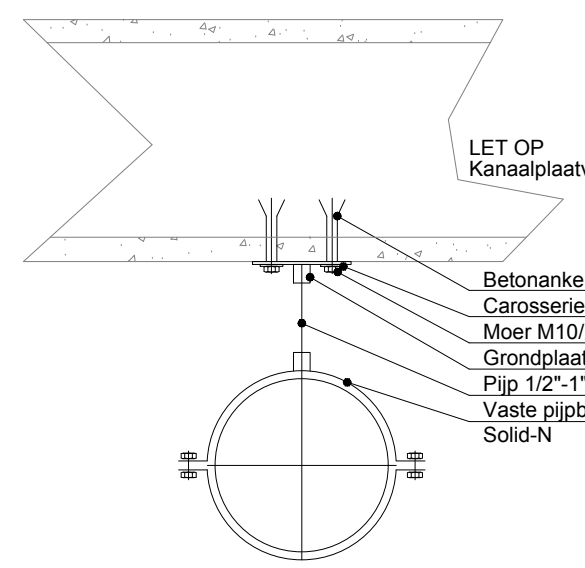

BEUGELDETAIL / ²
Schaal n.v.t.

BEUGELDETAIL / ¹
Schaal n.v.t.

Revisie	Datum	Opgesloten deur	Nogeren deur	Status	Omschrijving
0	08-05-2007	PPE	PPE	TK	Ter keuring
A	20-09-2007	PPE	PPE	DF	Definitief
C	21-09-2008	MTA	PPE	DF	Definitief
D	21-01-2009	MTA	PPE	DF	Definitief
E	05-09-2009	MTA	PPE	DF	Definitief
F	01-04-2010	MTA	PPE	AB	AS-BUILT

Maastoren


Titel :							School
Omschrijving: Nivo 13 Sprinklerinstallatie Plattegrond AS-BUILT A0							1:100
							Formaat
							Revisie
Originator	Discipline	Sub-discipline	Location	Sub-location	Dat-type	Serial N°	Rev
RIB	SP	AL	PL	13	DRA	0001	F

hoogtematen tov peil; peil is 0.00 = bk. afgewerkte vloer beg. grond = 4300 +NAP

Principe doorsnede van deze tekening

$$\text{VLOER } 13\text{de} = 40.500 + P$$