

Productbeschrijving behorende bij menukaart 'Decode'

Productblad code	MENU-013 MLK V1
Productomschrijving	Leveren van balgen/compensatoren
Datum opmaak	29-10-2019
Versienummer	V1.0

1. Activiteit

Het leveren van balgen/compensatoren

2. Situatie

2a. Situatiebeschrijving

2b. Situatieschets



Afbeeldingen: Foto's van de binnenzijde van de kerende wand.

2c. Activiteiten/posten die binnen de betreffende eenheidsprijs vallen

Activiteit	Toelichting
Leveren	Compensatoren inclusief flens en bevestigingsmiddelen

2d. Eventuele activiteiten/posten welke buiten de eenheidsprijs vallen

Activiteit	Toelichting

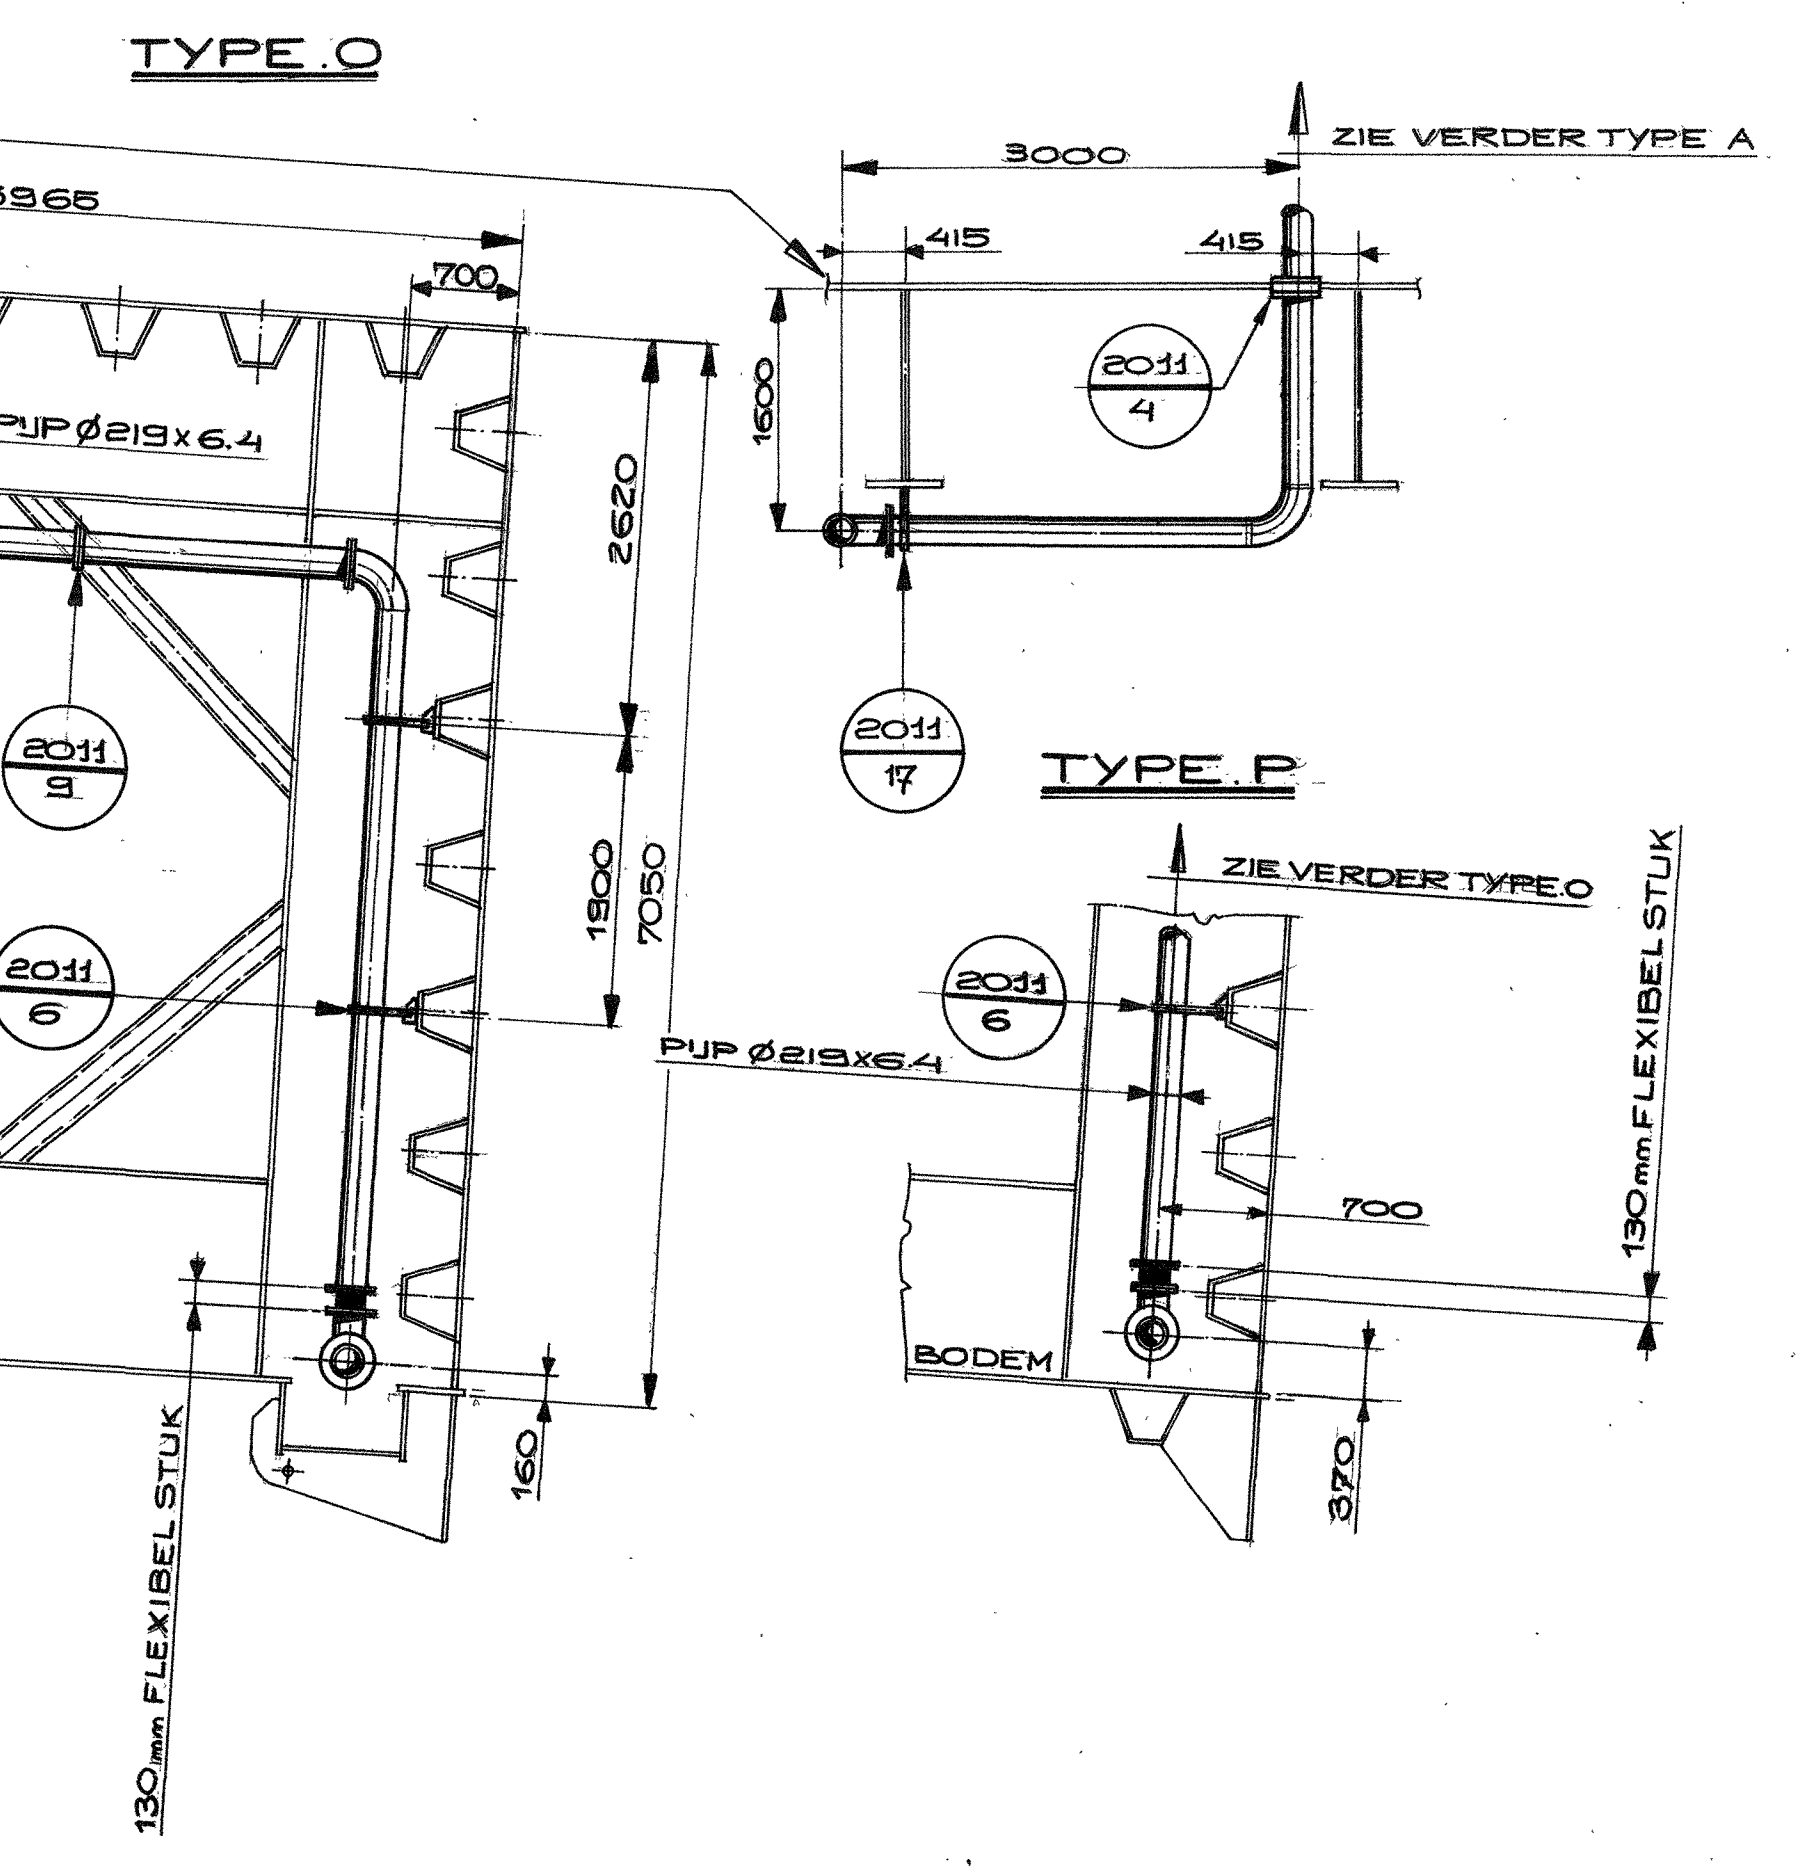
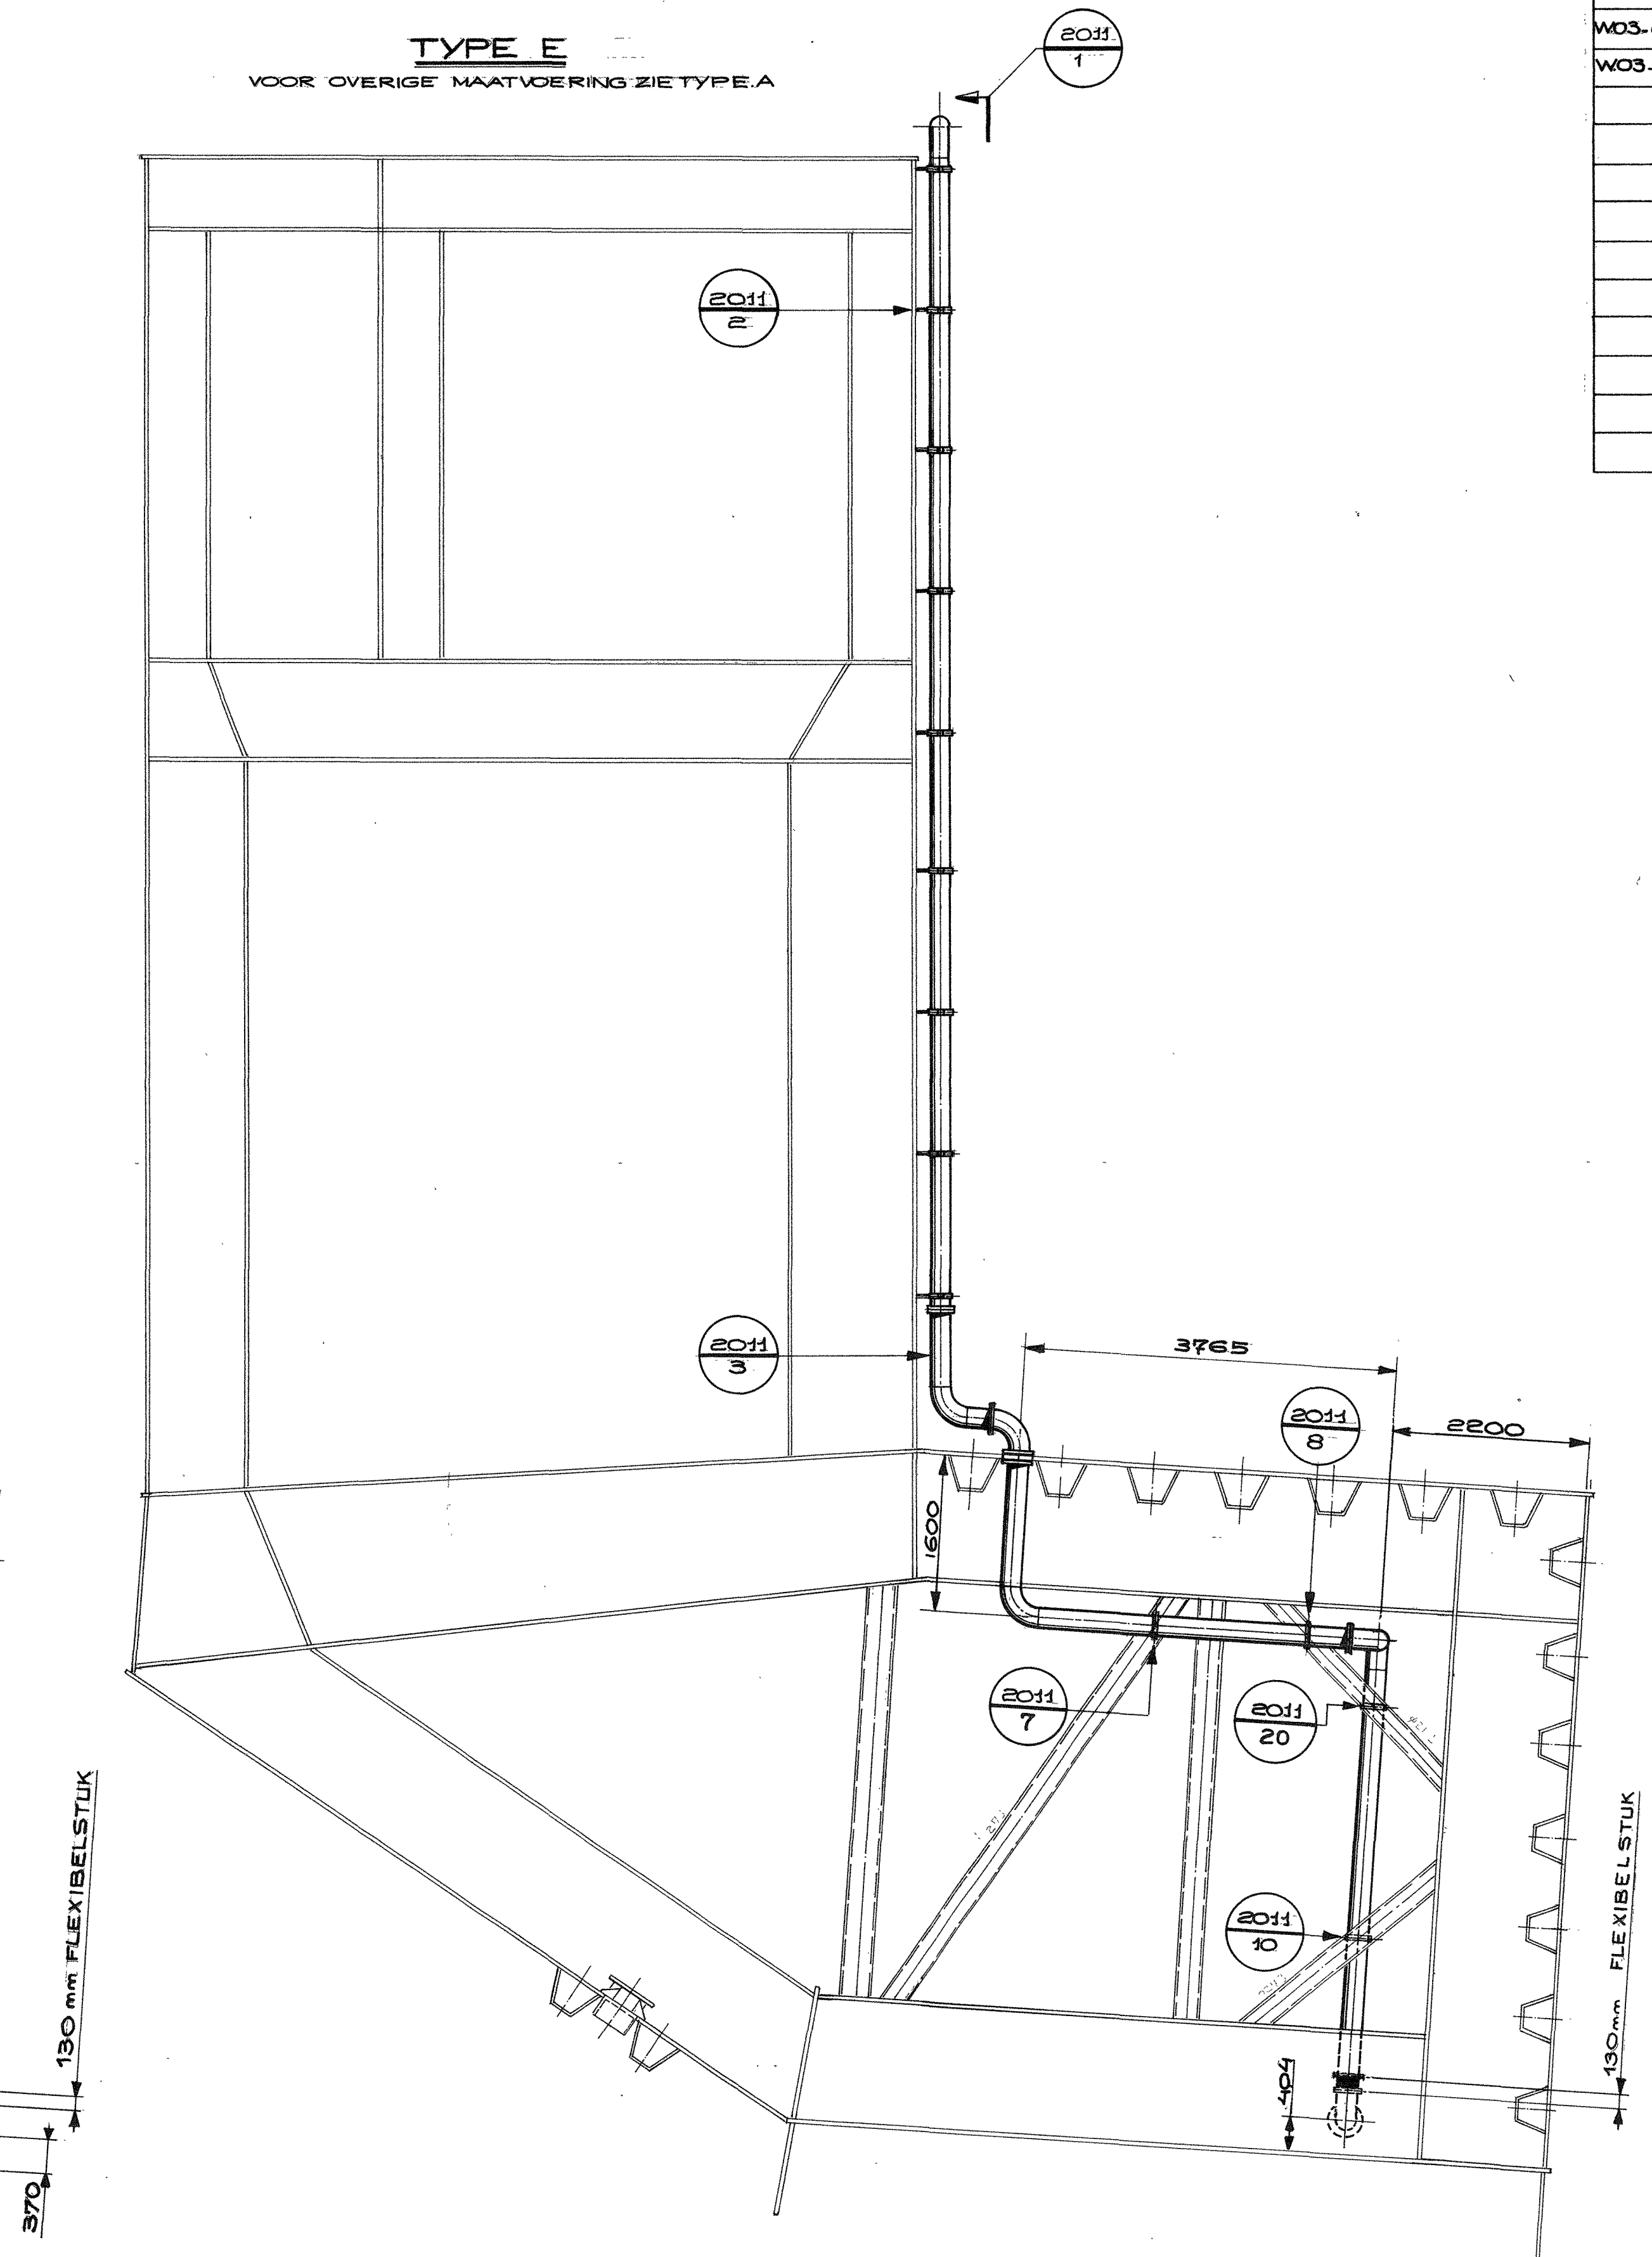
2e. Eisen

De rubber balg dient geschikt te zijn voor de omgeving waar deze is opgenomen (zeewater).
Diameter en lengte conform tekening W-03-2012_rev_3

2f. Benodigde/verstrekte informatie

Lens ballast systeem algemeen plan

W-03-2012_rev_3

[illegible]AS BUILT

AFWUKINGS RAPPORT NR.	OMSCHRIJVING