
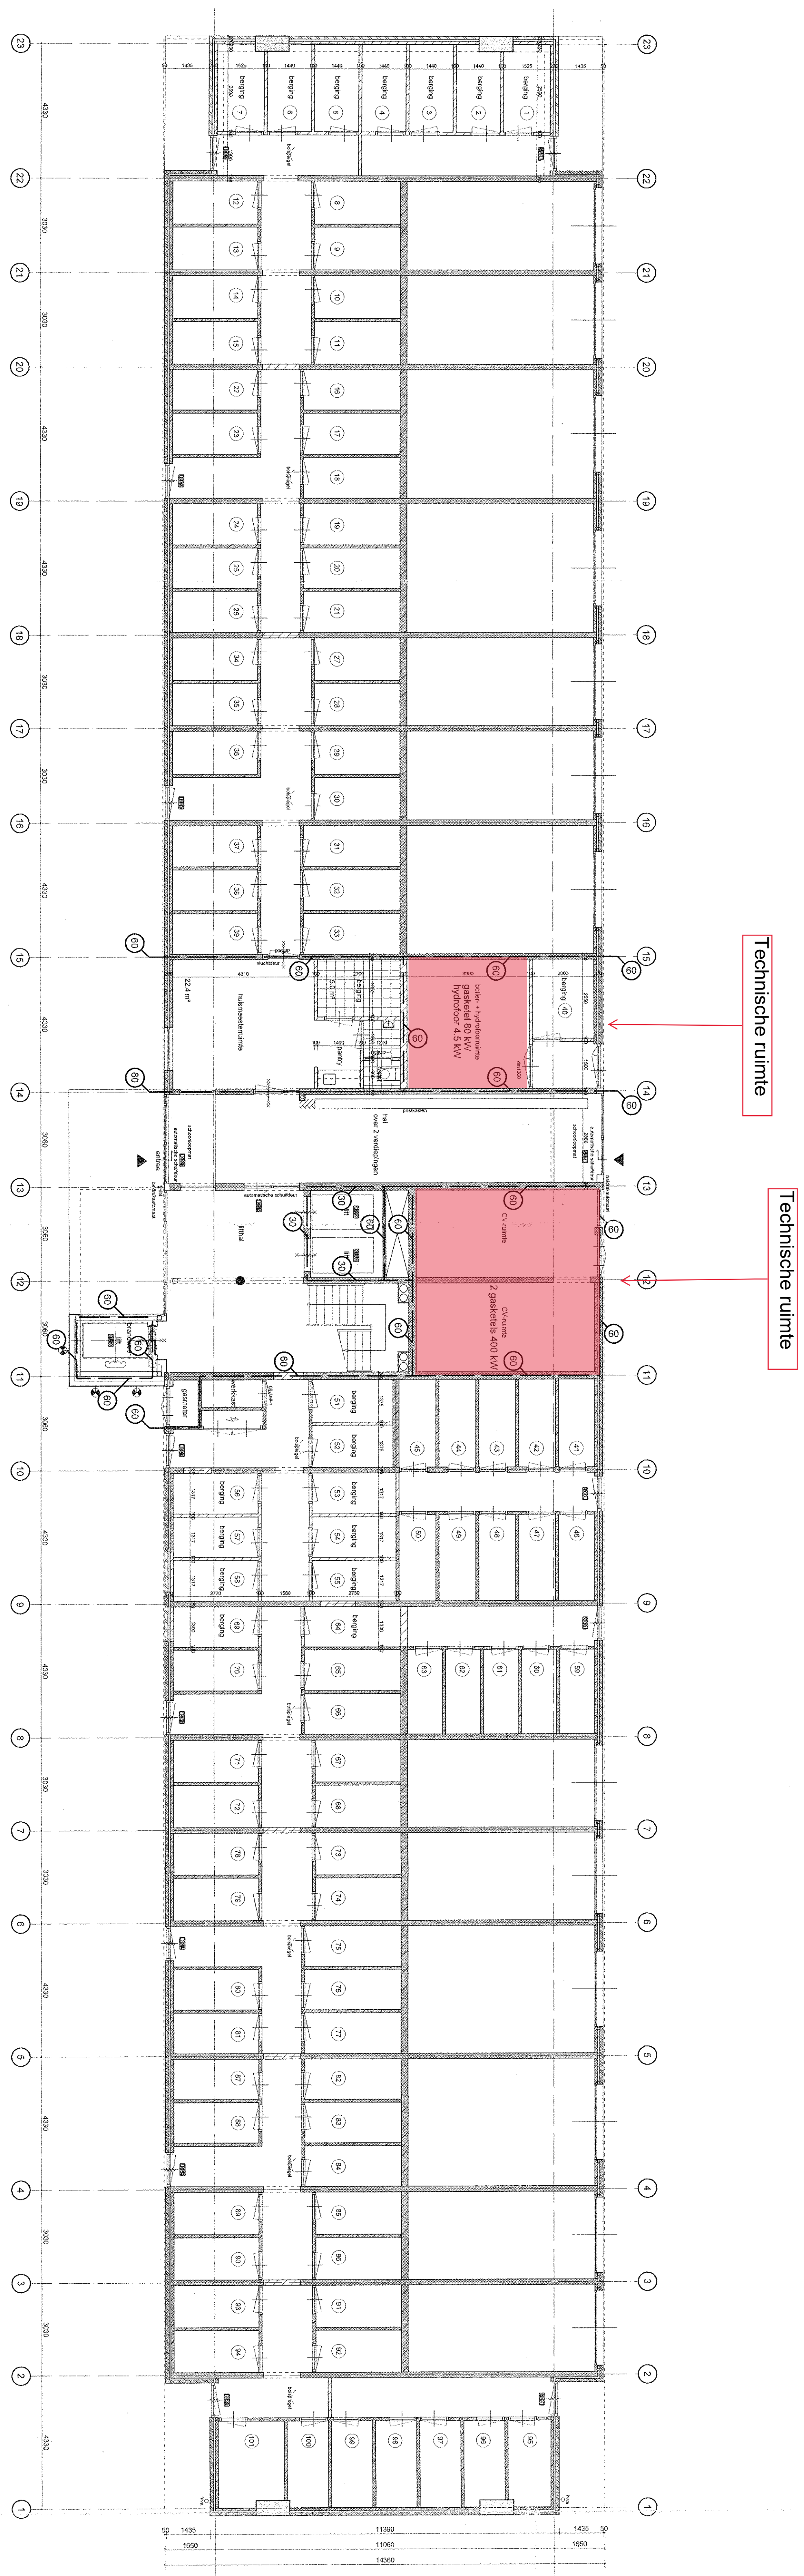


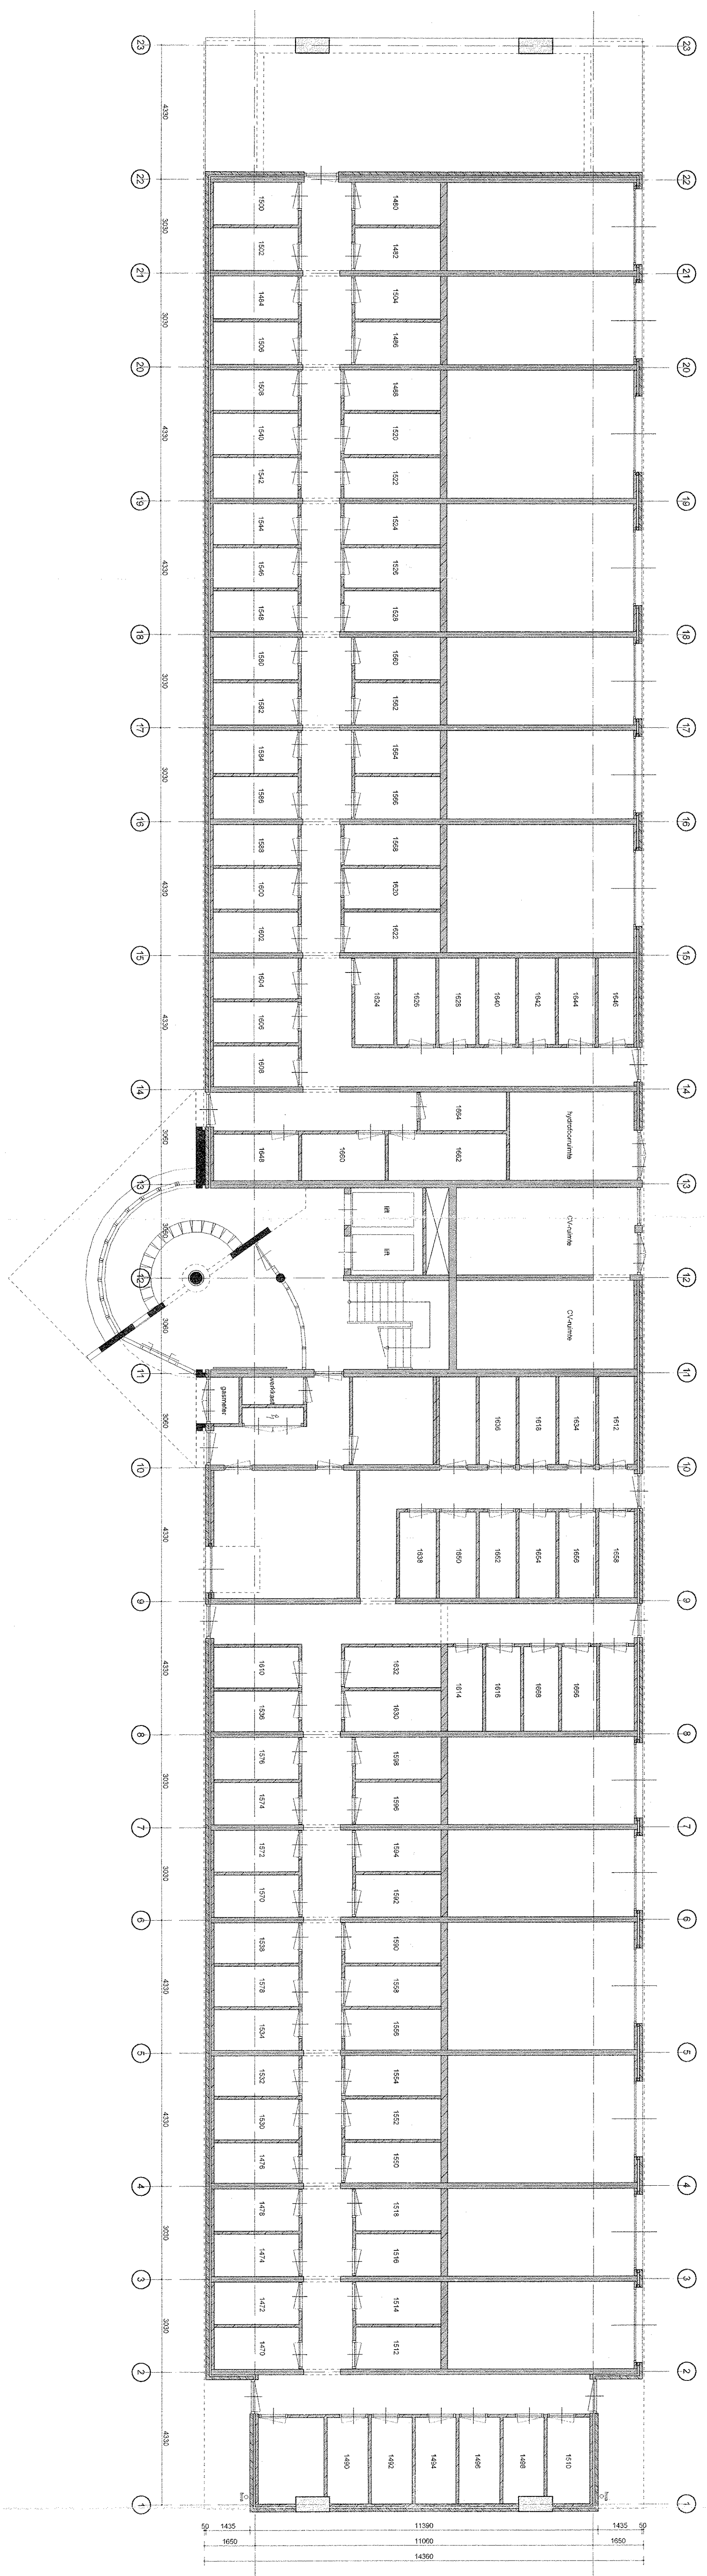


Technische ruimte

Technische ruimte

BESTAANDE TOESTAND

NIEUWE TOESTAND

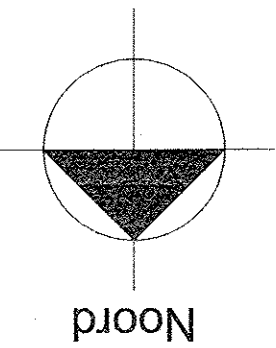[illegible]

ALGEMEEN:

**BIJ DE METERKASTEN MOETEN ALLE
DOORVOERINGEN DOOR ALLE VERDIEPINGEN
60 MINUTEN BRANDWEREND GEDICHT WORDEN.**

[illegible]