



AA

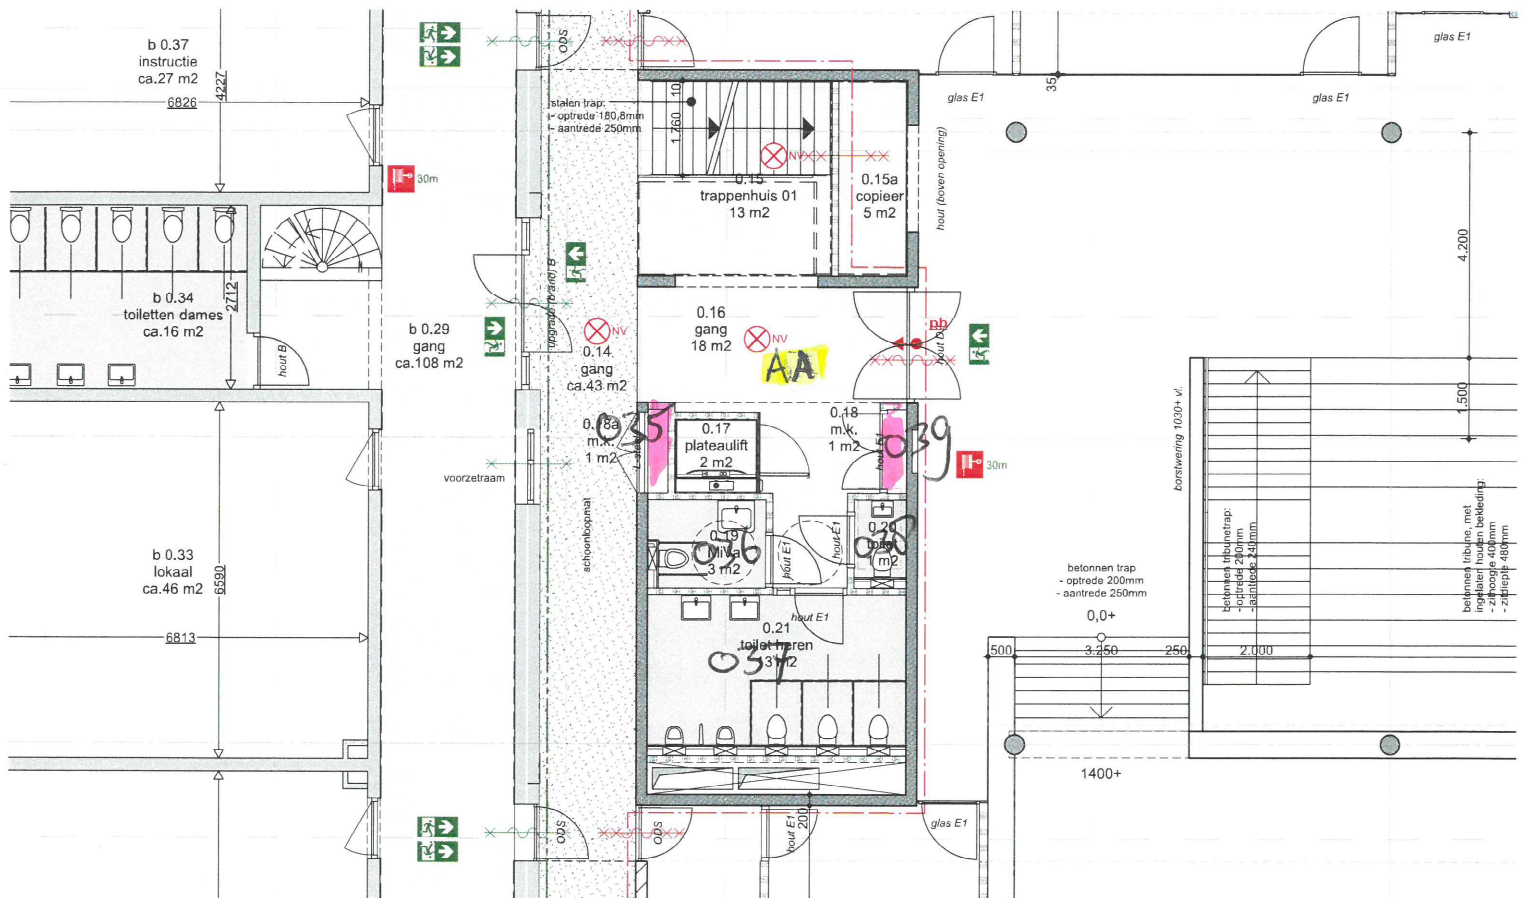


RN 7-13


AB

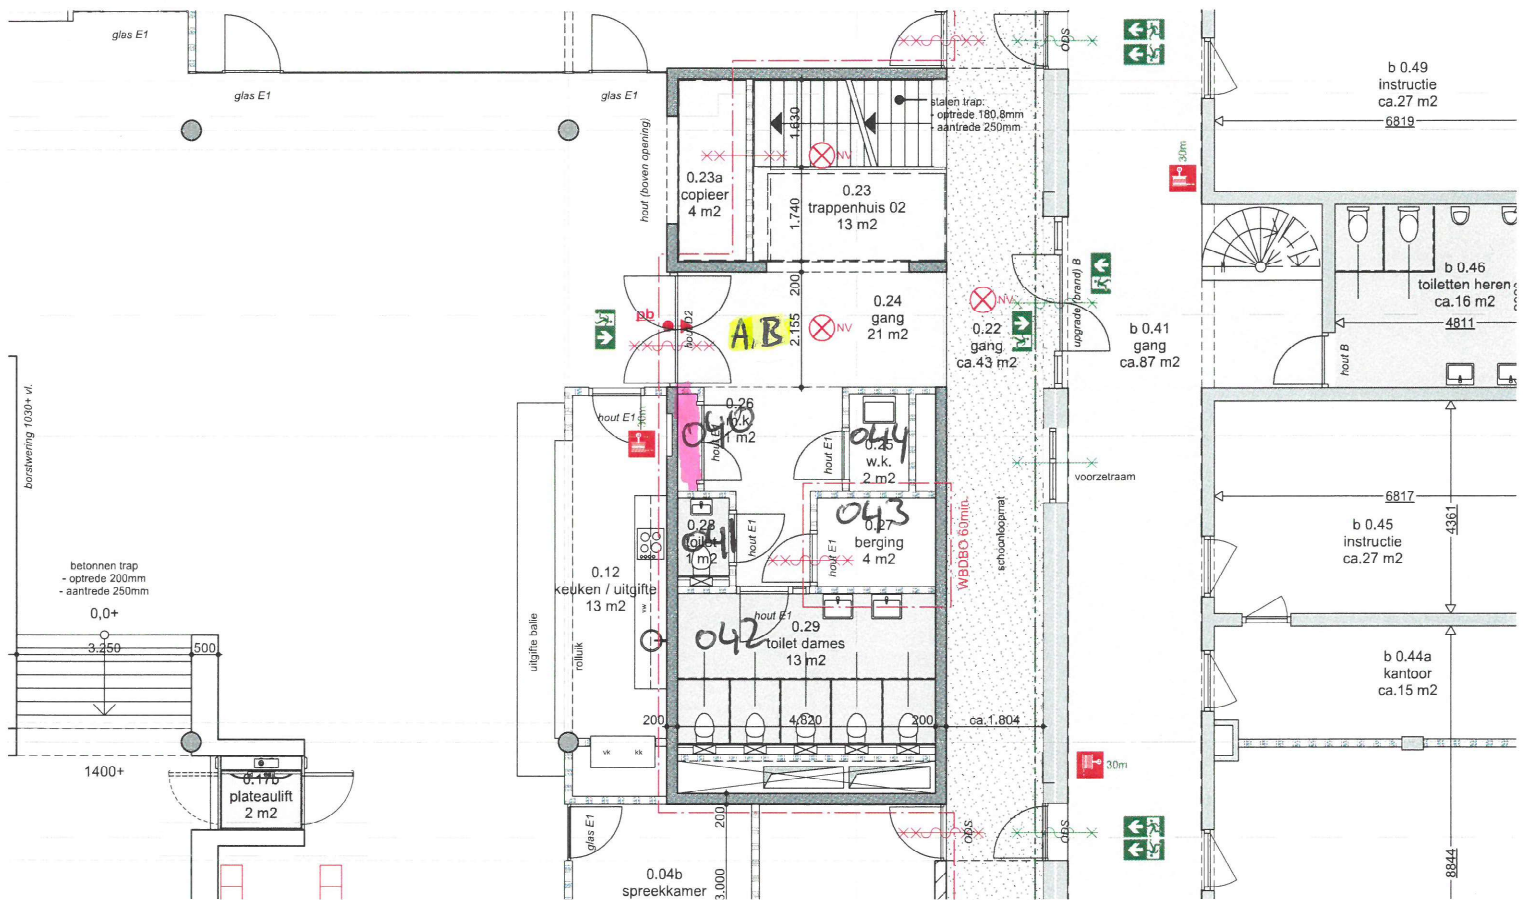

BA

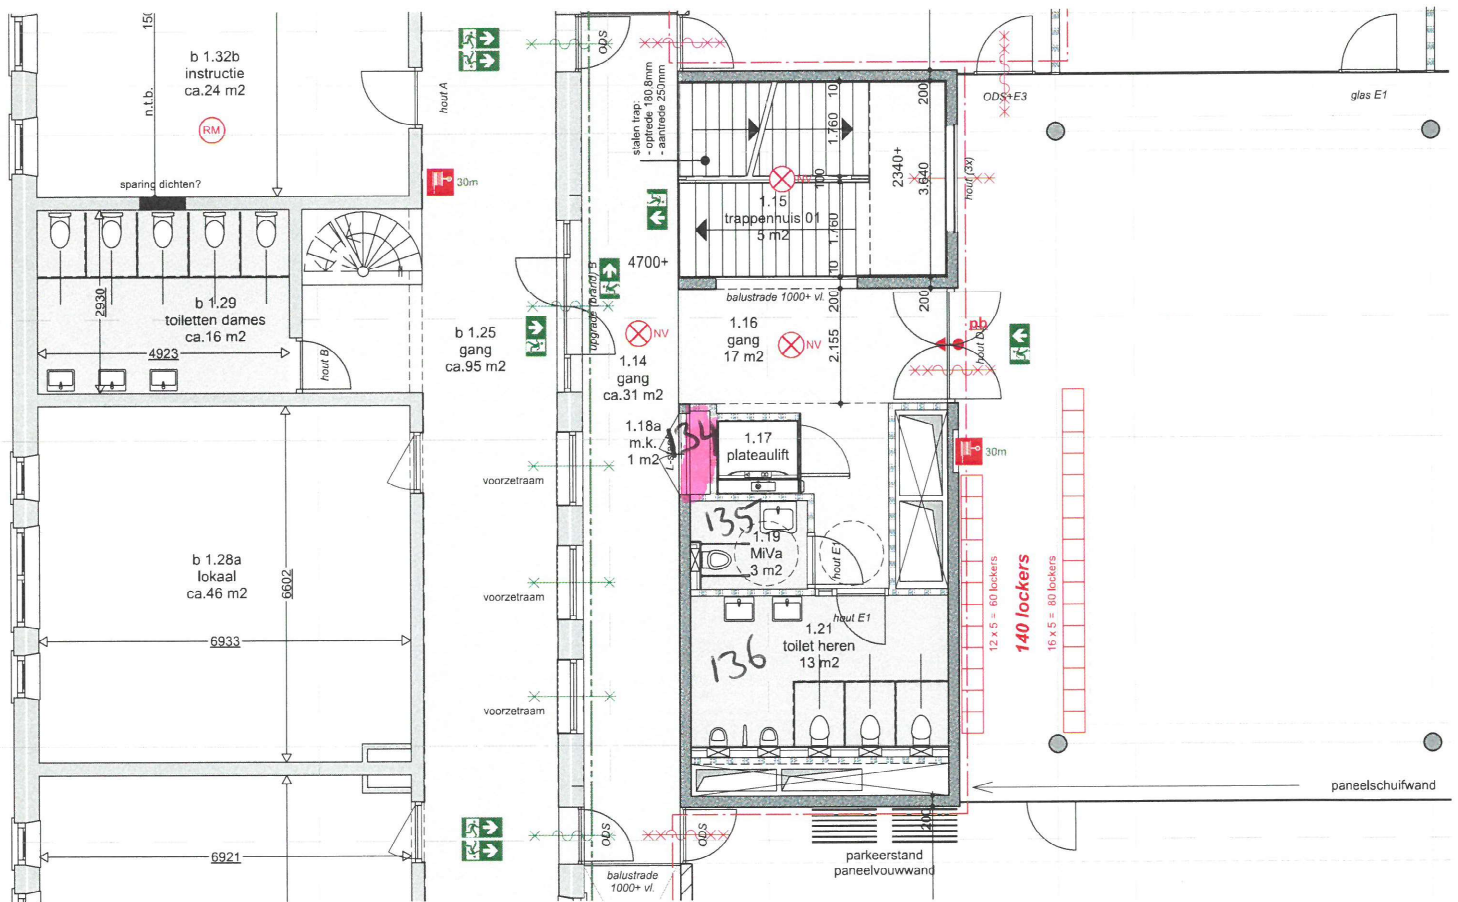

BB

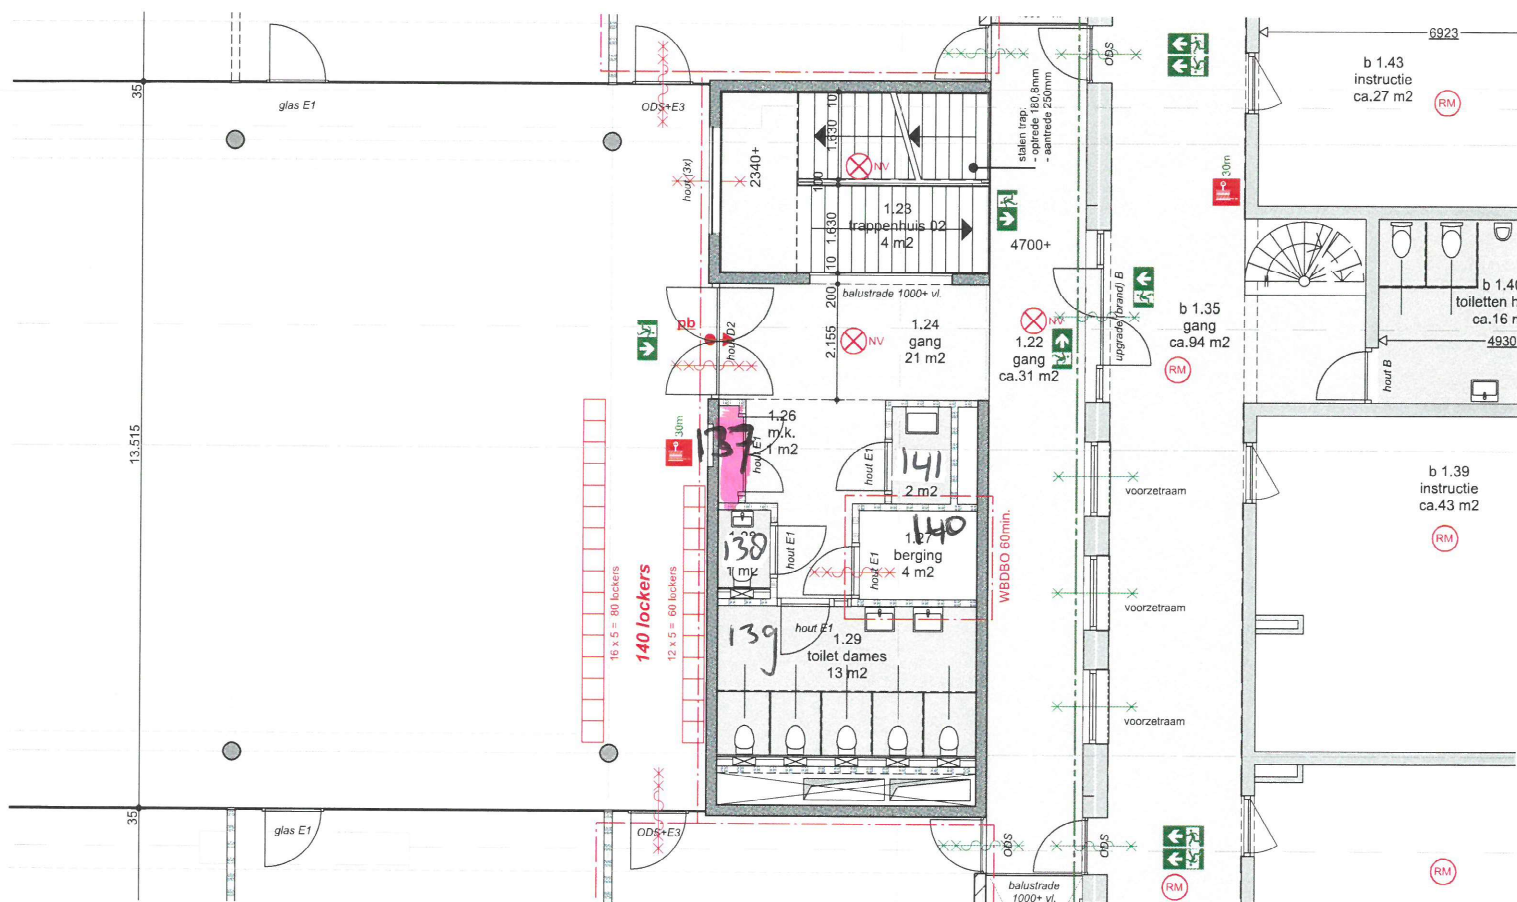

CA

Zorg
ca.334 m²

(OPTIE)
bestaande geïsoleerde kap afwerken:
- dampremmende laag
- gipskartonplaat (ak-voegmethode)
- 2-laags muurverf

b 2.10a
MER
8 m²

vloer verhogen
balklaag + 2-laags
underlayment

stalen trap:
- optrede 180.8mm
- gangtrede 250mm
9400+

balustrade 1000+

2.15
trappenhuis 01
5 m²

glas E1

7040+

hout (2x)

9400+

hout D1

2.14
gang
29 m²

2.18a
m.k.
1 m²

2.16
gang
17 m²

2.17
plateaulift

2.19
MiVa
3 m²

2.21
toilet heren
13 m²

30m

12 x 5 = 60 lockers

140 lockers

16 x 5 = 80 lockers



[illegible]


