


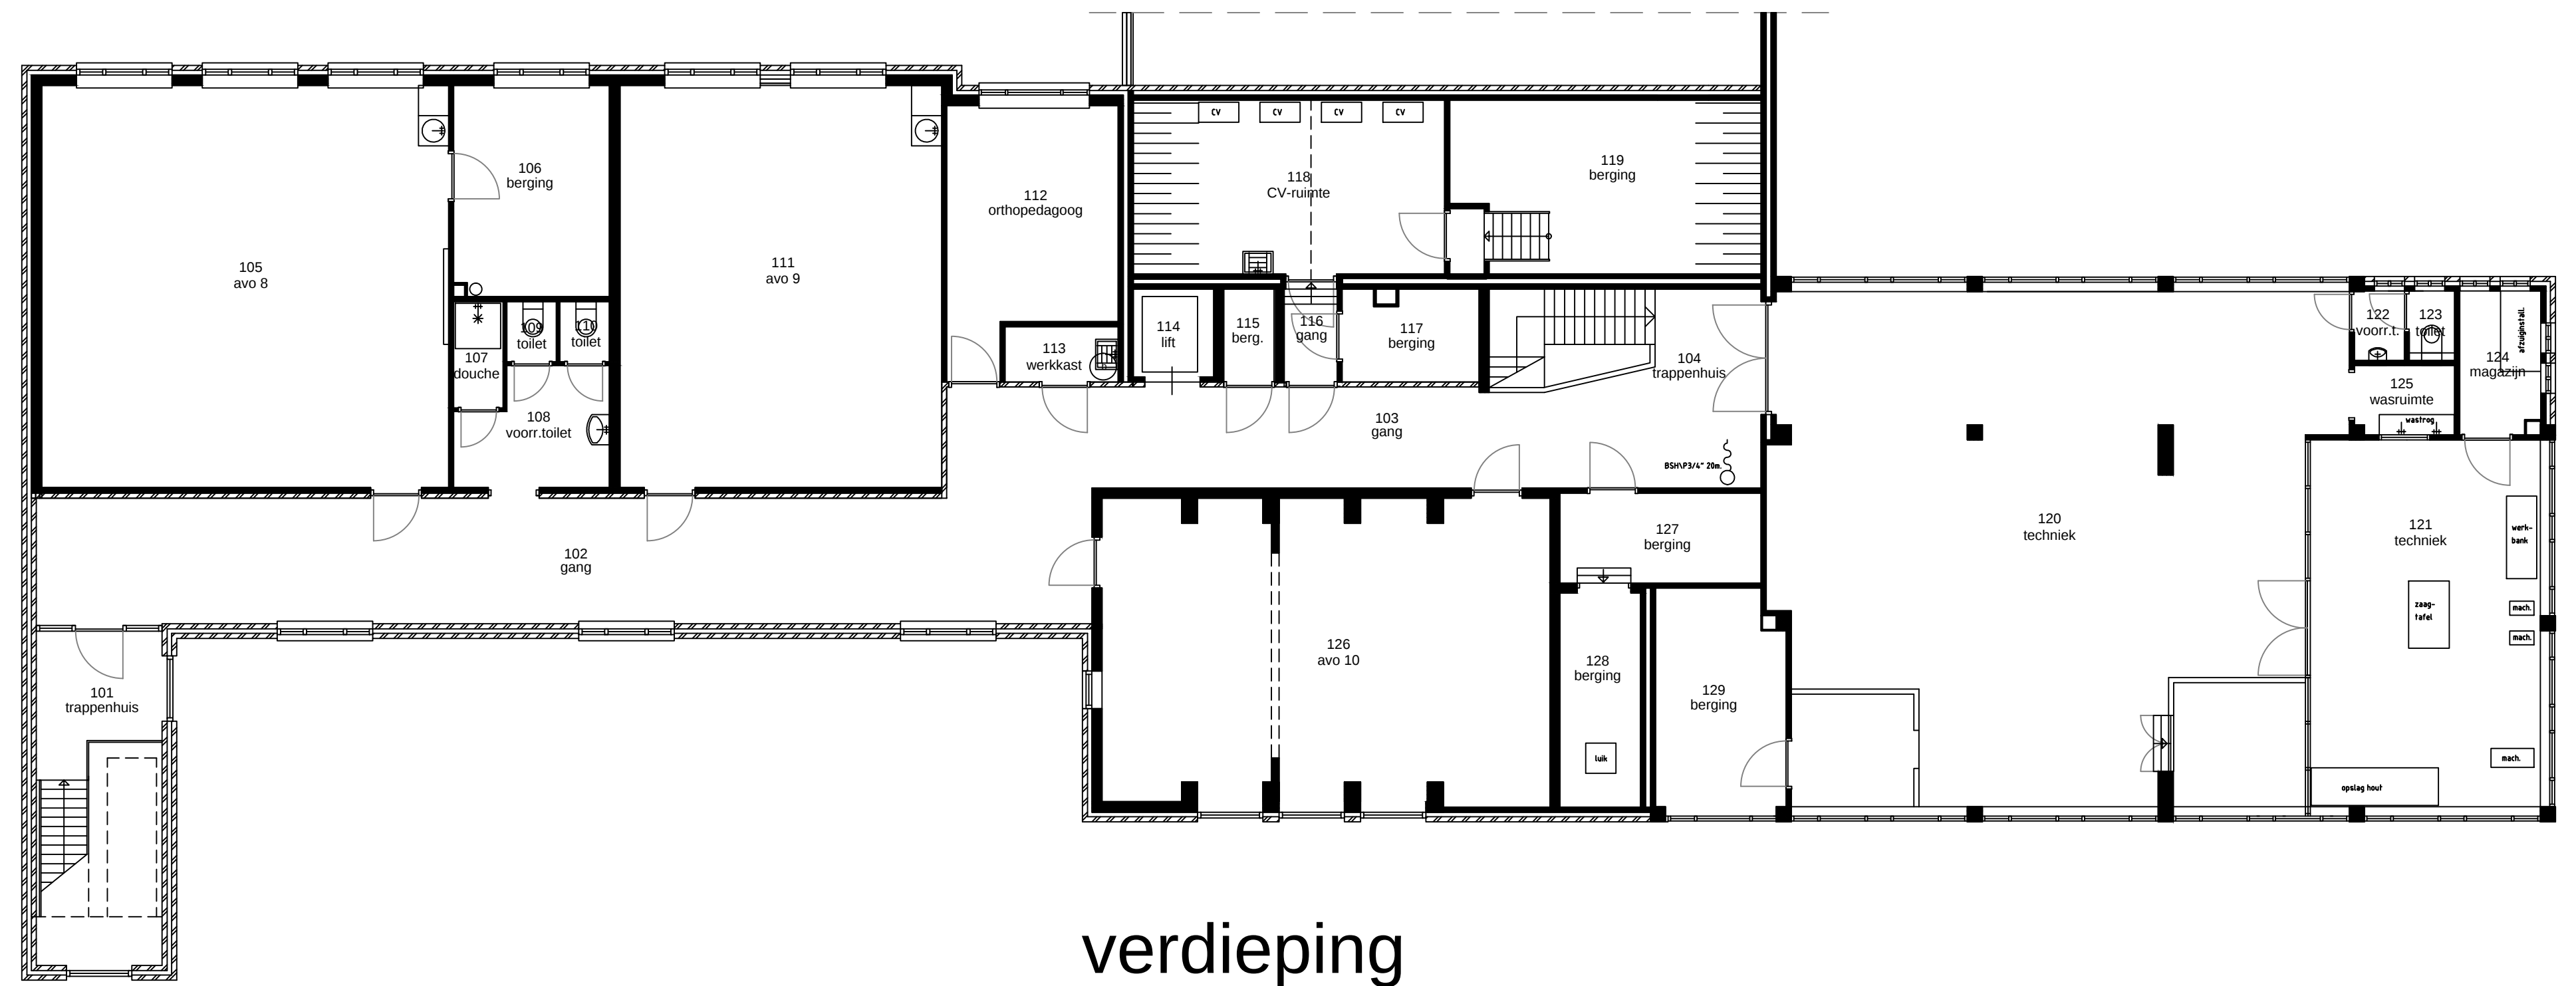

			PAR:	SCHAAL: 1:100		DATUM: 04-04-2018		ONDERWERP: Plattegrond		
				GET: VEA				Begane grond en verdieping		
				PROJ.NR. 380303						
				PROJECT: Axia College, Vondellaan 28 te Amersfoort						
			WIJZIGING	FASE: REVISIE		FORMAAT: A1		BLAD:	TEK. NO. B-01	
			DATUM	 ONDERWIJSGROEP AMERSFOORT					Stichting Onderwijsgroep Amersfoort	
									De Brand 20 Postbus 1771 3823 LJ Amersfoort 3800 BT Amersfoort	
				033-4701008 www.onderwijsgroepamersfoort.nl info@onderwijsgroepamersfoort.nl					VEA NR.: 380303	
									FILE: 380303-B.dwg	