


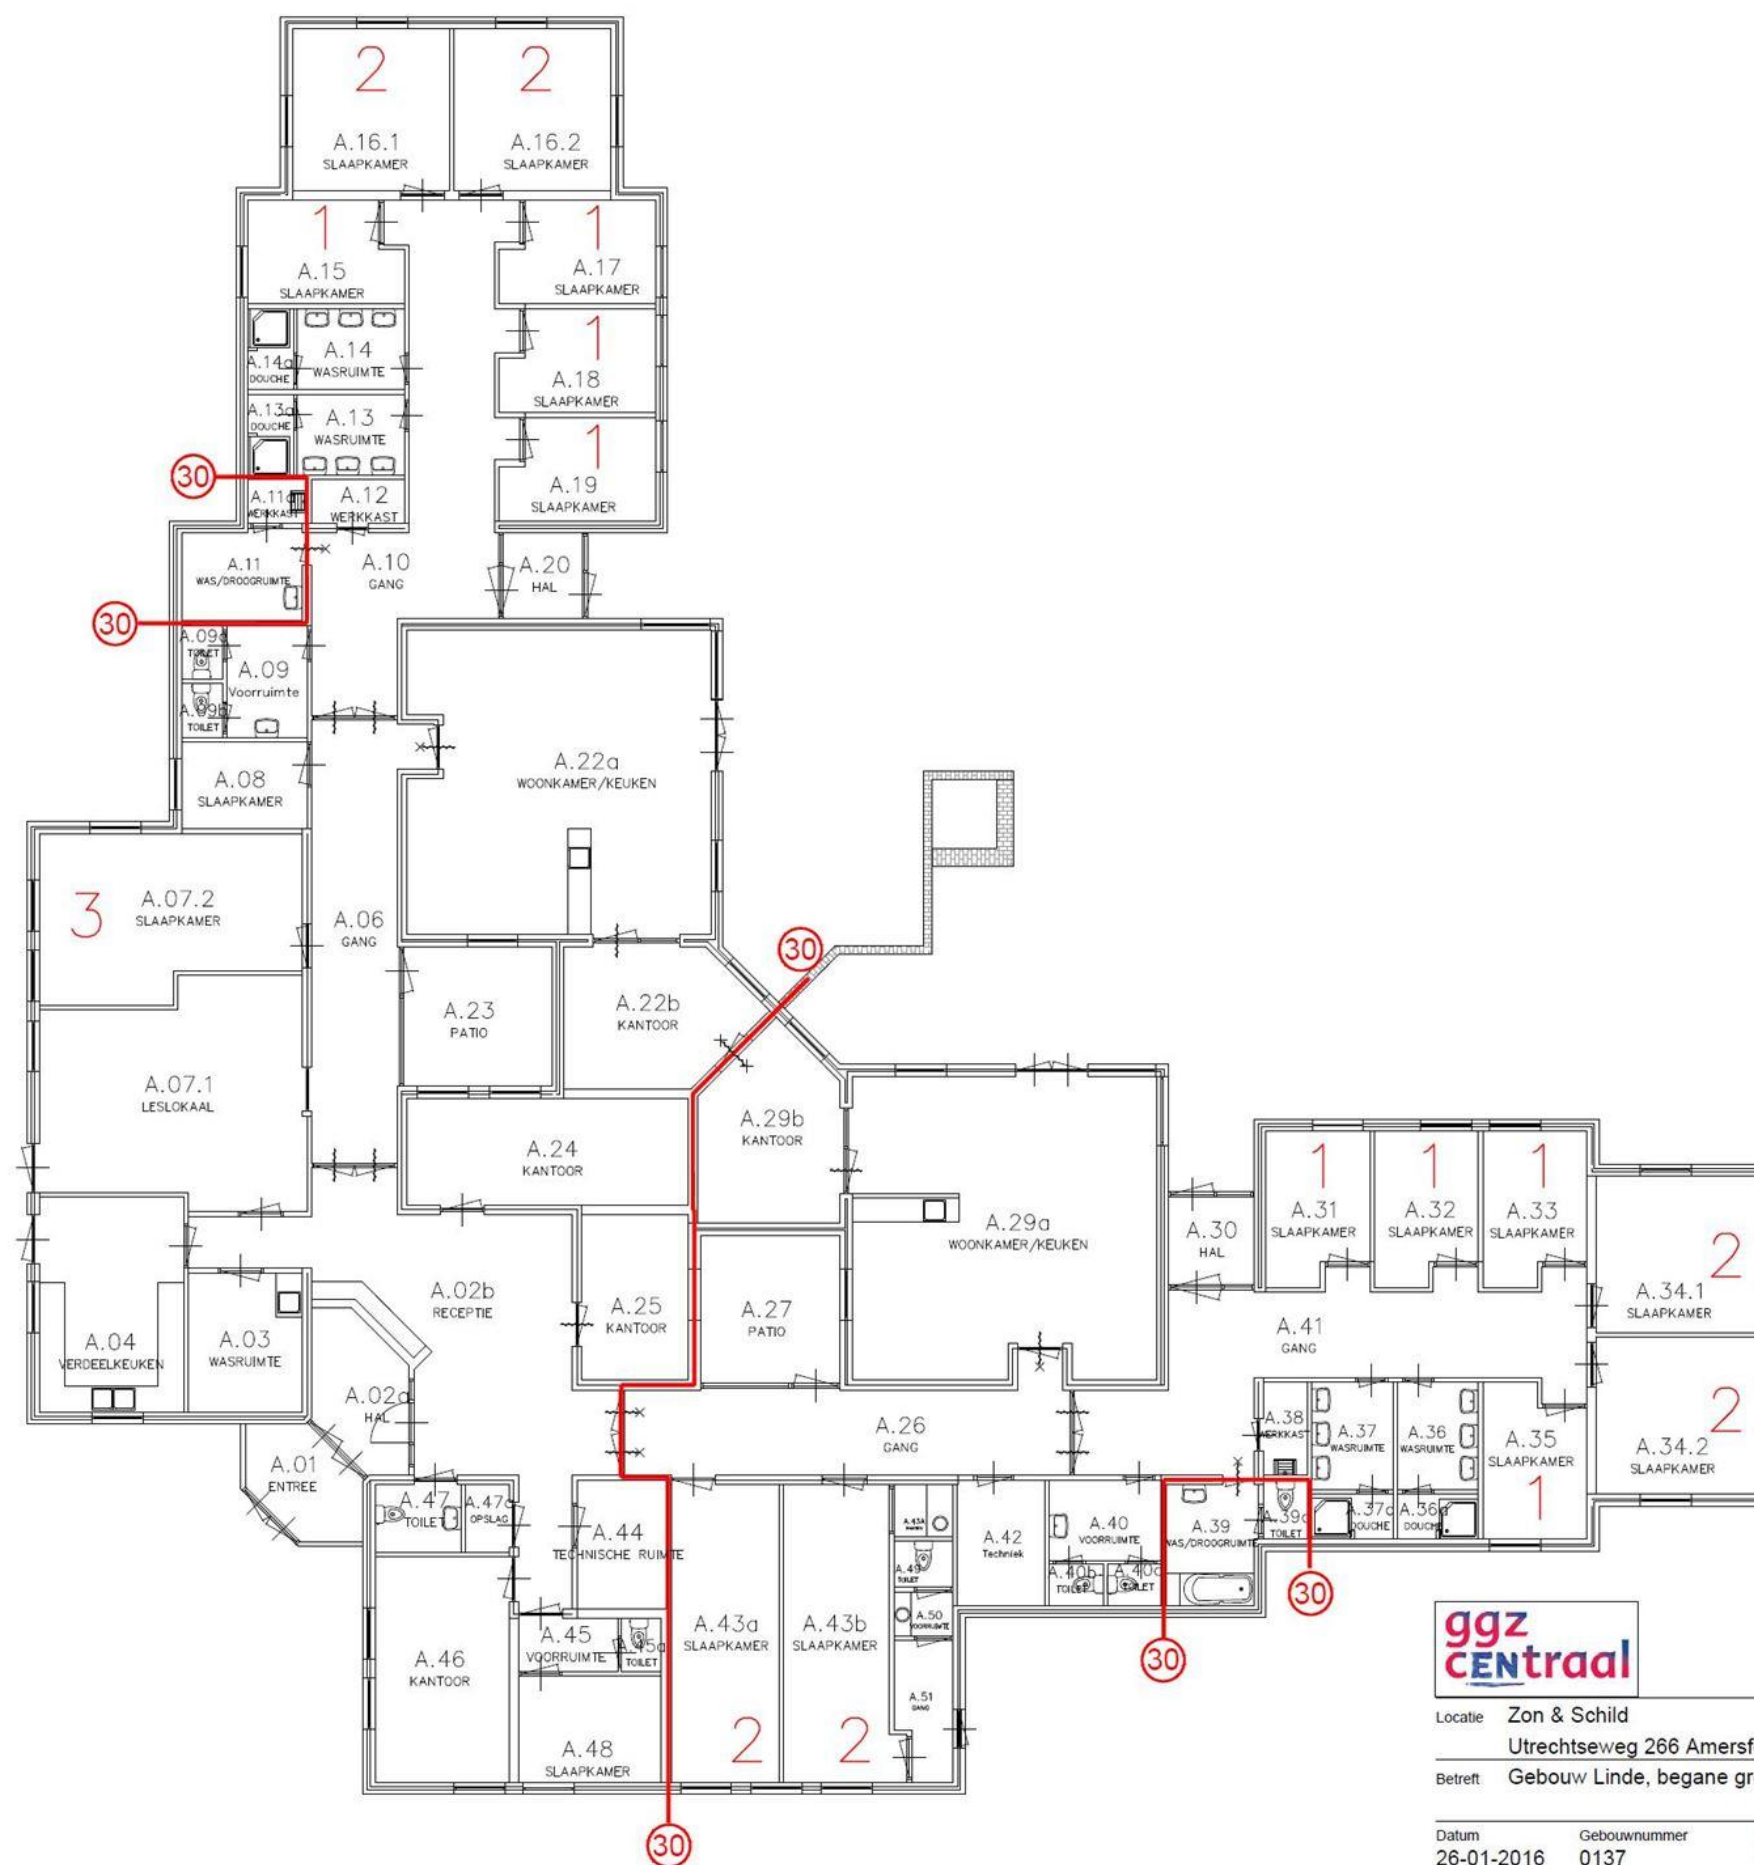

ggz
Centraal

Locatie Zon & Schild
Utrechtseweg 266 Amersfoort
Betreft Gebouw Linde, begane grond

Datum	Gebouwnummer	Tekenaar
26-01-2016	0137	W-J V