




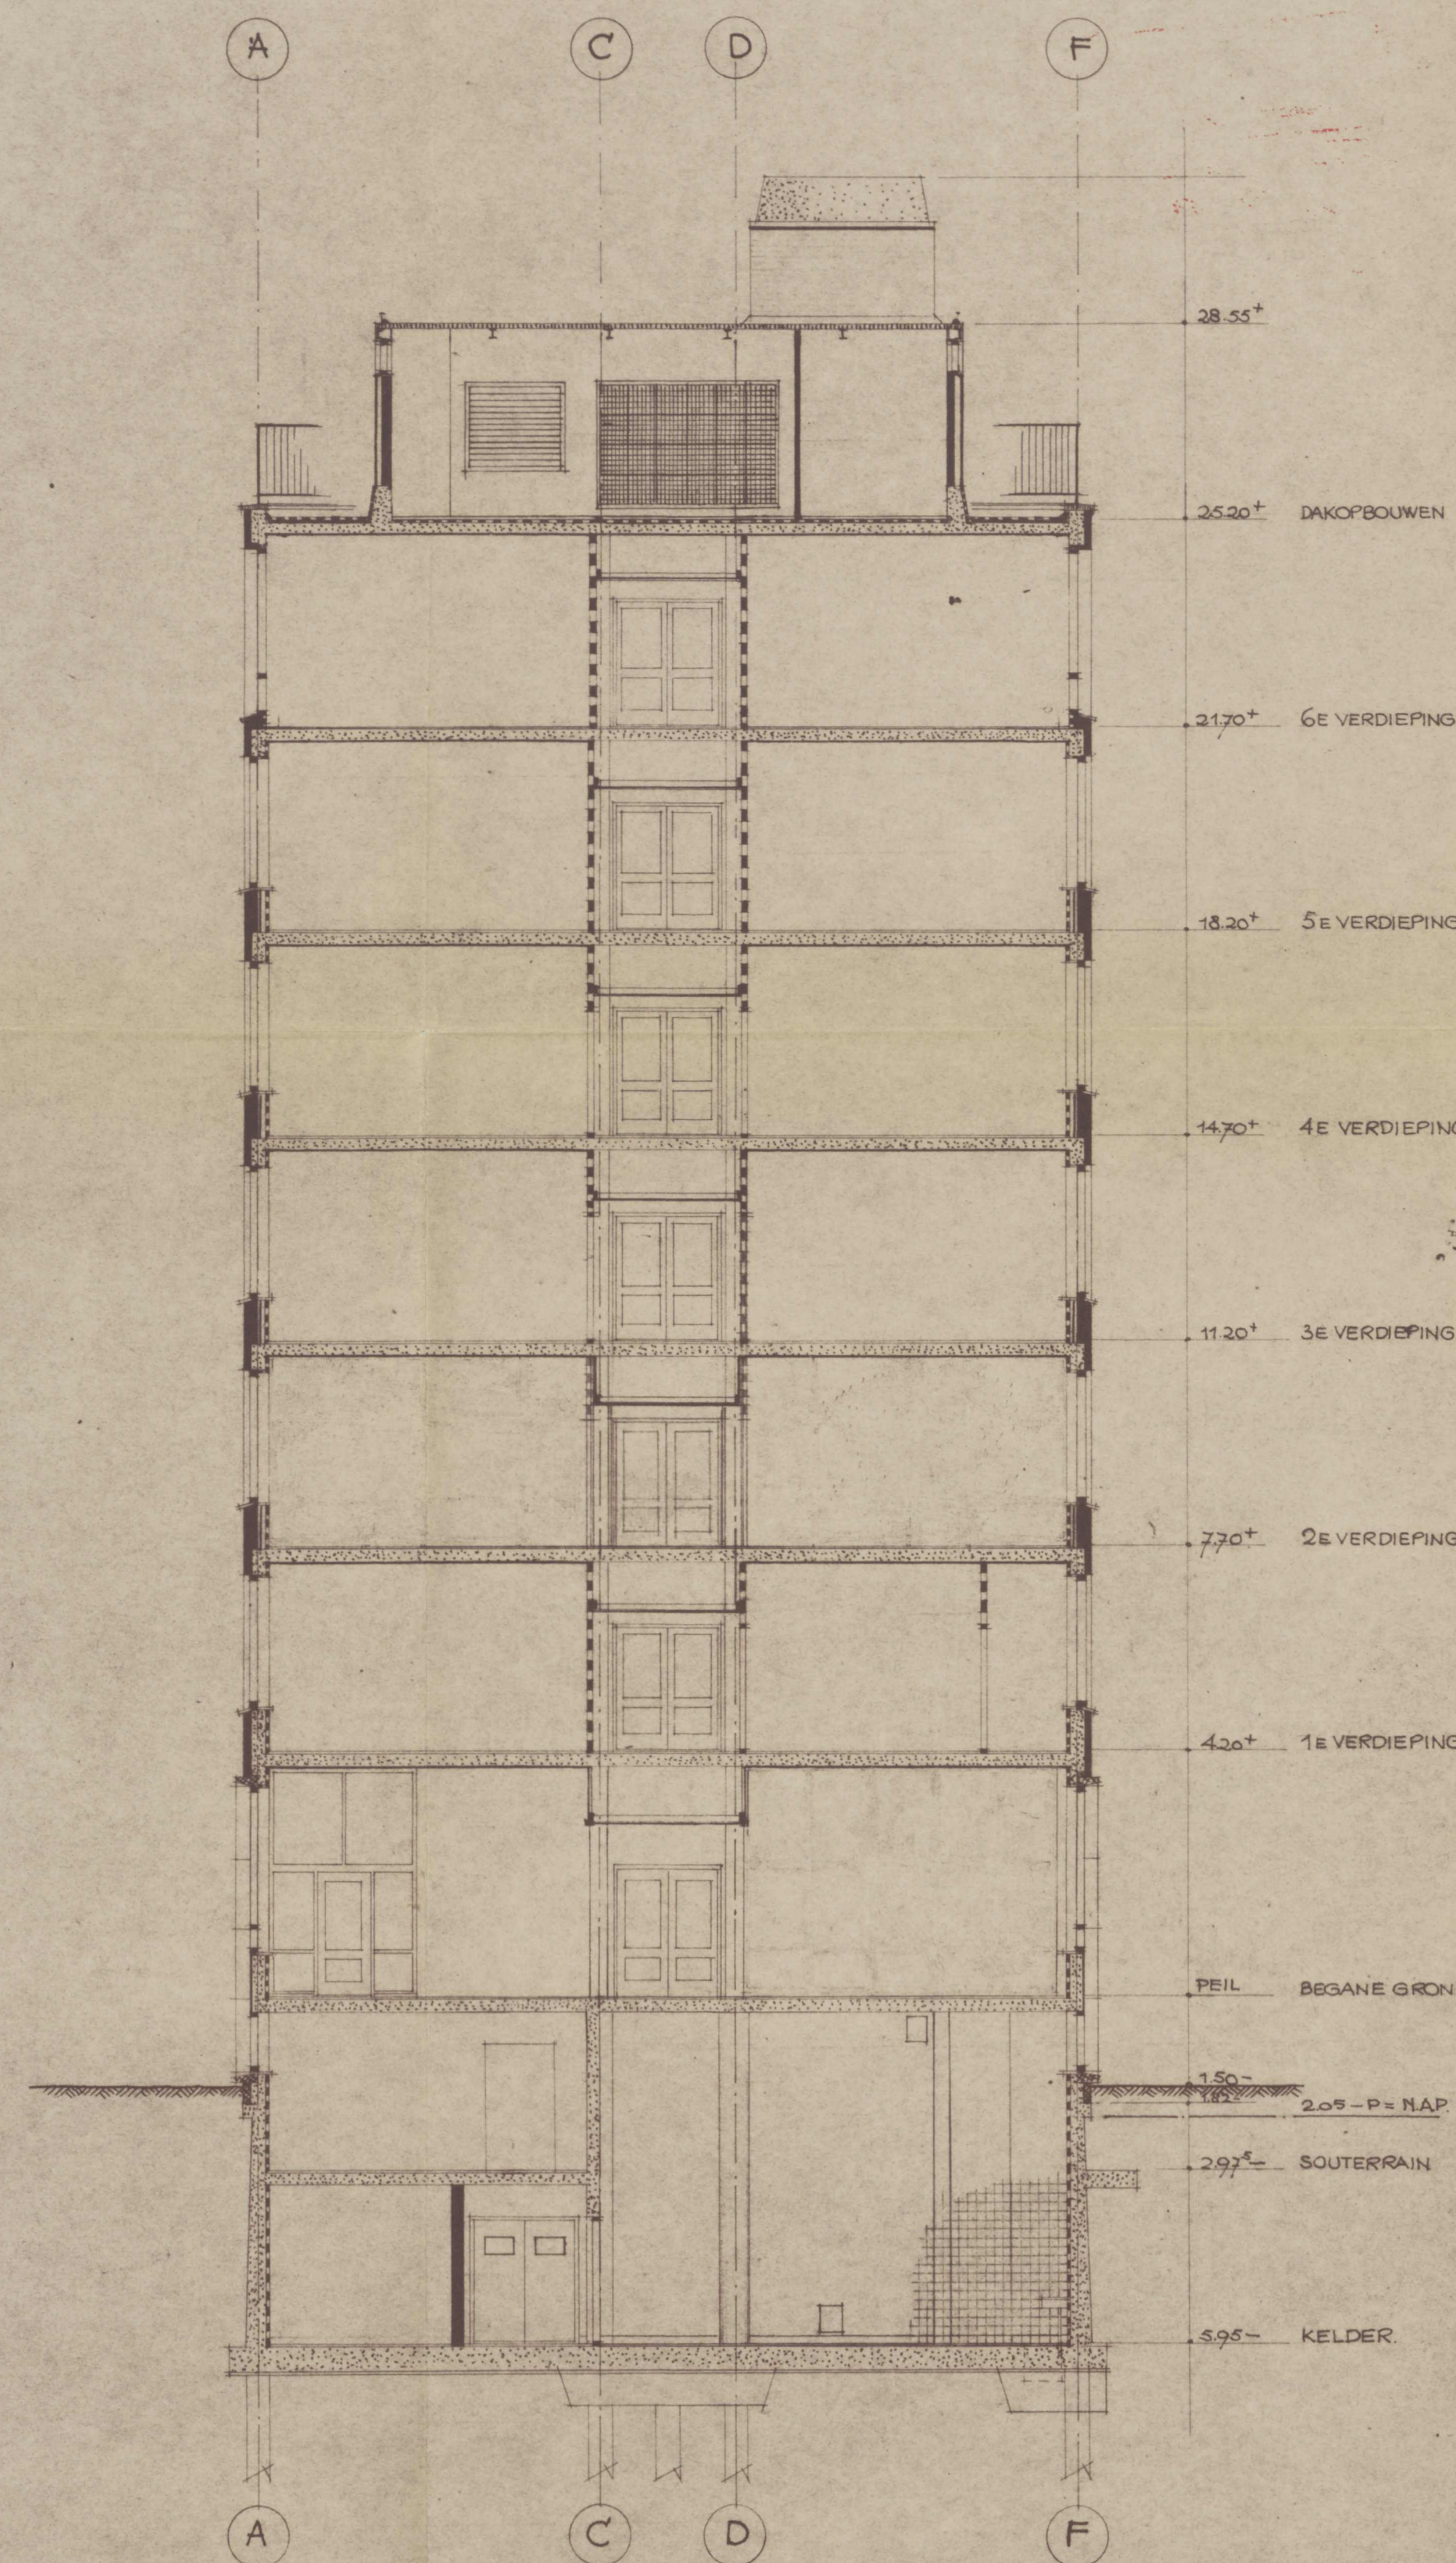


DOORSNEDE TUSSEN SYSTEEM 15 EN 16.

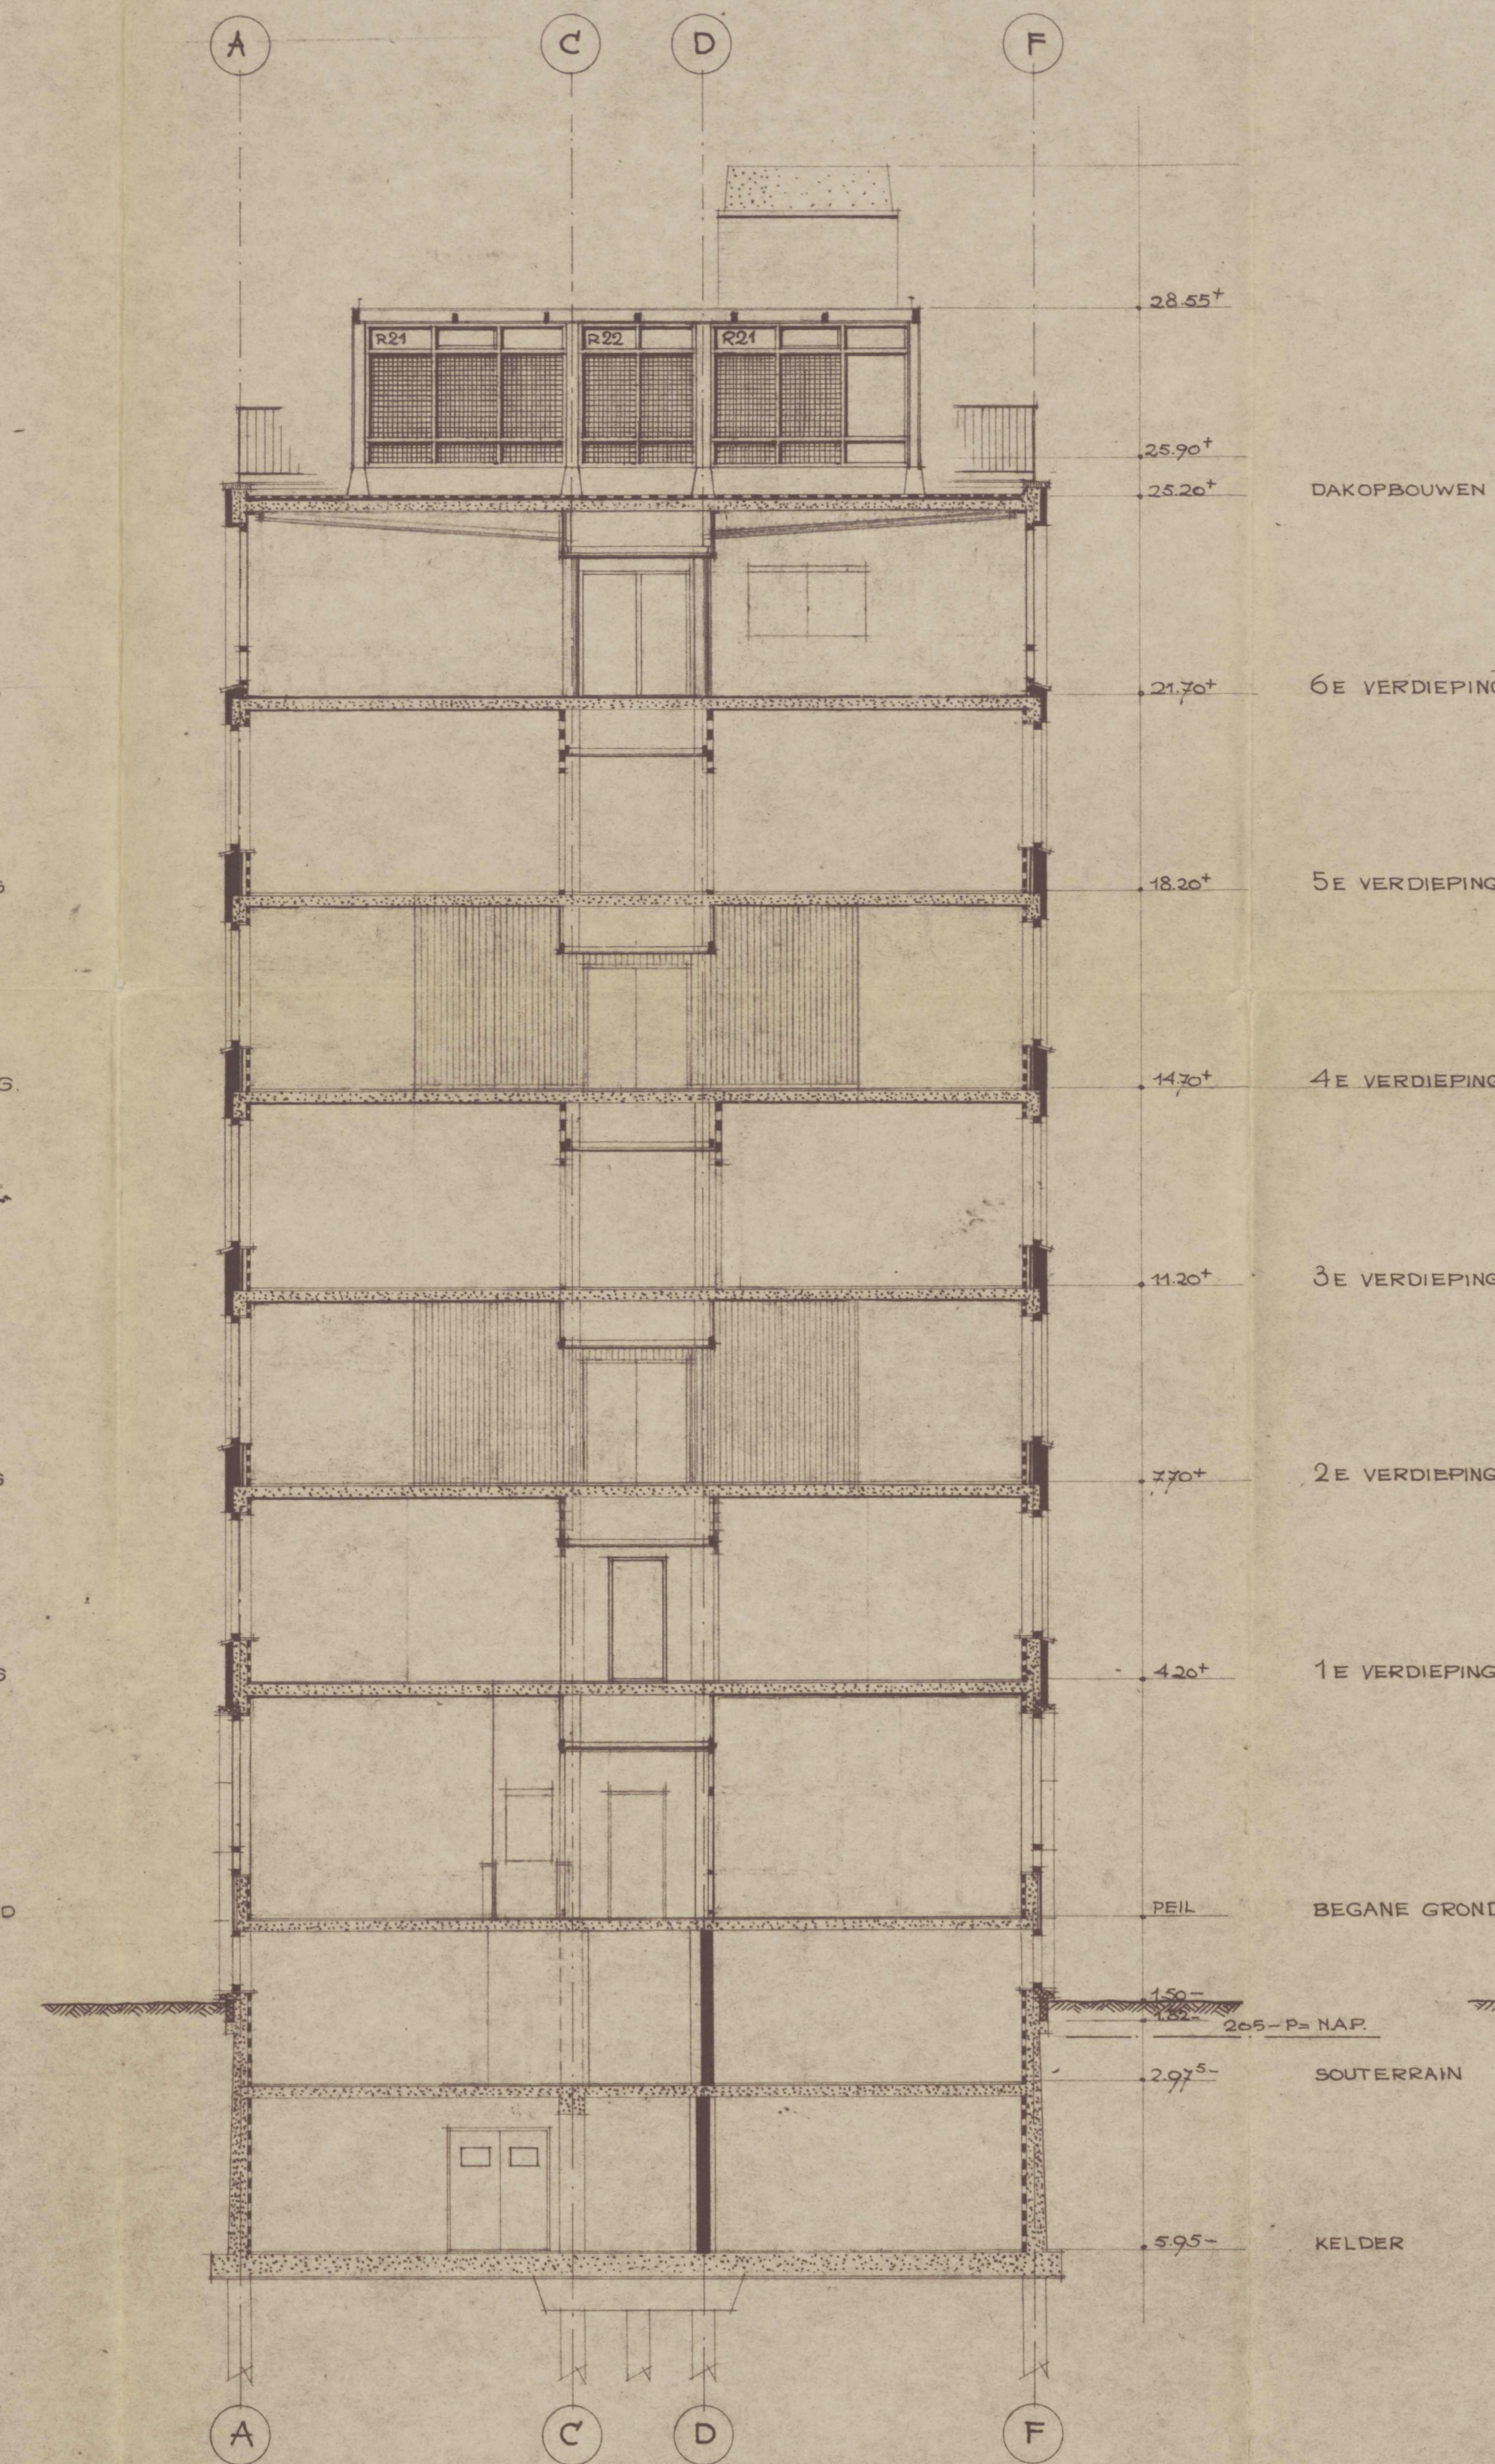

DOORSNEDE TUSSEN SYSTEEM 24 EN 25

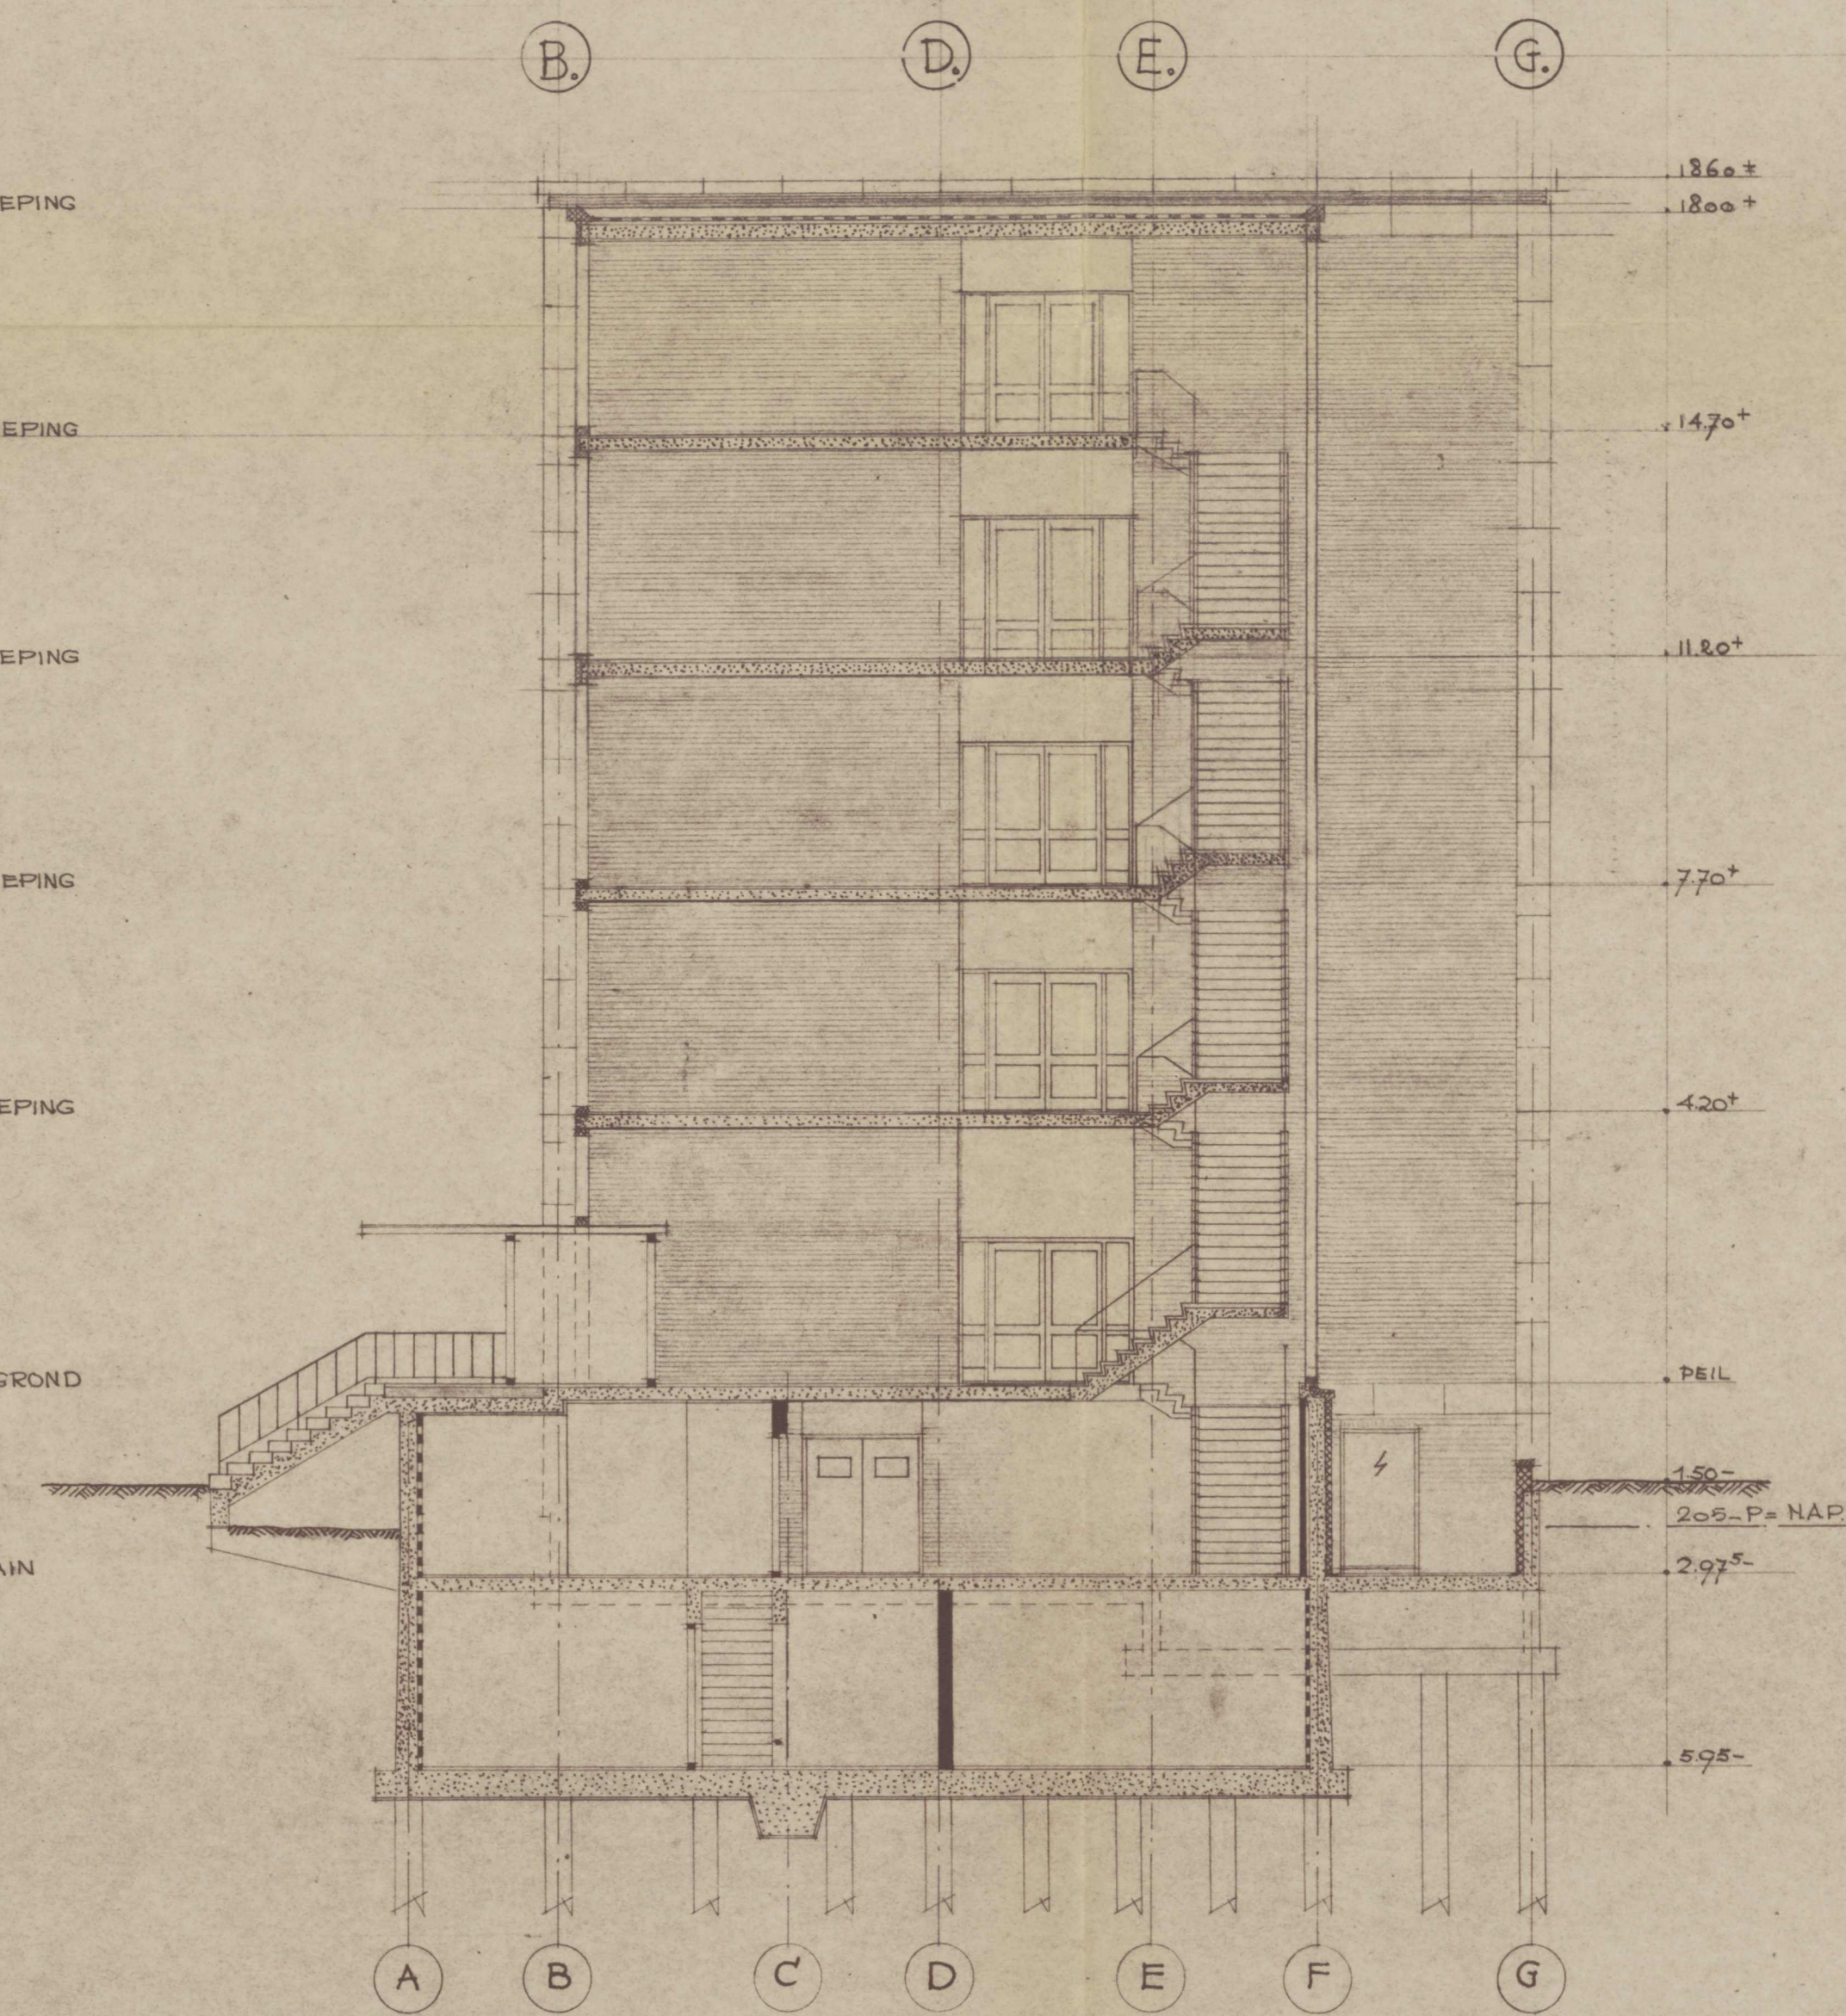

DOORSNEDE TUSSEN SYSTEEM 9 EN 10.

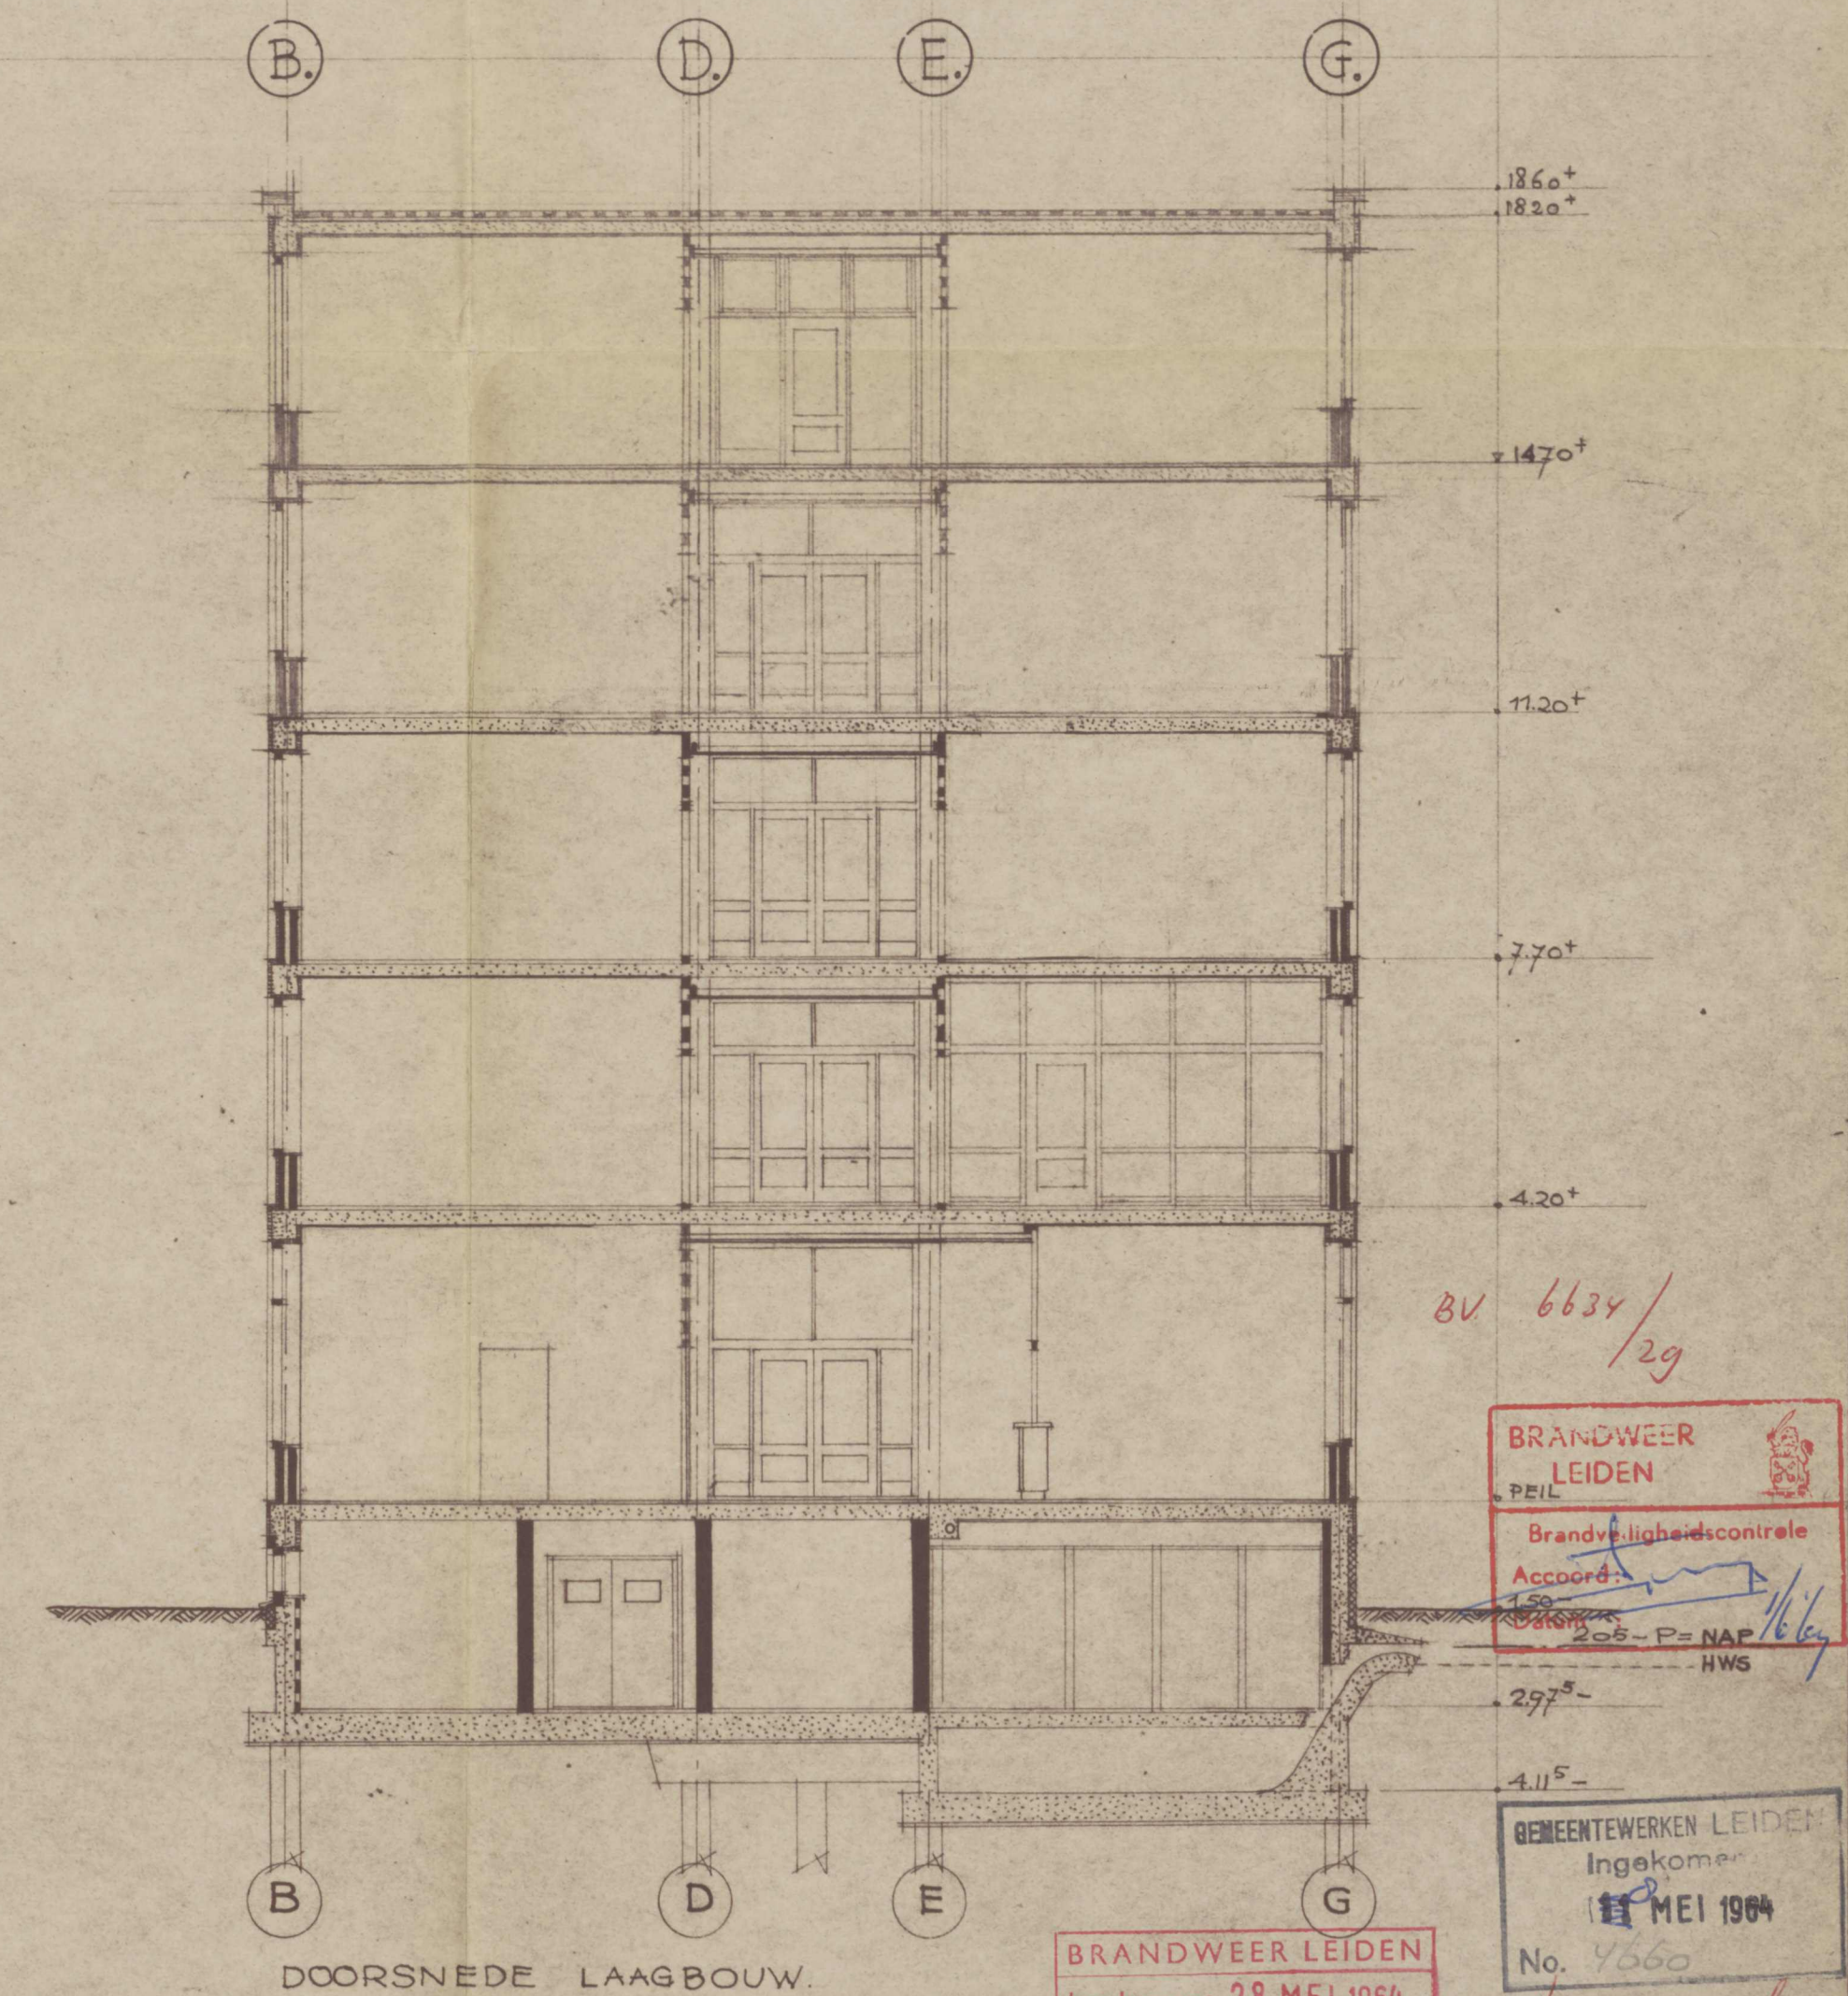

DOORSNEDE LAAGBOUW.

RUKSGEBOUWENDIENST		DEN HAAG.
BELASTINGGEBOUW TE LEIDEN.		BESTEK 100.
DOORSNEDEN.		BLAD 134.
LEIDEN, JANUARI 1963.	GET: VE. GEW: A. 1/3 64.	SCHAAL 1:100.
IR. J. JONKMAN EN P. VAN DORP.		

BRANDWEER LEIDEN
 BRANDVEILIGHEIDSCONTROLE
 Accoord
 208-P-NAP
 HWS
 11 MEI 1964
 No. 4560
 1033 exp.