


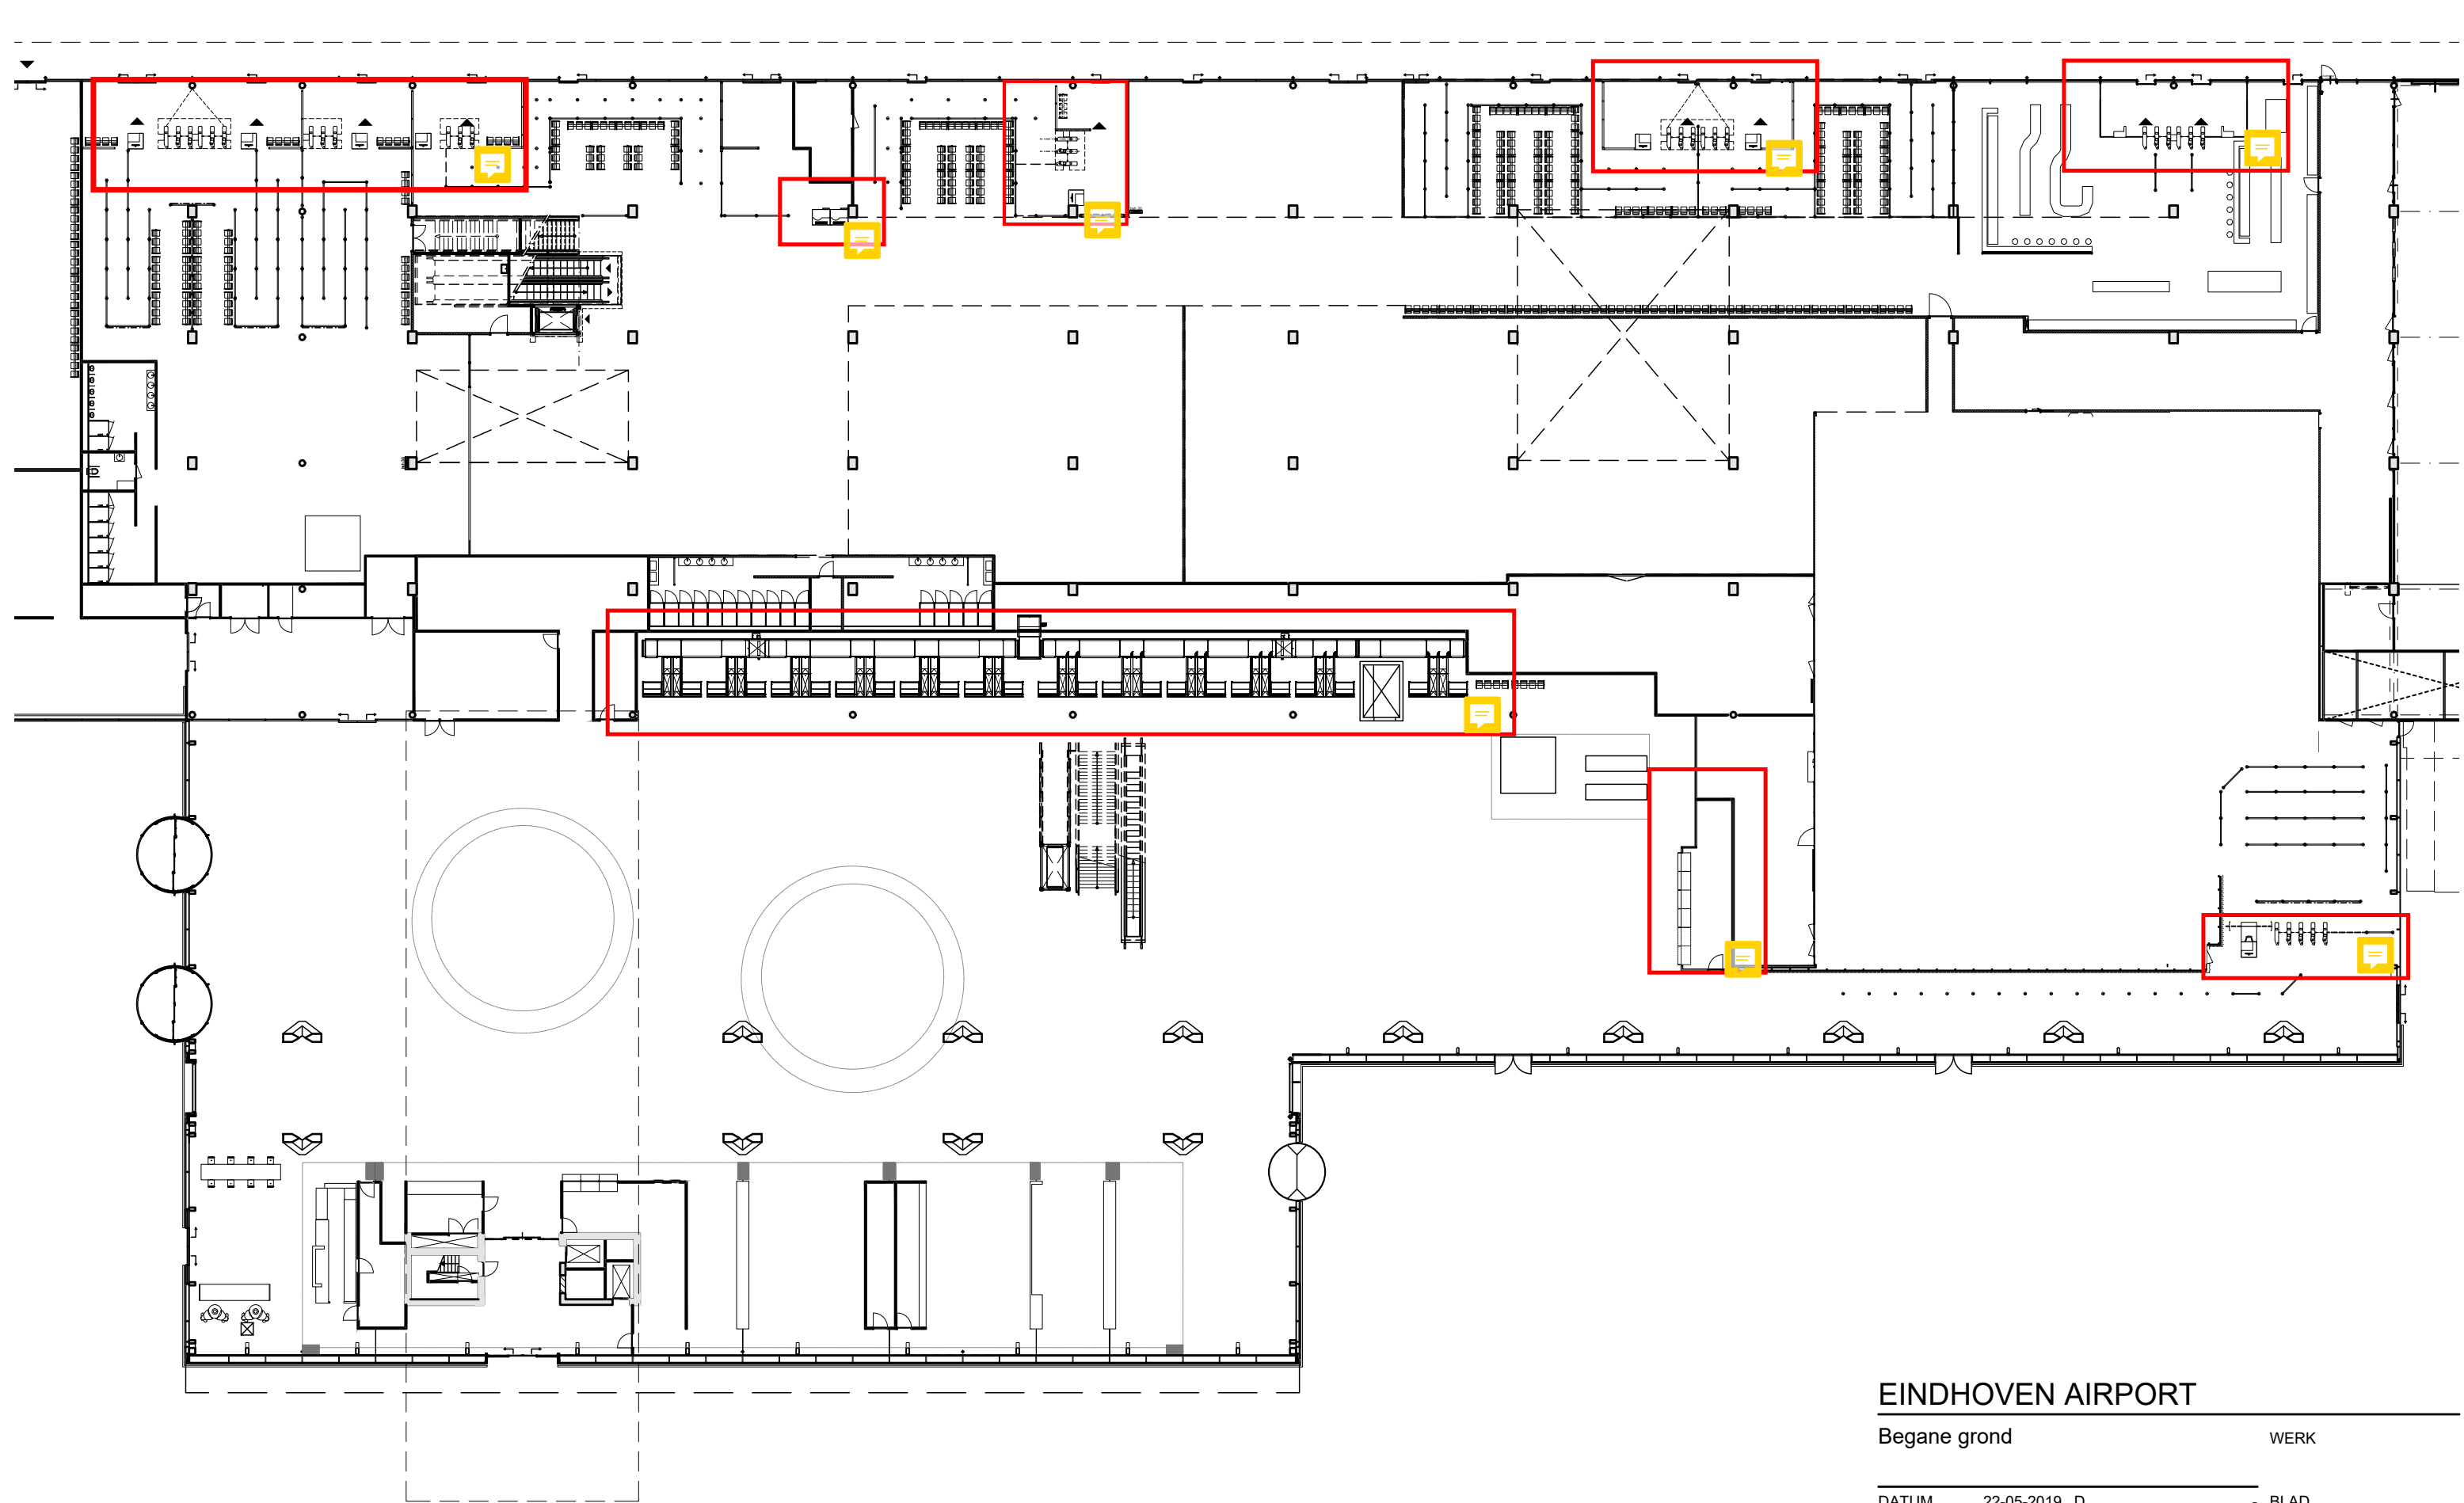

EINDHOVEN AIRPORT

Begane grond

WERK

|       |            |         |       |      |
|-------|------------|---------|-------|------|
| DATUM | 22-05-2019 | D       | -     | BLAD |
| A     | -          | E       | -     |      |
| B     | -          | SCHAAL  | 1:400 |      |
| C     | -          | FORMAAT | A3    |      |

PG00